


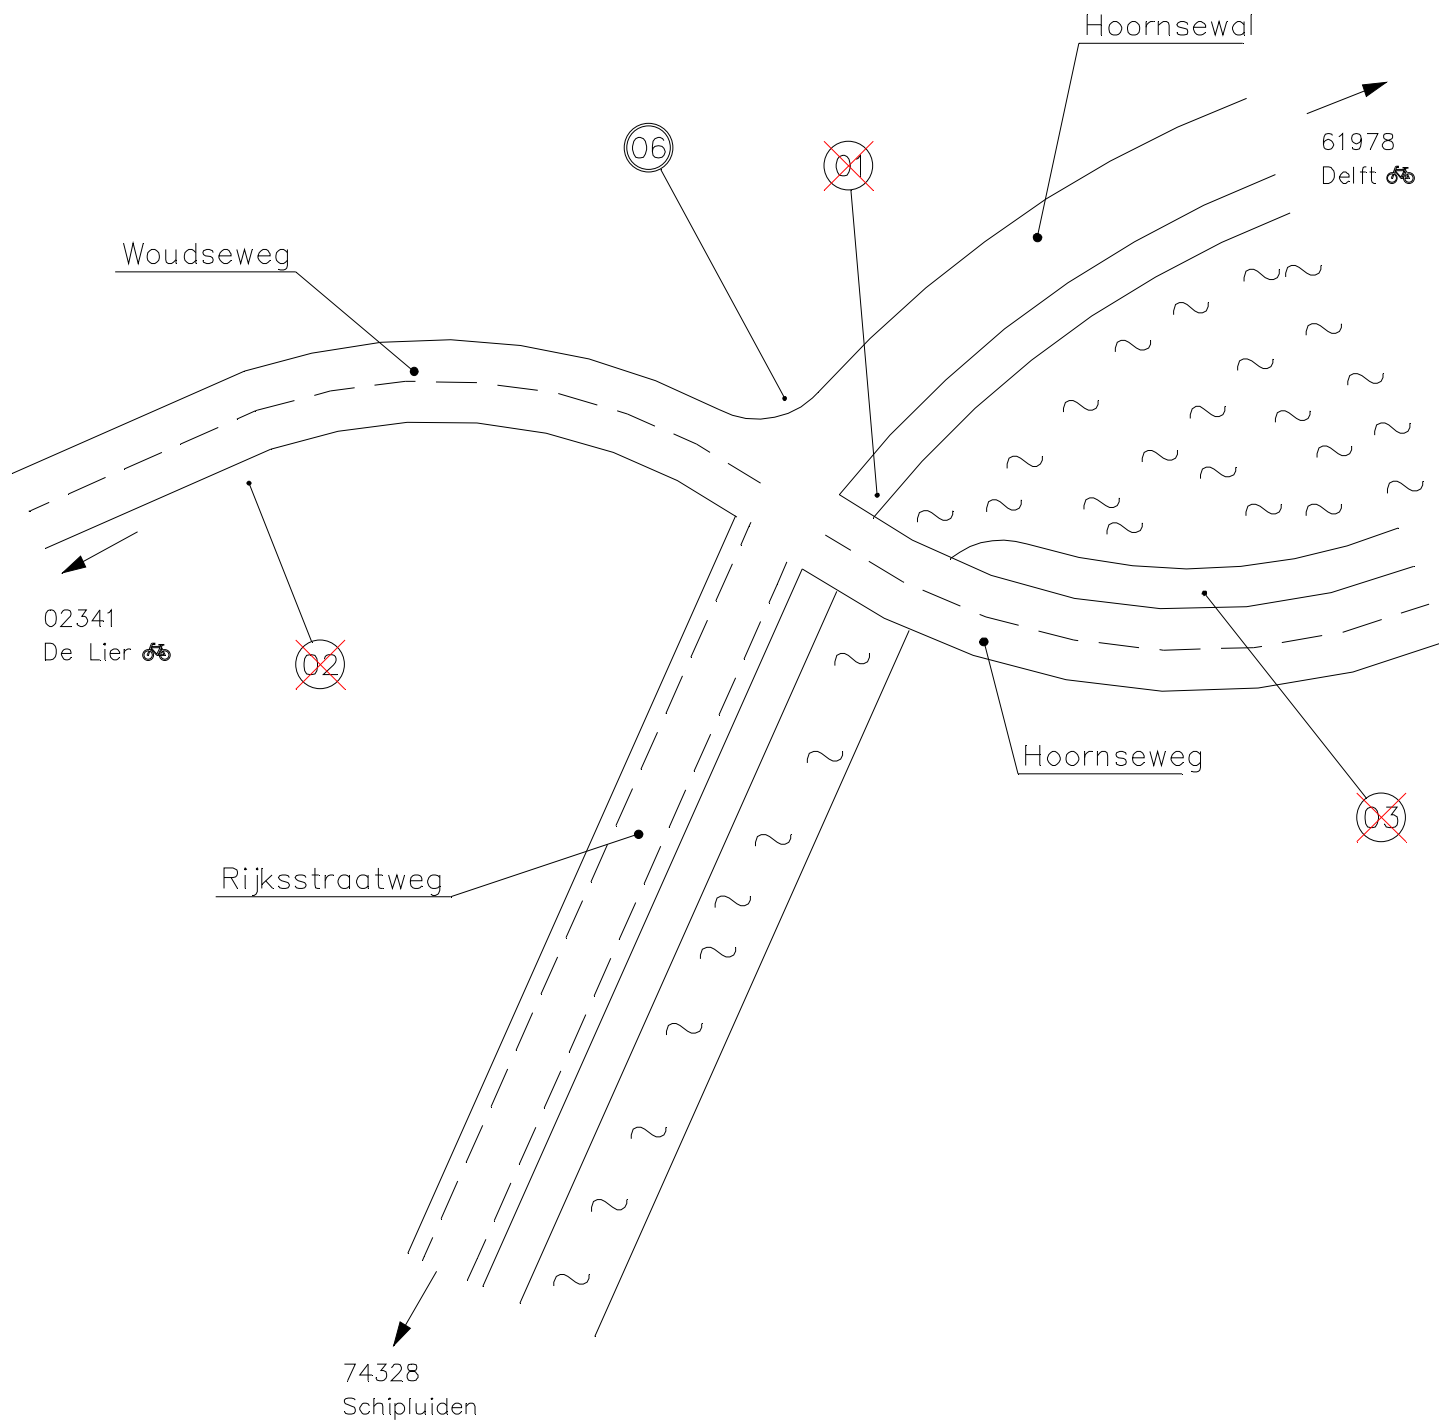

○ Algemeen
○ Fiets
□ Object
⬡ Route
△ Voetgangers
▭ Portaal
ℹ Info

NBd

Nationale
Bewegwijzeringsdienst

Omschrijving : Woudseweg–Hoornsewal

Wegnummer 1: N223

Wegnummer 3:

Wegnummer 2: N468

Wegnummer 4:

Locatieaanduiding:

Soort aanduiding:

Provincie: ZH


Getekend: TJK

Gemeente: MIDDEN–DELFLAND

Datum: 08–08–16

Wegbeheerder: GEM


Revisie: 1

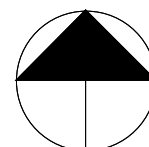

kruispuntnummer:

00704


Kruispuntschets

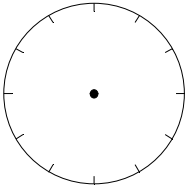Provincie: ZH	Gemeente: MIDDEN—DELFLAND				Soort: TLC	Bordnr: 00704/001	
Wegbeh: 15312 GEM	Artikel	Nw	Tot	Omschrijving:		Bouw jr:	Specificatiestaat
Onderh: 15312 GEM	M1103		1	MAST ZELFSTANDIG DERDEN		1974	NBd Nationale Bewegwijzeringsdienst
Off./Ord. : 033385	M1108		3	MONTAGEBALK LWW OUD		1993	
PD nr.: PD00449800	M1165		3	FRAME LWWTYPE 80PUNT			Verklaring TAG=aktiviteitscode NI= nieuw OK= handhaven
	M1167		6	PLAAT LWW PUNT PC		1974	
	M1175		1	EAU 1500/60/1150 RAL9016		1974	
		M1199	2	BETONPLAAT 80X30CM			KLEUREN: wit op blauw zwart op wit ZW zwart op geel ZG wit op rood WR rood op wit RW groen op wit GW wit op bruin WB

Standplaats: Te Den Hoorn, op het kruispunt Woenseweg – Hoornsewal – Hoorseweg – Rijksweg.

bj	kleur	afstand	TAG	pl	Standaardletterhoogte:			TAG	afstand	kleur	bj
98			OK	a	Schipluiden 3		b				
93				1			2				
98			OK	b	Schipluiden 3		a				
98			OK	a	Andere richtingen		b	OK			93
93				3			4				93
98			OK	b	Andere richtingen		a	OK			90
				a			b				
				5			6				
				b			a				
				a			b				
				7			8				
				b			a				
				a			b				
				9			10				
				b			a				
				a			b				
				11			12				
				b			a				


Art.code plaatsing	Aant.	Omschrijving werkzaamheden: Verwijderen mast en frames	Getekend: TJK	
			Datum: 09—08—2016	
			Gezien:	
			Revisie: 4	
			Bordnummer: 00704/001	

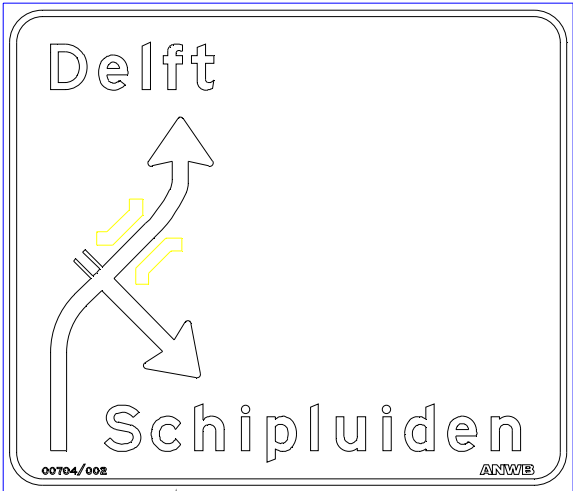Provincie: ZH		Gemeente: MIDDEN—DELFLAND		Soort: VVM		Bordnr: 00704/002				
Wegbeh: 15312 GEM		Opmerkingen					Specificatiestaat NBd Nationale Bewegwijzeringsdienst			
Onderh: 15312 GEM										
Off./Ord. : 033385										
PD nr. PD00449801										
Artikelnummer:		Nw.	Tot.	Omschrijving:					Bouwjr:	
M562			2	KRUISSTUK L164 06					1988	
M571			2	PIJP 1,5” L=1585 MM					1988	
M575			6	HOUTEN KLOSJE D43MM.					1988	
M577			6	AFDEKDOP D48MM PVC					1988	
M1199			2	BETONPLAAT 80X30CM					1988	
M1591			1	COL—STRK VR—II MTXT 1350 x 210					1998	
M3061			1	KLEMBUS D89 RAL7032					1988	
M3062			1	DWARSLIGGER 1485 D89 RAL7032					1988	
M3072			1	MAST 3.55 1L Z/D 25					1988	
M3211			1	BORD BOD40 COL VR—II 1750 x 1500					1988	
M3252			6	D1—BEUGEL LANG D48MM					1988	
Standplaats Te Den Hoorn. In de Z. berm van de Woudseweg, ten W. van de Hoornseweg.							Kleuren:	wit op blauw: *		
								zwart op wit: **		
								zwart op geel: ***		
								wit op rood: ****		
								rood op wit: *****		
								wit op groen: *****		
								wit op bruin: *****		
								groen op wit: *****		
Lettertype, kleuren								km		
Plaatdeel indeling breedte: 1750 hoogte: 600 900										
Schipluiden Delft  00704/002 ANWB  <td colspan="2"></td>										
Art.code plaatsing		Aant.	Omschrijving werkzaamheden: Verwijderen mast en bord					Getekend: TJK		
								Datum: 09—08—2016		
								Gezien:		
								Revisie: 4		
								Bordnummer: 00704/002		

Provincie: ZH		Gemeente: MIDDEN-Delfland	Soort: VVM	Bordnr: 00704/003
Wegbeh: 15312 GEM		Opmerkingen		Specificatiestaat NBd Nationale Bewegwijzeringsdienst
Onderh: 15312 GEM				
Off./Ord.: 033385				
PD nr. PD00449802				
Artikelnummer:	Nw.	Tot.	Omschrijving:	Bouwjr:
M538		2	PIJP 1,5” L=2250 MM	1988
M562		4	KRUISSTUK L164 06	1988
M575		4	HOUTEN KLOSJE D43MM.	1988
M577		8	AFDEKDOP D48MM PVC	1988
M1199		2	BETONPLAAT 80X30CM	1988
M3061		2	KLEMBUS D89 RAL7032	1988
M3062		2	DWARSLIGGER 1485 D89 RAL7032	1988
M3076		1	MAST 4.7M 2L Z/D 25V	1988
M3211		1	BORD BOD40 COL VR-II 1500 x 1500	1998
M3251		8	D2-BEUGEL KORT D48MM	1988
M3428		1	VERANK.KONSTR.2m-Bod	1988
Standplaats Te Den Hoorn, in de N. berm van de Hoornseweg, ten O. van de Rijksstraatweg.				Kleuren: wit op blauw: zwart op wit: zwart op geel: wit op rood: rood op wit: wit op groen: wit op bruin: groen op wit: * ** *** **** ***** ***** ***** *****
Lettertype, kleuren				km
Plaatdeel indeling breedte: 1500 hoogte: 600 900				
Andere richtingen Schipluiden 00704/003 ANWB 2.7M				
Art.code plaatsing	Aant.	Omschrijving werkzaamheden:		Getekend: TJK Datum: 09-08-2016 Gezien: Revisie: 4 Bordnummer: 00704/003
		Verwijderen mast en bord		

Provincie: ZH		Gemeente: MIDDEN—DELFLAND	Soort: NFC	Bordnr: 00704/004
Wegbeh: 15312 GEM		Opmerkingen		Specificatiestaat NBd Nationale Bewegwijzeringsdienst
Onderh: 15312 GEM				
Off./Ord. : 033385				
PD nr. PD00449804				
Artikelnummer:	Nw.	Tot.	Omschrijving:	Bouwjr:
M3889		1	FIETSBORD 700X195 DV	1998
M4283		2	E2—BEUGEL KLEMBAND	1998
Standplaats Te Den Hoorn Z.zijde Woudseweg, even voor de Rijksstraatweg, aan OV—mast nr.2.				Kleuren: wit op blauw: * zwart op wit: ** zwart op geel: *** wit op rood: **** rood op wit: ***** wit op groen: ***** wit op bruin: ***** groen op wit: *****
Lettertype, kleuren				km
Delft 2 Schipluiden 3 00704/004ANWB				2,0 3,1
Art.code plaatsing	Aant.	Omschrijving werkzaamheden:		Getekend: TJK
				Datum: 09—08—2016
				Gezien:
				Revisie: 4
				Bordnummer:
				00704/004


Provincie: ZH		Gemeente: MIDDEN—DELFLAND		Soort: NFC		Bordnr: 00704/005		
Wegbeh: 15312 GEM		Opmerkingen					Specificatiestaat NBd Nationale Bewegwijzeringsdienst	
Onderh: 15312 GEM								
Off./Ord. : 033385								
PD nr. PD00449805								
Artikelnummer:		Nw.	Tot.	Omschrijving:				Bouwjr:
M3891			1	FIETSBORD 700X270				1998
M4283			2	E2—BEUGEL KLEMBAND				1998
Standplaats							Kleuren: wit op blauw: * zwart op wit: ** zwart op geel: *** wit op rood: **** rood op wit: ***** wit op groen: ***** wit op bruin: ***** groen op wit: *****	
Lettertipe, kleuren							km	
De Lier 7 Naaldwijk 12 Hoek v. Holland 18 00704/005 ANWB ↑ 🚲							6,9 12,0 18,0	
Art.code plaatsing		Aant.	Omschrijving werkzaamheden:					Getekend: TJK
			Administratief opheffen					Datum: 09—08—2016
								Gezien:
								Revisie: 4
								Bordnummer: 00704/005

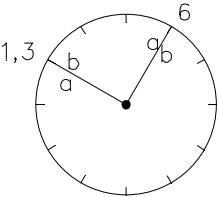Provincie: ZH		Gemeente: MIDDEN—DELFLAND				Soort: VFM		Bordnr: 00704/006		
Wegbeh: 15312 GEM		Artikel	Nw	Tot	Omschrijving:				Bouw jr:	Specificatiestaat
Onderh: 15312 GEM									NBd Nationale Bewegwijzeringsdienst	
Off./Ord. : 033385										
PD nr.: PD00449844										
										
					1x Fietsmast 3x Fietsarm dubbelzijdig incl. (klemband) beugel					Verklaring TAG=activiteitcode NI= nieuw OK= handhaven KLEUREN: wit op blauw zwart op wit ZW zwart op geel ZG wit op rood WR rood op wit RW groen op wit GW wit op bruin WB


Standplaats: Ten N. van de kruising Woudseweg / Hoornsewal.
3–5 meter ten N.W. van mast derden.

bj	kleur	afstand	TAG	pl	Standaardletterhoogte: 5/4 Dz			TAG	afstand	kleur	bj
17		6,9 12,0	NI	a	← De Lier 7 Naaldwijk 12		b				
			NI	b	De Lier 7 Naaldwijk 12 →		2 a				
17		13,0	NI	a	← Hoek v. Holland 13		b				
			NI	b	Hoek v. Holland 13 →		4 a				
				a		→ Delft 1 Schipluiden 3	b	NI	0,9 3,4		17
				5 b		← Delft 1 Schipluiden 3	6 a	NI			
				a			b				
				7 b			8 a				
				a			b				
				9 b			10 a				
				a			b				
				11 b			12 a				

Art.code plaatsing	Aant.	Omschrijving werkzaamheden: Plaatsen mast Plaatsen armen Advies: Mast (witte mast, wit/blauwe armen) derden verwijderen.	Getekend: TJK	
			Datum: 18–10–2016	
			Gezien:	
			Revisie: 1	
			Bordnummer: 00704/006	

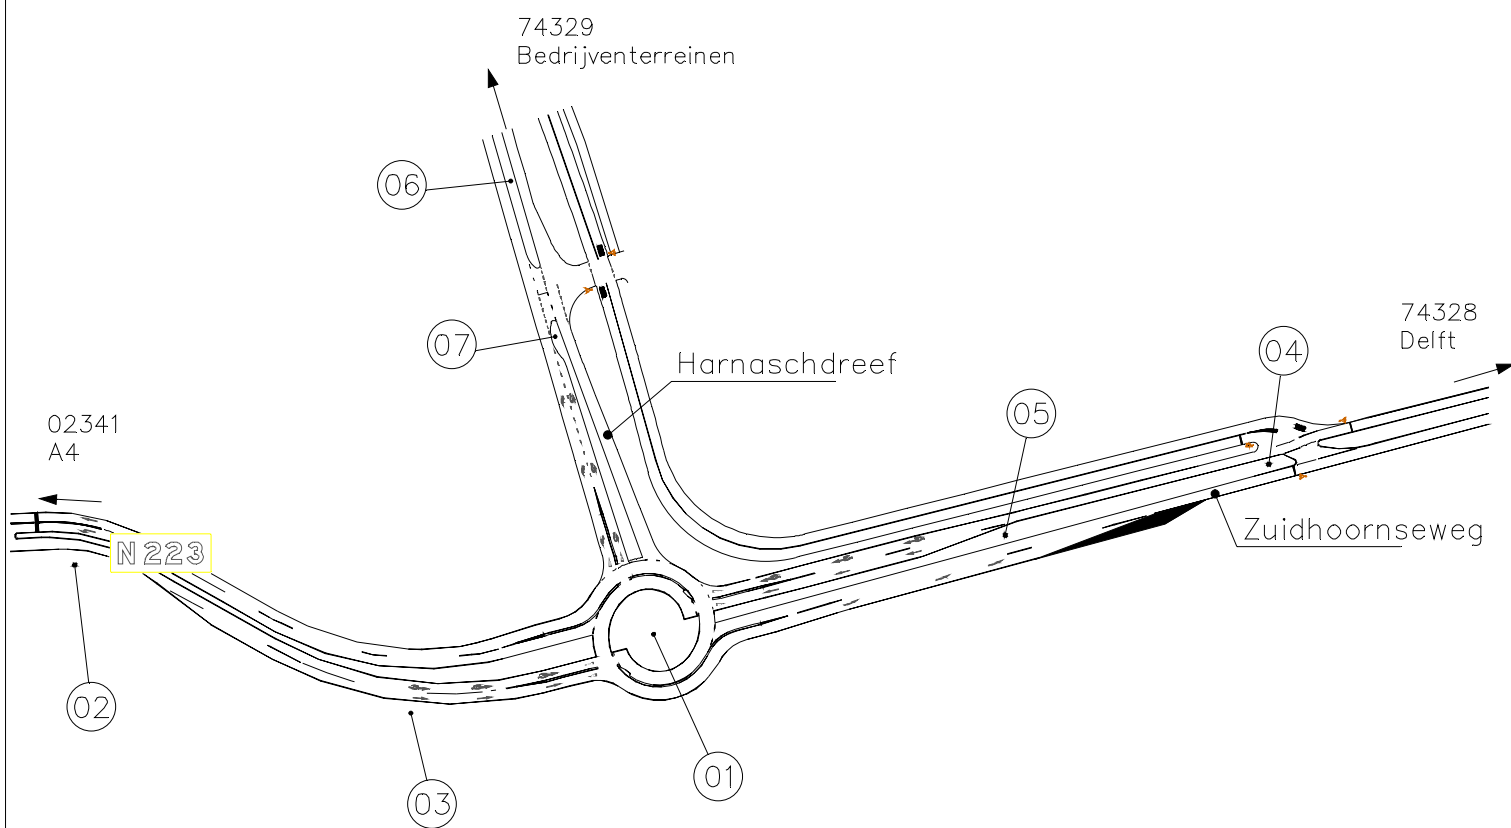

○ Algemeen ○ Fiets □ Object ⬡ Route ▲ Voetgangers □ Portaal I Info

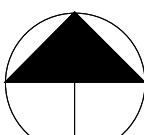NBd Nationale Bewegwijzeringsdienst	Omschrijving : Zuidhoornseweg – Harnaschdreef		
	Wegnummer 1: N223	Wegnummer 3:	
	Wegnummer 2:	Wegnummer 4:	
	Locatieaanduiding:	Soort aanduiding:	
	Provincie: ZH	Getekend: TJK	kruispuntnummer: 74323
	Gemeente: MIDDEN-DEFLAND	Datum: 03-06-16	
Kruispuntschets	Wegbeheerder: GEM	Revisie: 1	

Provincie: ZH	Gemeente: MIDDEN-DELFLAND			Soort: TLM	Bordnr: 74323/001
Wegbeh: 15312 GEM	Artikel	Nw	Tot	Omschrijving:	Bouwjr: Specificatiestaat
Onderh: 15312 GEM				1x Mast 8x Frame incl. verlichtingsunit en bekabeling 12x Tekstplaat 4x Blancoplaat	NBd Nationale Bewegwijzeringsdienst Verklaring TAG=activiteitcode NI= nieuw OK= handhaven KLEUREN: wit op blauw zwart op wit ZW zwart op geel ZG wit op rood WR rood op wit RW groen op wit GW wit op bruin WB
Off./Ord. : 033385					
PD nr.: PD00443536					

Provincie: ZH			Gemeente: MIDDEN—DELFLAND			Soort: VVS			Bordnr: 74323/002			
Wegbeh: 15312 GEM			Opmerkingen						Specificatiestaat NBd Nationale Bewegwijzeringsdienst			
Onderh: 15312 GEM												
Off./Ord. : 033385												
PD nr. PD00443537												
Artikelnummer:		Nw.	Tot.	Omschrijving:						Bouwjr:		
				Bord 2250 x 2700 Stelling								
Standplaats In de Z. berm van de N223, 200m ten W. van het nulpunt van de rotonde Zuidhoornseweg—Harnaschdreef								Kleuren:	wit op blauw: * zwart op wit: ** zwart op geel: *** wit op rood: **** rood op wit: ***** wit op groen: ***** wit op bruin: ***** groen op wit: *****			
Lettertipe, kleuren 14/10 D										km		
Plaatdeel indeling												
Centrum* H R. de Graaf* Gasthuis Delft Hooipolder* Harnasch-polder Kleyweg												
Art.code plaatsing		Aant.	Omschrijving werkzaamheden:						Getekend: TJK			
			Plaatsen bord Plaatsen stelling						Datum: 06—10—2016			
									Gezien:			
									Revisie: 1			
									Bordnummer: 74323/002			


Provincie: ZH			Gemeente: MIDDEN—DELFLAND			Soort: VDM			Bordnr: 74323/003		
Wegbeh: 15312 GEM			Opmerkingen						Specificatiestaat NBd Nationale Bewegwijzeringsdienst		
Onderh: 15312 GEM											
Off./Ord. : 033385											
PD nr. PD00443538											
Artikelnummer:		Nw.	Tot.	Omschrijving:						Bouwjr:	
				Bord 2250 x 2700 Mast tbv bord onderkant 4,6 m							
Standplaats In de Z. berm van de N223, 75m ten W. van het nulpunt van de rotonde Zuidhoornseweg—Harnaschdreef.								Kleuren:	wit op blauw: * zwart op wit: ** zwart op geel: *** wit op rood: **** rood op wit: ***** wit op groen: ***** wit op bruin: ***** groen op wit: *****		
Lettertipe, kleuren 14/10 D										km	
Plaatdeel indeling											
Centrum * H R. de Graaf * Gasthuis Delft Hooipolder * Harnasch-polder Kleyweg 4,6m											
Art.code plaatsing		Aant.	Omschrijving werkzaamheden:						Getekend: TJK		
			Plaatsen bord Plaatsen mast						Datum: 06—10—2016		
									Gezien:		
									Revisie: 1		
									Bordnummer: 74323/003		

Provincie: ZH			Gemeente: MIDDEN–DELFLAND			Soort: VVM			Bordnr: 74323/004		
Wegbeh: 15312 GEM			Opmerkingen						Specificatiestaat NBd Nationale Bewegwijzeringsdienst		
Onderh: 15312 GEM											
Off./Ord. : 033385											
PD nr. PD00443539											
Artikelnummer:		Nw.	Tot.	Omschrijving:						Bouwjr:	
				Bord 2250 x 3300 Mast tbv bord onderkant 4,6 m							
Standplaats In de middenberm van de Zuidhoornseweg, 150m ten O. van het nulpunt van de rotonde Zuidhoornseweg–Harnaschdreef.								Kleuren:	wit op blauw: * zwart op wit: ** zwart op geel: *** wit op rood: **** rood op wit: ***** wit op groen: ***** wit op bruin: ***** groen op wit: *****		
Lettertype, kleuren 14/10 D									km		
Plaatdeel indeling											
Schipluiden De Lier Naaldwijk Den Haag ⚑ Amsterdam ⚑ Rotterdam ⚑ N 223[*] Hooipolder* Harnasch- polder Kleyweg 4,6m											
Art.code plaatsing		Aant.	Omschrijving werkzaamheden:						Getekend: TJK		
			Plaatsen bord Plaatsen mast						Datum: 06–10–2016		
									Gezien:		
									Revisie: 1		
									Bordnummer: 74323/004		

Provincie: ZH			Gemeente: MIDDEN–DELFLAND			Soort: VDM			Bordnr: 74323/005		
Wegbeh: 15312 GEM			Opmerkingen						Specificatiestaat NBd Nationale Bewegwijzeringsdienst		
Onderh: 15312 GEM											
Off./Ord. : 033385											
PD nr. PD00443540											
Artikelnummer:		Nw.	Tot.	Omschrijving:						Bouwjr:	
				Bord 2250 x 3300 Mast tbv bord onderkant 4,6 m							
Standplaats In de middenberm van de Zuidhoornseweg, 70m ten O. van het nulpunt van de rotonde Zuidhoornseweg–Harnaschdreef.								Kleuren:	wit op blauw: * zwart op wit: ** zwart op geel: *** wit op rood: **** rood op wit: ***** wit op groen: ***** wit op bruin: ***** groen op wit: *****		
Lettertipe, kleuren 14/10 D										km	
Plaatdeel indeling											
Schipluiden De Lier Naaldwijk Den Haag  Amsterdam  Rotterdam  N 223    Hooipolder* Harnasch- polder Kleyweg 4,6m											
Art.code plaatsing		Aant.	Omschrijving werkzaamheden:						Getekend: TJK		
			Plaatsen bord Plaatsen mast						Datum: 06–10–2016		
									Gezien:		
									Revisie: 1		
									Bordnummer: 74323/005		

Provincie: ZH		Gemeente: MIDDEN—DELFLAND	Soort: VVM	Bordnr: 74323/006
Wegbeh: 15312 GEM		Opmerkingen		Specificatiestaat NBd Nationale Bewegwijzeringsdienst
Onderh: 15312 GEM				
Off./Ord. : 033385				
PD nr. PD00443541				
Artikelnummer:	Nw.	Tot.	Omschrijving:	Bouwjr:
			Bord 3000 x 2700 Mast tbv bord onderkant 4,6 m	
Standplaats In de middenberm van de Harnaschdreef, 120m ten N. van het nulpunt van de rotonde Zuidhoornseweg—Harnaschdreef. Voor OV—mast.				Kleuren: wit op blauw: * zwart op wit: ** zwart op geel: *** wit op rood: **** rood op wit: ***** wit op groen: ***** wit op bruin: ***** groen op wit: *****
Lettertype, kleuren 14/10 D				km
Plaatdeel indeling				
H R. de Graaf* Gasthuis Delft ←→ N 223* Schipluiden De Lier Naaldwijk Den Haag ⚑ Amsterdam ⚑ Rotterdam ⚑ 4,6m				
Art.code plaatsing	Aant.	Omschrijving werkzaamheden:		Getekend: TJK
				Datum: 06—10—2016
		Plaatsen bord		Gezien:
		Plaatsen mast		Revisie: 1
				Bordnummer:
				74323/006

Provincie: ZH		Gemeente: MIDDEN—DELFLAND	Soort: VDM	Bordnr: 74323/007
Wegbeh: 15312 GEM		Opmerkingen		Specificatiestaat NBd Nationale Bewegwijzeringsdienst
Onderh: 15312 GEM				
Off./Ord. : 033385				
PD nr. PD00443542				
Artikelnummer:	Nw.	Tot.	Omschrijving:	Bouwjr:
			Bord 3000 x 2700 Mast tbv bord onderkant 4,6 m	
Standplaats In de middenberm van de Harnaschdreef, 50m ten N. van het nulpunt van de rotonde Zuidhoornseweg—Harnaschdreef. Voor de OV—mast.				Kleuren: wit op blauw: * zwart op wit: ** zwart op geel: *** wit op rood: **** rood op wit: ***** wit op groen: ***** wit op bruin: ***** groen op wit: *****
Lettertype, kleuren 14/10 D				km
Plaatdeel indeling				
H R. de Graaf* Gasthuis Delft N 223* Schipluiden De Lier Naaldwijk Den Haag ⚑ Amsterdam ⚑ Rotterdam ⚑ 4,6m				
Art.code plaatsing	Aant.	Omschrijving werkzaamheden:		Getekend: TJK Datum: 06—10—2016 Gezien: Revisie: 1 Bordnummer: 74323/007
		Plaatsen bord Plaatsen mast		

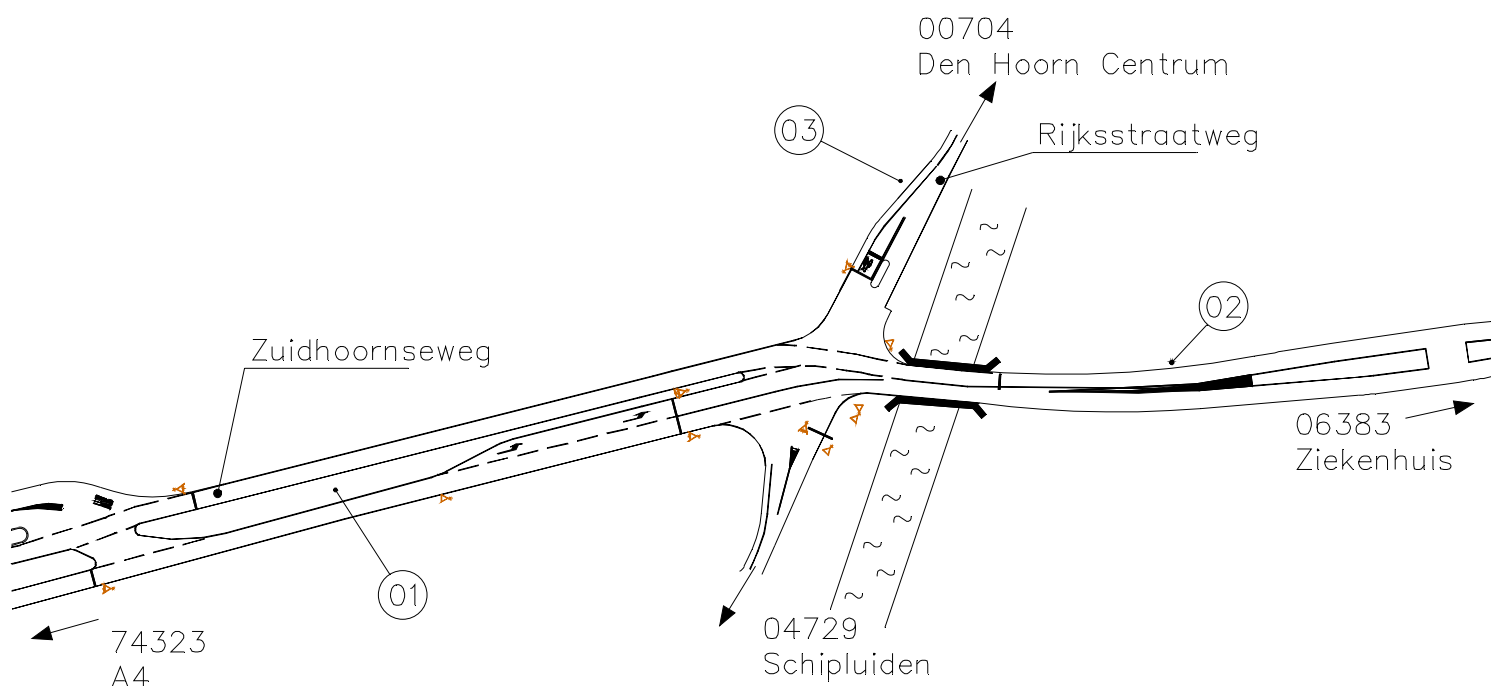

○ Algemeen
○ Fiets
□ Object
⬡ Route
△ Voetgangers
□ Portaal
⌚ Info

NBd

Nationale
Bewegwijzeringsdienst

Omschrijving : Zuidhoornseweg–Rijsstraatweg

Wegnummer 1:

Wegnummer 3:

Wegnummer 2:

Wegnummer 4:

Locatieaanduiding:

Soort aanduiding:

Provincie: ZH


Getekend: TJK

Gemeente: MIDDEN–DELFLAND

Datum: 03–06–16

Wegbeheerder: GEM

Revisie: 1

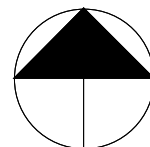


kruispuntnummer:

74328

Kruispuntschets

Provincie: ZH		Gemeente: MIDDEN—DELFLAND	Soort: VSS	Bordnr: 74328/001
Wegbeh: 15312 GEM		Opmerkingen		Specificatiestaat NBd Nationale Bewegwijzeringsdienst
Onderh: 15312 GEM				
Off./Ord. : 033385				
PD nr. PD00444010				
Artikelnummer:	Nw.	Tot.	Omschrijving:	Bouwjr:
			Bord 2000 x 1200 Stelling	
Standplaats In de middenberm van de Zuidhoornseweg, 25m ten W. van het begin van de uitvoegstrook van het kruispunt Zuidhoornseweg—Rijksstraatweg.				Kleuren: wit op blauw: * zwart op wit: ** zwart op geel: *** wit op rood: **** rood op wit: ***** wit op groen: ***** wit op bruin: ***** groen op wit: *****
Lettertipe, kleuren 11/8 D				km
Plaatdeel indeling H R. de Graaf* Gasthuis Delft ← Centrum* 74328/001				
Art.code plaatsing	Aant.	Omschrijving werkzaamheden:		Getekend: TJK
				Datum: 06—10—2016
				Gezien:
				Revisie: 1
				Bordnummer:
				74328/001

Provincie: ZH		Gemeente: MIDDEN—DELFLAND	Soort: VSS	Bordnr: 74328/003
Wegbeh: 15312 GEM		Opmerkingen Specificatiestaat NBd Nationale Bewegwijzeringsdienst		
Onderh: 15312 GEM				
Off./Ord. : 033385				
PD nr. PD00444012				
Artikelnummer:	Nw.	Tot.	Omschrijving:	Bouwjr:
			Bord 2000 x 1200 Stelling	
Standplaats			Kleuren:	
In de W. buitenberm van de Rijksstraatweg, 50m ten N. van het kruispunt Harnaschdreef—Rijksstraatweg.			wit op blauw: zwart op wit: zwart op geel: wit op rood: rood op wit: wit op groen: wit op bruin: groen op wit:	* ** *** **** ***** ***** ***** *****
Lettertype, kleuren 11/8 D				km
Plaatdeel indeling				
← H R. de Graaf* Gasthuis Delft Andere richtingen → 74328/003				
Art.code plaatsing	Aant.	Omschrijving werkzaamheden:		Getekend: TJK
				Datum: 06—10—2016
				Gezien:
				Revisie: 1
				Bordnummer:
				74328/003

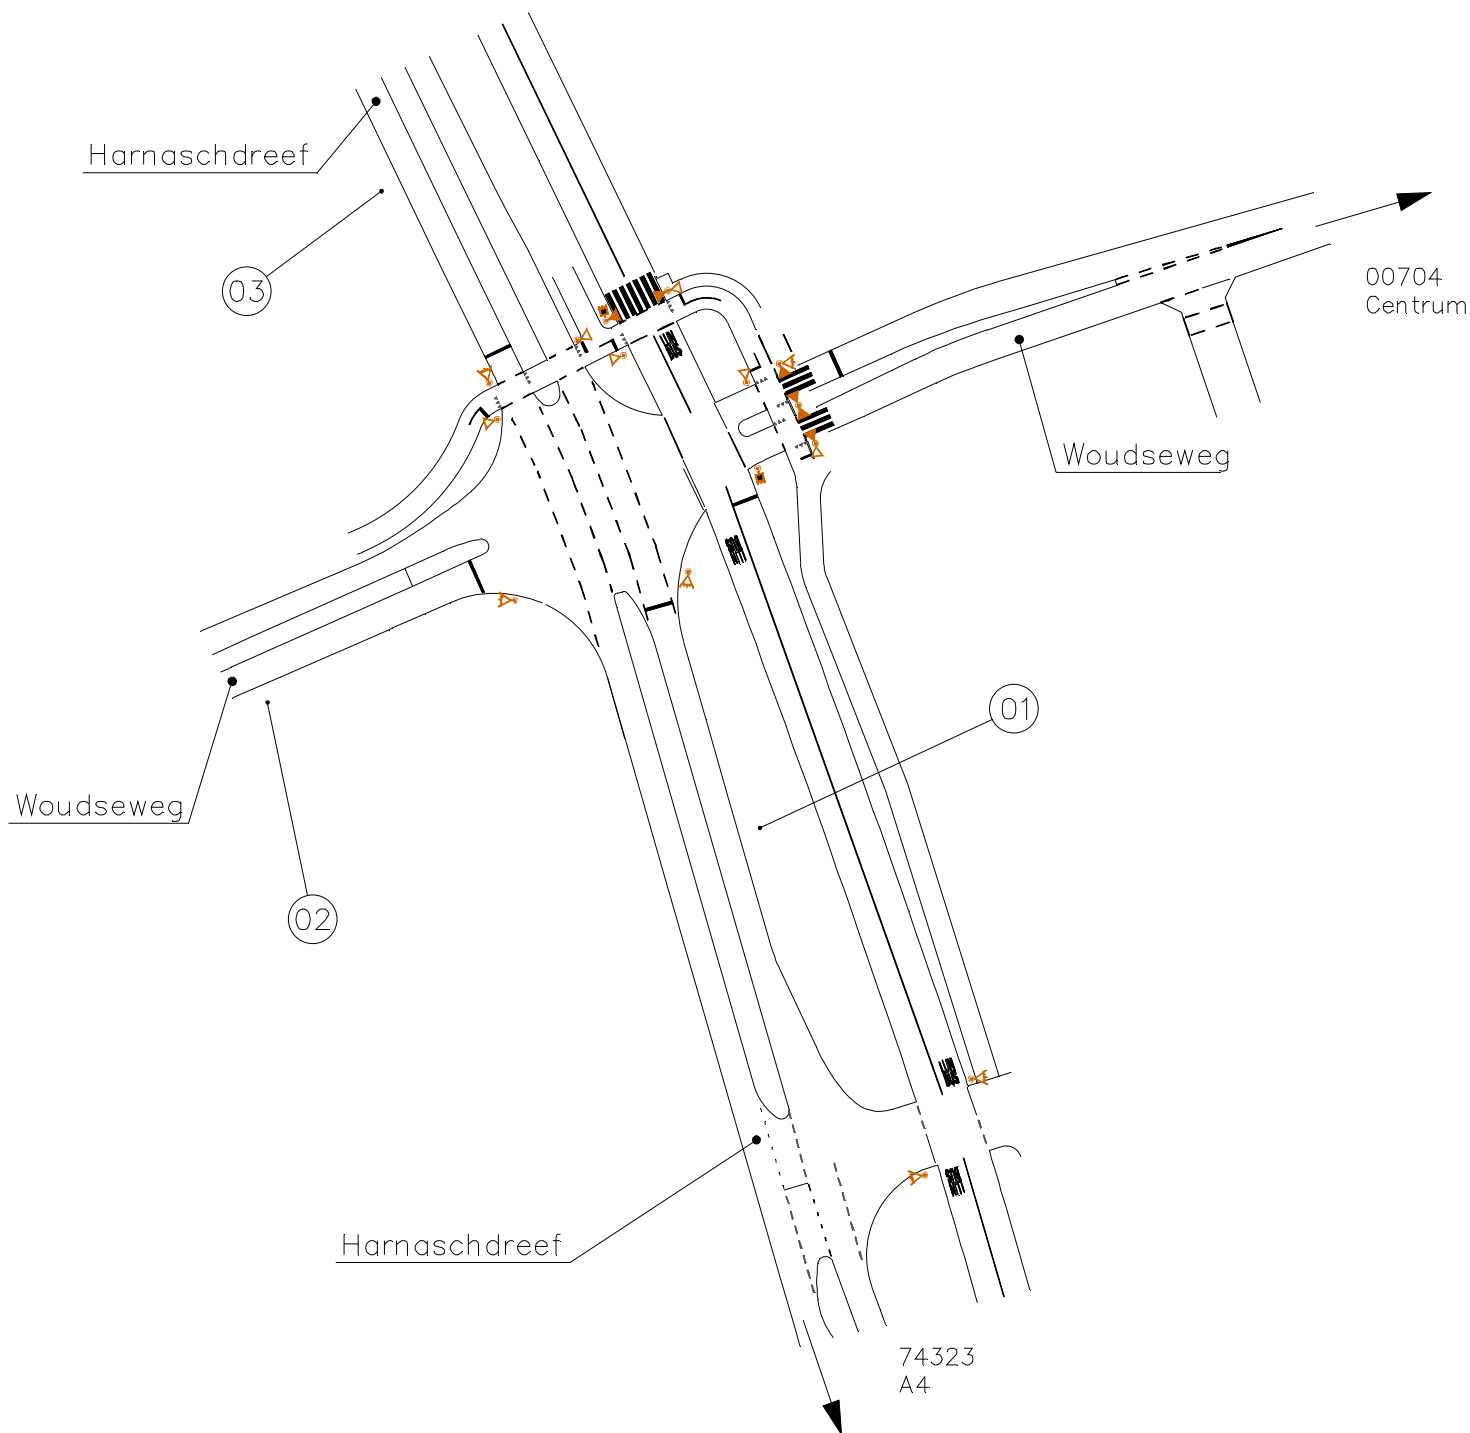

○ Algemeen
○ Fiets
□ Object
⬡ Route
△ Voetgangers
□ Portaal
⌈ Info

NBd

Nationale
Bewegwijzeringsdienst

Omschrijving : Woudseweg–Harnaschdreef

Wegnummer 1:

Wegnummer 3:

Wegnummer 2:

Wegnummer 4:

Locatieaanduiding:

Soort aanduiding:

Provincie: ZH


Getekend: TJK

Gemeente: MIDDEN–DELFLAND

Datum: 06–09–16

Wegbeheerder: GEM

Revisie: 1

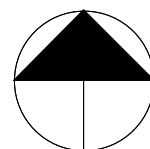

kruispuntnummer:

74329

Kruispuntschets

Provincie: ZH		Gemeente: MIDDEN—DELFLAND	Soort: VSS	Bordnr: 74329/001
Wegbeh: 15312 GEM		Opmerkingen		Specificatiestaat NBd Nationale Bewegwijzeringsdienst
Onderh: 15312 GEM				
Off./Ord. : 033385				
PD nr. PD00451930				
Artikelnummer:	Nw.	Tot.	Omschrijving:	Bouwjr:
			Stelling Bord 1500 x 900	
Standplaats In de O. buitenberm van de Harnaschdreef, 75m ten Z. van het nulpunt van de kruising Woudseweg—Harnaschdreef.				Kleuren: wit op blauw: * zwart op wit: ** zwart op geel: *** wit op rood: **** rood op wit: ***** wit op groen: ***** wit op bruin: ***** groen op wit: *****
Lettertype, kleuren 11/8 D				km
Plaatdeel indeling				
Harnasch- polder* Kleyweg* 74329/001				
Art.code plaatsing	Aant.	Omschrijving werkzaamheden:		Getekend: TJK
				Datum: 18—10—2016
				Gezien:
				Revisie: 1
				Bordnummer: 74329/001

Provincie: ZH		Gemeente: MIDDEN—DELFLAND	Soort: VSS	Bordnr: 74329/002
Wegbeh: 15312 GEM		Opmerkingen		Specificatiestaat NBd Nationale Bewegwijzeringsdienst
Onderh: 15312 GEM				
Off./Ord. : 033385				
PD nr. PD00451837				
Artikelnummer:	Nw.	Tot.	Omschrijving:	Bouwjr:
			Stelling Bord 1750 x 1050	
Standplaats			Kleuren:	
In de Z. berm van de Woudseweg, 75m ten W. van de kruising Harnaschdreef/Woudseweg.			wit op blauw: zwart op wit: zwart op geel: wit op rood: rood op wit: wit op groen: wit op bruin: groen op wit:	* ** *** **** ***** ***** ***** *****
Lettertype, kleuren 11/8 D				km
Plaatdeel indeling				
Harnasch- polder Andere richtingen				
Art.code plaatsing	Aant.	Omschrijving werkzaamheden:		Getekend: TJK
		Plaatsen stelling Plaatsen bord		Datum: 18—10—2016
				Gezien:
				Revisie: 1
				Bordnummer:
				74329/002

[illegible]