
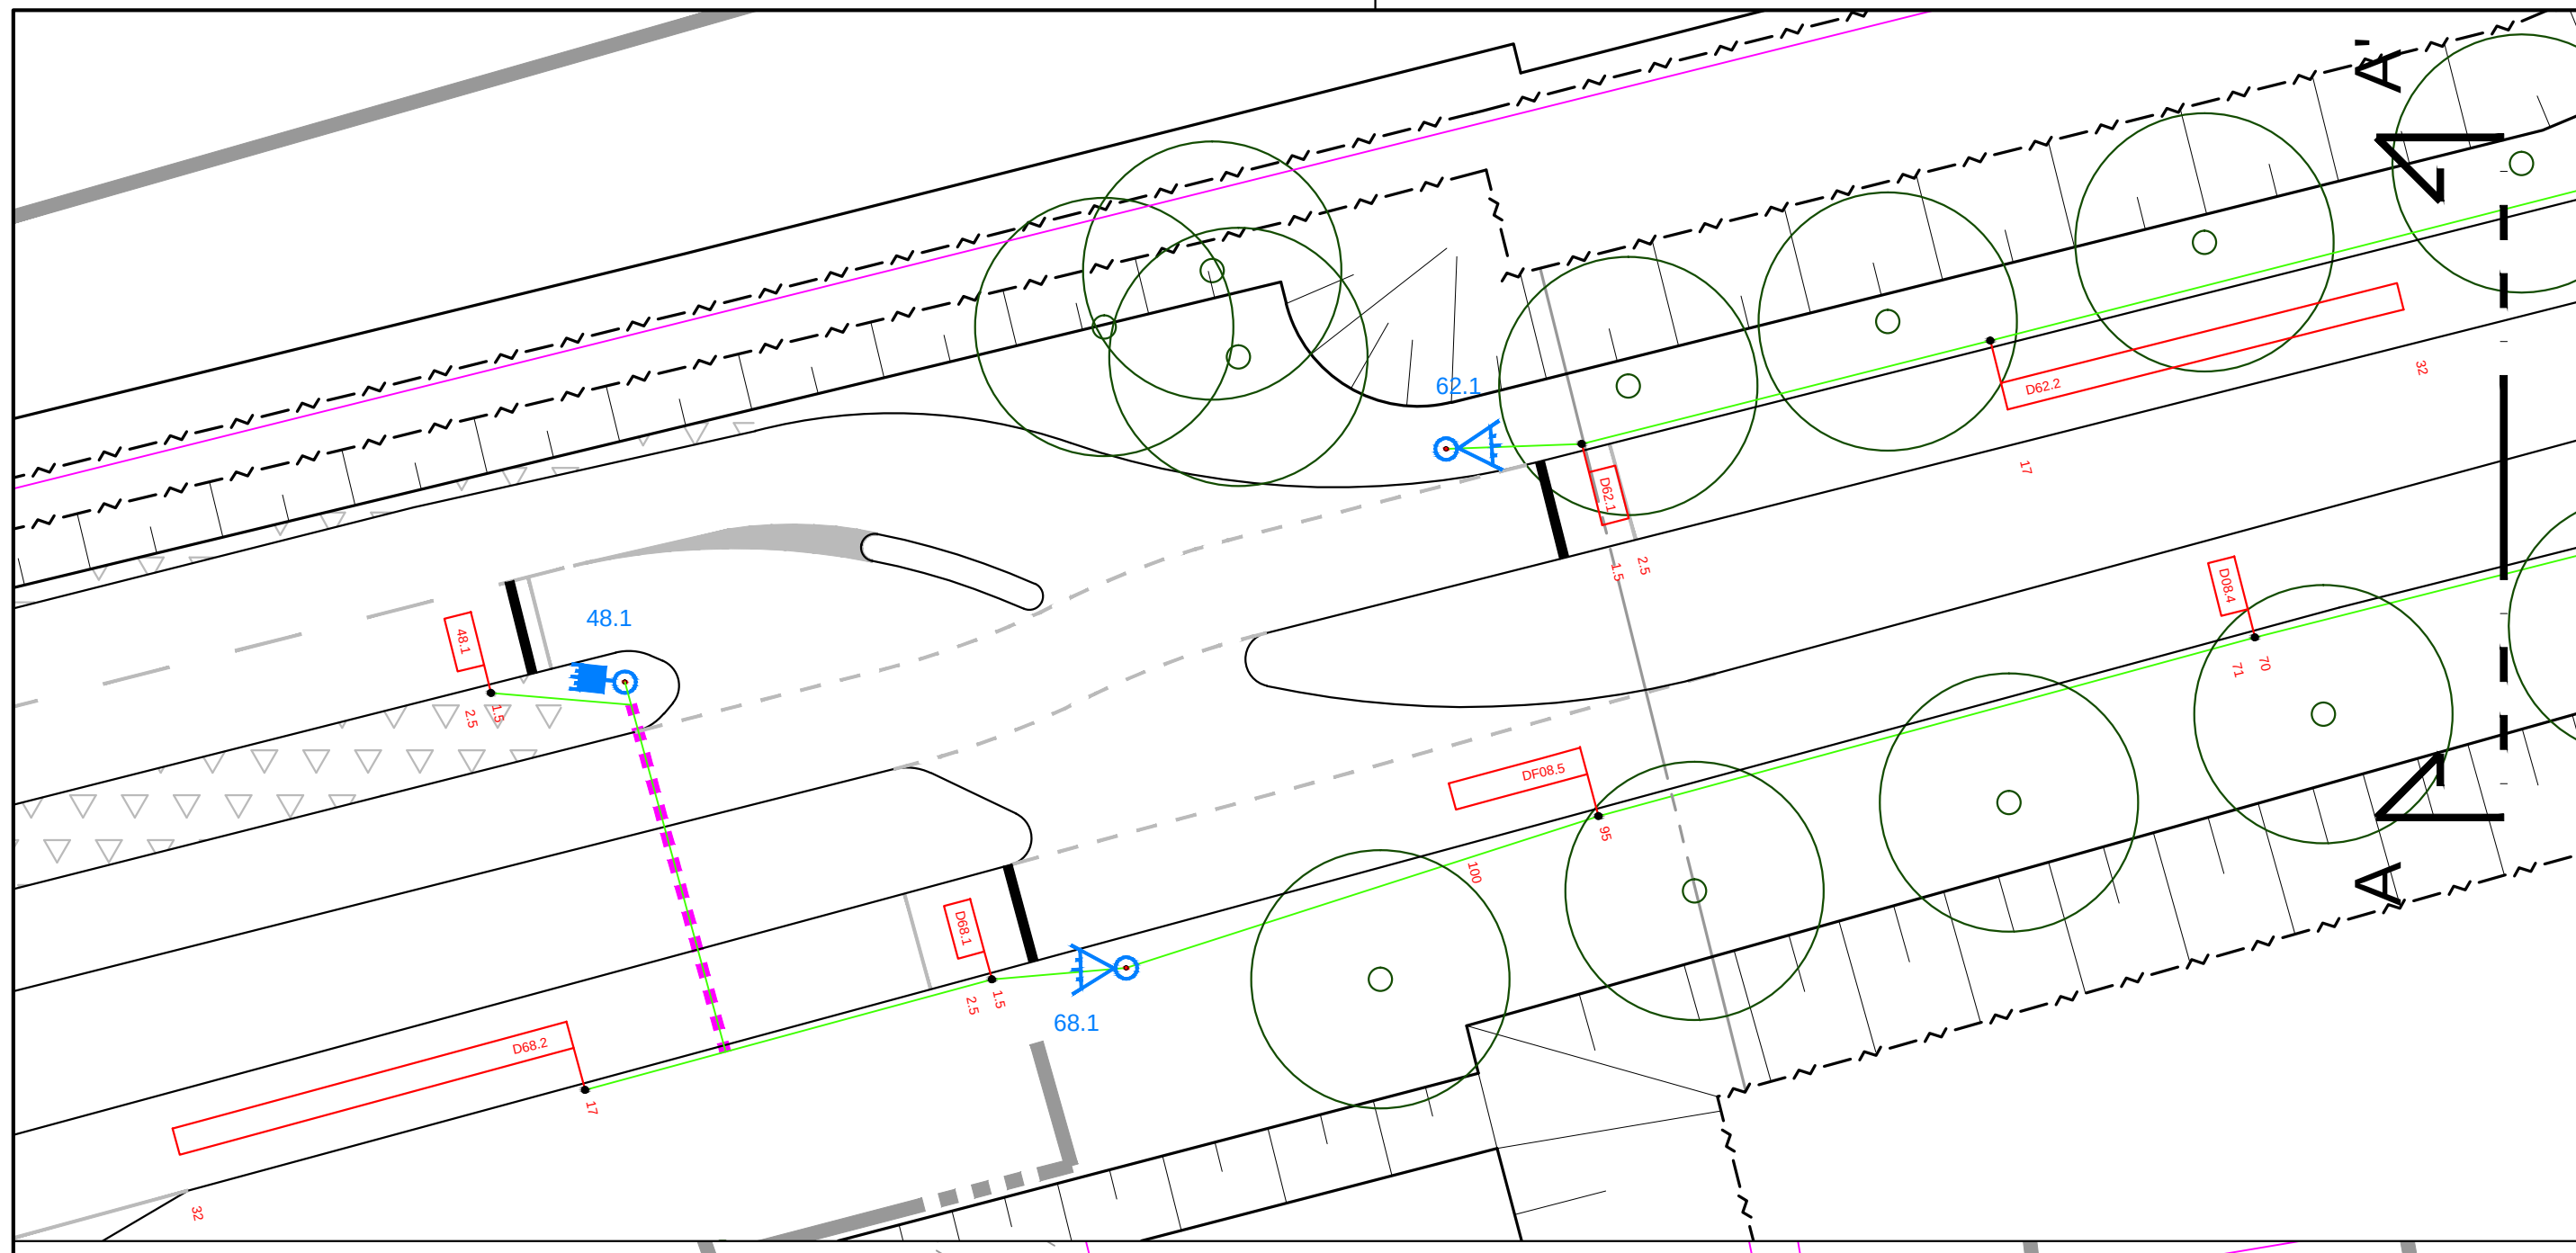


Gemeente Midden-Delfland
VRI's Zuidhoornseweg
VRI-Bestekstekening

Datum 01-05-2015
Versie 2
Kenmerk MDD062 / KpJ /01-02
Bestand MDD062-01
Schaal 1:250
Formaat A2

Deventer
Postbus 161
7400 AD Deventer
T +31 (0)570 666 222
www.goudappel.nl
Den Haag - Eindhoven - Leeuwarden - Amsterdam

CONCEPT

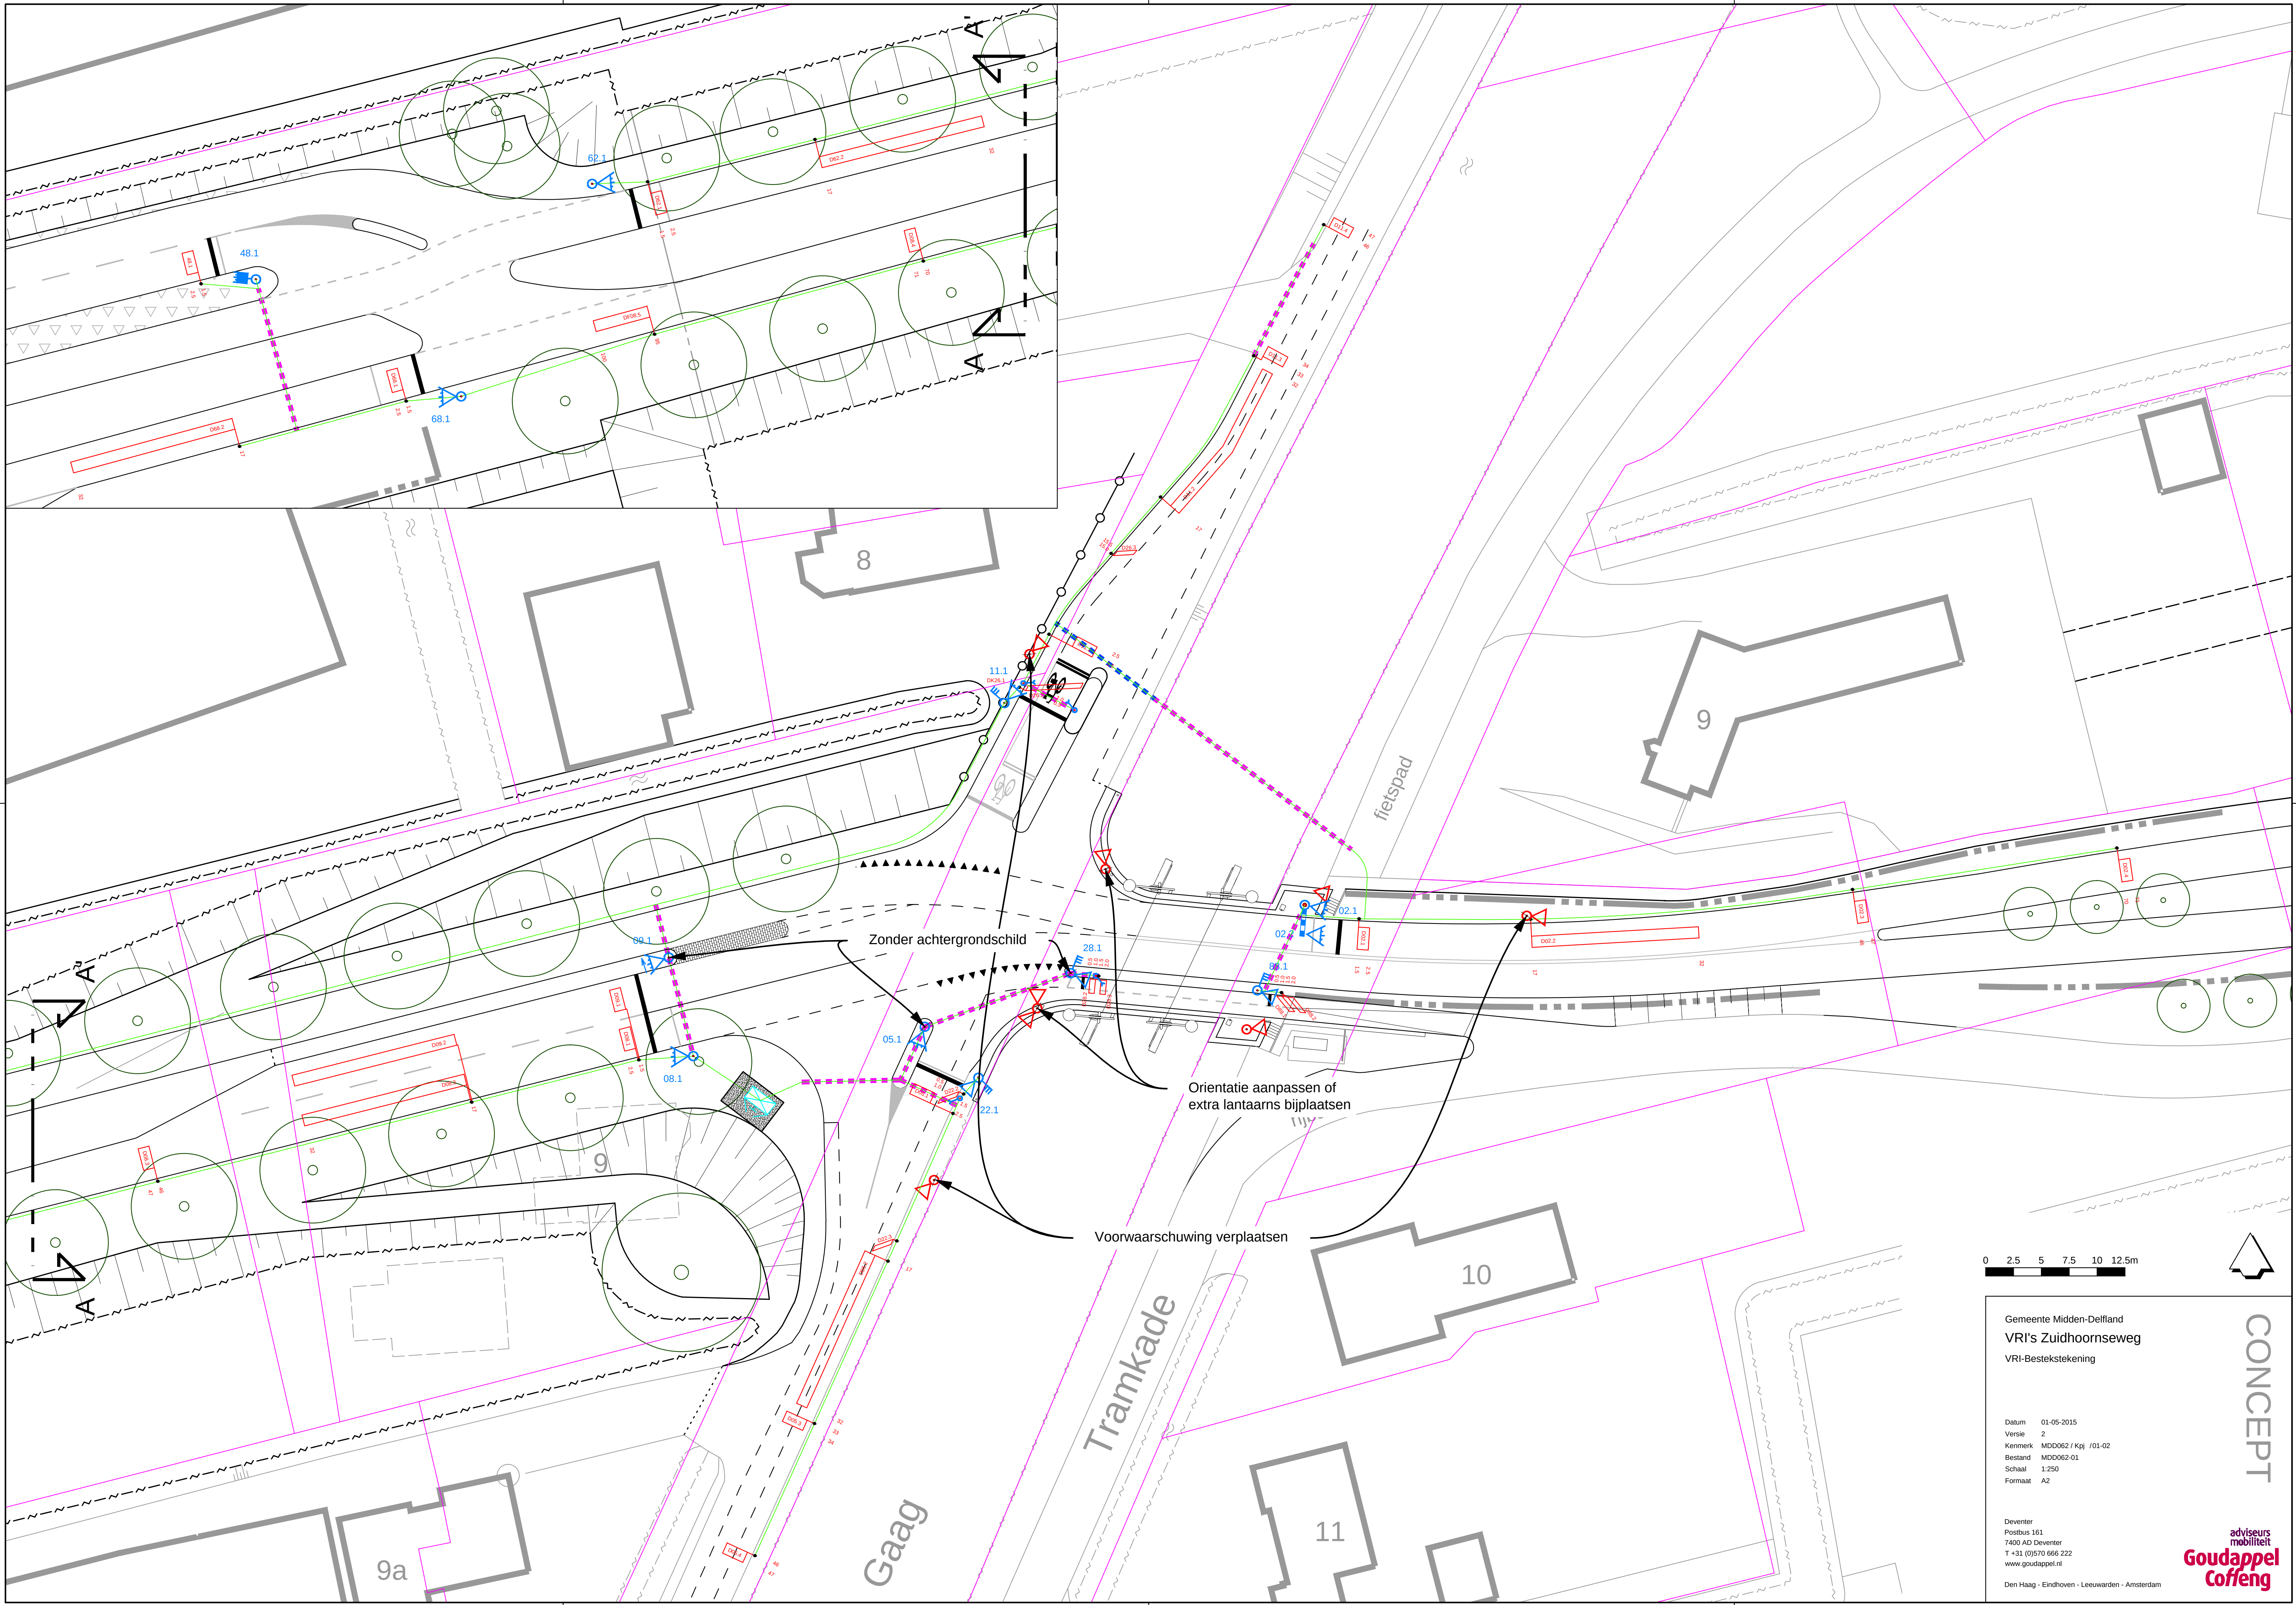