


Ventilatie:  
 - 18 x zone  
 - 1 x overdruk  
 - Doormelding BAC 2x  
 1 x kleefmagneet.

Doormelding opening VAC  
 Parkeerafscherm  
 Ontvinningsinstallatie  
 UTO's trappenballen

1 x Bewonerslift.

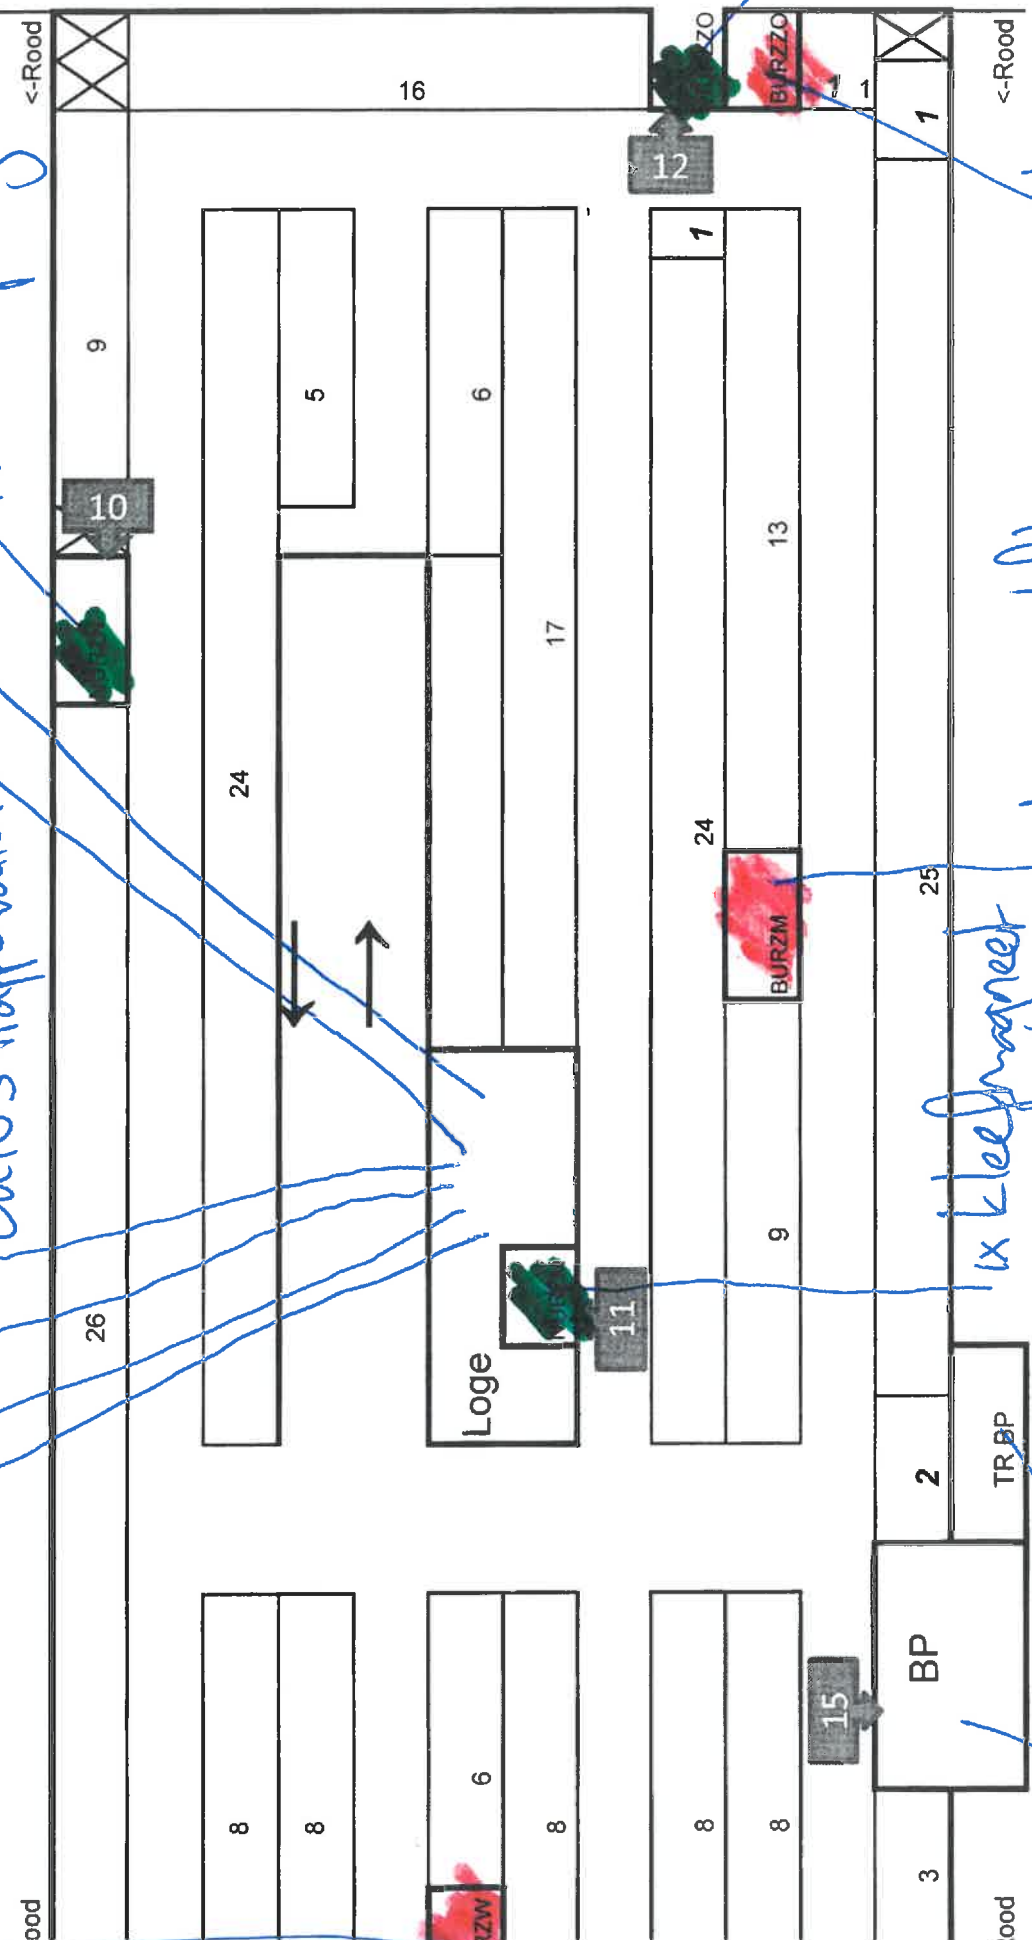

1 x kleef

1 x bewonerslift

1 x bewonerslift

1 x kleefmagneet

2 x Schuifdeur  
1 x Sturing PLC