

LUCHTVOORBEHANDLING V.D. STEUR


ale vrijgave LBK's

Midden

Vrijg. stoomomvormer maximaal

## Bouwkundig planum / museum ruimten

Retourschacht  
v.d. Steurigebo  
Museum

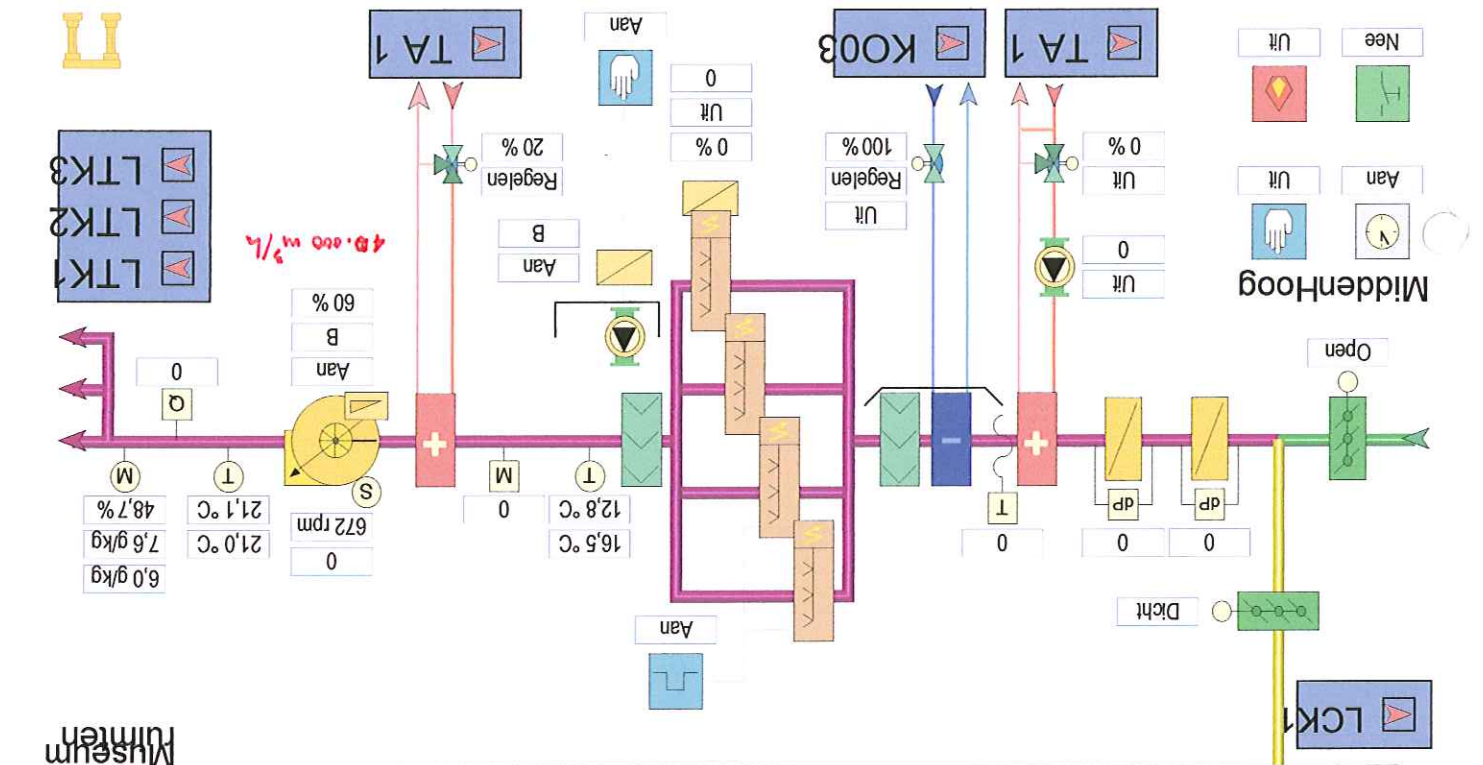

Luchtvoorbereid. UP3/LBK1, LBK2 v.d. Steur, SK10A - Techn. ruimte Kelder [3]


# JCHTVOORBEHANDELING ENTREE / MOD.KUNSTZAAL B1

SK10A - TECHNISCHE RUIMTE

Vorstgrens  
Zomergrens


M 74,7%  
T 19,2 °C

Bouwkundig plenum / museum ruimten  
Retourschacht v.d. Steurgebouw

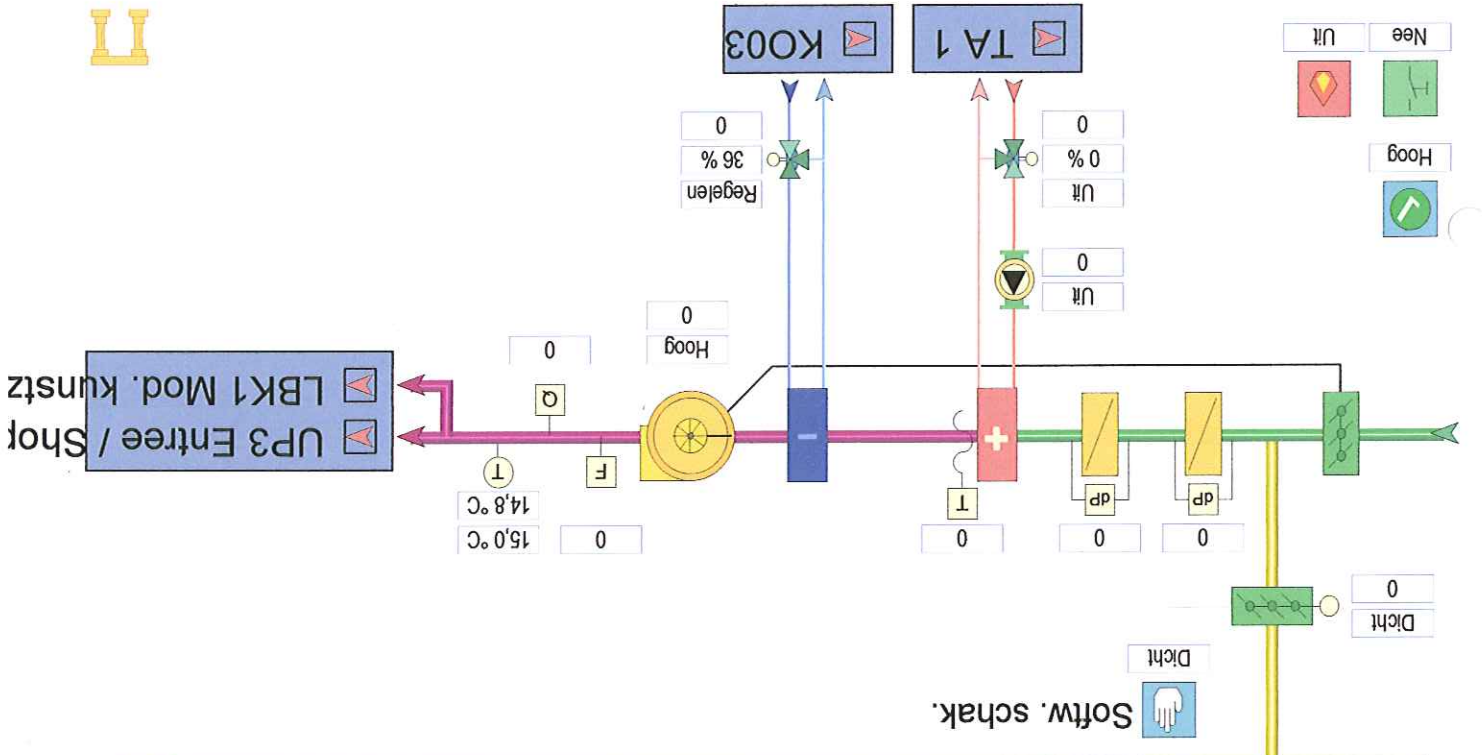


Nee  
Uit  
Hoog  
Uit

## IM4 - LUCHTBEHANDLING, NOORDZAAI BEGANE GRONI

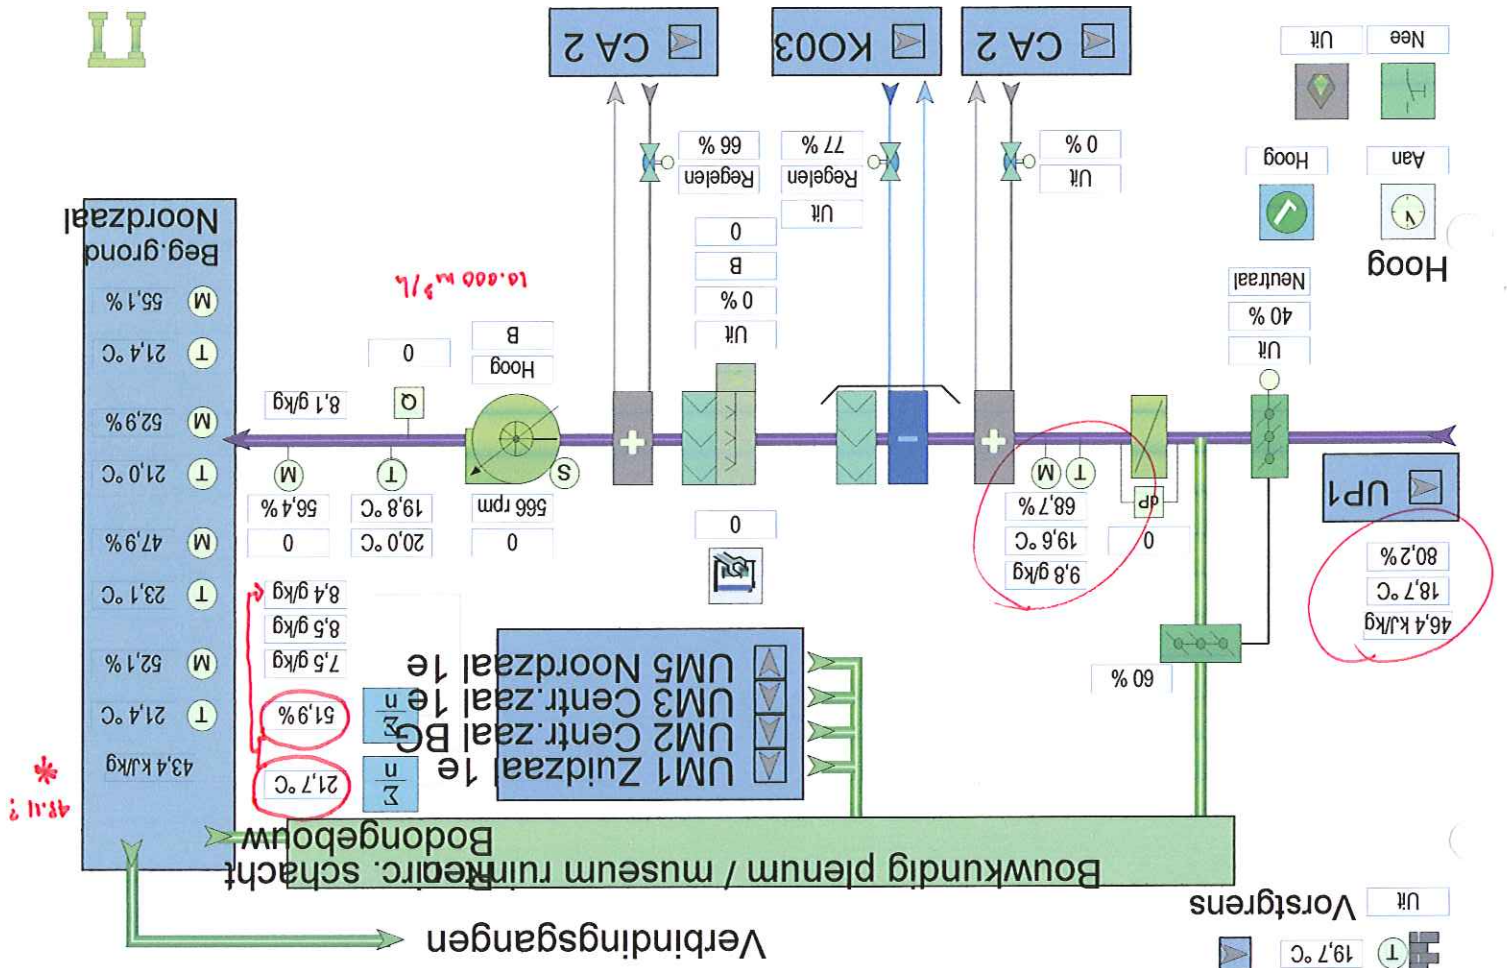




## SK1 - TECHNISCHE RUIMTE KELDERS

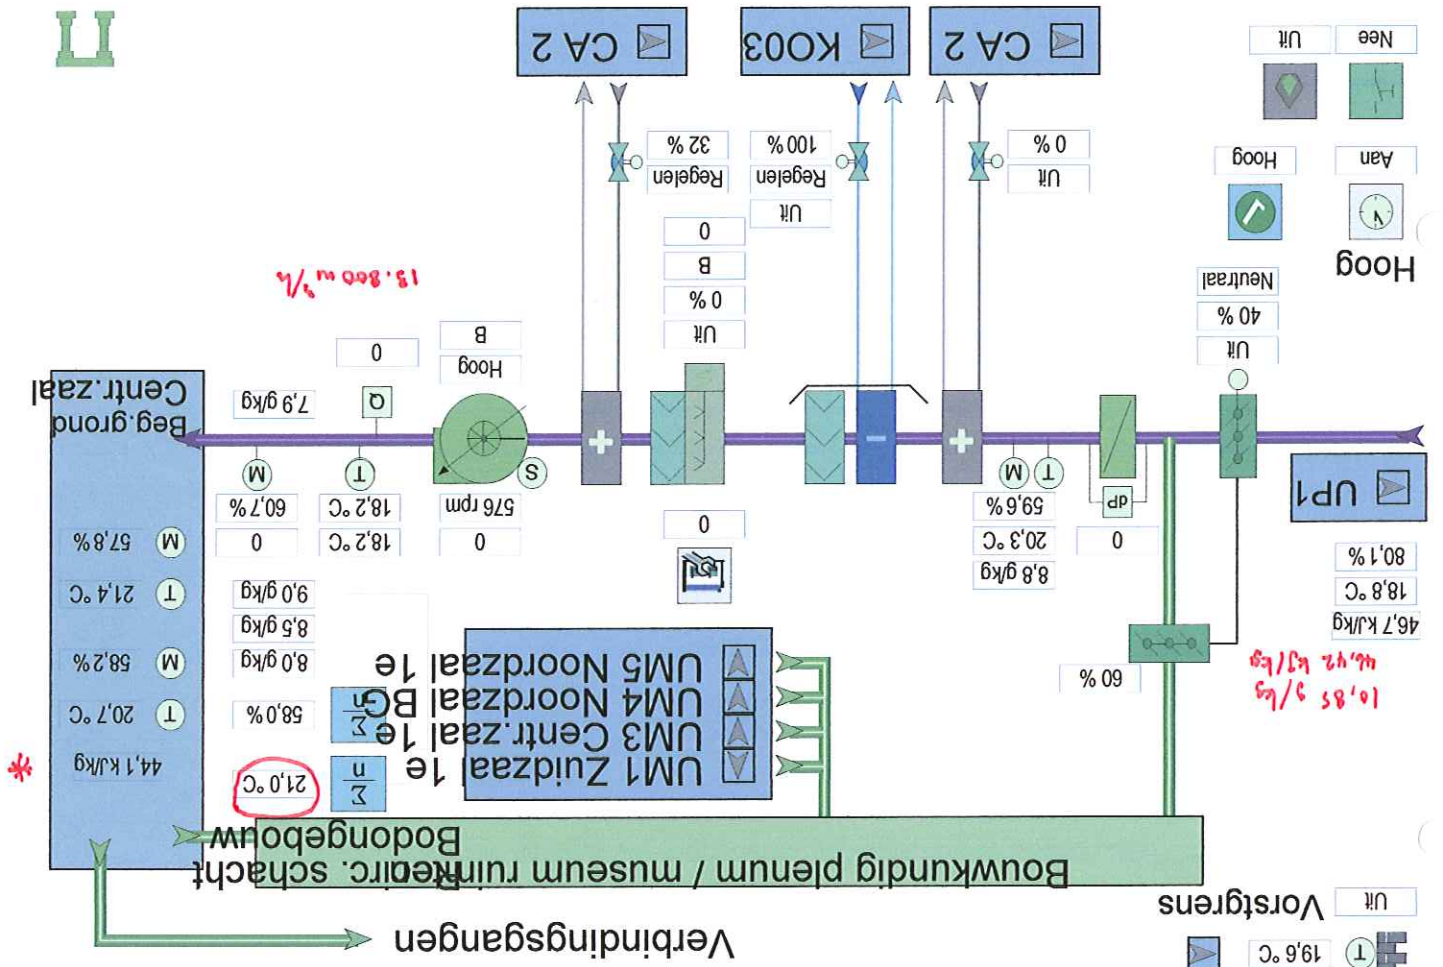


# Luchtbeh. Expositie, UP2 Expositie, SK1 - Techn. ruimte Kelder [7]

## JP2 - LUCHTBEHANDELING EXPOSITIE (WERKPLAATSEN SK1 - TECHNISCHE RUIMTE KELDER


Vorstgrens  
 19,6 °C  
 Uit

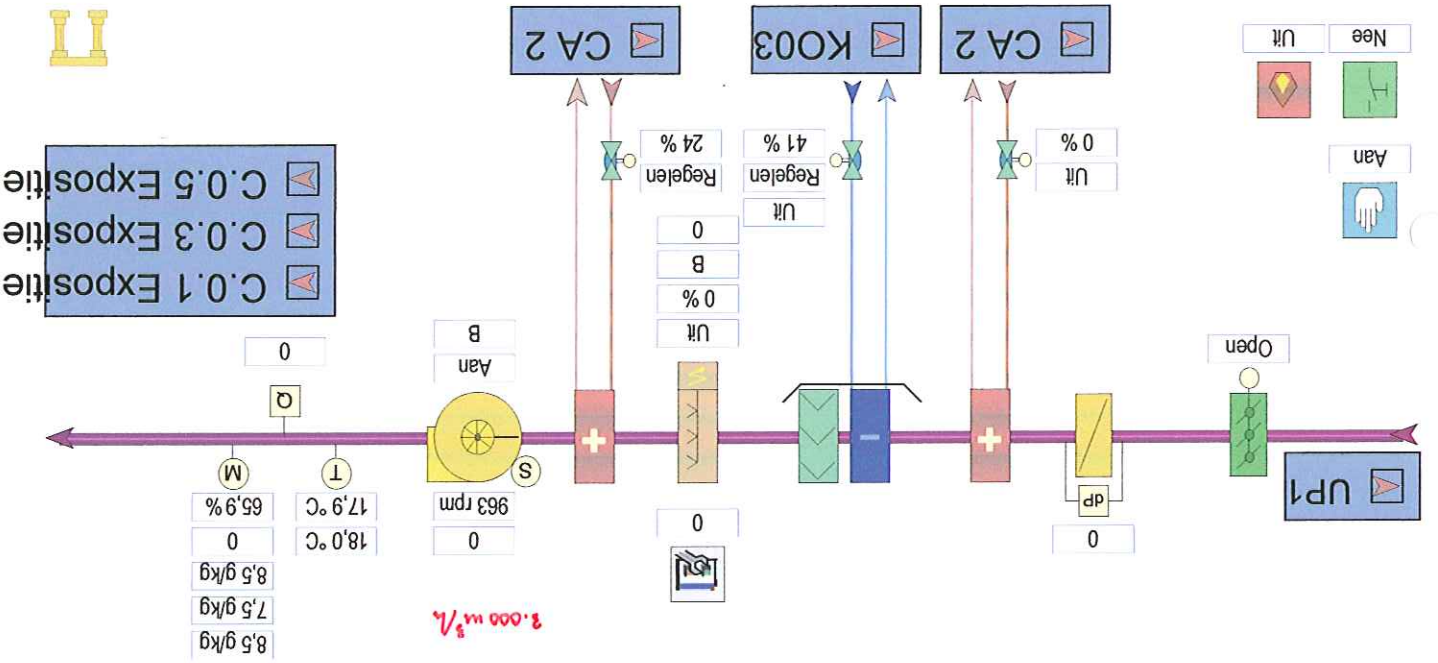

UP4 - LUCHTBEHANDELING RESTAURATIE  
SK1 - TECHNISCHE RUIMTE KELDERS

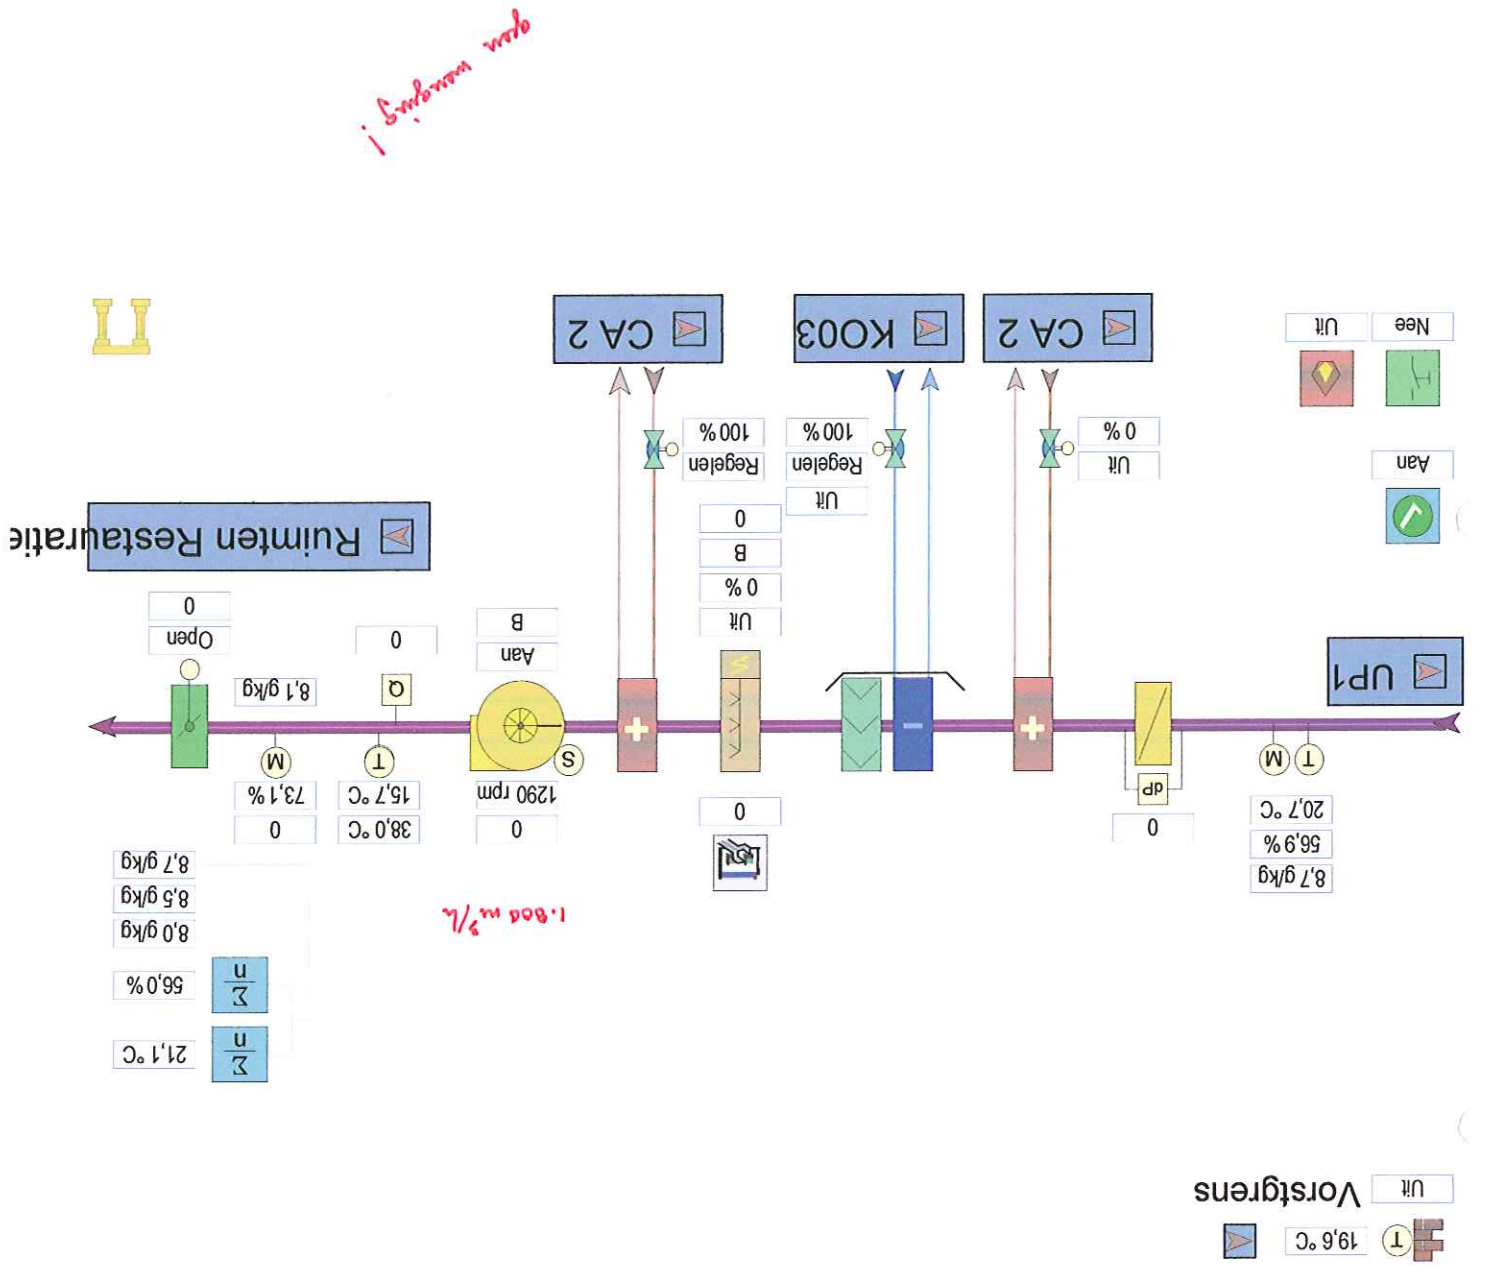


UKN - LUCHTBEHANDLING DEPOT 1-5  
SK1 - TECHNISCHE RUIMTE KELDERS

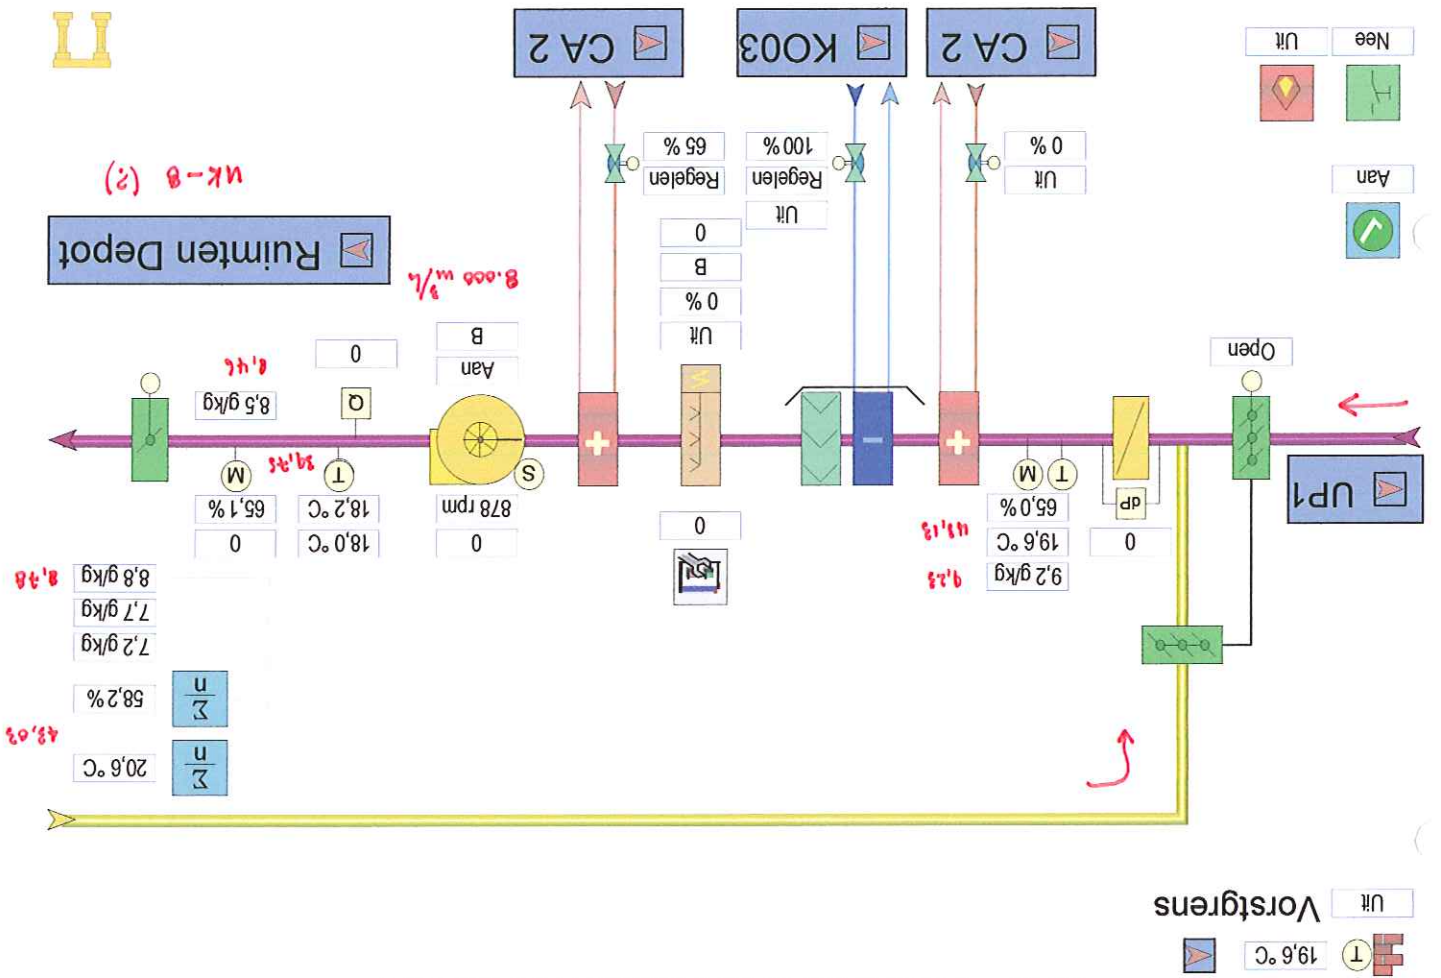



SK1 - TECHNISCHE RUIMTE KELDERS

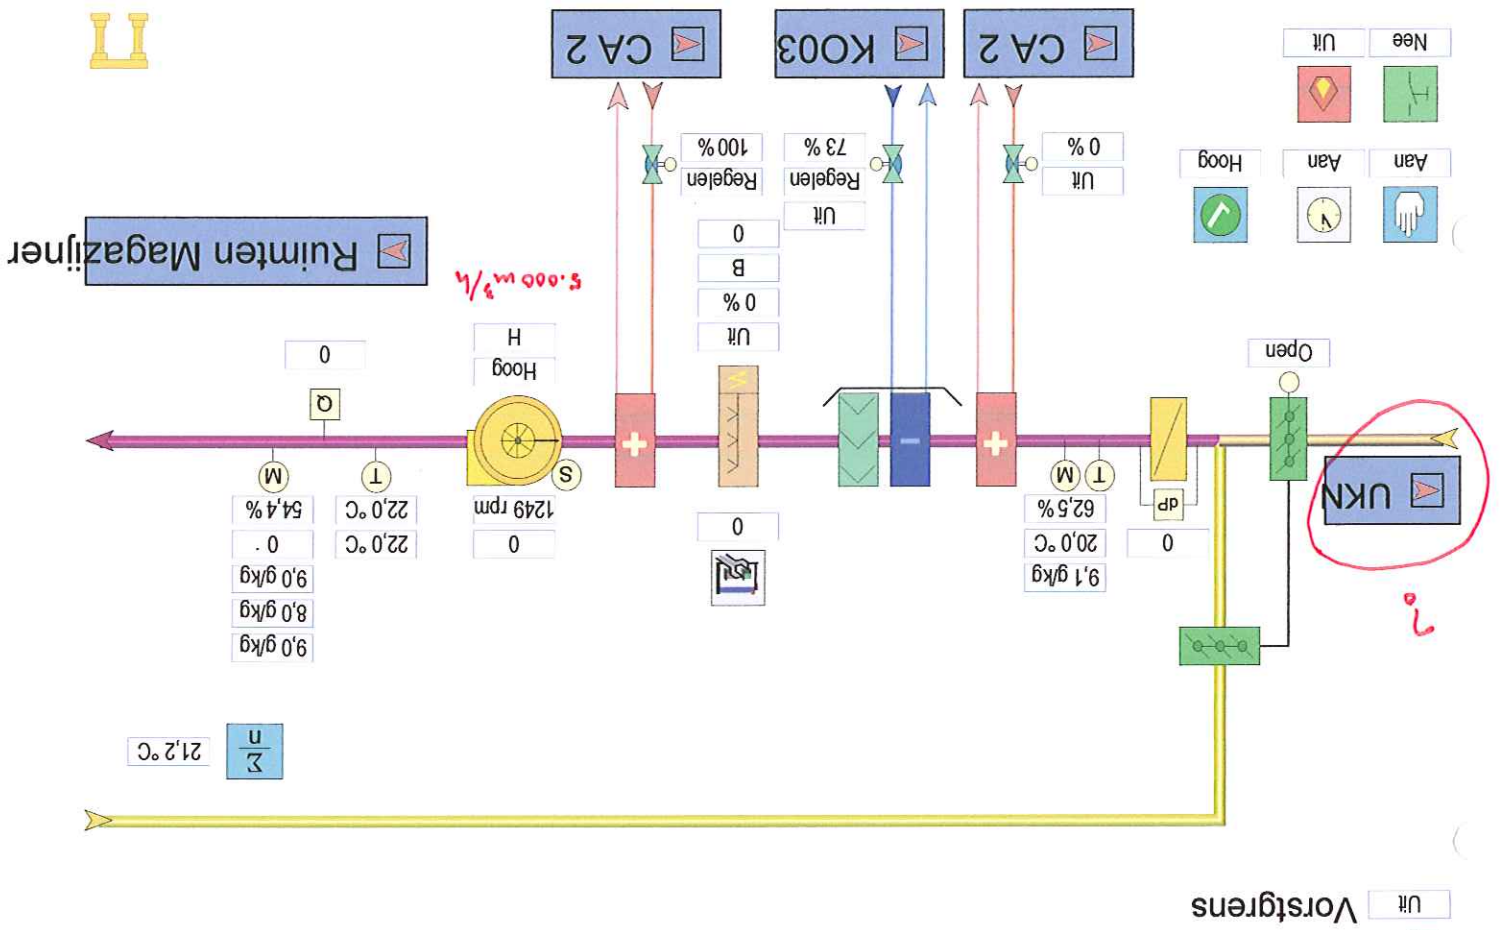




**Luchtbeh. Pakruimten, UK7 Pakruimten, SK1 - Techn. ruimte kelder [8]**

# UK7 - LUCHTBEHANDLING PAKRUIMTEN / DEPOT 5-8

SK1 - TECHNISCHE RUIMTE KELDERS

Vorstgrens  
 19,2°C  
 Uit

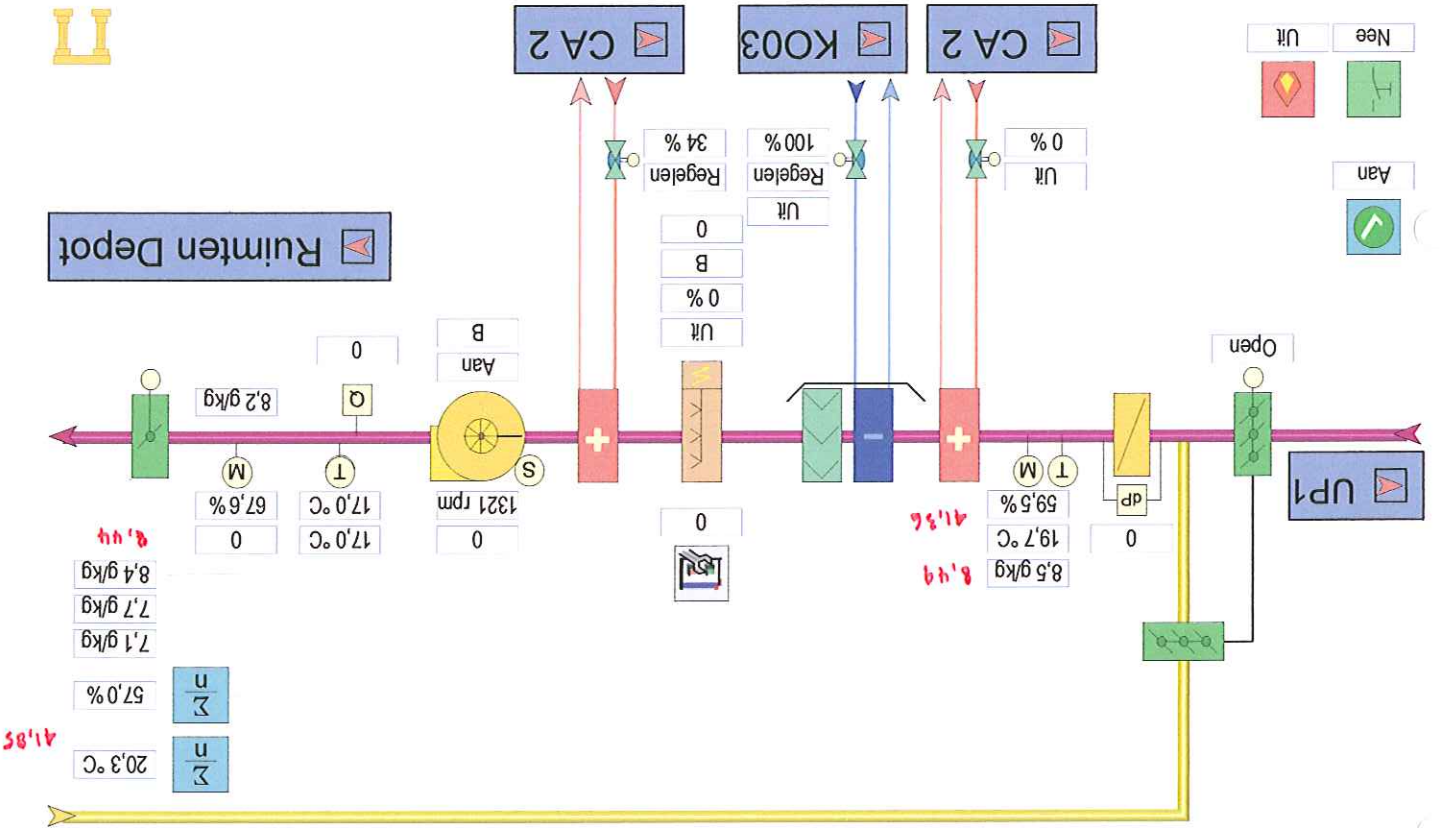


# Luchtbeh. Pakruimten, UK7 Pakruimten, SK1 - Techn. ruimte Kelder [8]

## UK7 - LUCHTBEHANDELING PAKRUIMTEN / DEPOT 5-8

SK1 - TECHNISCHE RUIMTE KELDER

Vorstgrens

19,6 °C

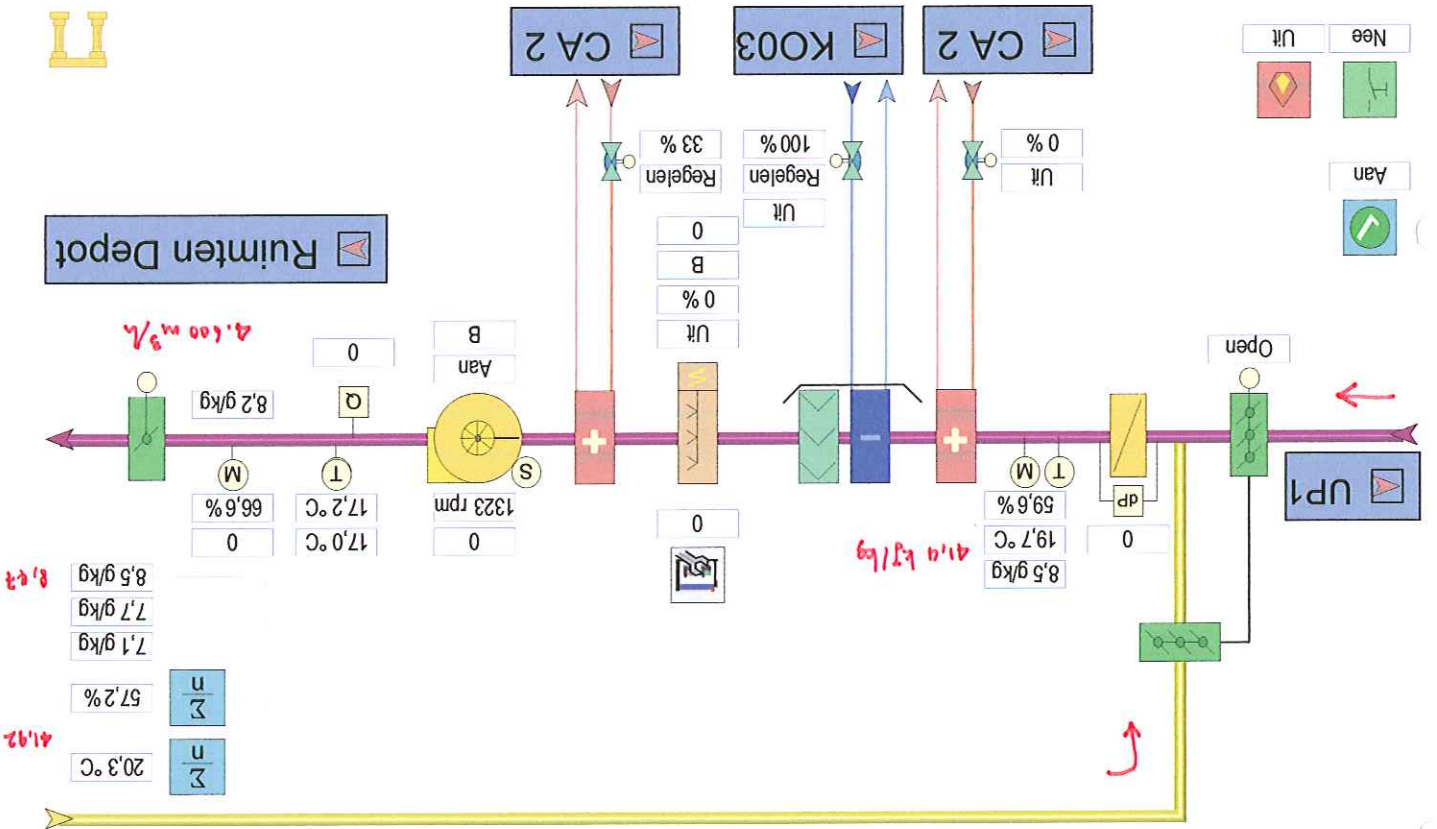


# UKN Ruimten, UKN Depot, SK1 - Techn. ruimte Kelder [8]

## UKN - RUIMTEN DEPOT 1-5 SK1 - TECHNISCHE RUIMTE KELDER

Sturing brandkleppen

Open

Recirculatie

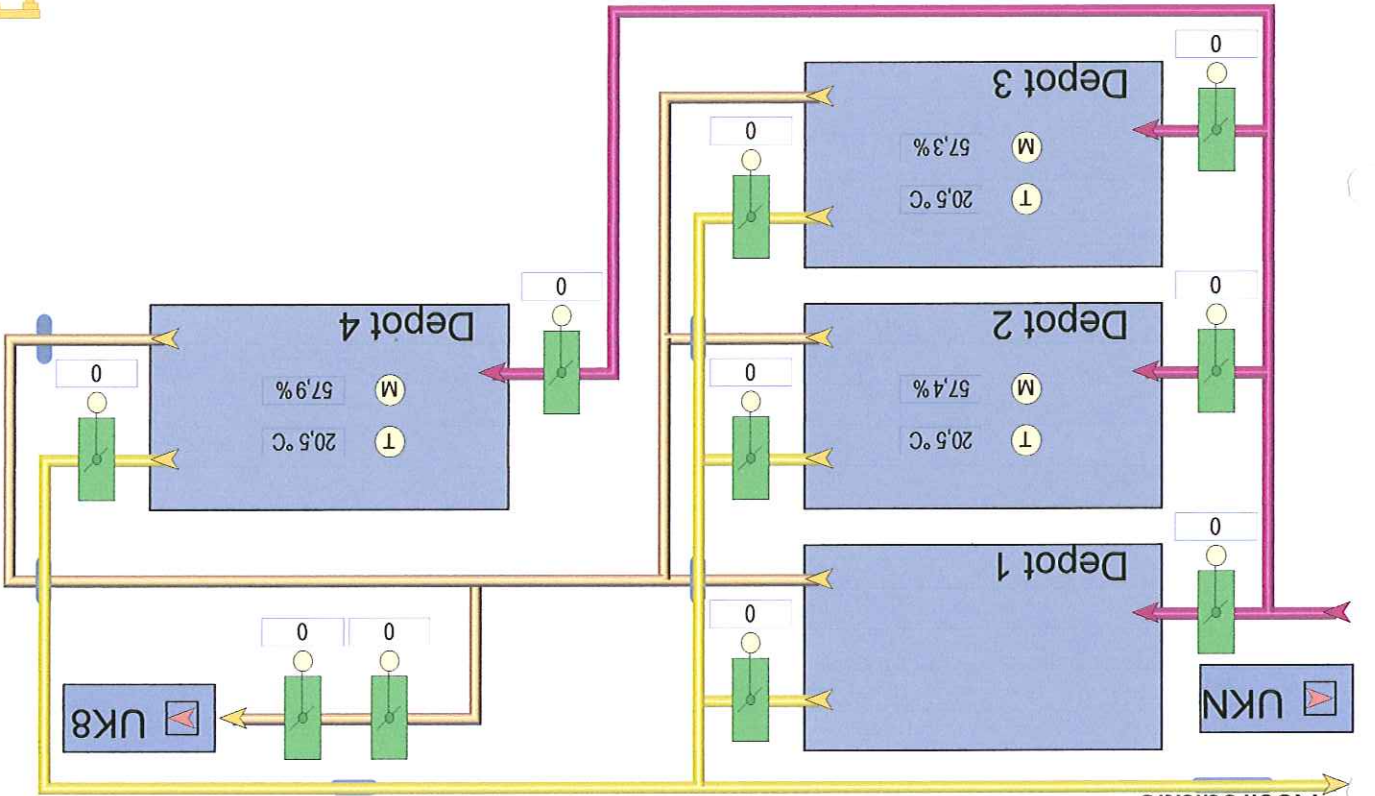


**Luchtbeh. Zuidzaal 1e Verd., UM1 Zuidzaal 1e V, SK1 - Techn. ruimte Kelder [7]**

**UM1 - LUCHTBEHANDELING ZUIDZAAL 1e VERD.**

SK1 - TECHNISCHE RUIMTE KELDERS


Verbindingsgangen

Bouwkundig plenum / museum ruimte, schacht Bodengebouw

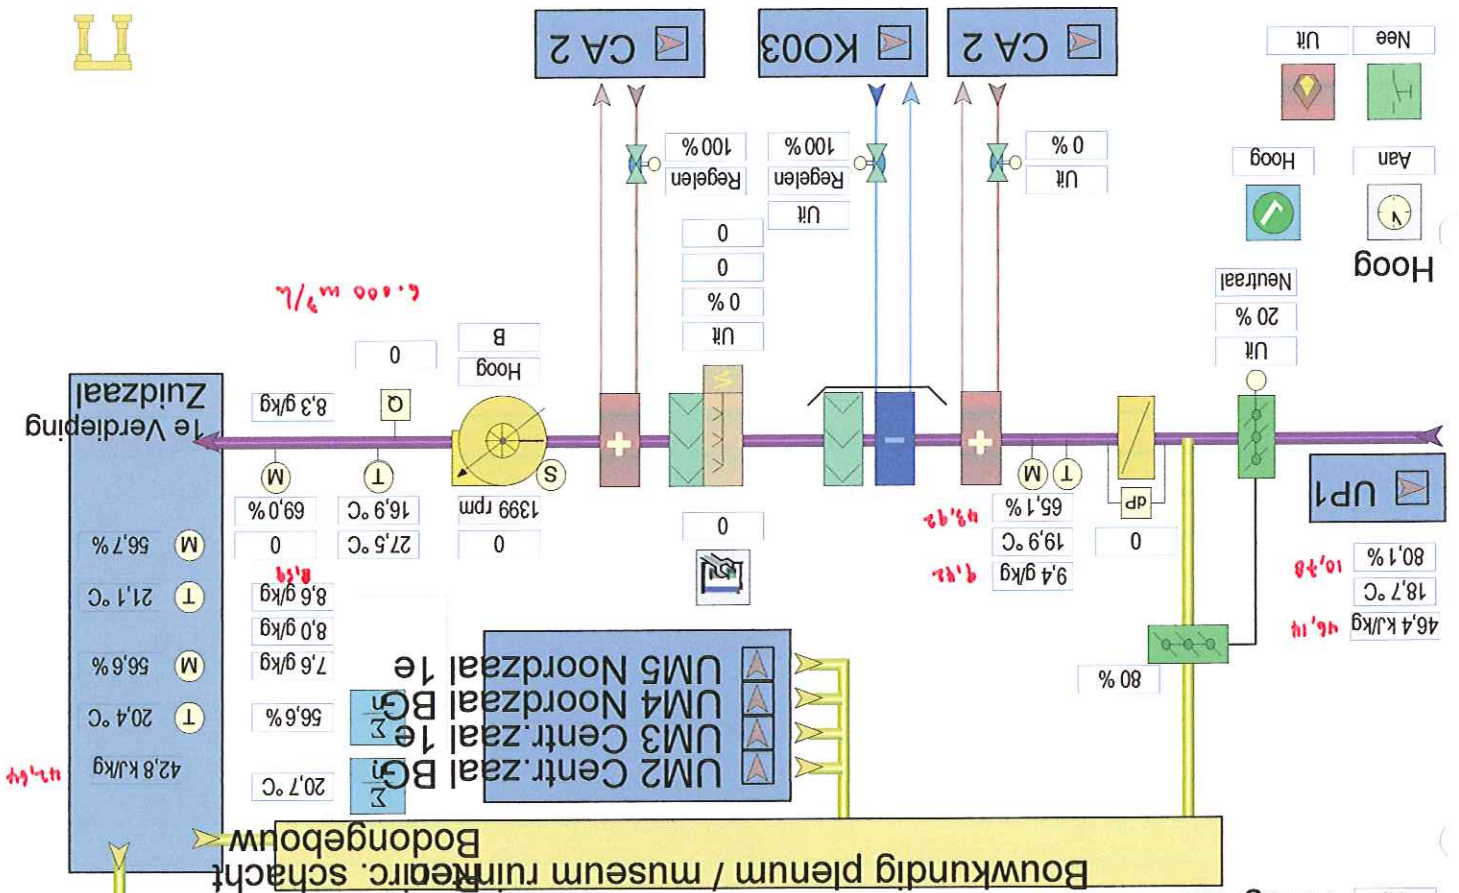



UM3 - LUCHTBEHANDELING CENTRALE ZAAL 1e VERD.

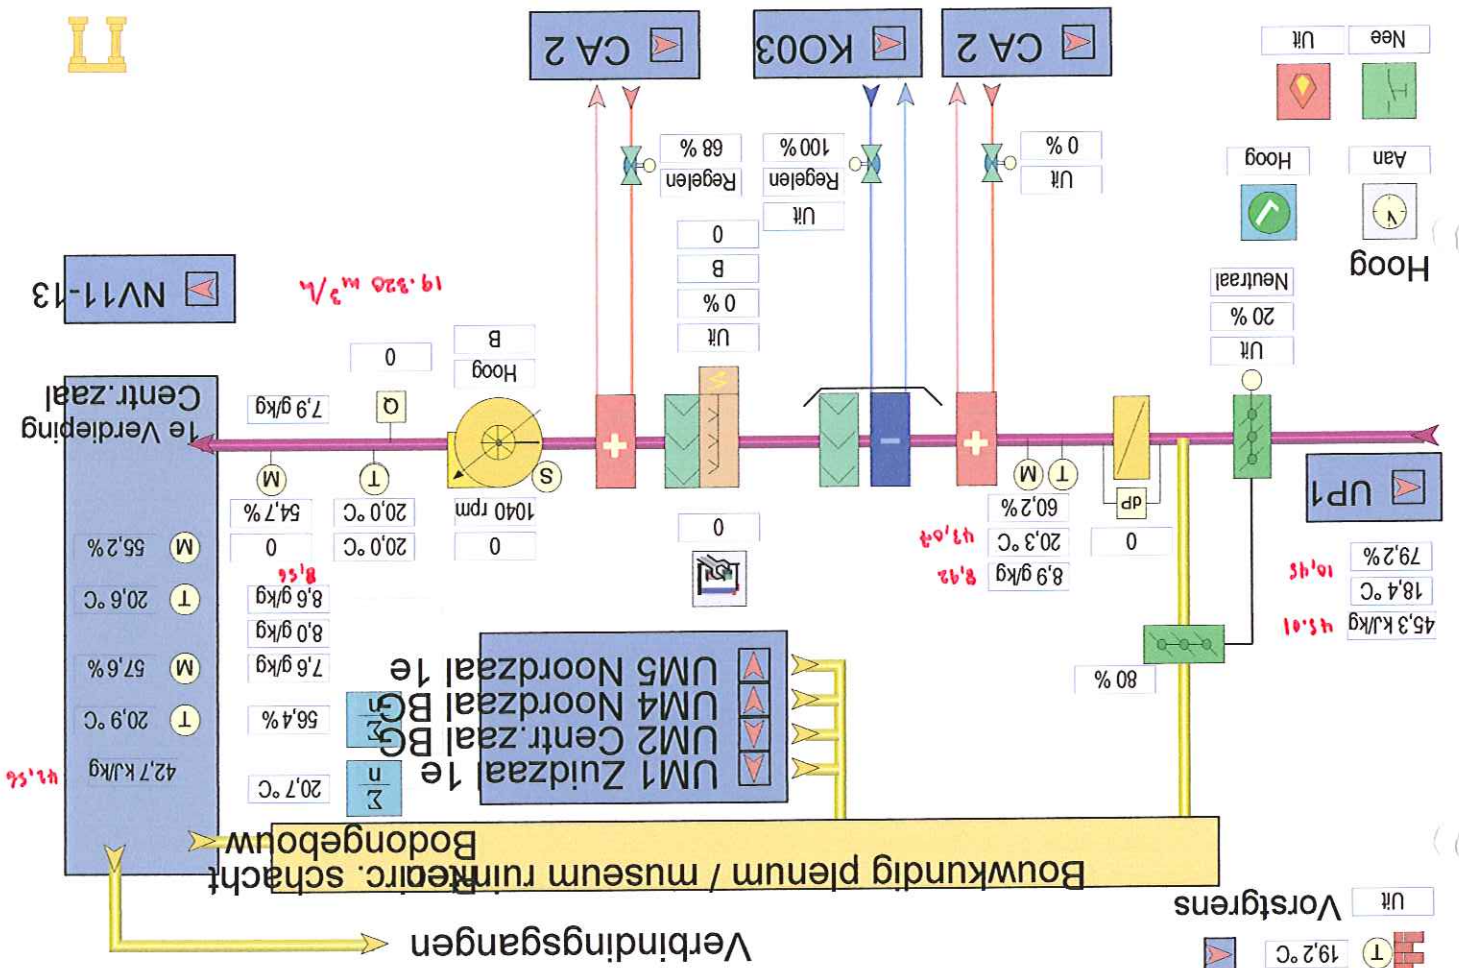



LBK Entree/bookshop/Mediacafe, UP3 Entree/Booksh, SK10 - Techn. ruimte Kelder [12]

# LUCHTBEHANDELING ENTREE / BOOKSHOP/MEDIACAFE

SK10 - TECHNISCHE RUIMTE KELDER

