




Noordgevel

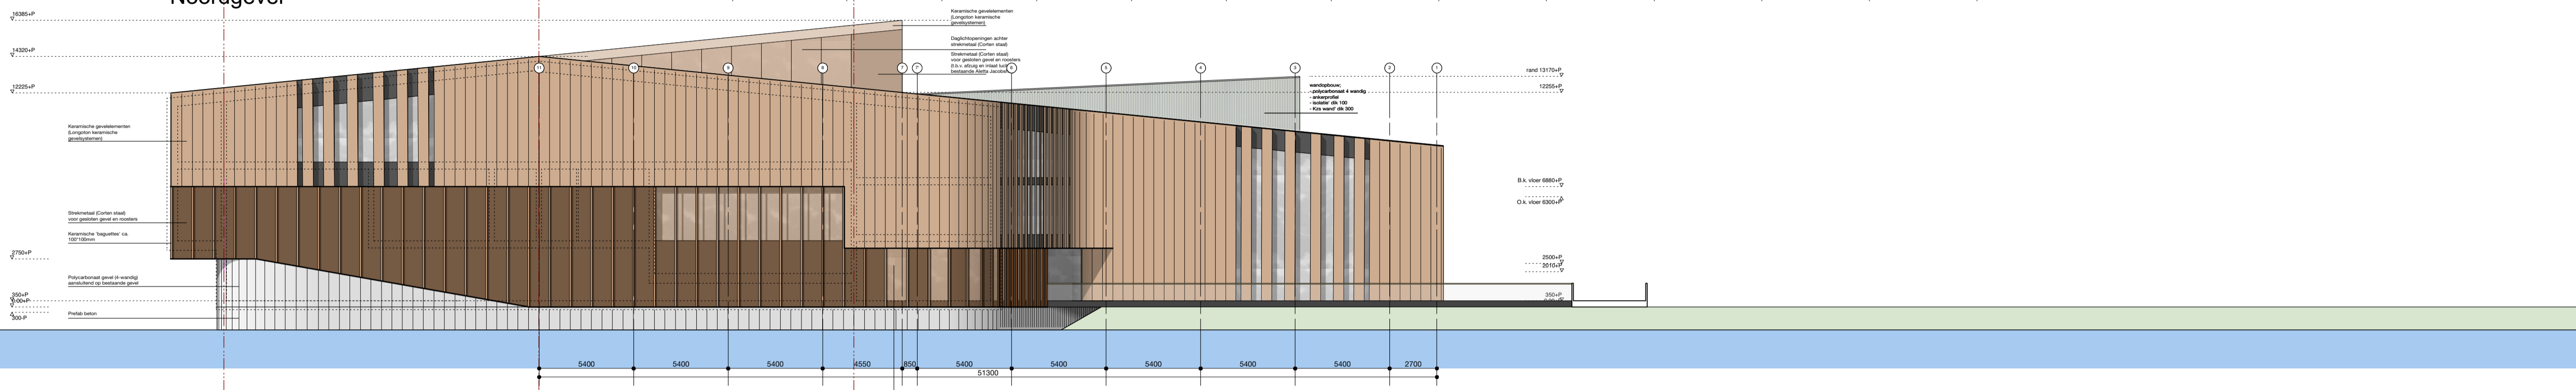

Oostgevel

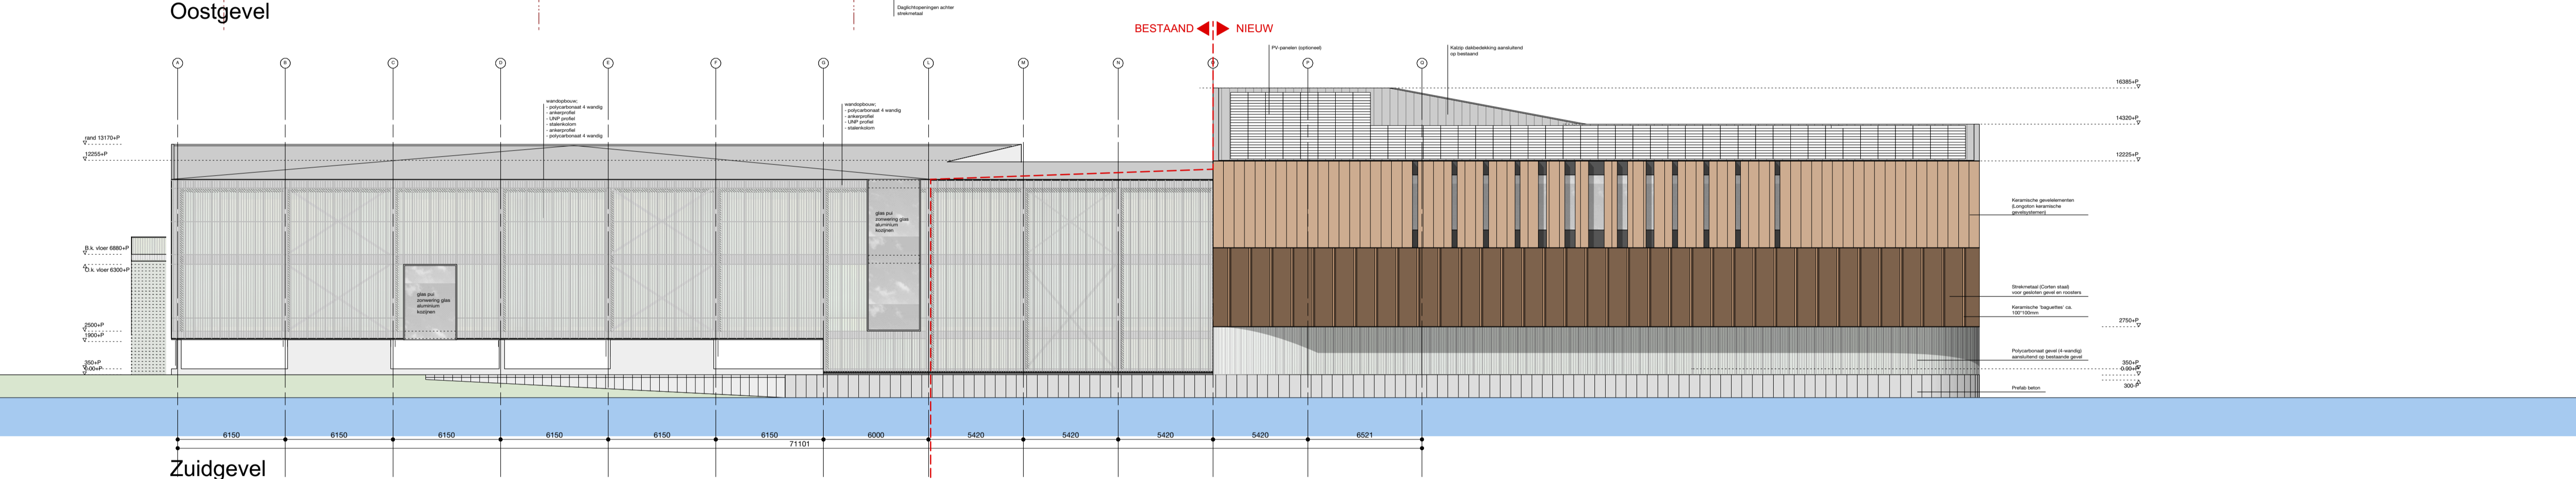

Zuidgevel

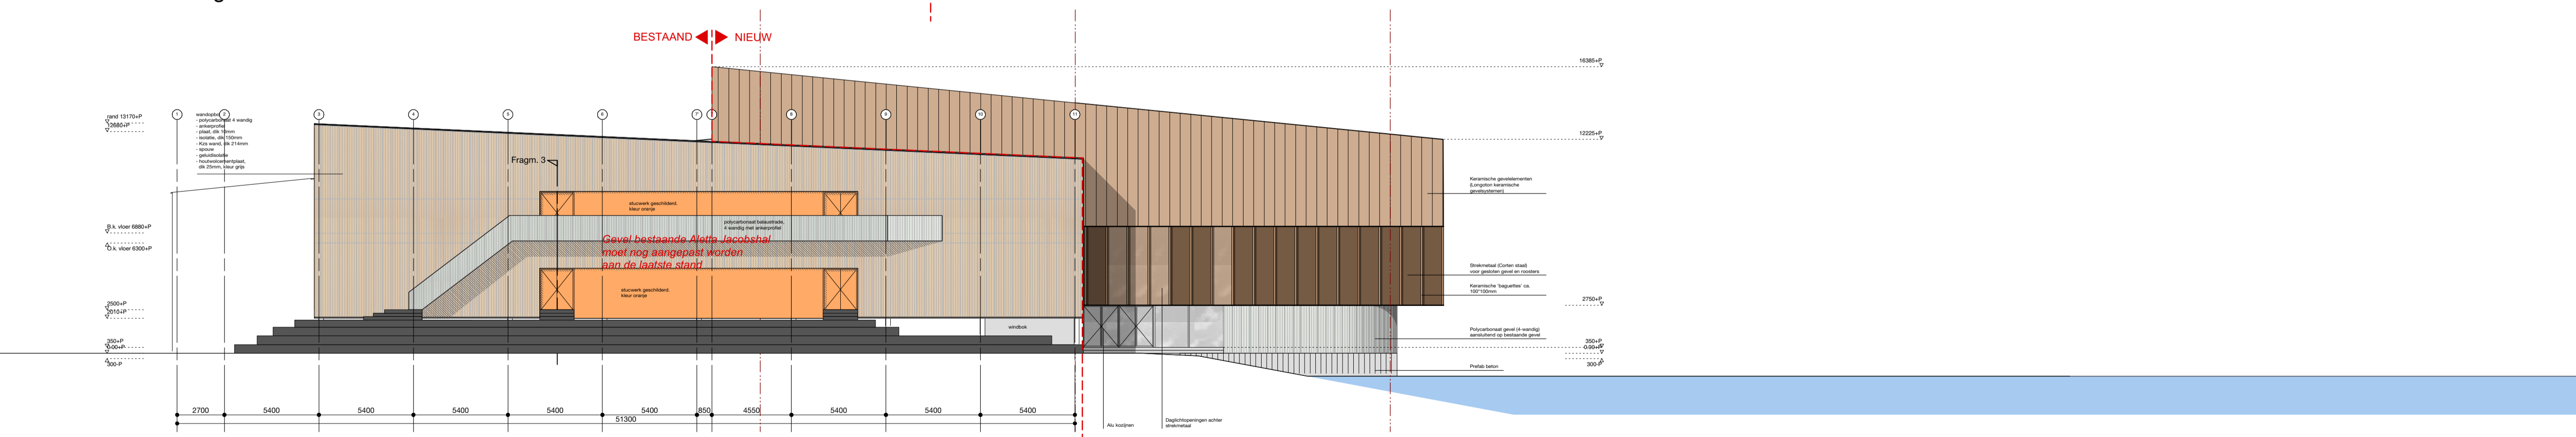

Westgevel



Project: Uitbreiding Aletta Jacobshal
 Tekening: Gevelaanzichten
 Tek.nf.: VO.03.01
 Opdrachtgever: Rijksuniversiteit Groningen
 Schaal: 1:200 Status: Voorlopig ontwerp
 Datum: 07-04-2017 Gewijzigd: -
 Onix NL postbus 474 9700 AL Groningen
 Printdatum: Printdatum



bezoekadres: Hereplein 6, 9711 GA Groningen
 tel.: 050-5290252, fax: 050-5290282, e-mail: info@onix.nl