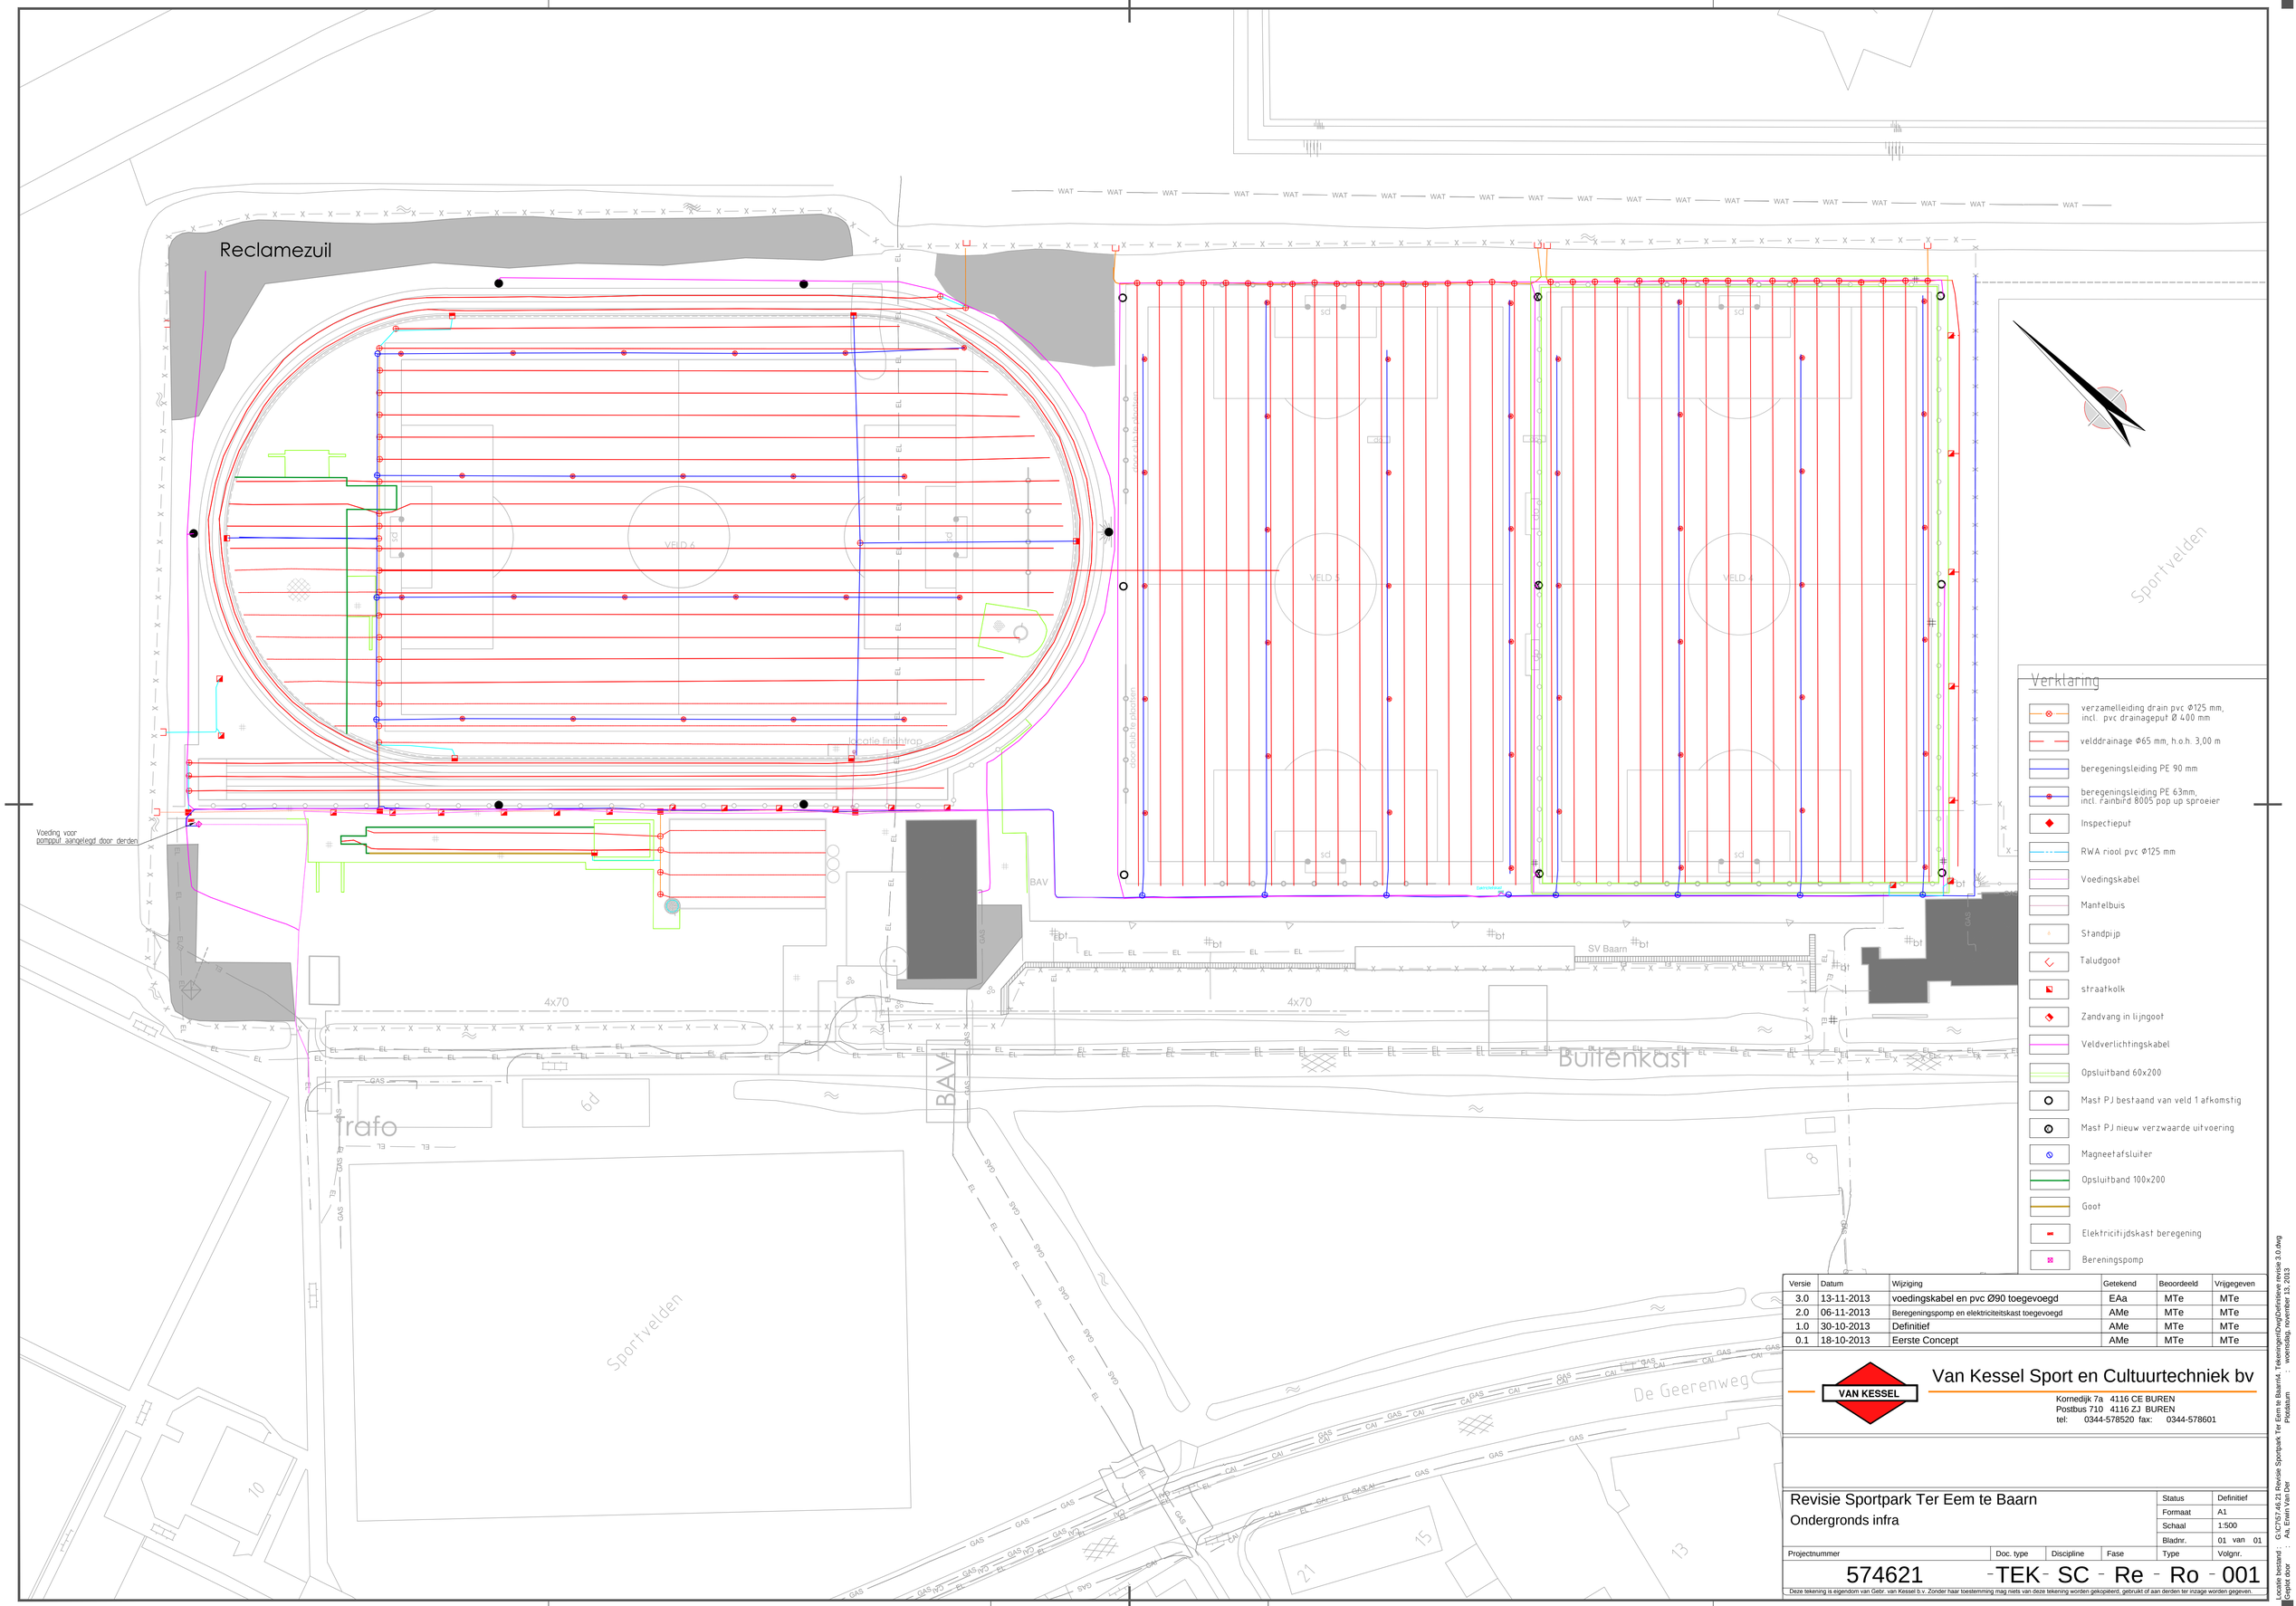

Versie	Datum	Wijziging	Getekend	Beoordeeld	Vrijgegeven
3.0	13-11-2013	voedingskabel en pvc Ø90 toegevoegd	EAa	MTe	MTe
2.0	06-11-2013	Beregeningspomp en elektriciteitskast toegevoegd	AMe	MTe	MTe
1.0	30-10-2013	Definitief	AMe	MTe	MTe
0.1	18-10-2013	Eerste Concept	AMe	MTe	MTe

VAN KESSEL

Van Kessel Sport en Cultuurtechniek bv

Kornedijk 7a 4116 CE BUREN
Postbus 710 4116 ZJ BUREN
tel: 0344-578520 fax: 0344-578601

Revisie Sportpark Ter Eem te Baarn
Ondergronds infra

Status	Definitief
Formaat	A1
Schaal	1:500
Bladnr.	01 van 01

Projectnummer	Doc. type	Discipline	Fase	Type	Volgnr.
574621	-TEK-	SC -	Re -	Ro -	001

Deze tekening is eigendom van Gebr. van Kessel b.v. Zonder haar toestemming mag niets van deze tekening worden gekopiëerd, gebruikt of aan derden ter inzage worden gegeven.

Locatie bestand : G:\C7\57.46.21 Revisie Sportpark Ter Eem te Baarn\4. Tekeningen\Dwg\Definitieve revisie 3.0.dwg
Geplot door : Aa, Erwin Van Der Plotdatum : woensdag, november 13, 2013