




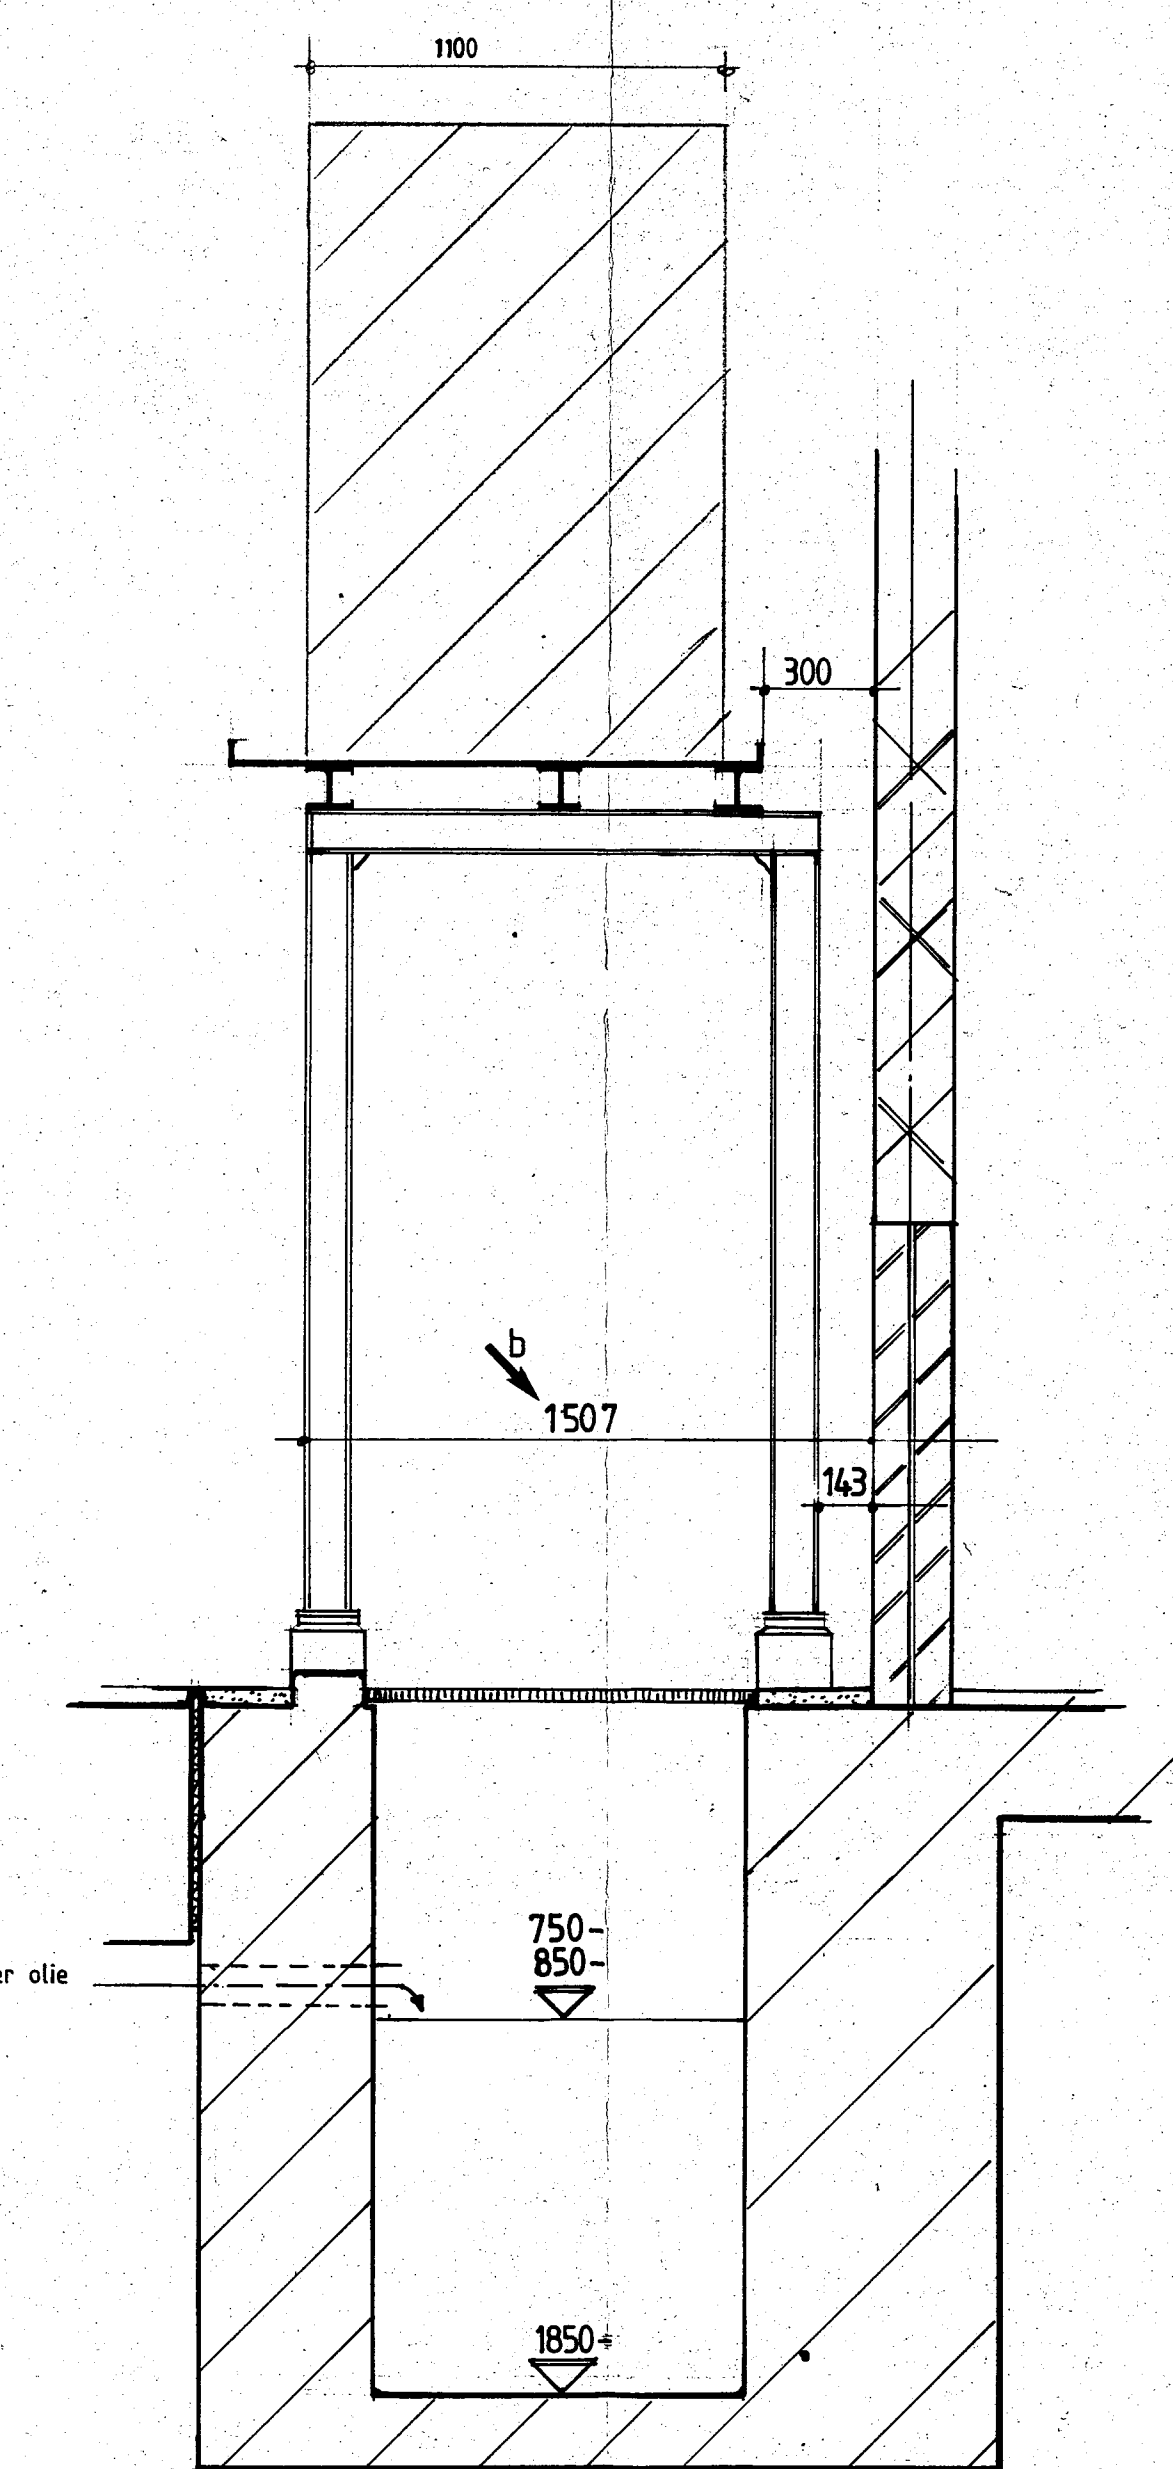

DOORSNEDE 18

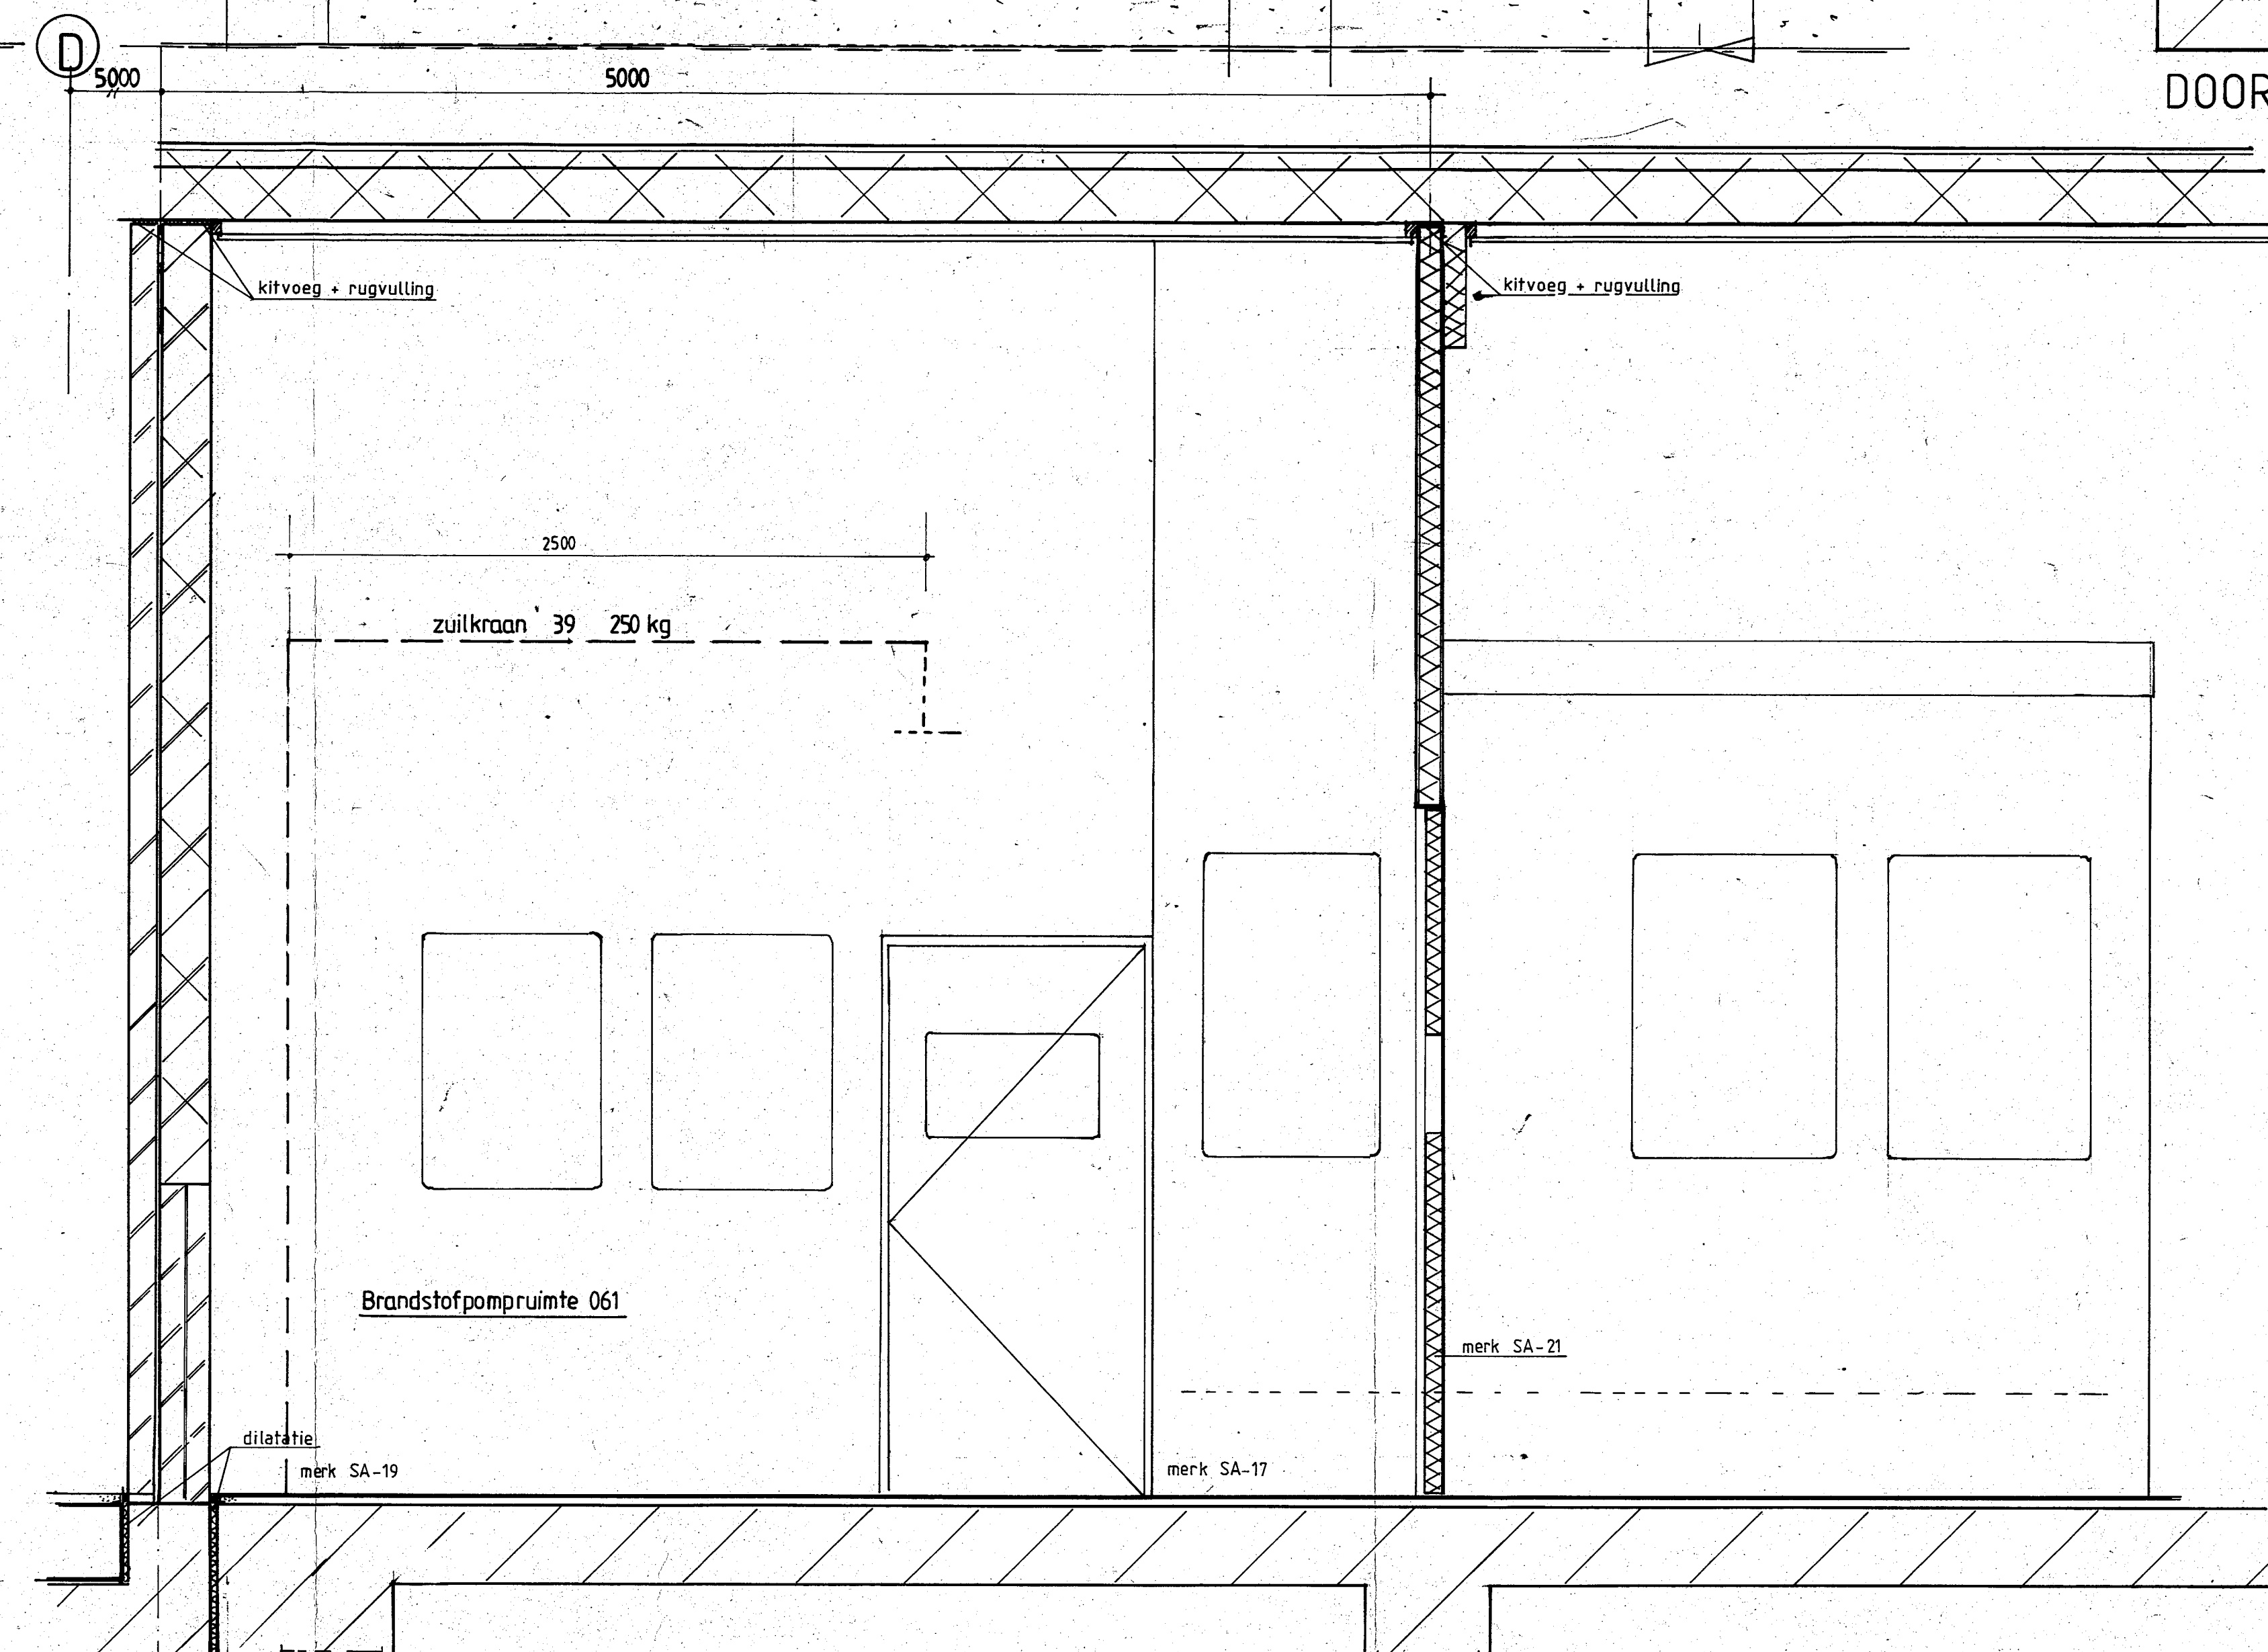

DOORSNEDE 17

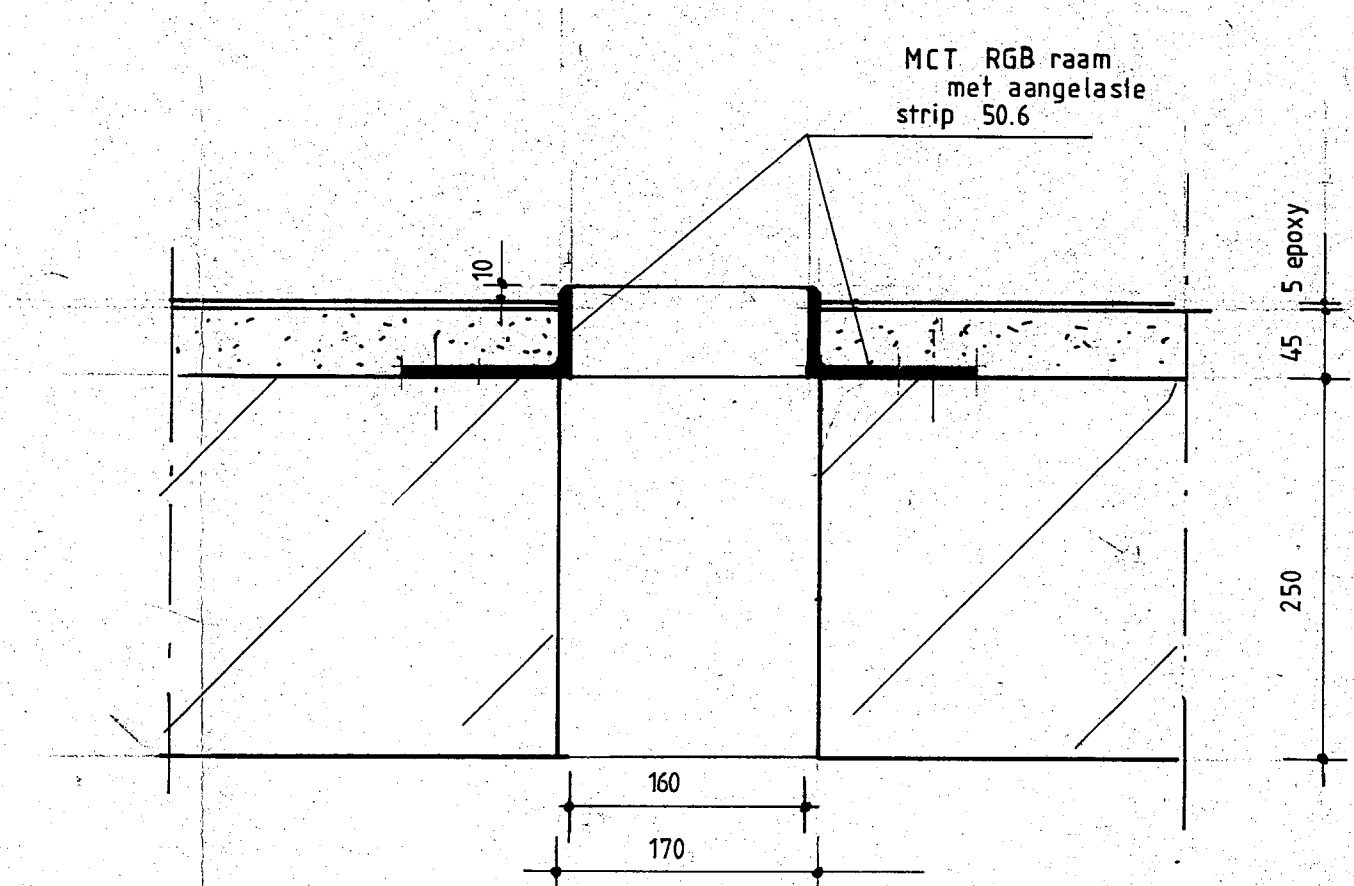

DETAIL A 1:5

REVISIE

d.d. 93-02-17

MINISTERIE VAN DEFENSIE DIENST GEBOUWEN, WERKEN EN TERREINEN DIRECTIE NOORD - HOLLAND	project 012-300 RW NIEUWE HAVEN DEN HELDER PC 4/5/6 E & W WERKPLAATS		wizjingen																				
	omschrijving Doorsnede 15-16-17 MFP-W		<table> <tr> <td>e</td> <td></td> <td></td> <td></td> </tr> <tr> <td>d</td> <td></td> <td></td> <td></td> </tr> <tr> <td>c</td> <td></td> <td></td> <td></td> </tr> <tr> <td>b</td> <td>91</td> <td>11</td> <td>14</td> </tr> <tr> <td></td> <td>91</td> <td>09</td> <td>13</td> </tr> </table>		e				d				c				b	91	11	14		91	09
e																							
d																							
c																							
b	91	11	14																				
	91	09	13																				
f.c. de weger intermediaal bv architecten- en ingenieursbureau	WERKTEKENING		geteken																				
	10000 de Rotterdam 145 postbus 705 3009 ca Rotterdam telefoon (010) 4678088 telefax (010) 4674290 telex 426287 weger nl telegroammecode 467808		getekend <u>gecontroleerd</u> AD school 1205, 1:5 datum 01.08.13 afmeting A0																				
				blad C 141																			