


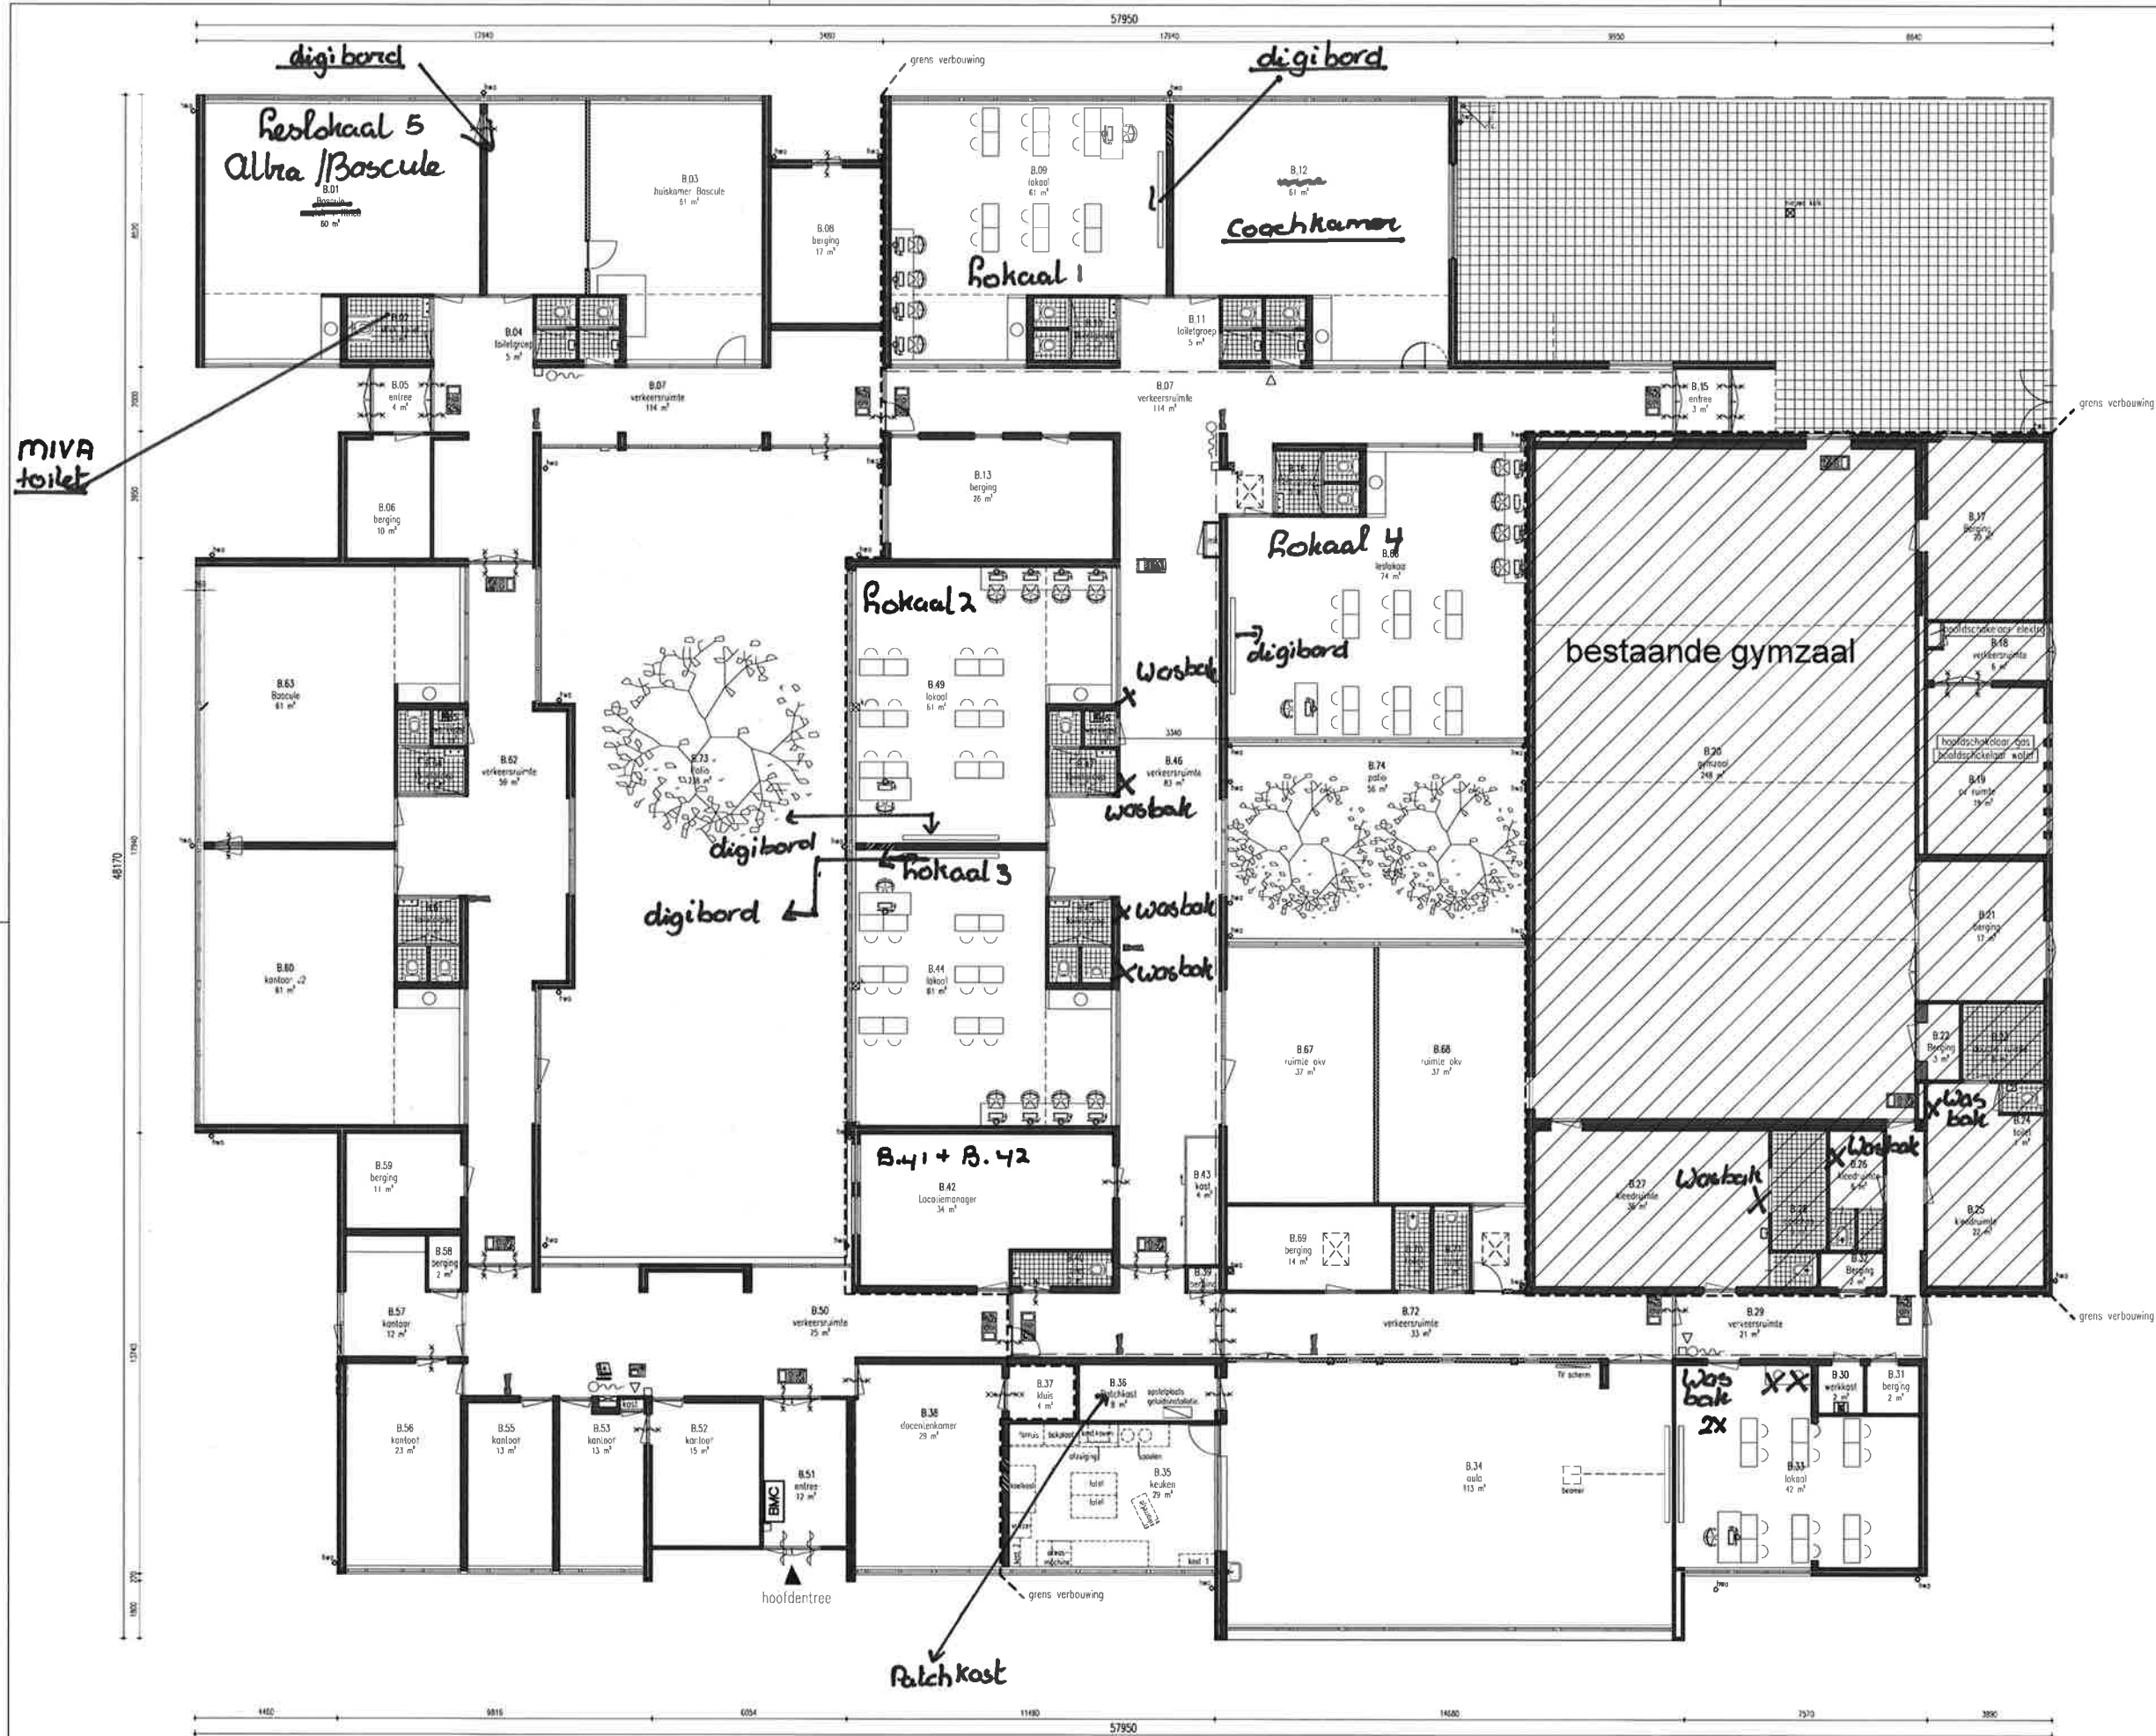

alle maatvoering in het werk te controleren.

Vergunningsaanvraag betreft:
luifel en nieuw kozijn

Algemene werkzaamheden

- Inkelten vervangen met Gebel verloopprofiel
- Glas inbouw
- Inbouwprofielen (allem planken) alles schillen
- binnen zijde buitenprofielen alles schillen
- Alle bestaande schoorsteenrook worden scanen + zuigen
- Alle isolatie digibord aansluiten
- Alle isolatie ex dato + WED
- CV + isolatie in gaten omkleden
- bestaand marmarium vervangen door foto marmarium REAL
- anders bestaande kozijn vervangen

Rietvink
Architecten bna

Adres, Ambachtsweg 7
1474 HV Oosthuizen

Postadres, Postbus 60
1474 ZH Oosthuizen

Telefoon, 0299-439 993
Telefax, 0299-436 729
Email, frank@rietvink-architecten.nl

Ontwerpteam

Architect, Jan Rietvink
Projectleider, Frank van Baarsen

Project

Omschr, verbouwing Altra College

L.v.v.

Tekening

Schaal, 1:100
Formaat, A1

Bestand, OaM - DO - REVISIE dwg

Betref, DEFINITIEF ONTWERP
gewijzigde toestand
Begane Grond

Editie

A	02-05-2014	A.B.
B	06-05-2014	F.v.B.
C	11-07-2014	A.B.
D	03-10-2014	F.v.B. - REVISIE
E		
F		
G		
H		

OaM d002