


- 1.01 Trappenhuis
- 1.02 Lift
- 1.03 Personeelkamer
- 1.04 Spreekkamer
- 1.05 Reslokaal
- 1.07 Reslokaal
- 1.08 Reslokaal
- 1.10 Reslokaal
- 1.11 Reslokaal
- 1.13 Dames toilet
- 1.14 Personeelstoilet
- 1.15 Heren toilet
- 1.16 Personeelstoilet heren
- 1.17 Berging
- 1.18 Berging
- 1.20 Vaklokaal +
- 1.21 Gang
- 1.22 Schacht
- 1.23

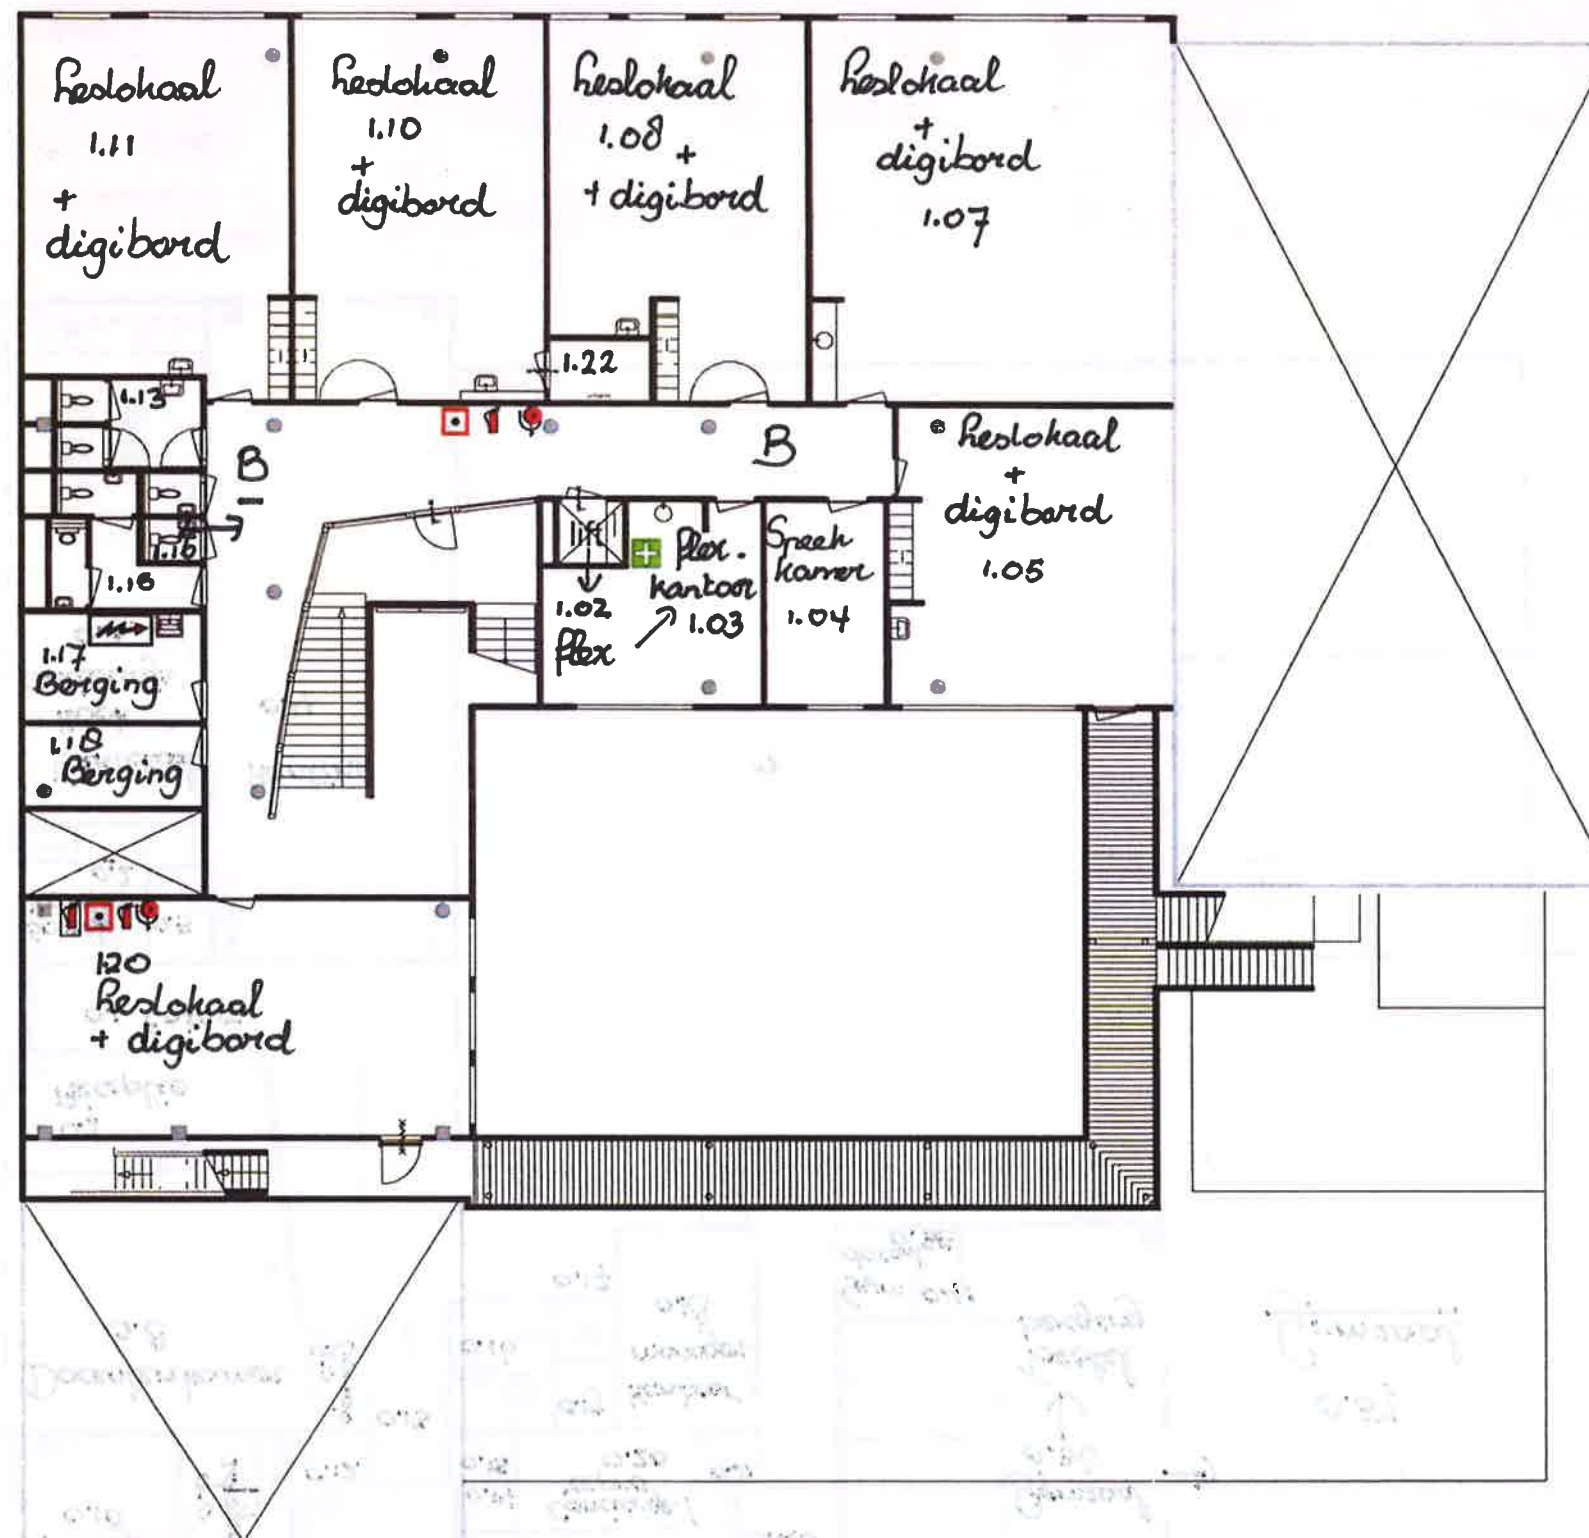

Legenda	
	Uitgang
	Brandalarmspel
	Handbrandblusser
	Handbrandmelder
	Blusdelen
	EHBO

HOE TE HANDELEN BIJ BRAND :

- Meld de brand : toestel ...
- Probeer de brand te blussen
- Sluit ramen en deuren
- Verlaat de ruimte
- Gebruik geen lift



Kortvoort 60
Amsterdam

VLUCHTROUTES

1e verdieping

Technische Dienst Veemarkt
E. van Looijen
Augustus 2008