


- 2.01 Trappen huis
 2.02 lift
 2.03 Spreekkamer
 2.04 Spreekkamer
 2.05 Spreekkamer
 2.06 leslokaal
 2.07 X
 2.08 leslokaal
 2.09 leslokaal
 2.10 X
 2.11 leslokaal
 2.12 leslokaal
 2.14 Dames toilet
 2.15 Personeeltoilet
 2.16 Heren toilet
 2.17 Personeeltoilet heren
 2.18 Berging
 2.19 Spreekkamer
 2.21 leslokaal
 2.22 Gang

Berging ←

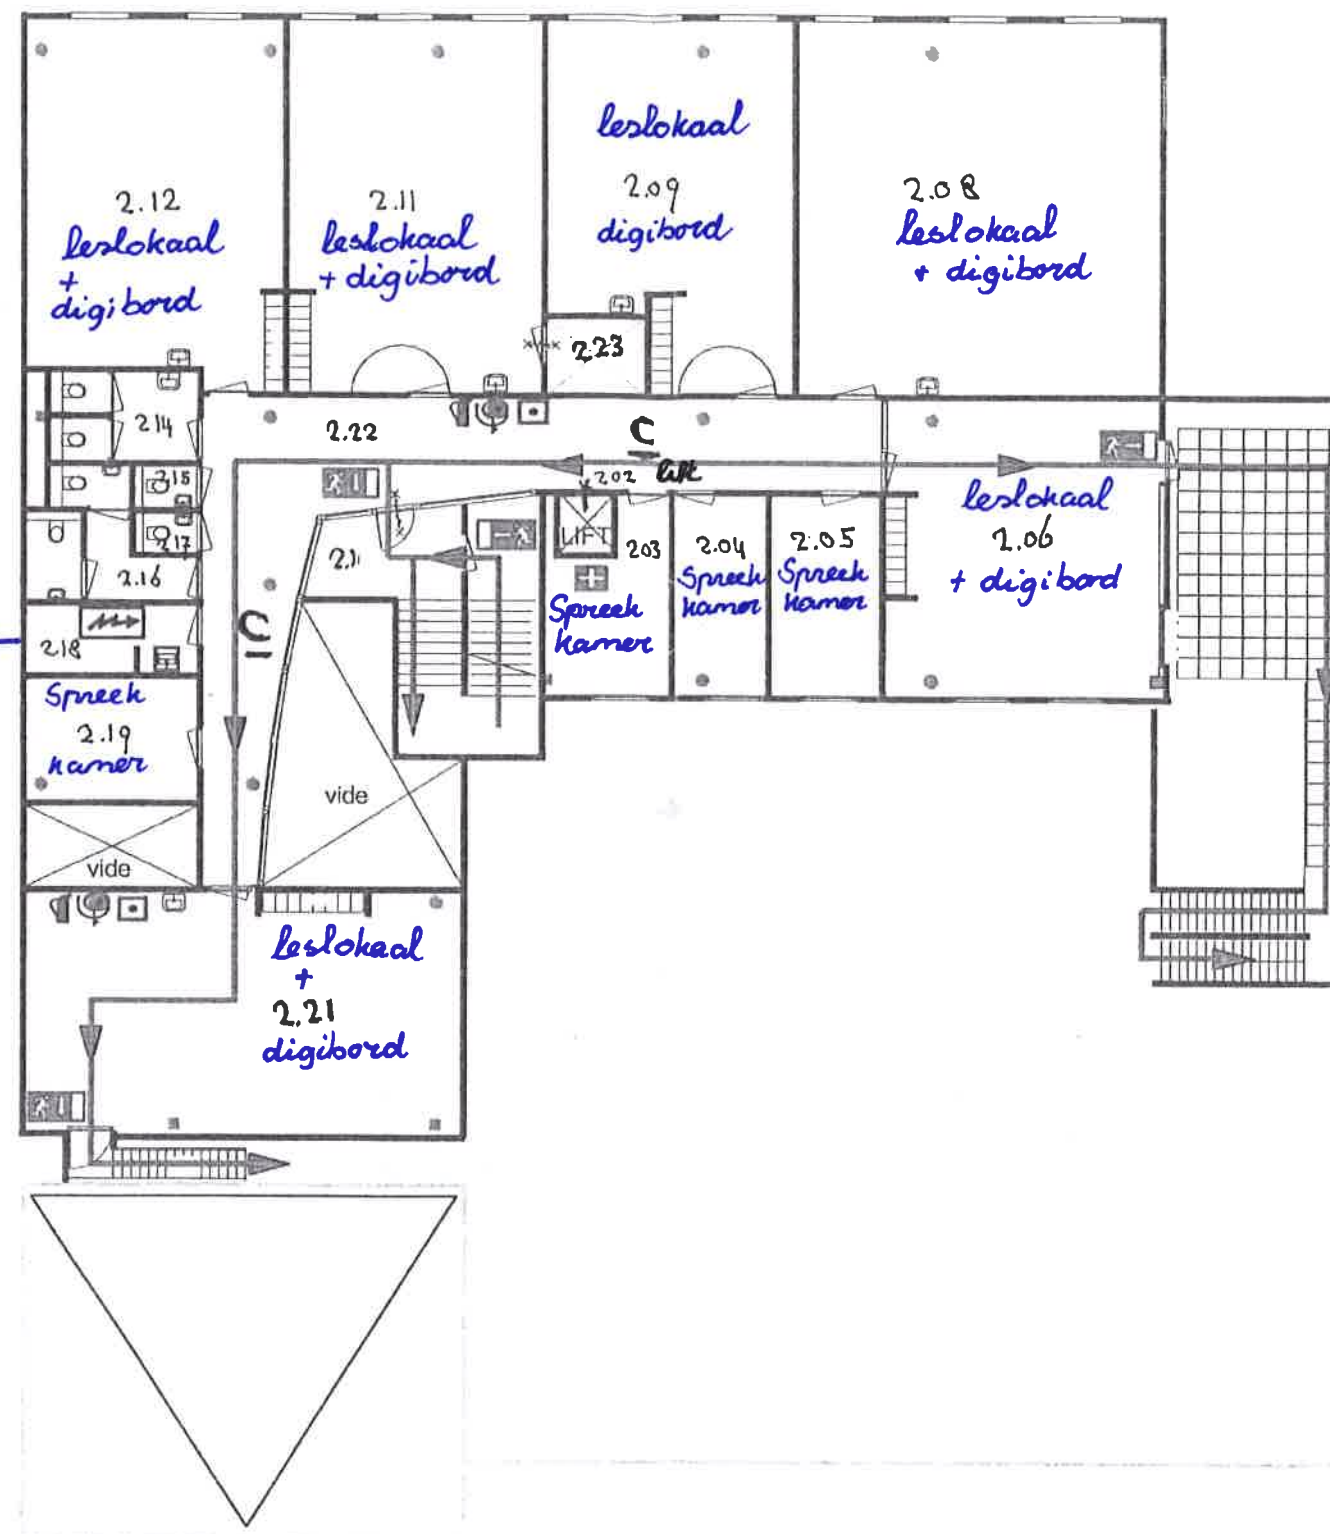

Legenda

	Uitgang		Brandslanghaspel
	Nooduitgang		Handbrandblusser
	Vluchtrichting		Handbrandmelder
	E.H.B.O.		

HOE TE HANDELEN BIJ BRAND :

- Meld de brand : toestel ...
- Probeer de brand te blussen
- Sluit ramen en deuren
- Verlaat de ruimte
- Gebruik geen lift



Kortvoort 60
Amsterdam

VLUCHTROUTES

2e verdieping

Technische Dienst Veemarkt

E. van Looijen

Augustus 2008