


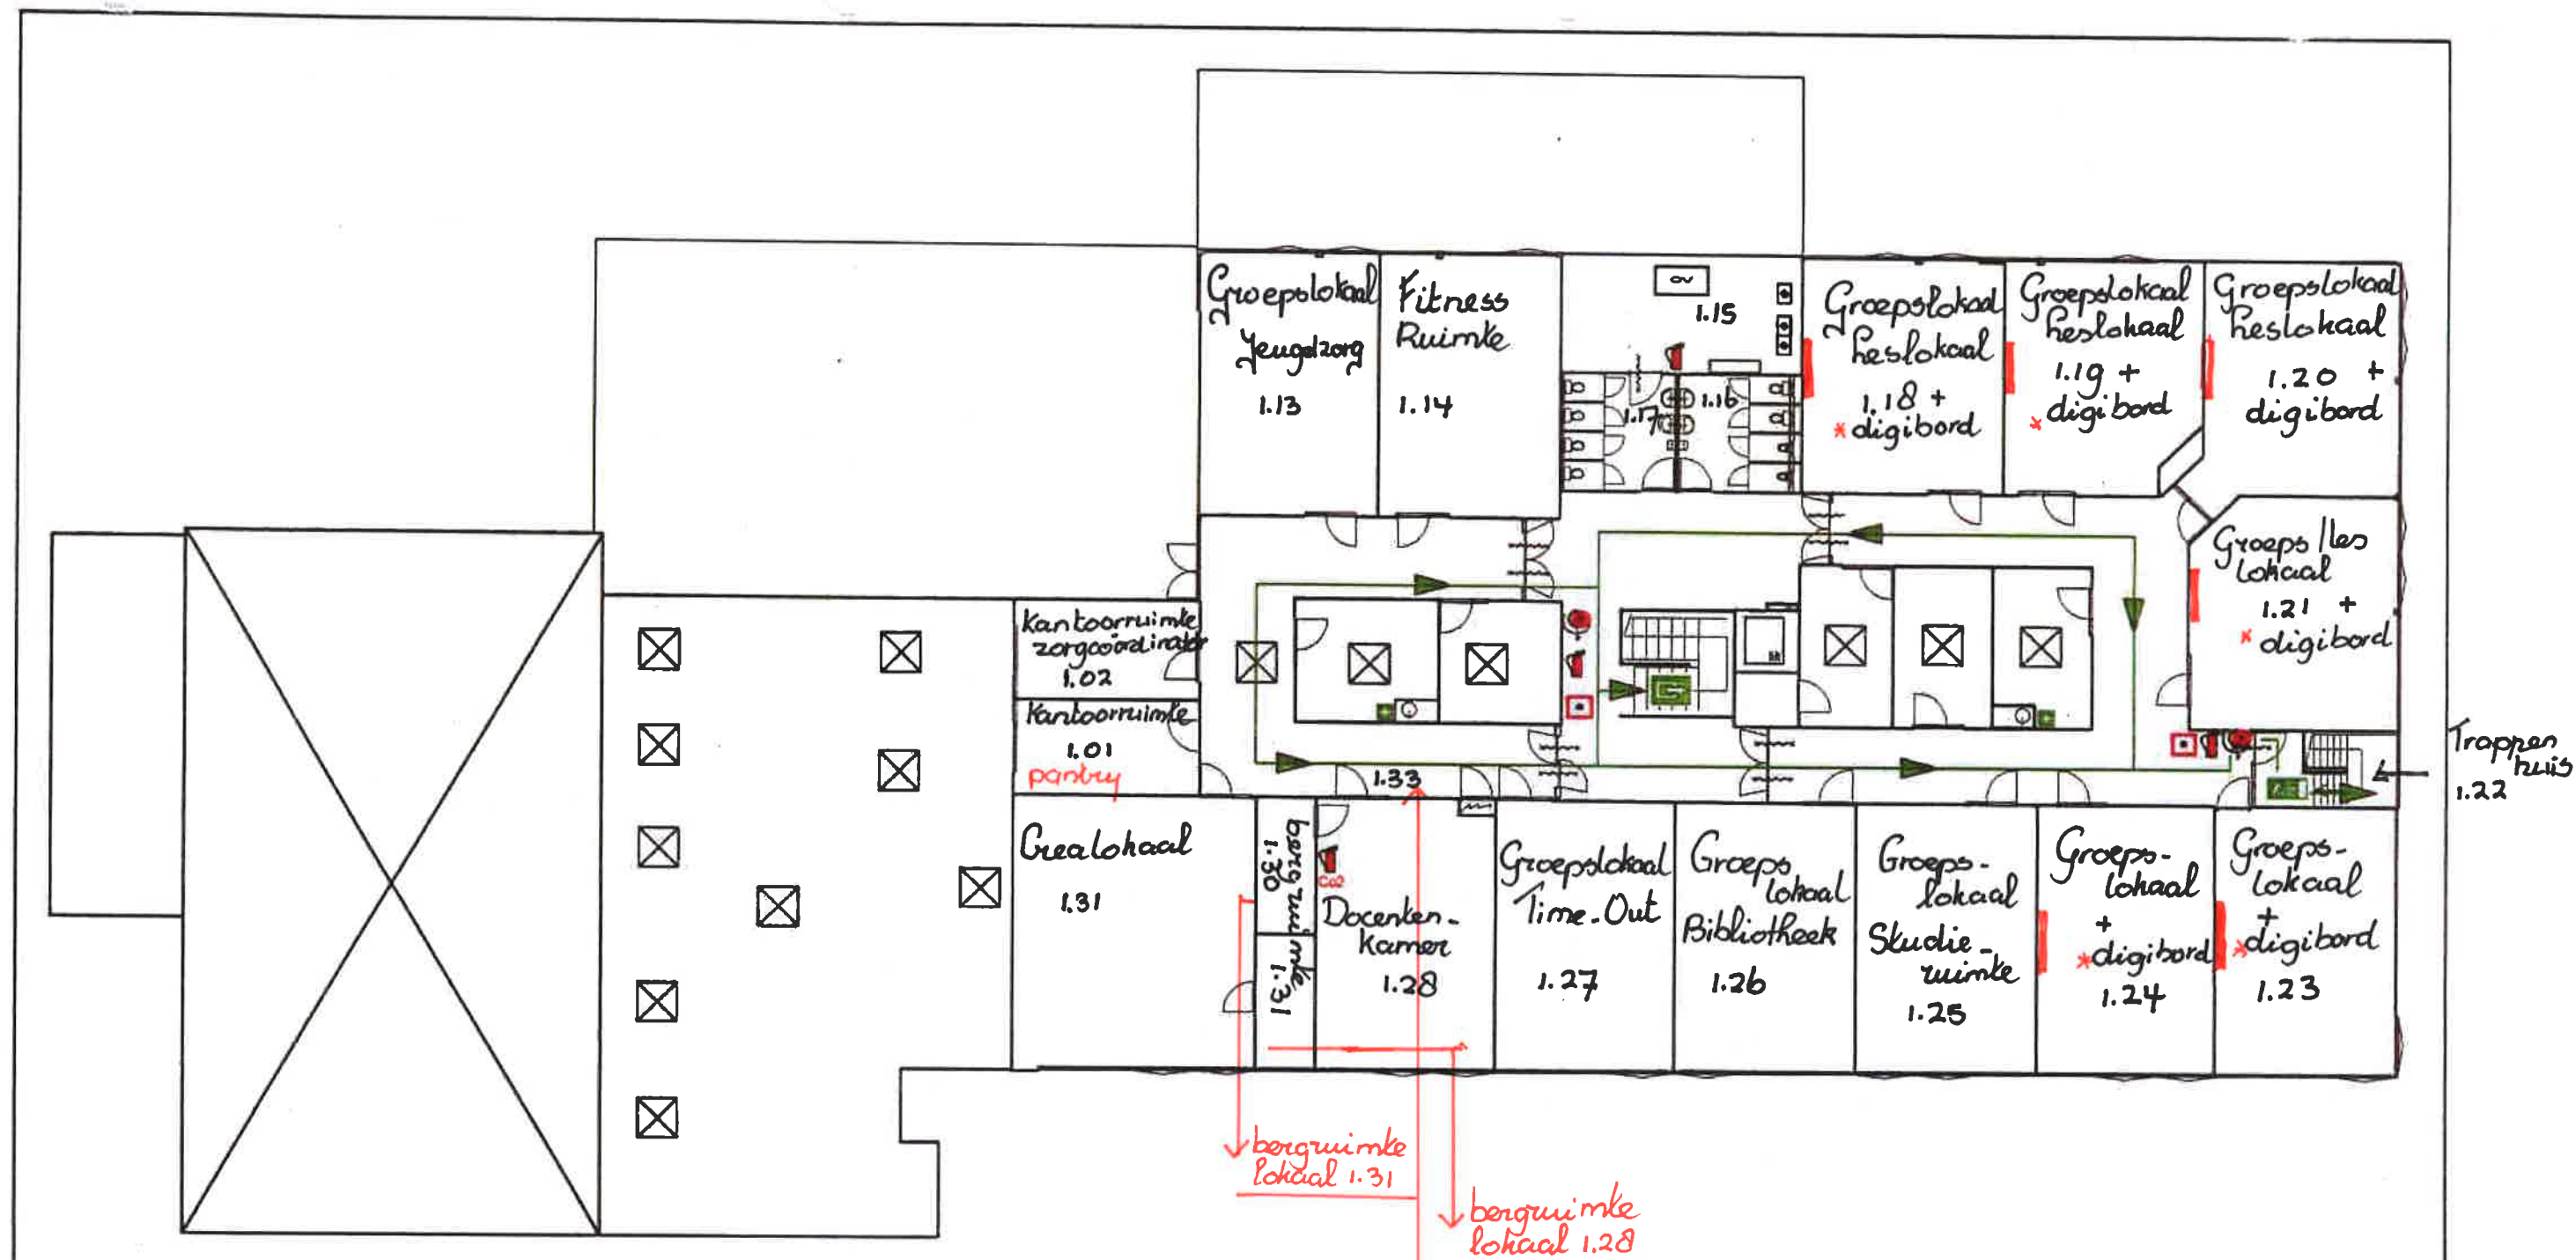

Legende	
	Uitgang
	Nooduitgang
	Vluchtrichting
	EHBO.
	Brandslanghepel
	Handbrandblusser
	Handbrandmelder

HOE TE HANDELEN BIJ BRAND

- Meld de brand : toestel
- Probeer de brand te blussen
- Sluit ramen en deuren
- Verlaat de ruimte
- Gebruik geen lift

altra Jupiterstraat 143 Krommenie	
VLUCHTROUTES	Technische Dienst Veemarkt E van Looijen
1e verdieping	Juli 2008