


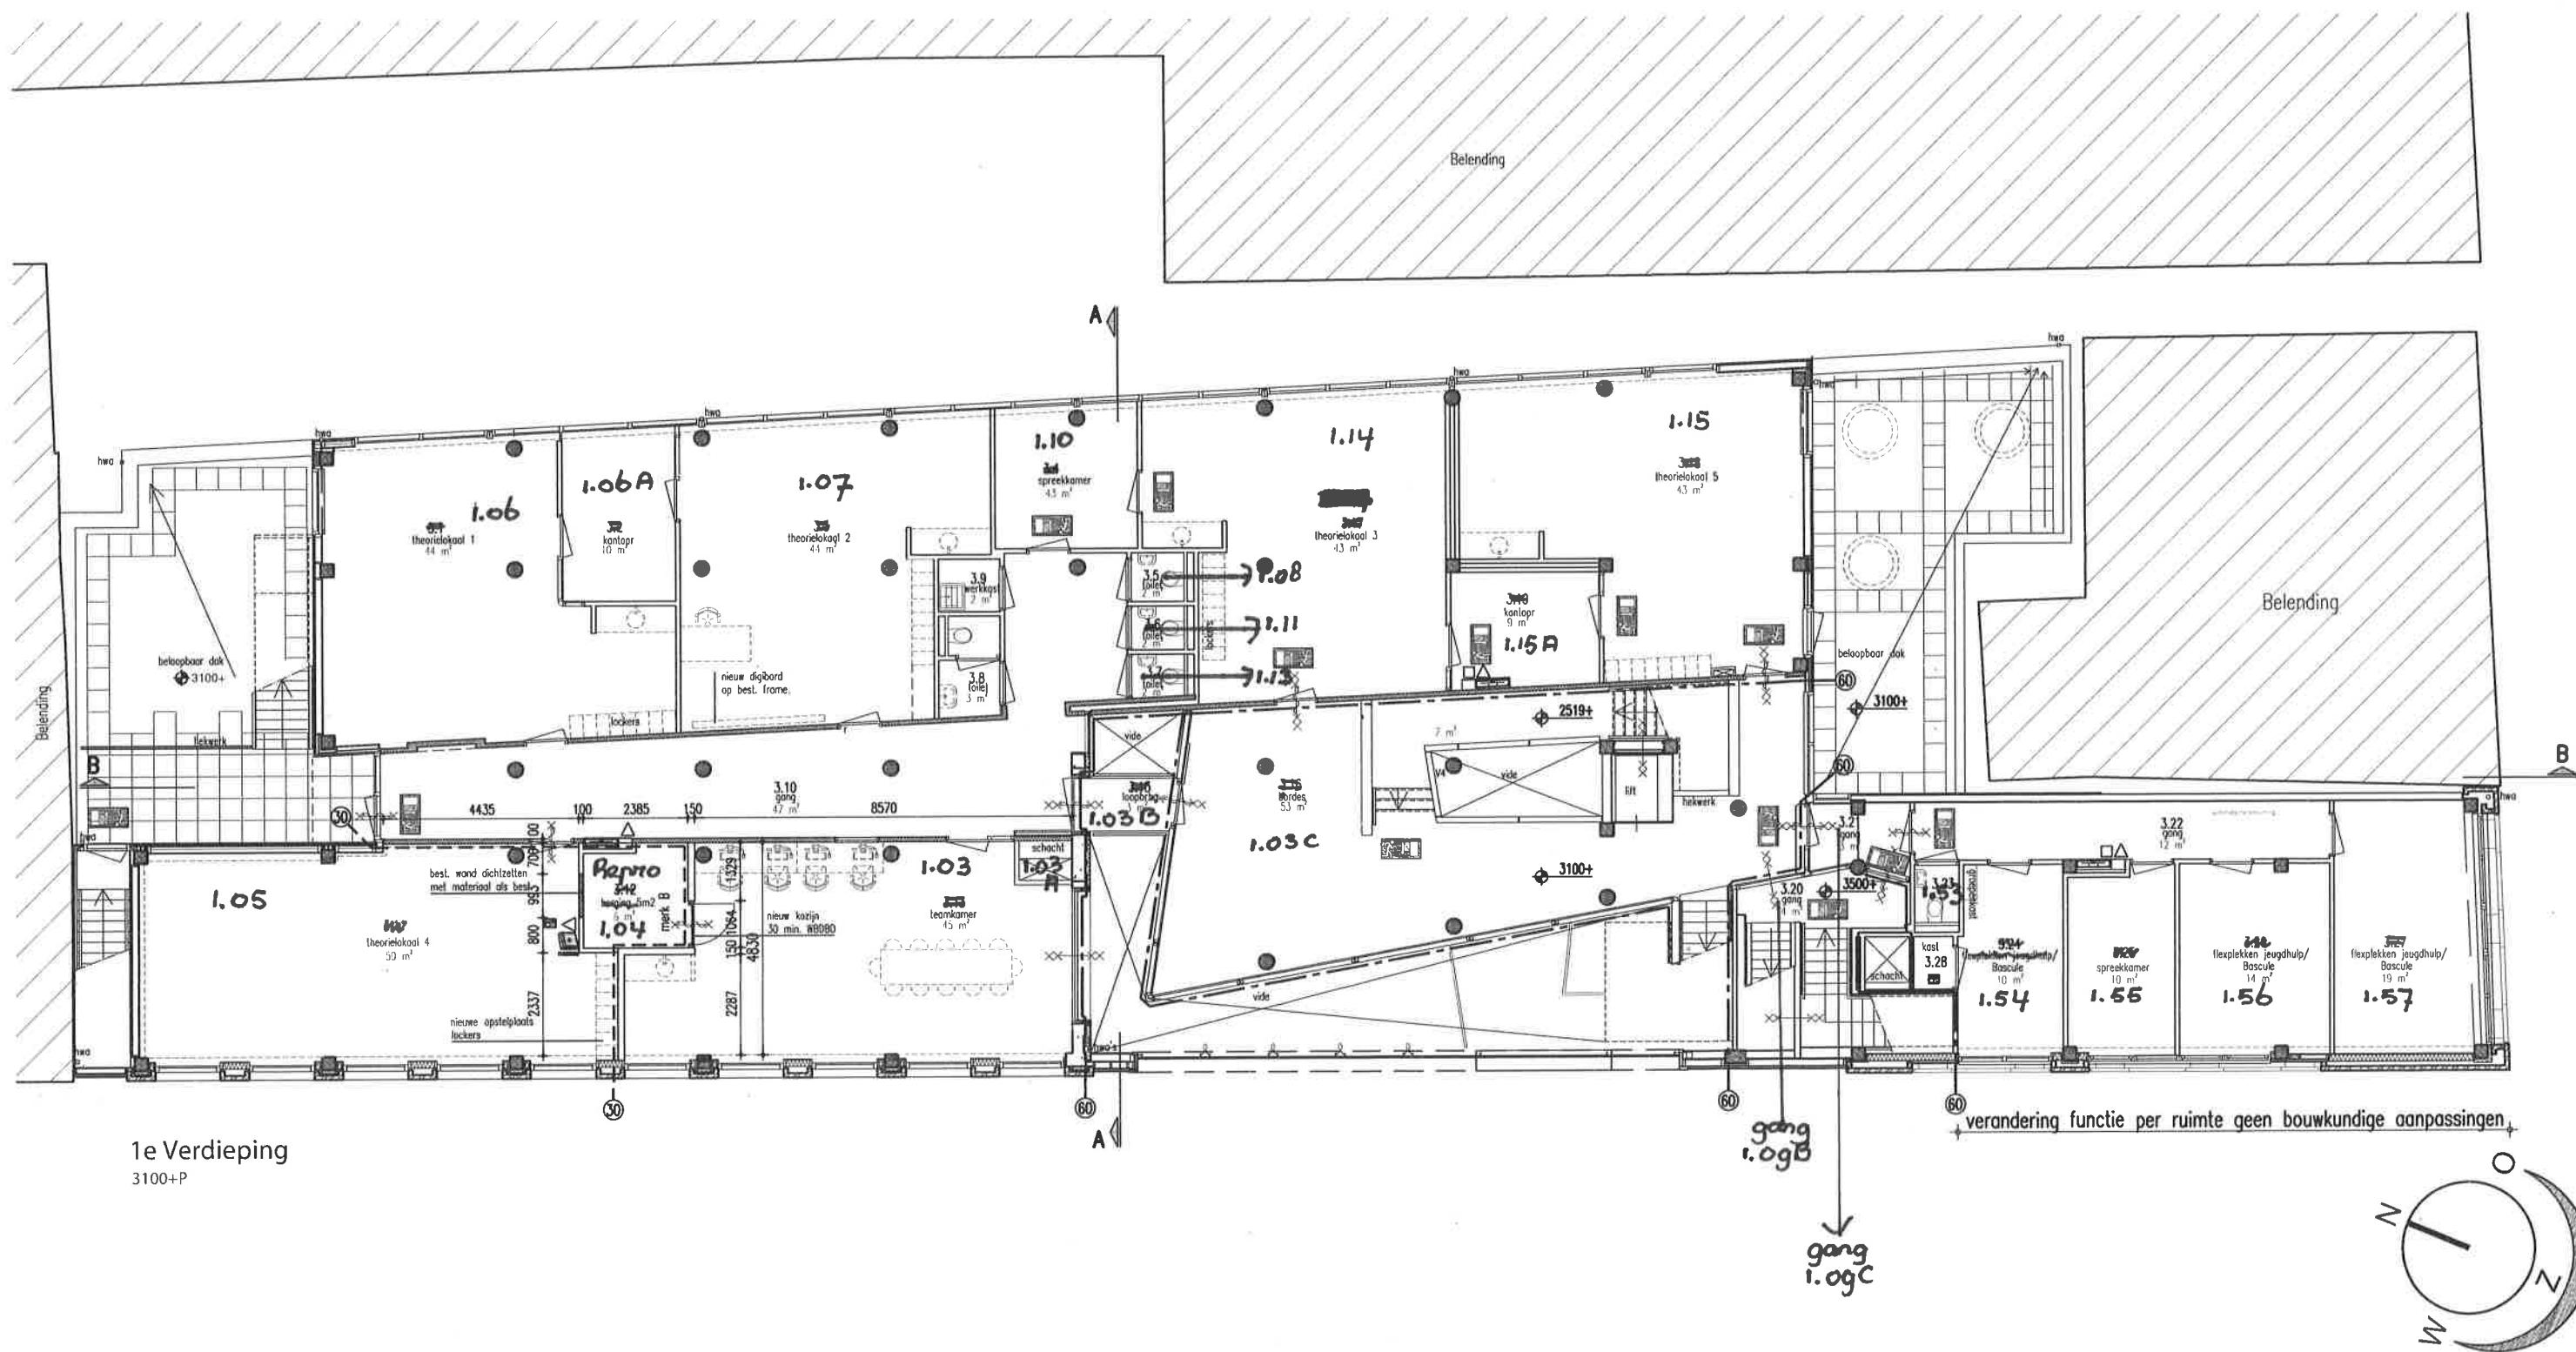

Interne verbouwing Konijnenstraat nr.7 en nr.9
 ALKo - 1e Verdieping_gewijzigd

Rietvink
 Architecten bna
 telefoon 0299 - 439 993
 www.rietvink-architecten.nl

