


Interne verbouwing Konijnenstraat nr.7 en nr.9
 ALKo - 2e verdieping_gewijzigd

Rietvink
 Architecten bna
 telefoon 0299 - 439 993
www.rietvink-architecten.nl

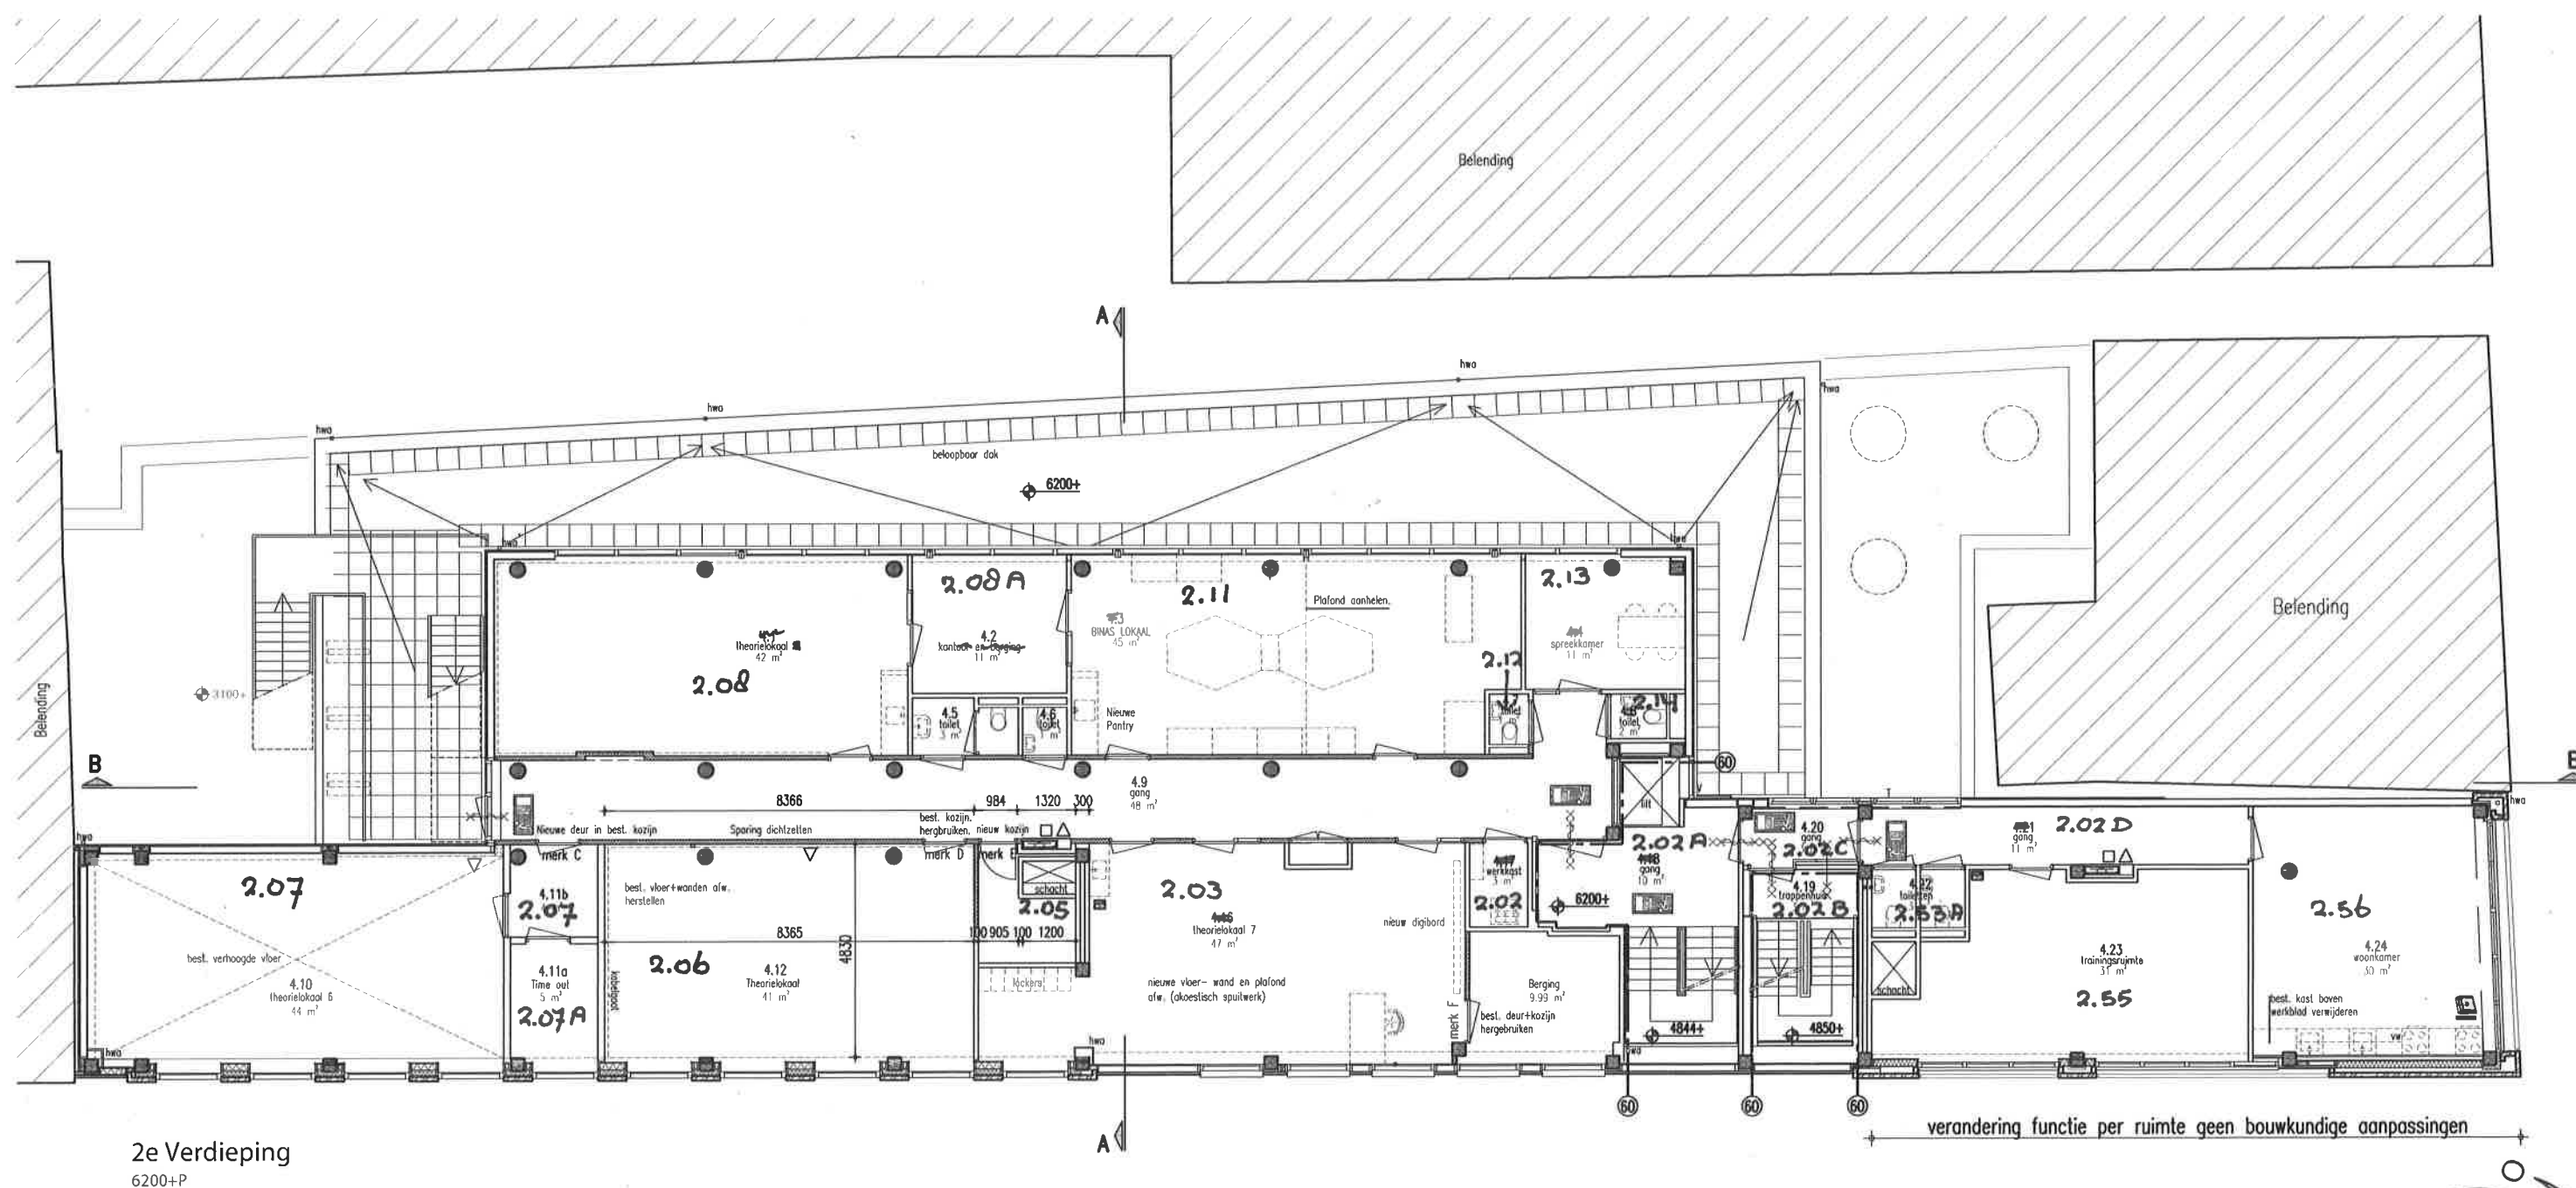