


Interne verbouwing Konijnenstraat nr.7 en nr.9
ALKo - 4e Verdieping_gewijzigd

Rietvink
Architecten bna
telefoon 0299 - 439 993
www.rietvink-architecten.nl

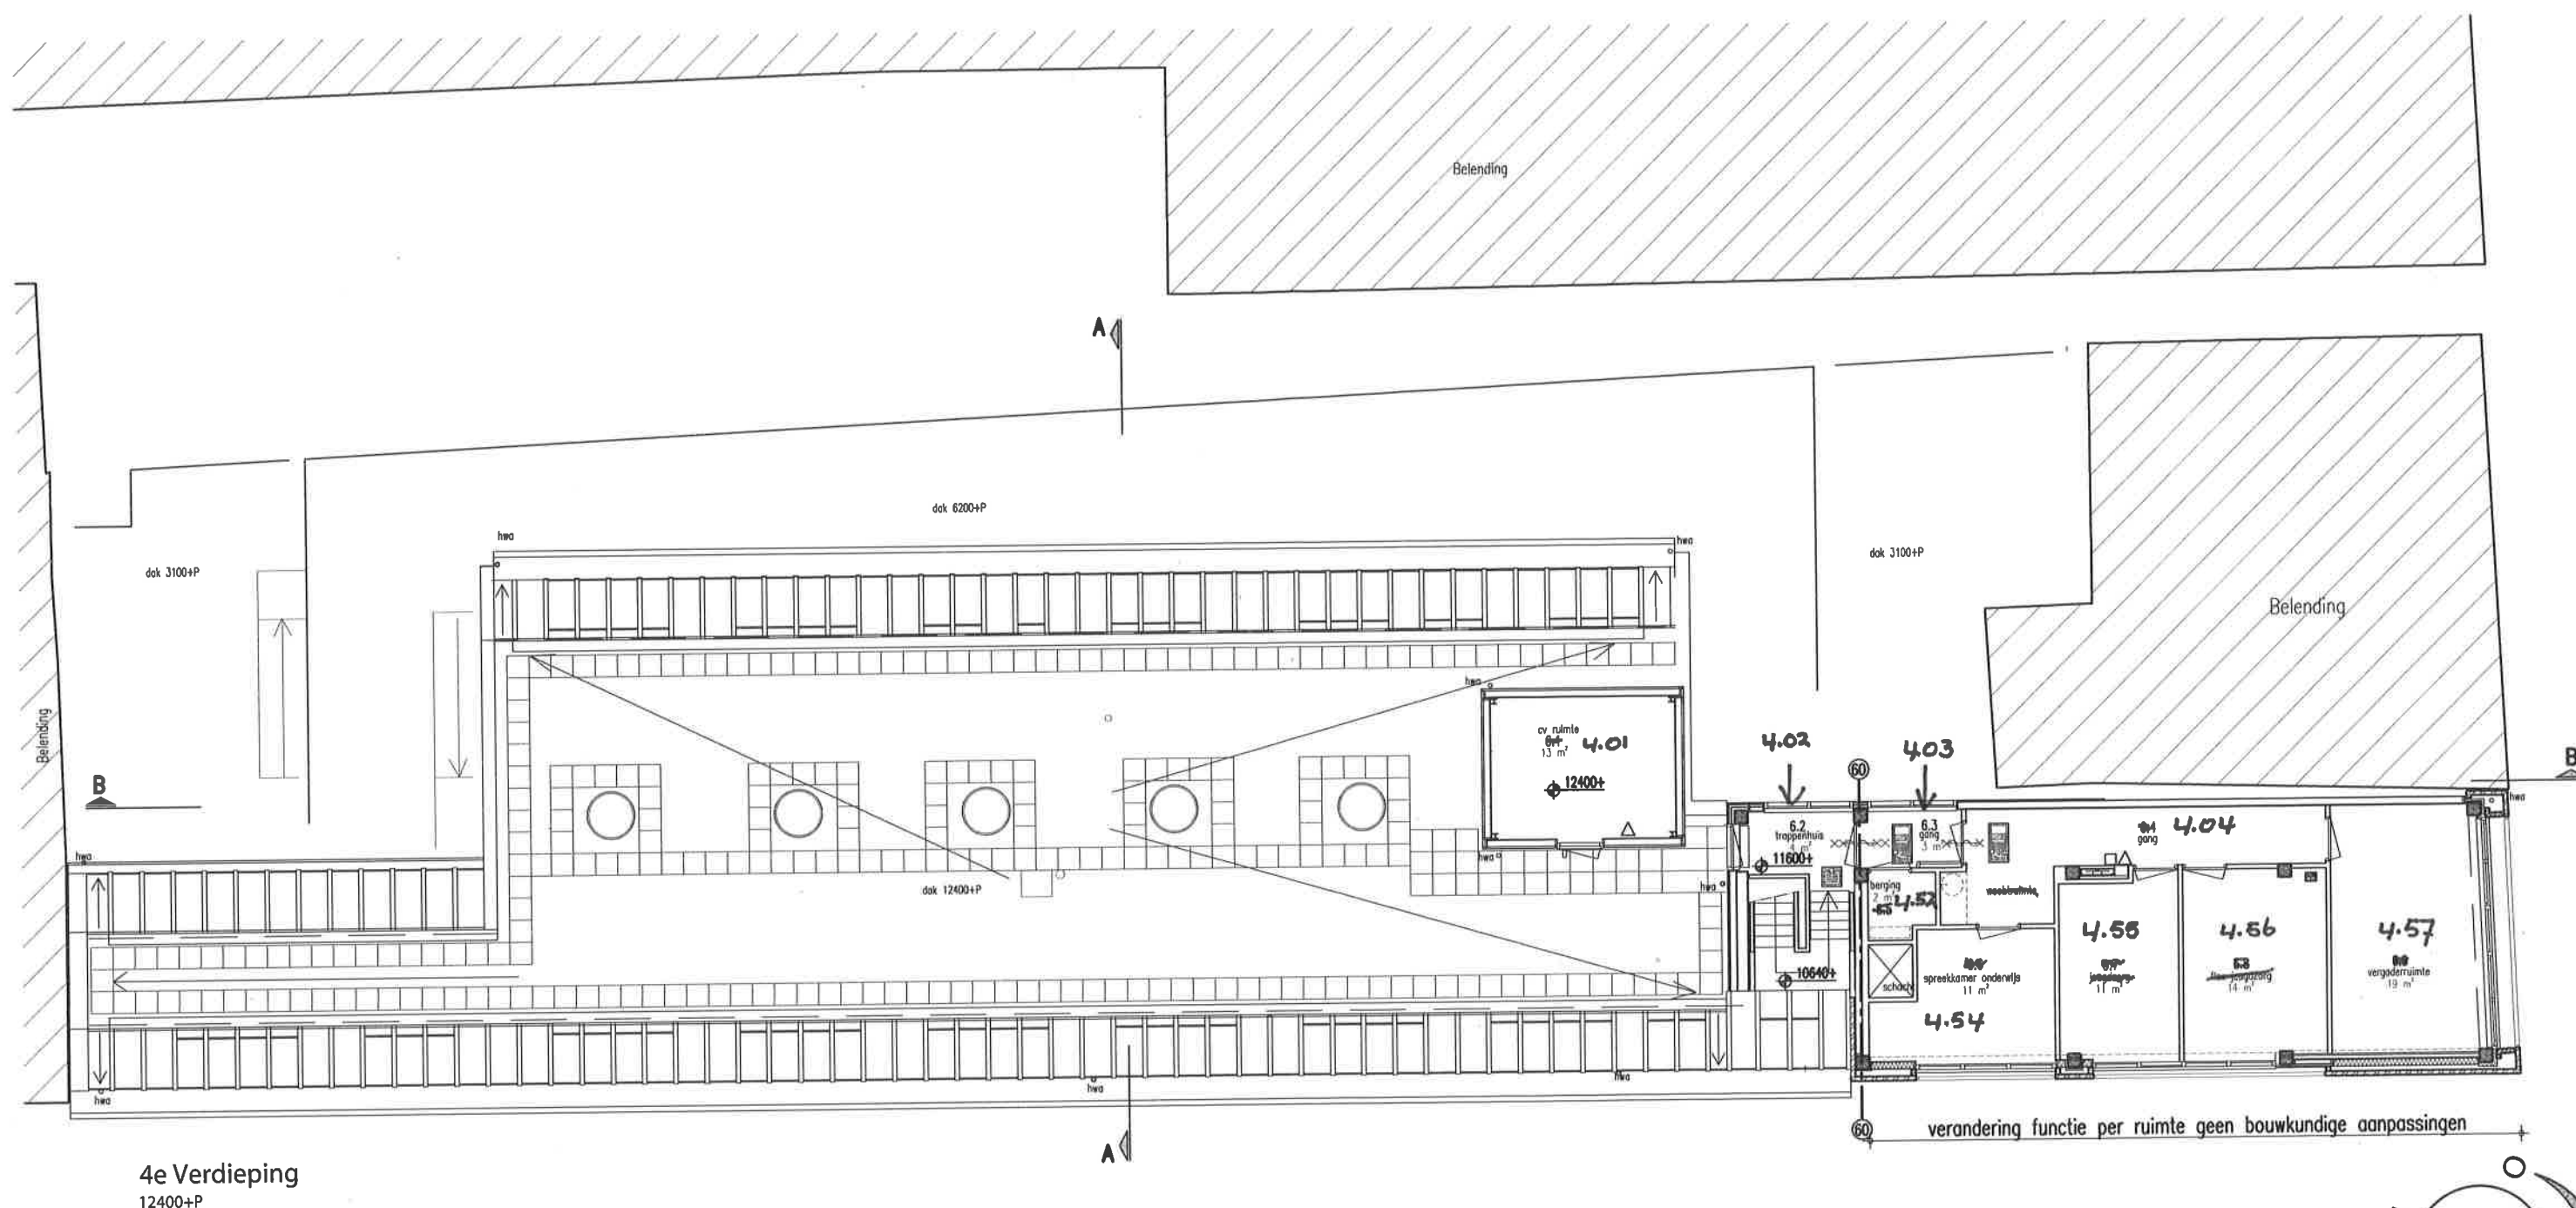