


corotomondieping

2^e verd

MERK G1T/M G4

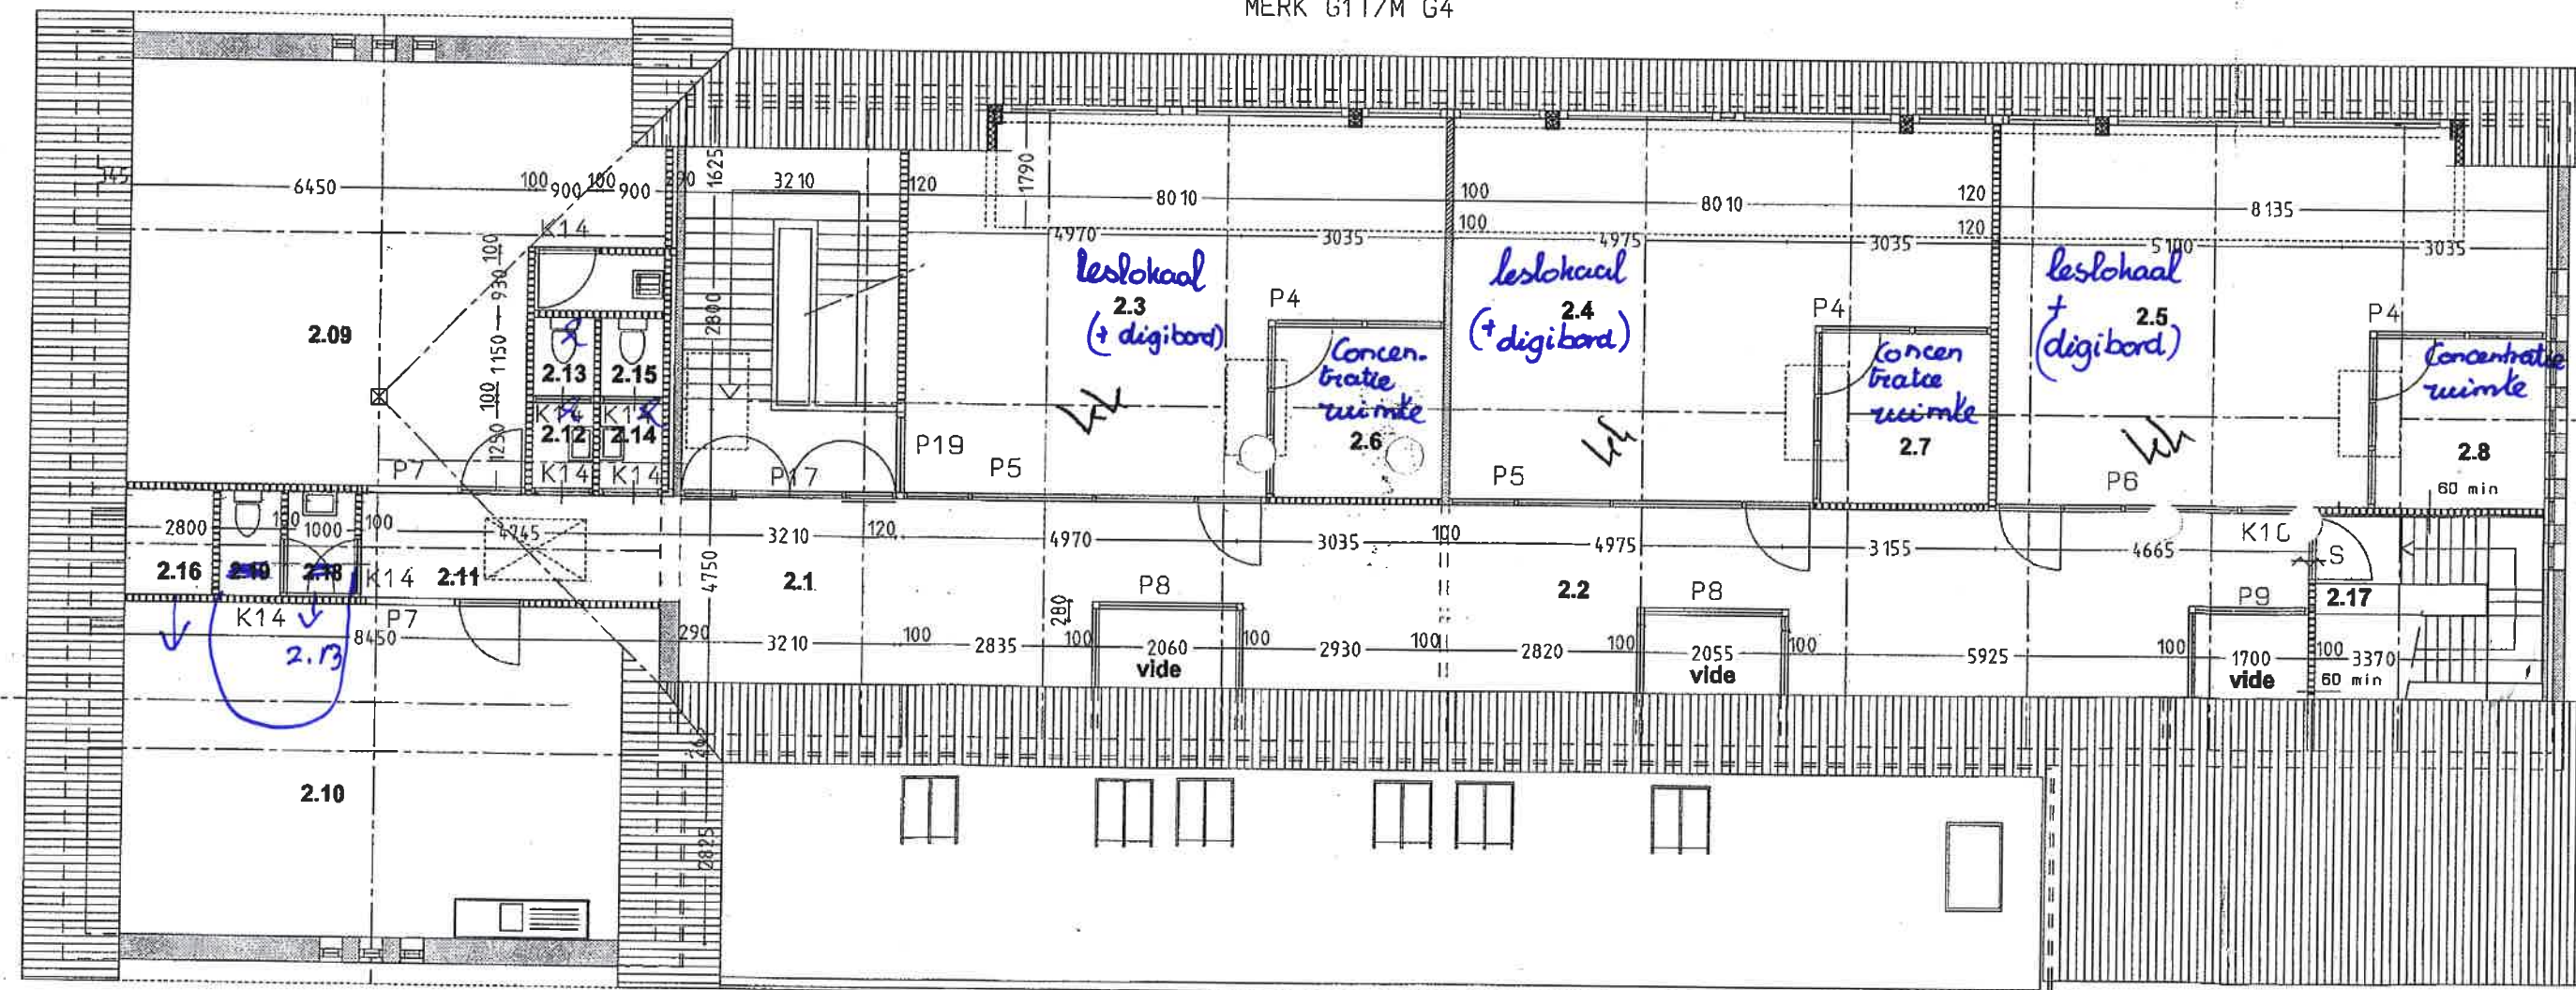

2.13 17
2.15 00

tweede verdieping