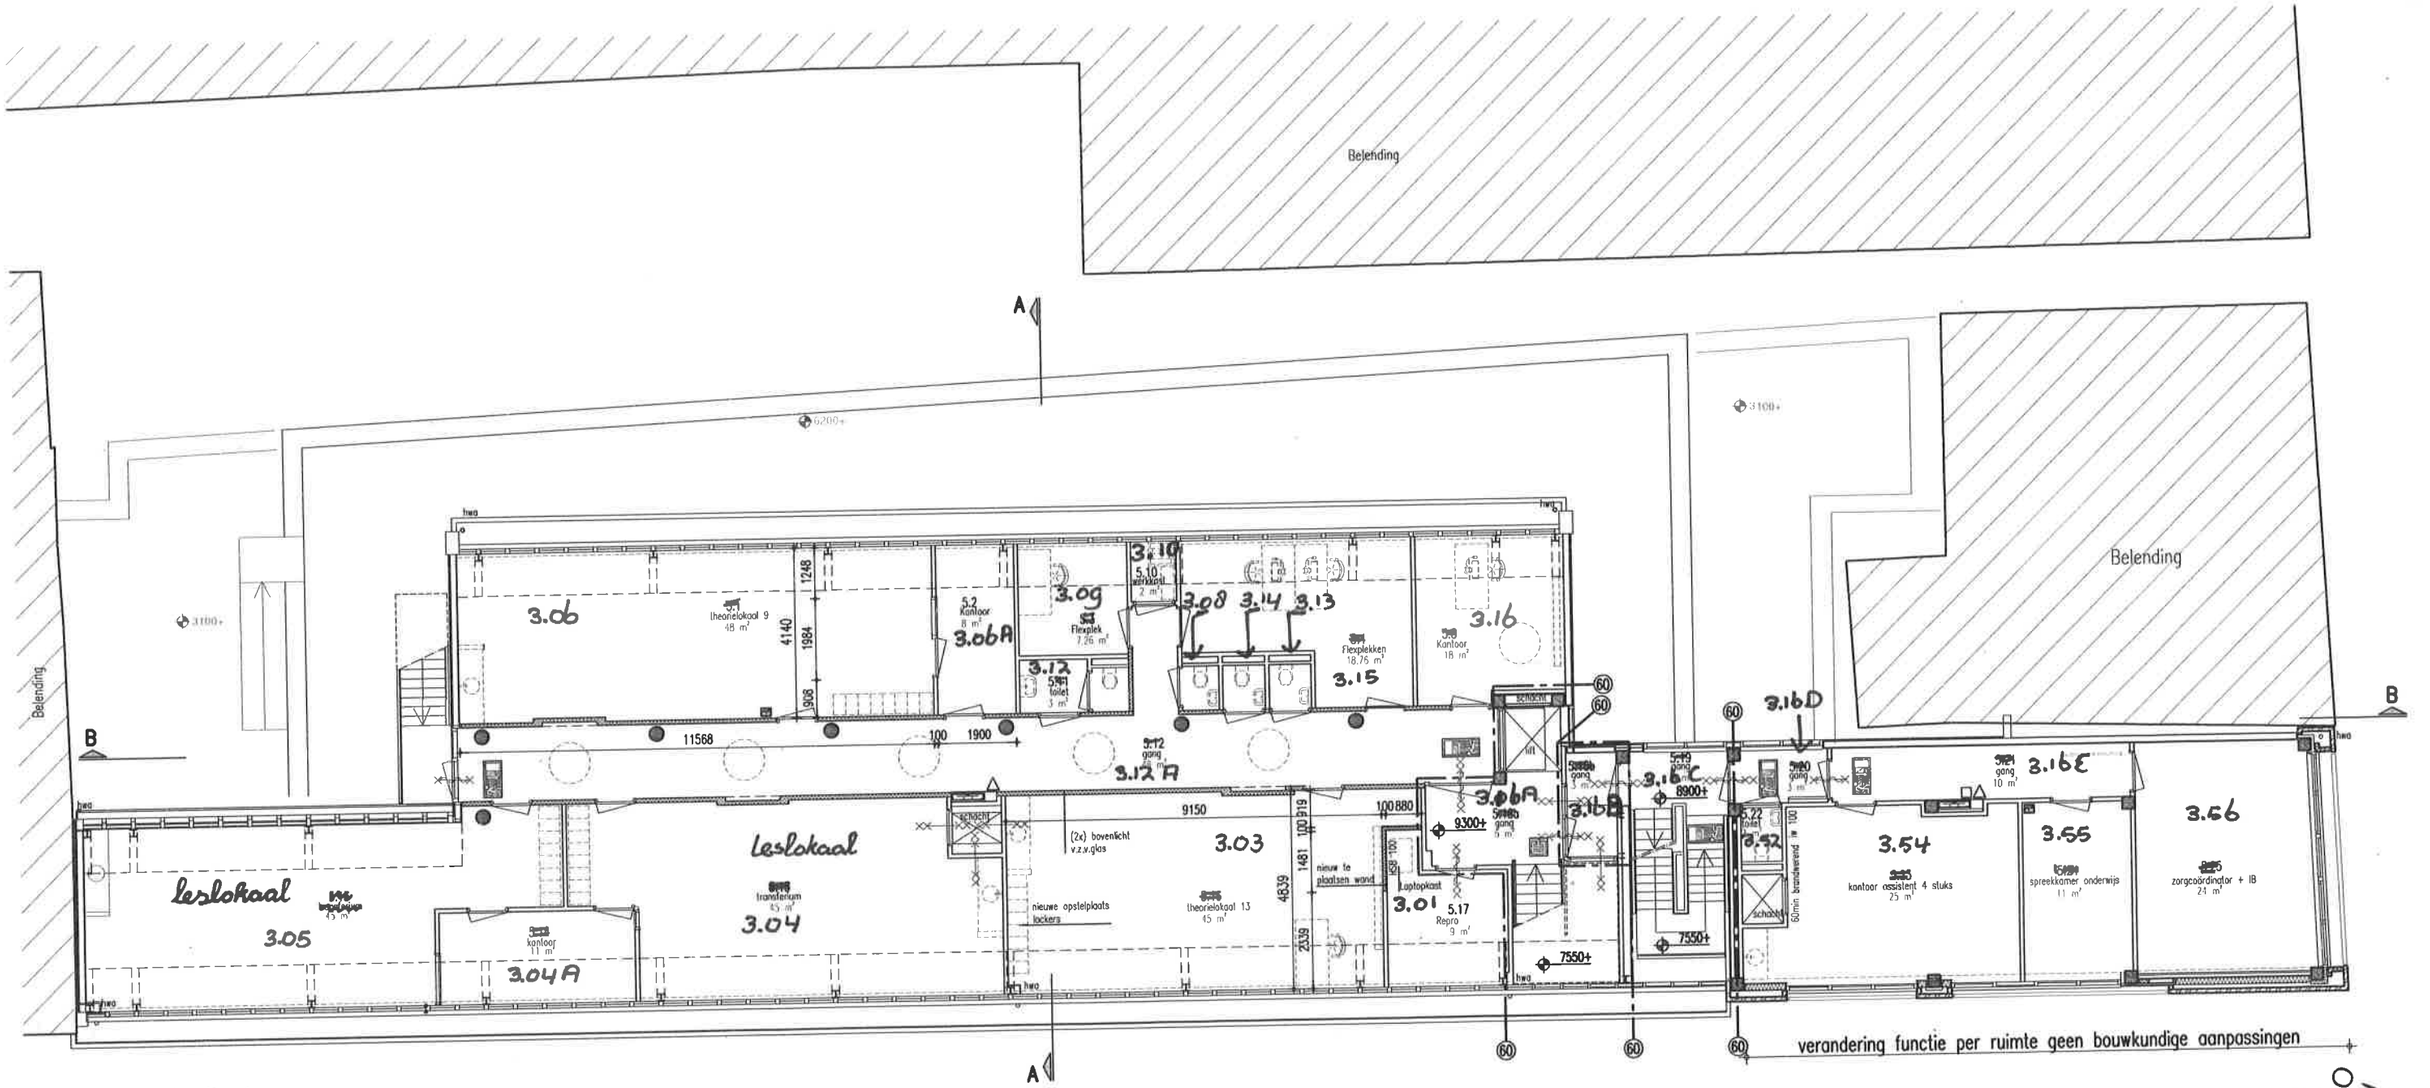

3e Verdieping
9300+P

Interne verbouwing Konijnenstraat nr.7 en nr.9

AlKo - 3e Verdieping_gewijzigd

Rietvink
Architecten bna
telefoon 0299 - 439 993
www.rietvink-architecten.nl