


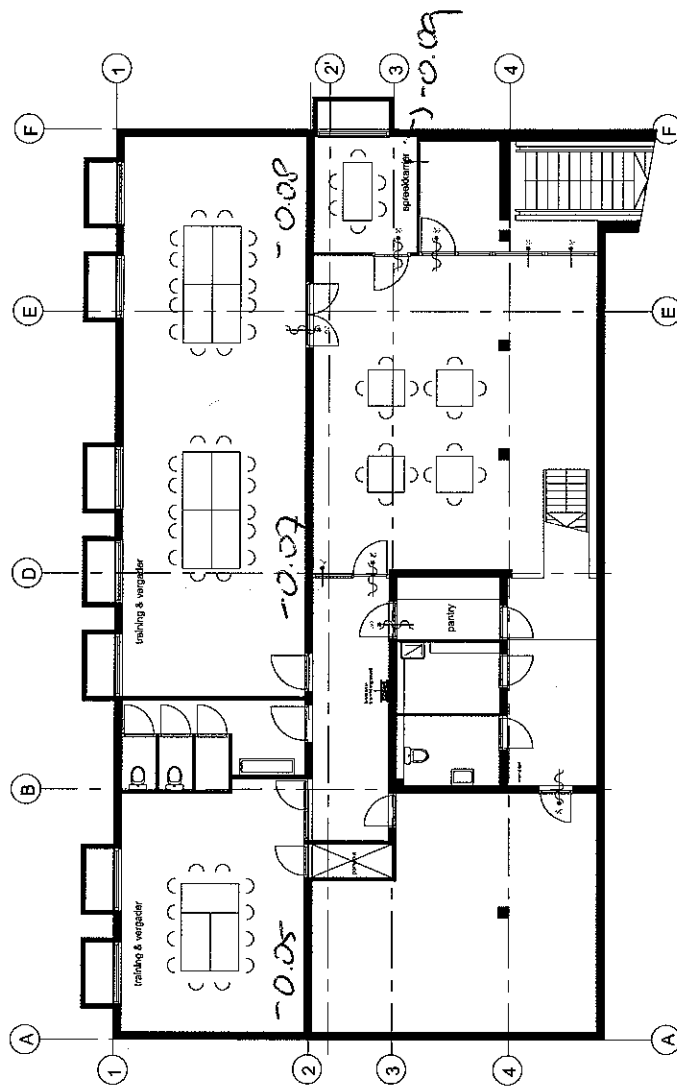

kelder nieuw

Opdrachtgever:
Altra

2x training & vergader
1x spreekkamer