
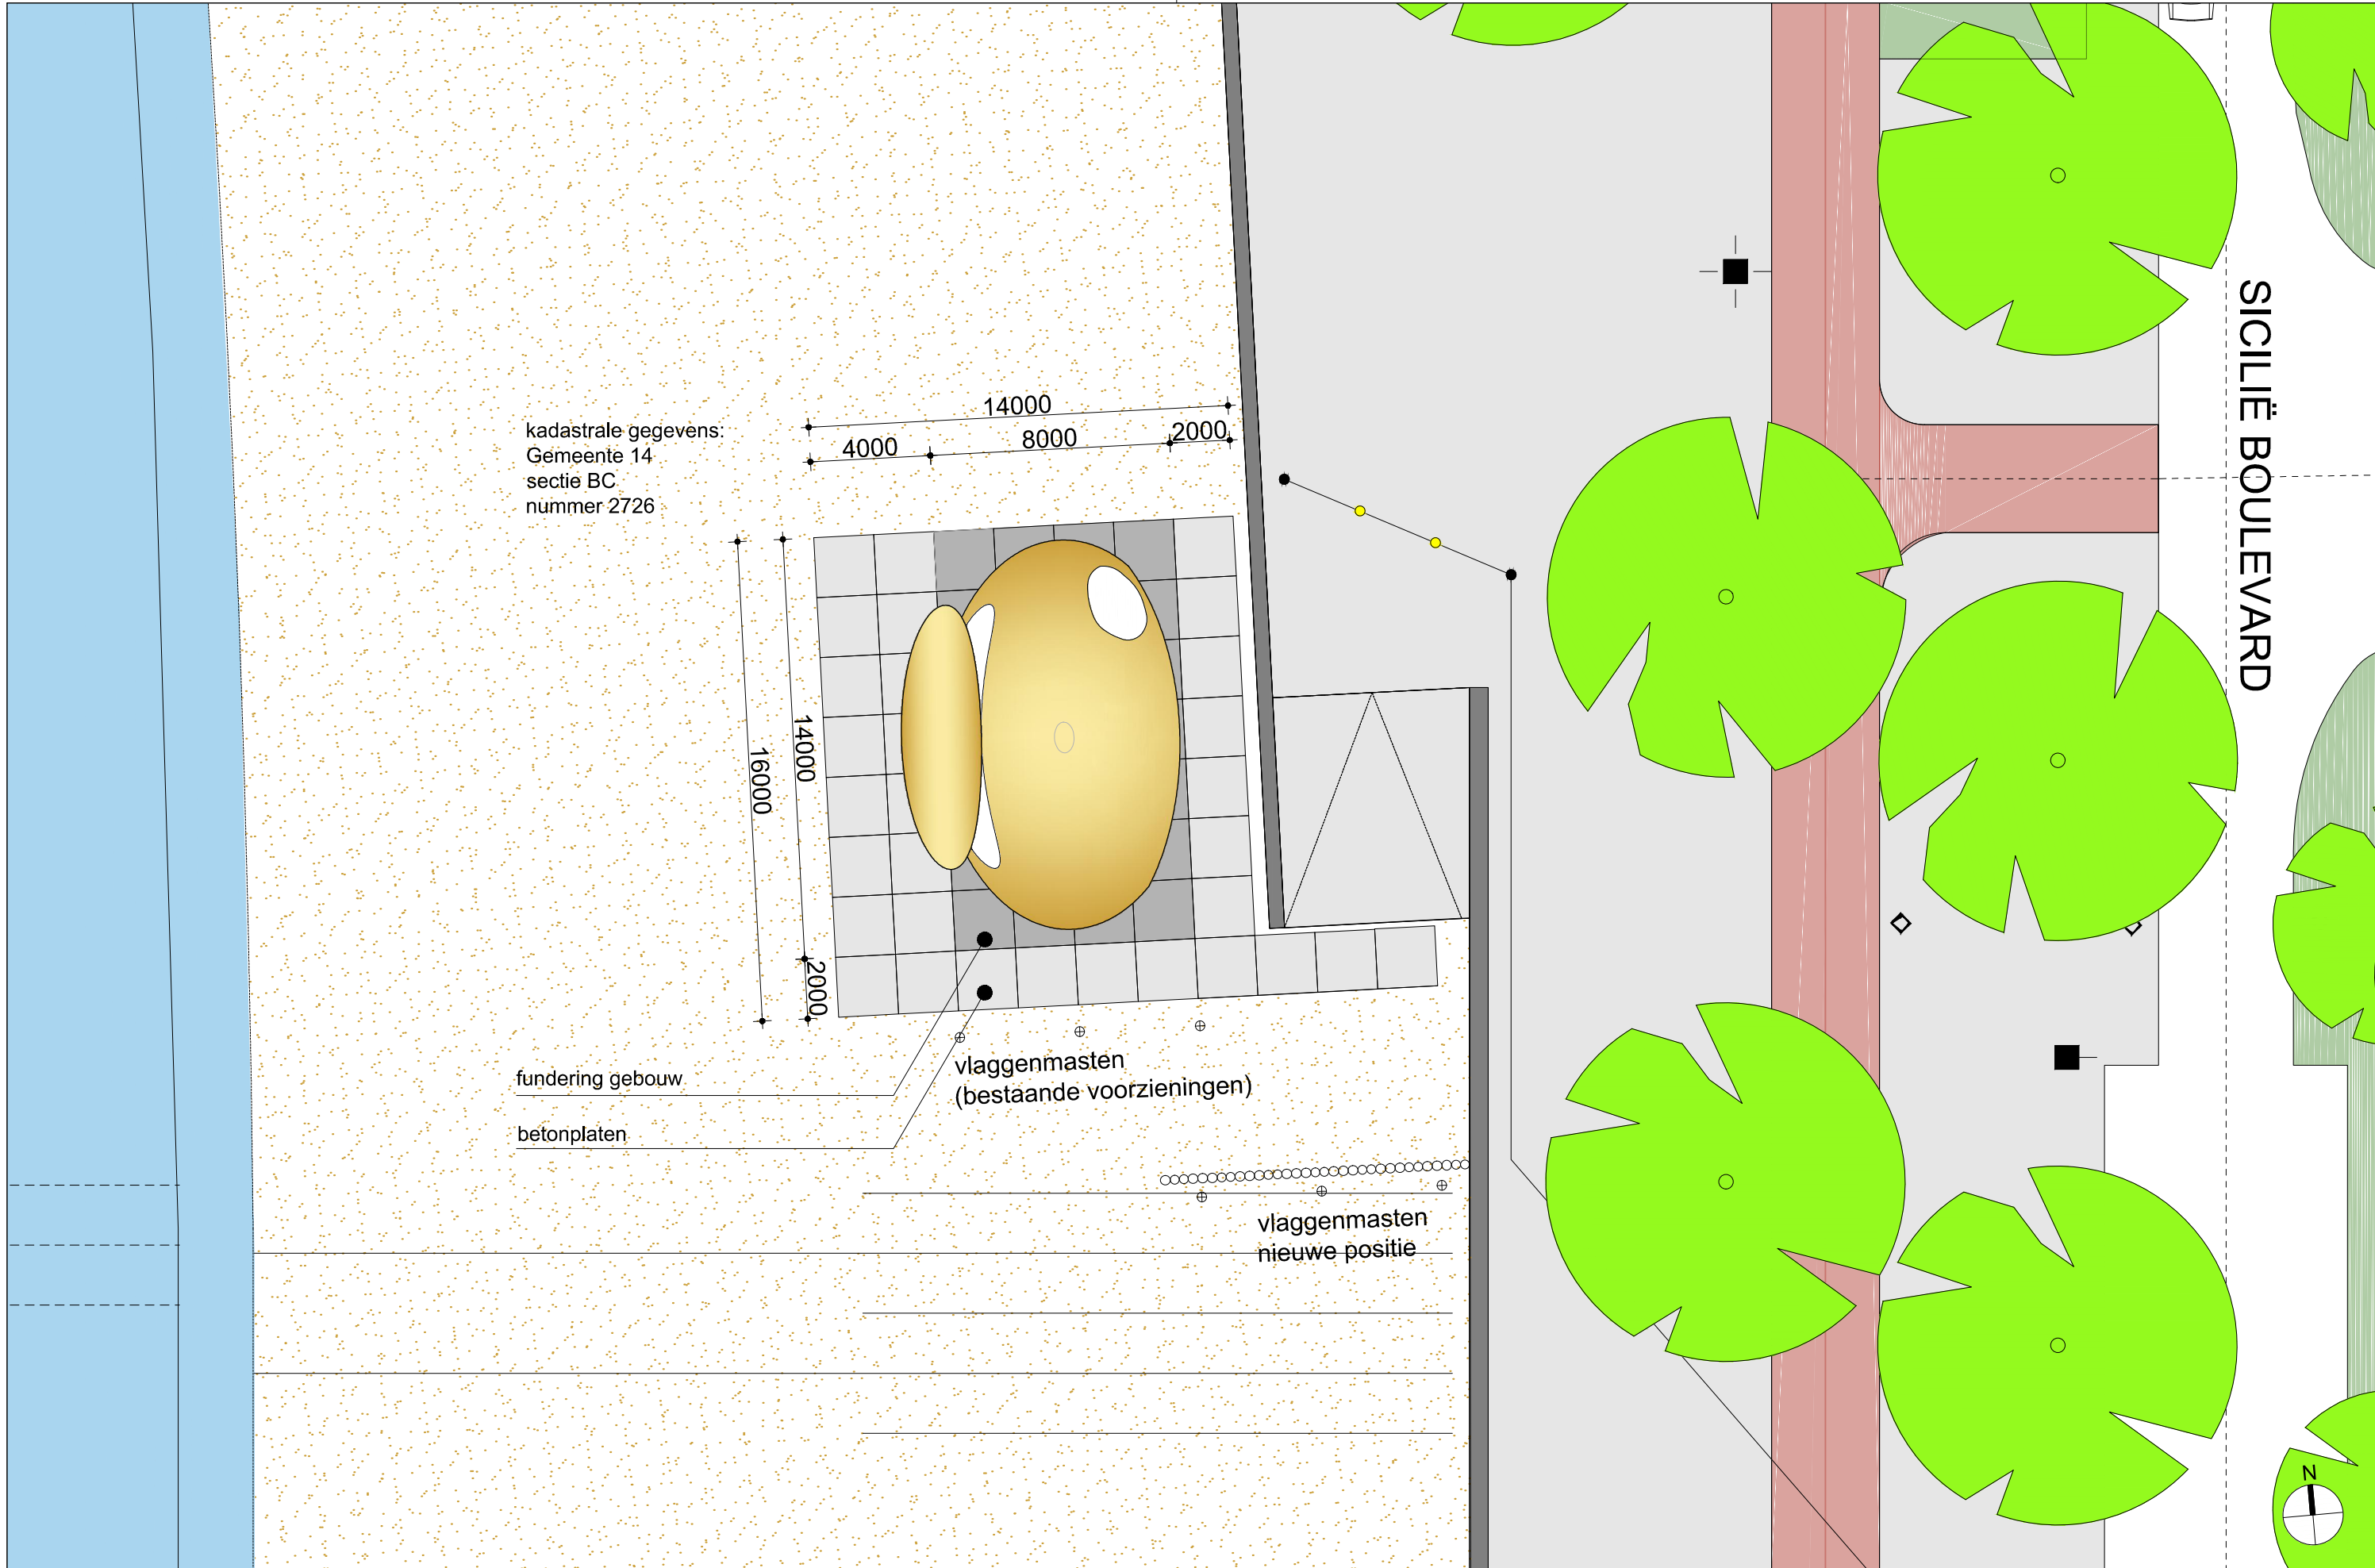
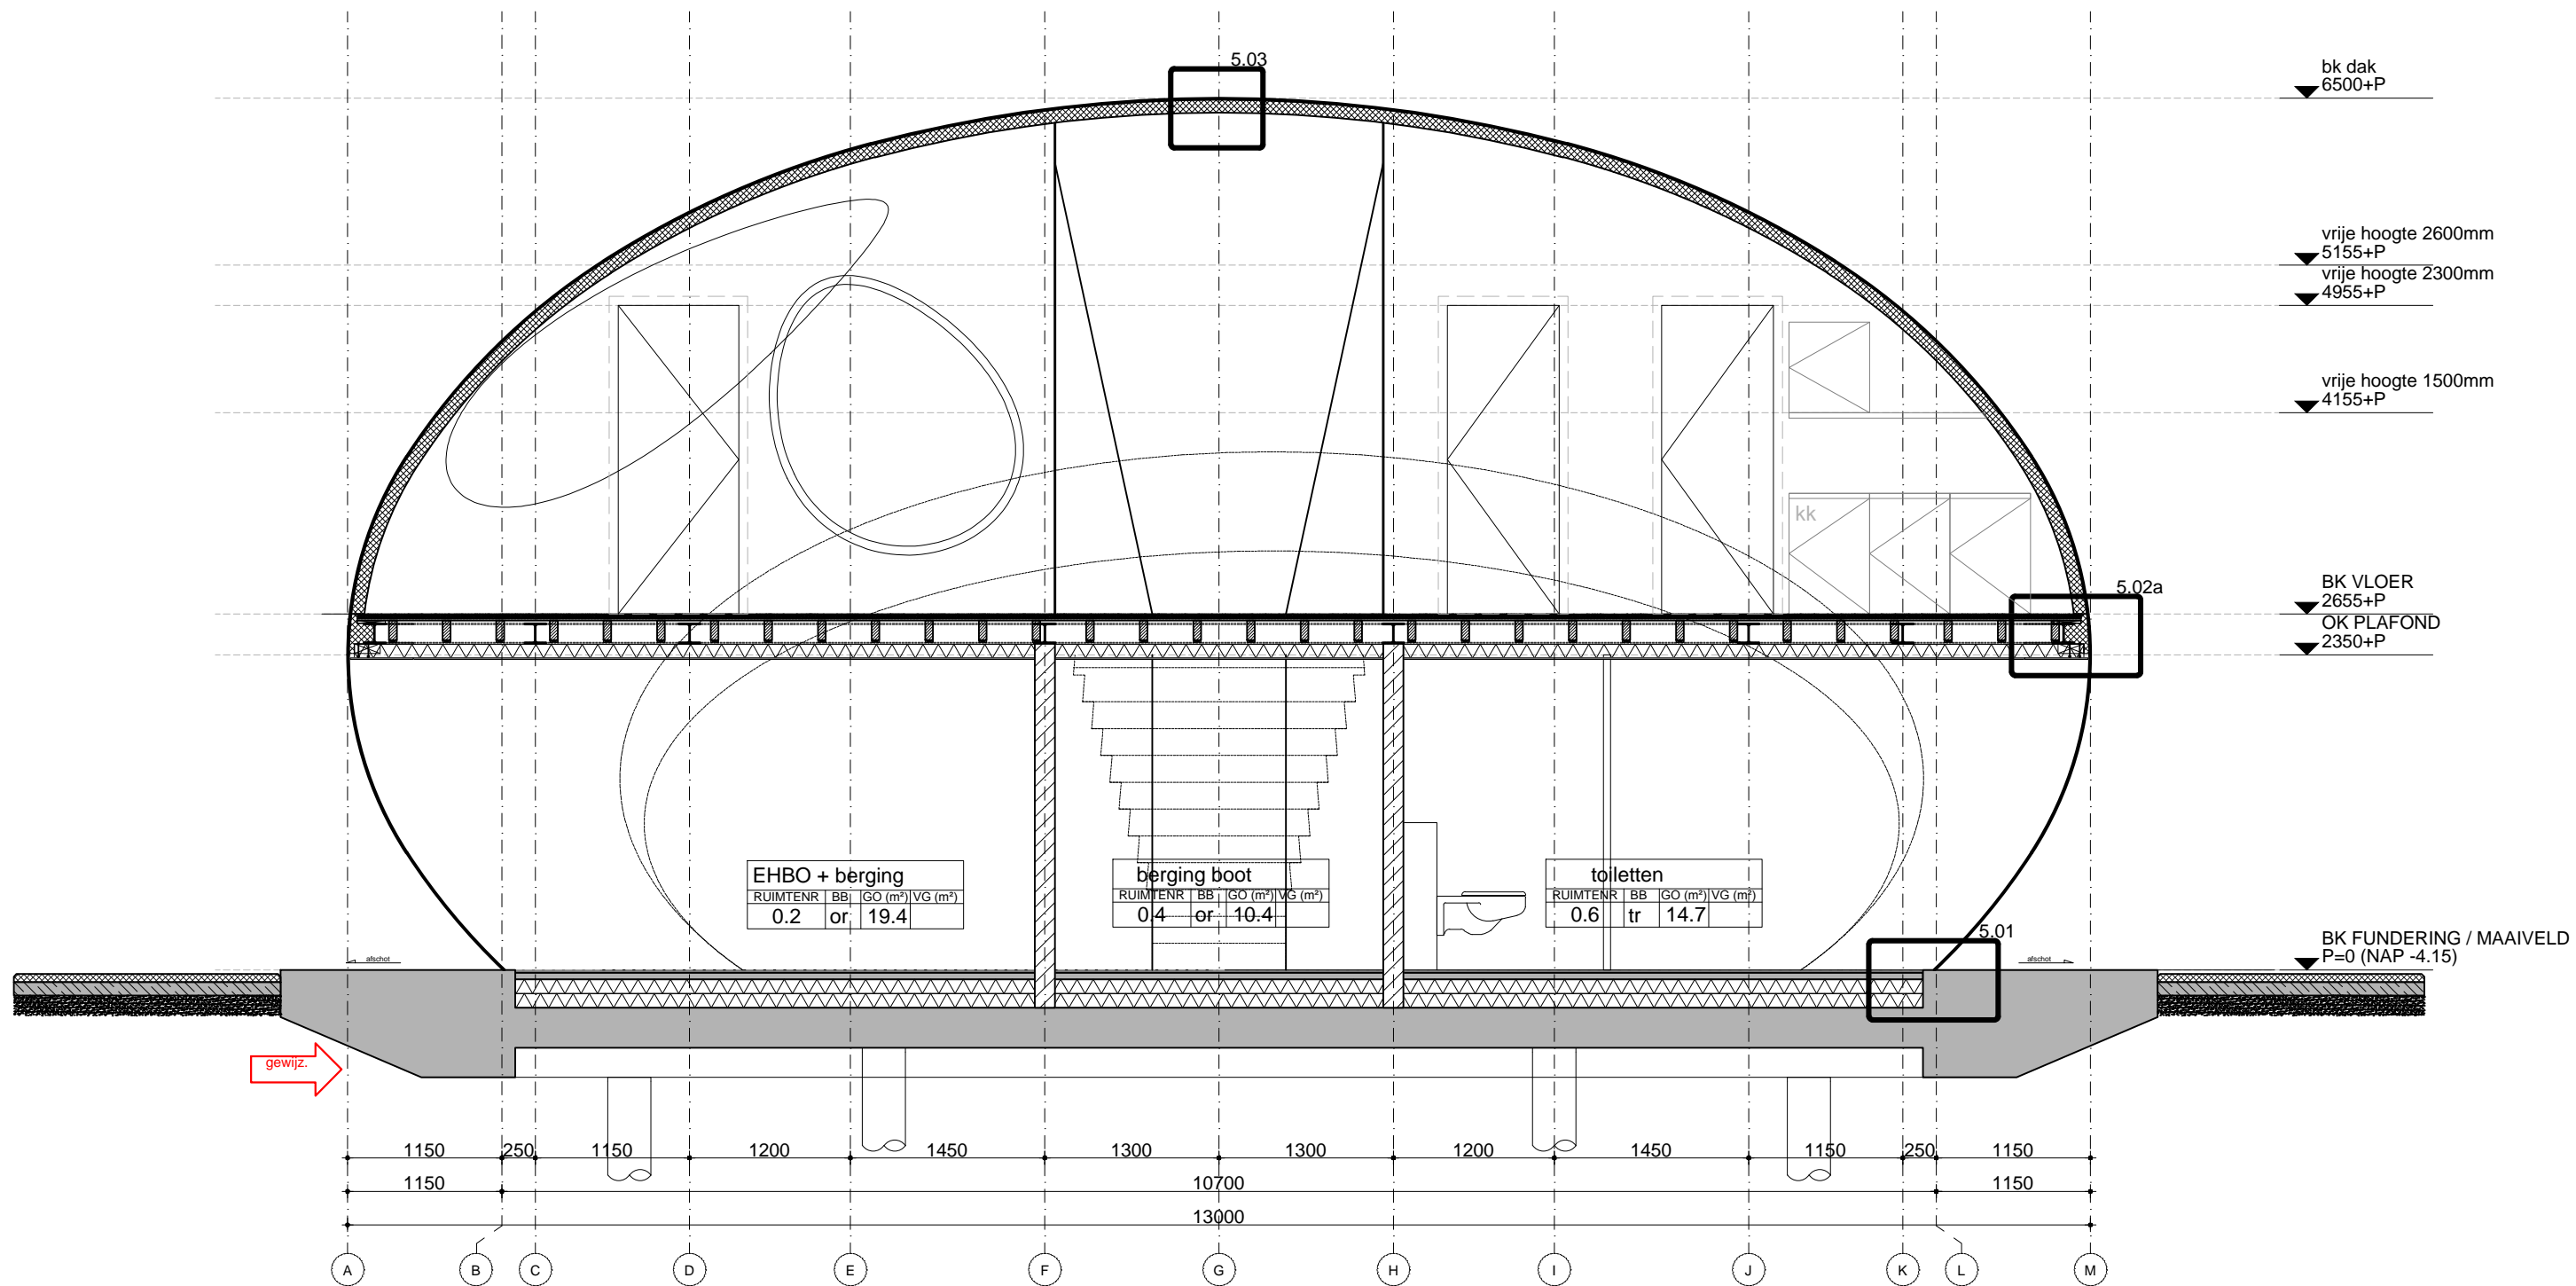
	TEKENINGENLIJST	Project: Zandoog Fase: NOTA VAN INLICHTINGEN STRANDWACHERSHUISJE NESSELANDE				Werknnummer: Rot-07 Datum: 08.10.2012 Rev: 02	
		Getek.	Formaat	Schaal	Datum	Laatst gewijz.	
	Algemeen						
DO-000	Renvooi	AV	A3	-	07.08.2012	31.08.2012	
	Situatie tekening						
DO-001	Situatie	AV	A3	1:1000	07.08.2012	31.08.2012	
DO-002	Situatie	AV	A3	1:200	07.08.2012	31.08.2012	08.10.12
DO-003	Doorsnede situatie	AV	A3	1:500	07.08.2012		
DO-004	Lokatie foto's	AV	A3	-	07.08.2012		
	Plattegronden						
DO-101	Plattegrond begane grond	AV	A3	1:50	07.08.2012	31.08.2012	
DO-102	Plattegrond eerste verdieping	AV	A3	1:50	07.08.2012	31.08.2012	
	Doorsneden						
DO-201	Doorsnede AA	AV	A3	1:50	07.08.2012	31.08.2012	08.10.12
DO-202	Doorsnede BB	AV	A3	1:50	07.08.2012	31.08.2012	08.10.12
	Gevels						
DO-301	Gevelaanzichten – zuid- en oostgevel	AV	A3	1:100	07.08.2012	31.08.2012	
DO-302	Gevelaanzichten – noord- en westgevel	AV	A3	1:100	07.08.2012	31.08.2012	
	Details						
DO-501	Verticaal – aansluiting fundering	AV	A3	1:5	07.08.2012		
DO-502a	Verticaal – polyester schaaldelen tpv vloer	AV	A3	1:5	07.08.2012	31.08.2012	
DO-502b	Verticaal – terras hwa	AV	A3	1:5	07.08.2012	31.08.2012	08.10.12
DO-502c	Verticaal – terras balustrade	AV	A3	1:5	31.08.2012		08.10.12
DO-503	Verticaal – polyester schaaldelen dak	AV	A3	1:5	07.08.2012		
DO-504	Verticaal – afdruiprand	AV	A3	1:5	07.08.2012		
DO-505a	Verticaal – aansluiting pui - vloer	AV	A3	1:5	07.08.2012		
DO-505b	Verticaal – aansluiting pui - dak	AV	A3	1:5	07.08.2012		
DO-506	Verticaal – boven-aansluiting trap	AV	A3	1:5	31.08.2012		08.10.12
DO-507a	Verticaal – entreedeur	AV	A3	1:5	07.08.2012	31.08.2012	
DO-507b	Verticaal – toiletdeur	AV	A3	1:5	07.08.2012	31.08.2012	
DO-508	Horizontaal – aansluiting kolom	AV	A3	1:5	07.08.2012		
DO-509	Verticaal – raam politiepost	AV	A3	1:5	15.08.2012		08.10.12
DO-510	Horizontaal – balustrade	AV	A3	1:5	31.08.2012		
DO-511	Horizontaal – deuren verdieping	AV	A3	1:5	31.08.2012		
	Kozijnen en balustrade						
DO-601a t/m d	Uitwerking pui 01	AV	A3	var	07.08.2012	31.08.2012	
DO-602a	Uitwerking pui 02	AV	A3	var	07.08.2012	31.08.2012	
DO-603	Uitwerking balustrade	AV	A3	1:20	31.08.2012		
	Overig						
DO-901	Maquette foto's	AV	A3	-	07.08.2012		


	TEKENINGENLIJST	Project: Zandoog Fase: NOTA VAN INLICHTINGEN STRANDWACHERSHUISJE NESSELANDE				Werknummer: Rot-07 Datum: 08.10.2012 Rev: 02	
		Getek.	Formaat	Schaal	Datum	Laatst gewijz.	
	Overige bijlagen tbv aanbesteding						
nvt	Technische Omschrijving	AV	A4	-	07.08.2012	31.08.2012	08.10.12
nvt	Kleur- en materiaalstaat	AV	A4	-	07.08.2012	31.08.2012	
nvt	V&G plan	AV	A4	-	07.08.2012	31.08.2012	
nvt	Checklist Veilig Onderhoud op en aan gebouwen 2012	AV	A4	-	07.08.2012		
nvt	Situatie tekening installateur huidige strandwachtershuisje	Verwaal	-	-			08.10.12
D-001	Constructieve gegevens – wijziging A	JBr	A0	1:50	07.08.2012	10.09.2012	
nvt	Technische omschrijving luifel	JBr	A4	-	10.09.2012		
W2168 E-1	Elektrotechnische installaties	EdK	A1	1:50	31.08.2012		
W2168 S-1	Sanitairtechnische installaties	EdK	A1	1:50	31.08.2012		
W2168 V-1	Ventilatietechnische installaties	EdK	A1	1:50	31.08.2012		




WERKNUMMER	PROJECT	LOCATIE	OPDRACHTGEVER	ARCHITECT	ONDERWERP	SCHAAL	DATUM	TEK. NR.
ROT-07	Zandoog	Nesselande, Rotterdam	Gemeente Rotterdam	NIO architecten Schiedamse Vest 95A / 3012 BG Rotterdam T. 010 412 23 18 / F. 010 412 60 75 E. nio@nio.nl / W. www.nio.nl	situatie	A3 1:200	07.08.12 GEWIJZIGD 08.10.12	DO-002



WERKNUMMER	PROJECT	LOCATIE	OPDRACHTGEVER	ARCHITECT	ONDERWERP	SCHAAL	DATUM	TEK. NR.
ROT-07	Zandoog	Nesselande, Rotterdam	Gemeente Rotterdam	NIO architecten Schiedamse Vest 95A / 3012 BG Rotterdam T. 010 412 23 18 / F. 010 412 60 75 E. nio@nio.nl / W. www.nio.nl	doorsnede BB	A3 1:50	07.08.12 GEWIJZIGD 08.10.12	DO-202

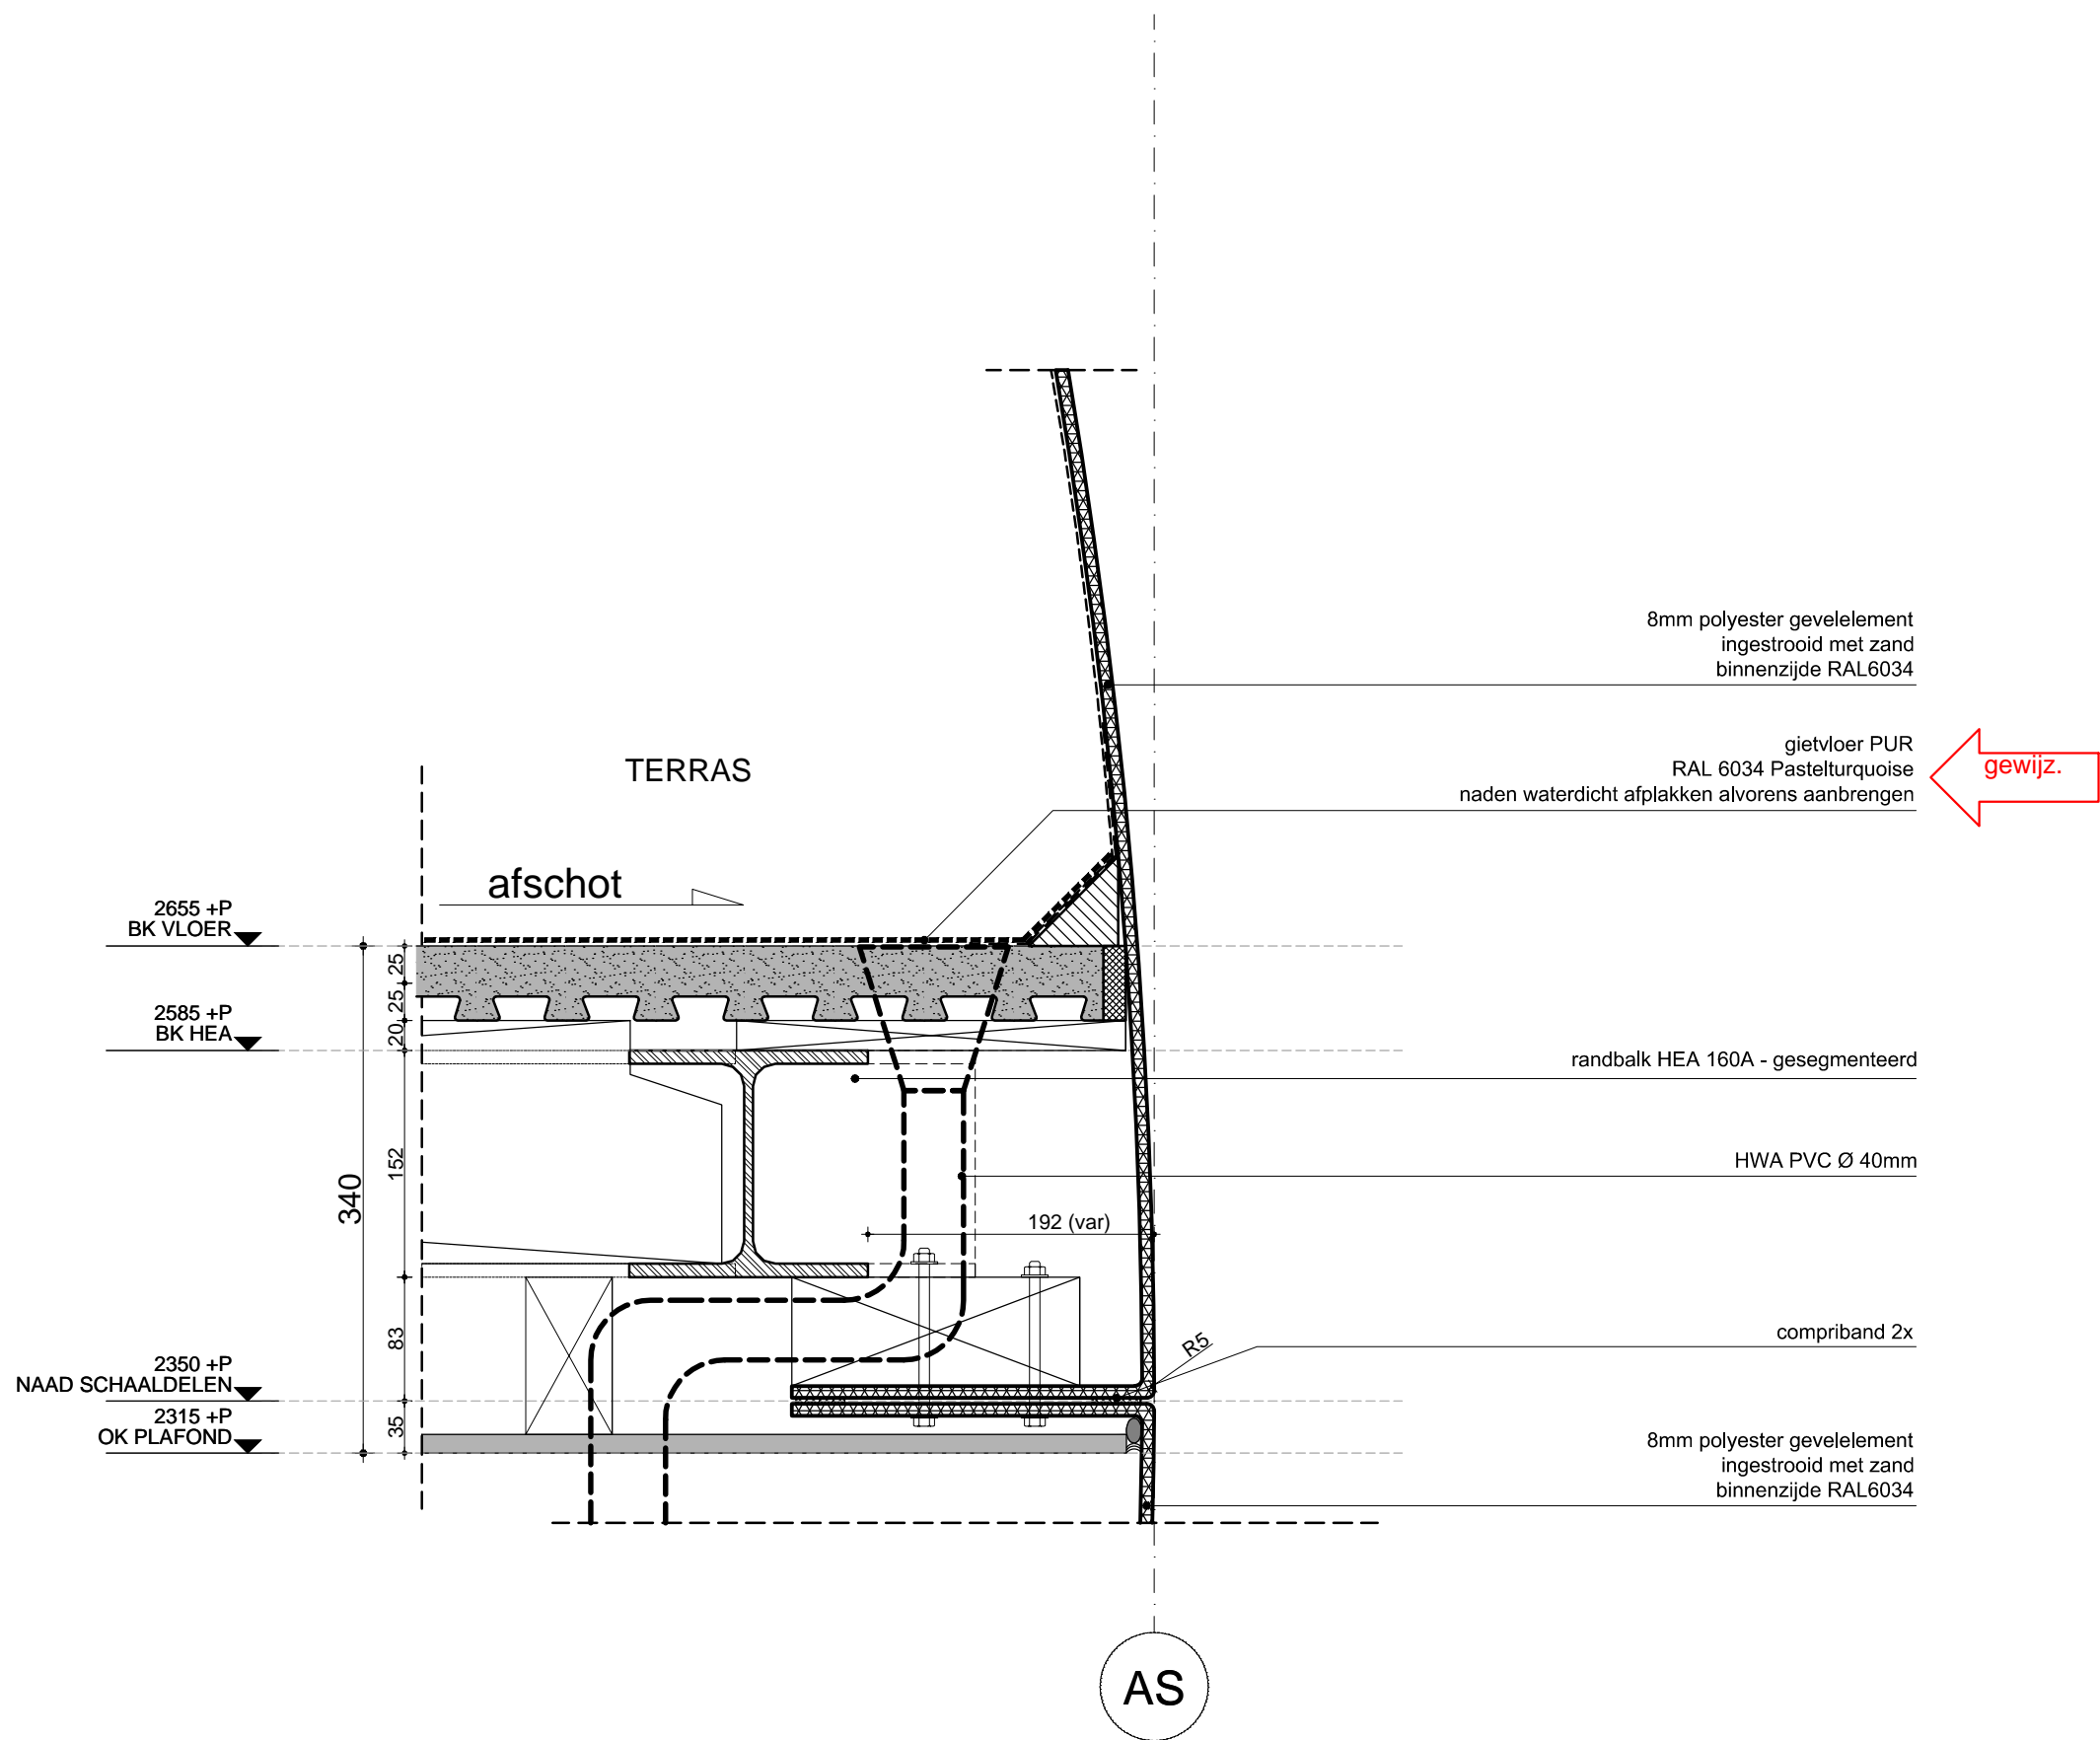


WERKNUMMER	PROJECT	LOCATIE	OPDRACHTGEVER	ARCHITECT	ONDERWERP	SCHAAL	DATUM	TEK. NR.
ROT-07	Zandoog	Nesselande, Rotterdam	Gemeente Rotterdam	NIO architecten Schiedamse Vest 95A / 3012 BG Rotterdam T. 010 412 23 18 / F. 010 412 60 75 E. nio@nio.nl / W. www.nio.nl	DETAIL VERTICAAL terras hwa	A3 1:5	07.08.12 GEWIJZIGD 08.10.12	DO-502b

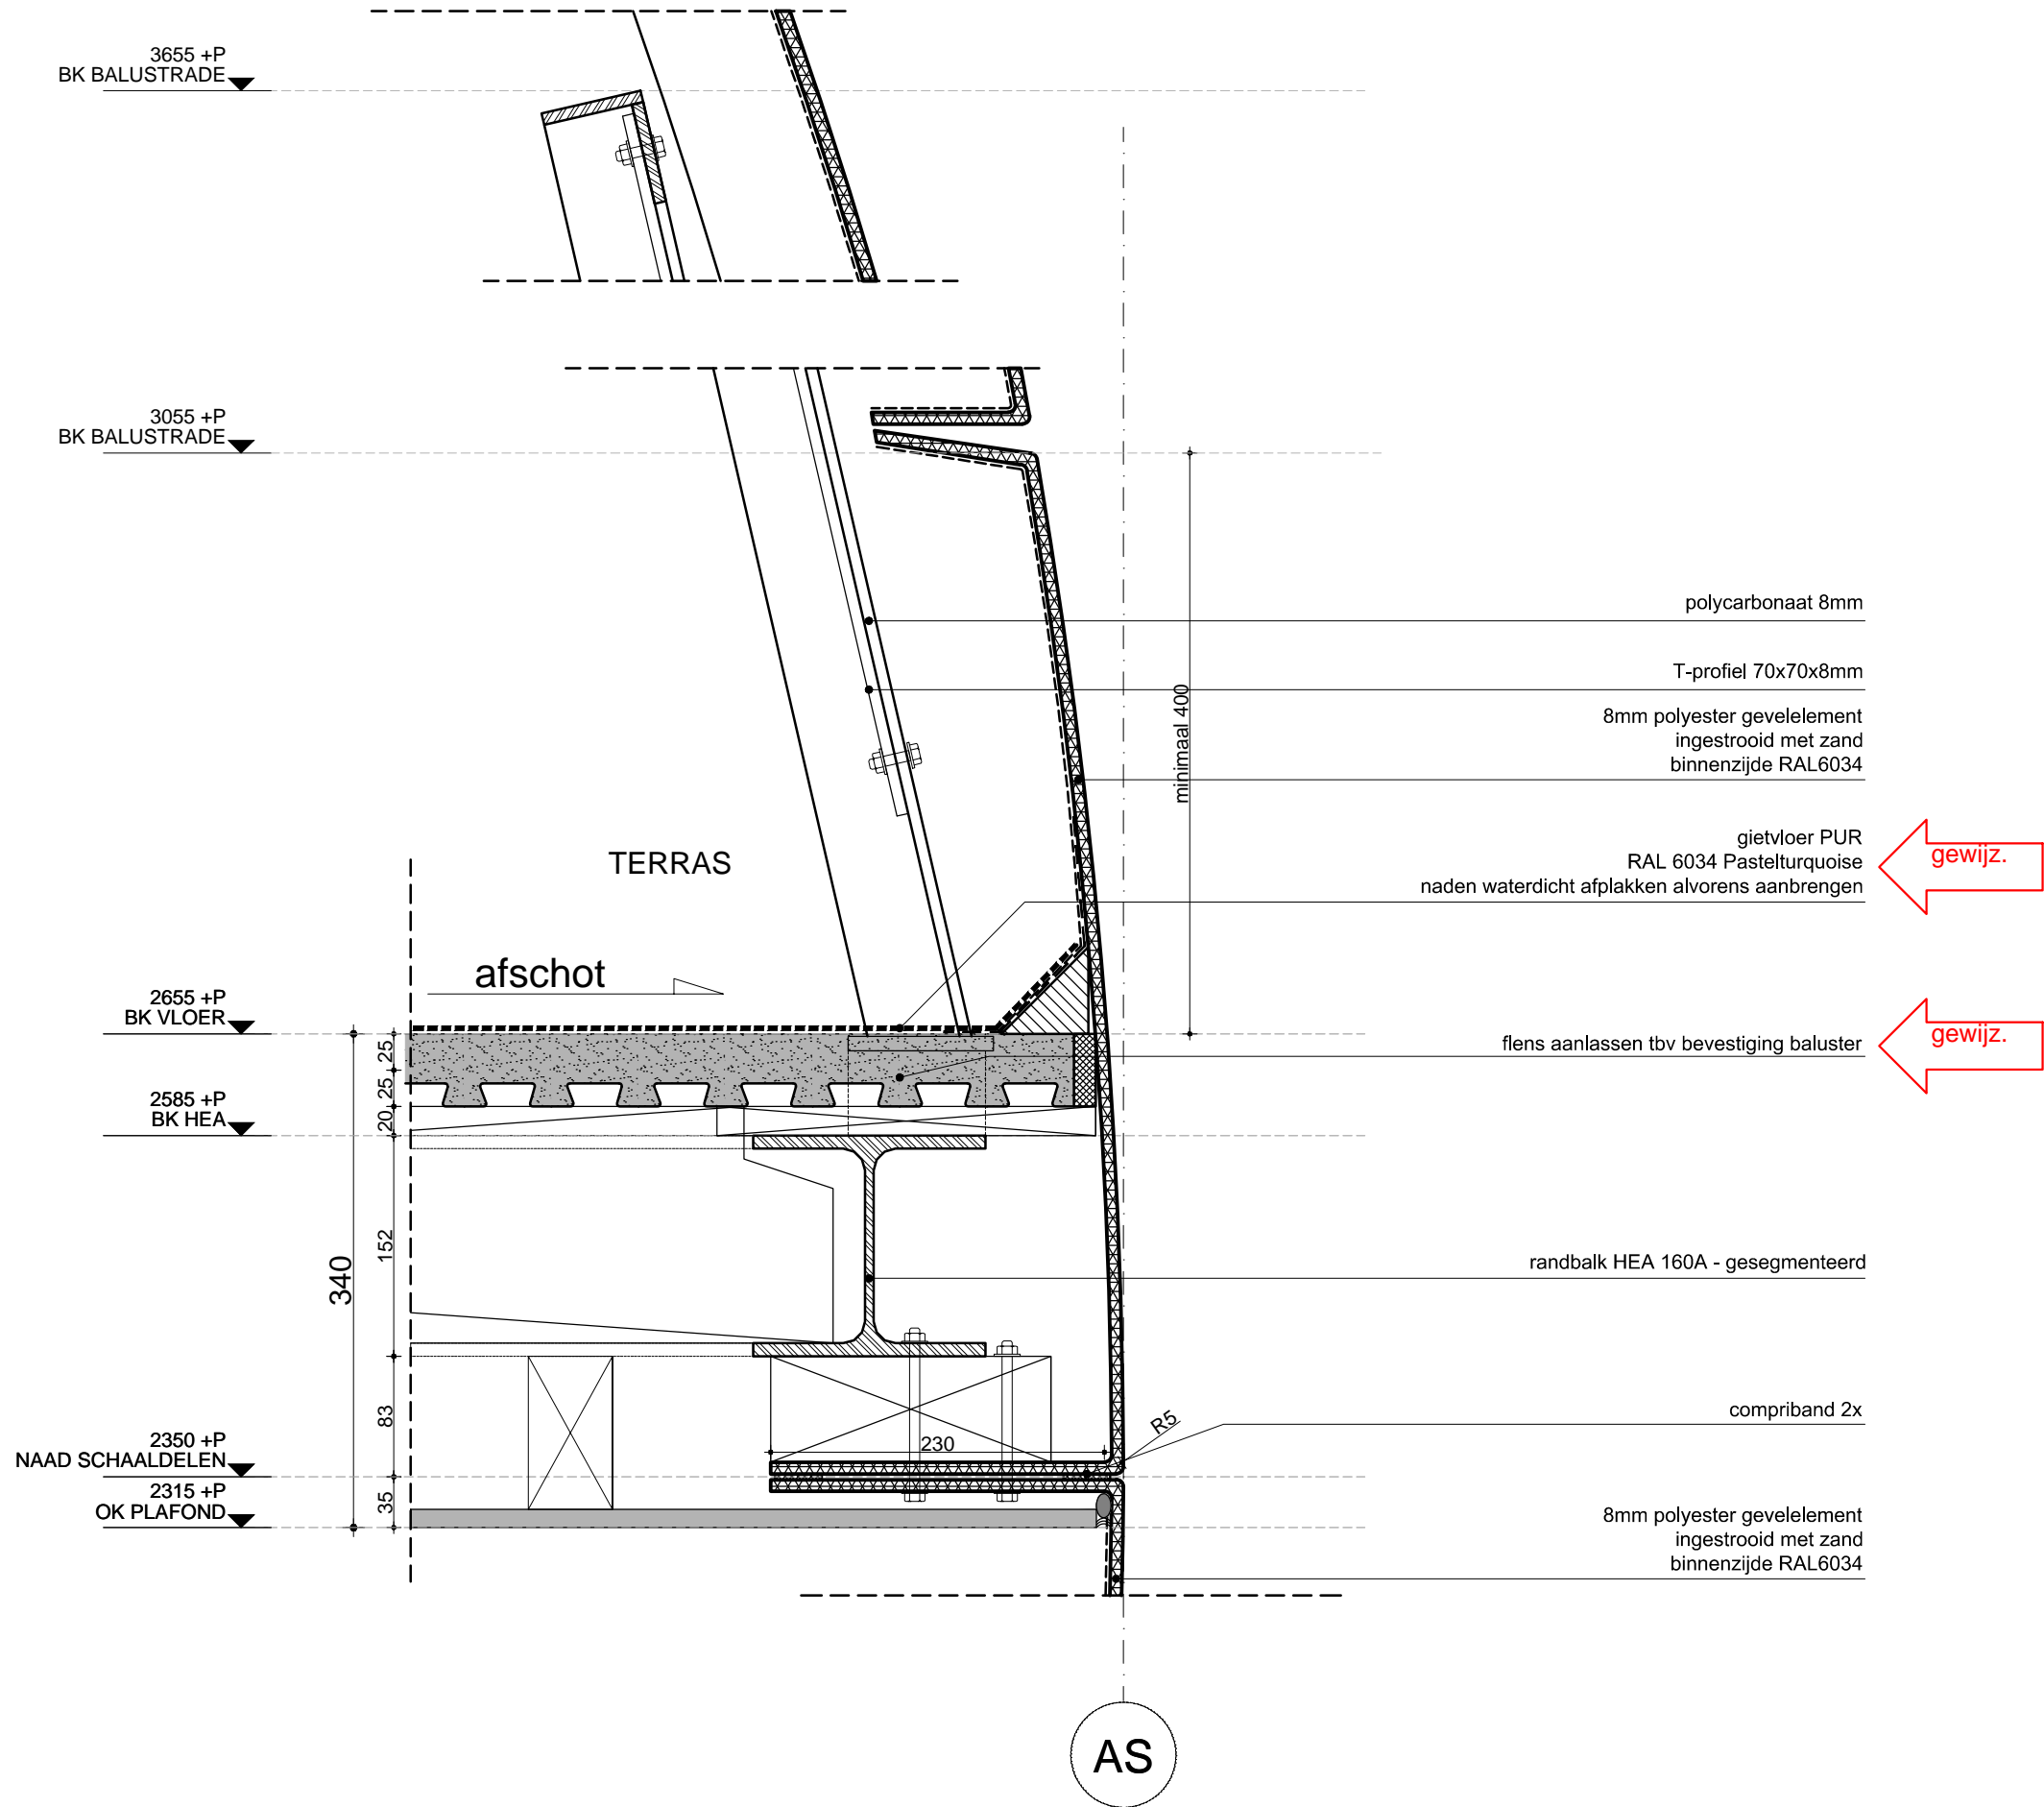

WERKNUMMER	PROJECT	LOCATIE	OPDRACHTGEVER	ARCHITECT	ONDERWERP	SCHAAL	DATUM	TEK. NR.
ROT-07	Zandoog	Nesselande, Rotterdam	Gemeente Rotterdam	NIO architecten Schiedamse Vest 95A / 3012 BG Rotterdam T. 010 412 23 18 / F. 010 412 60 75 E. nio@nio.nl / W. www.nio.nl	DETAIL VERTICAAL terras balustrade	A3 1:5	07.08.12 GEWIJZIGD 08.10.12	DO-502c


OPBOUW VLOER

- epoxy coating RAL 6034 Pastelturquoise
- anhydriet dekvloer 34mm (cementgebonden)
- vloerverwarming conform tekening installatieadviseur
- lewisplaat 16mm
- houten balklaag 58x145 h.o.h. 400 mm
- isolatie 100 mm
- plafondafwerking gips 12.5 mm

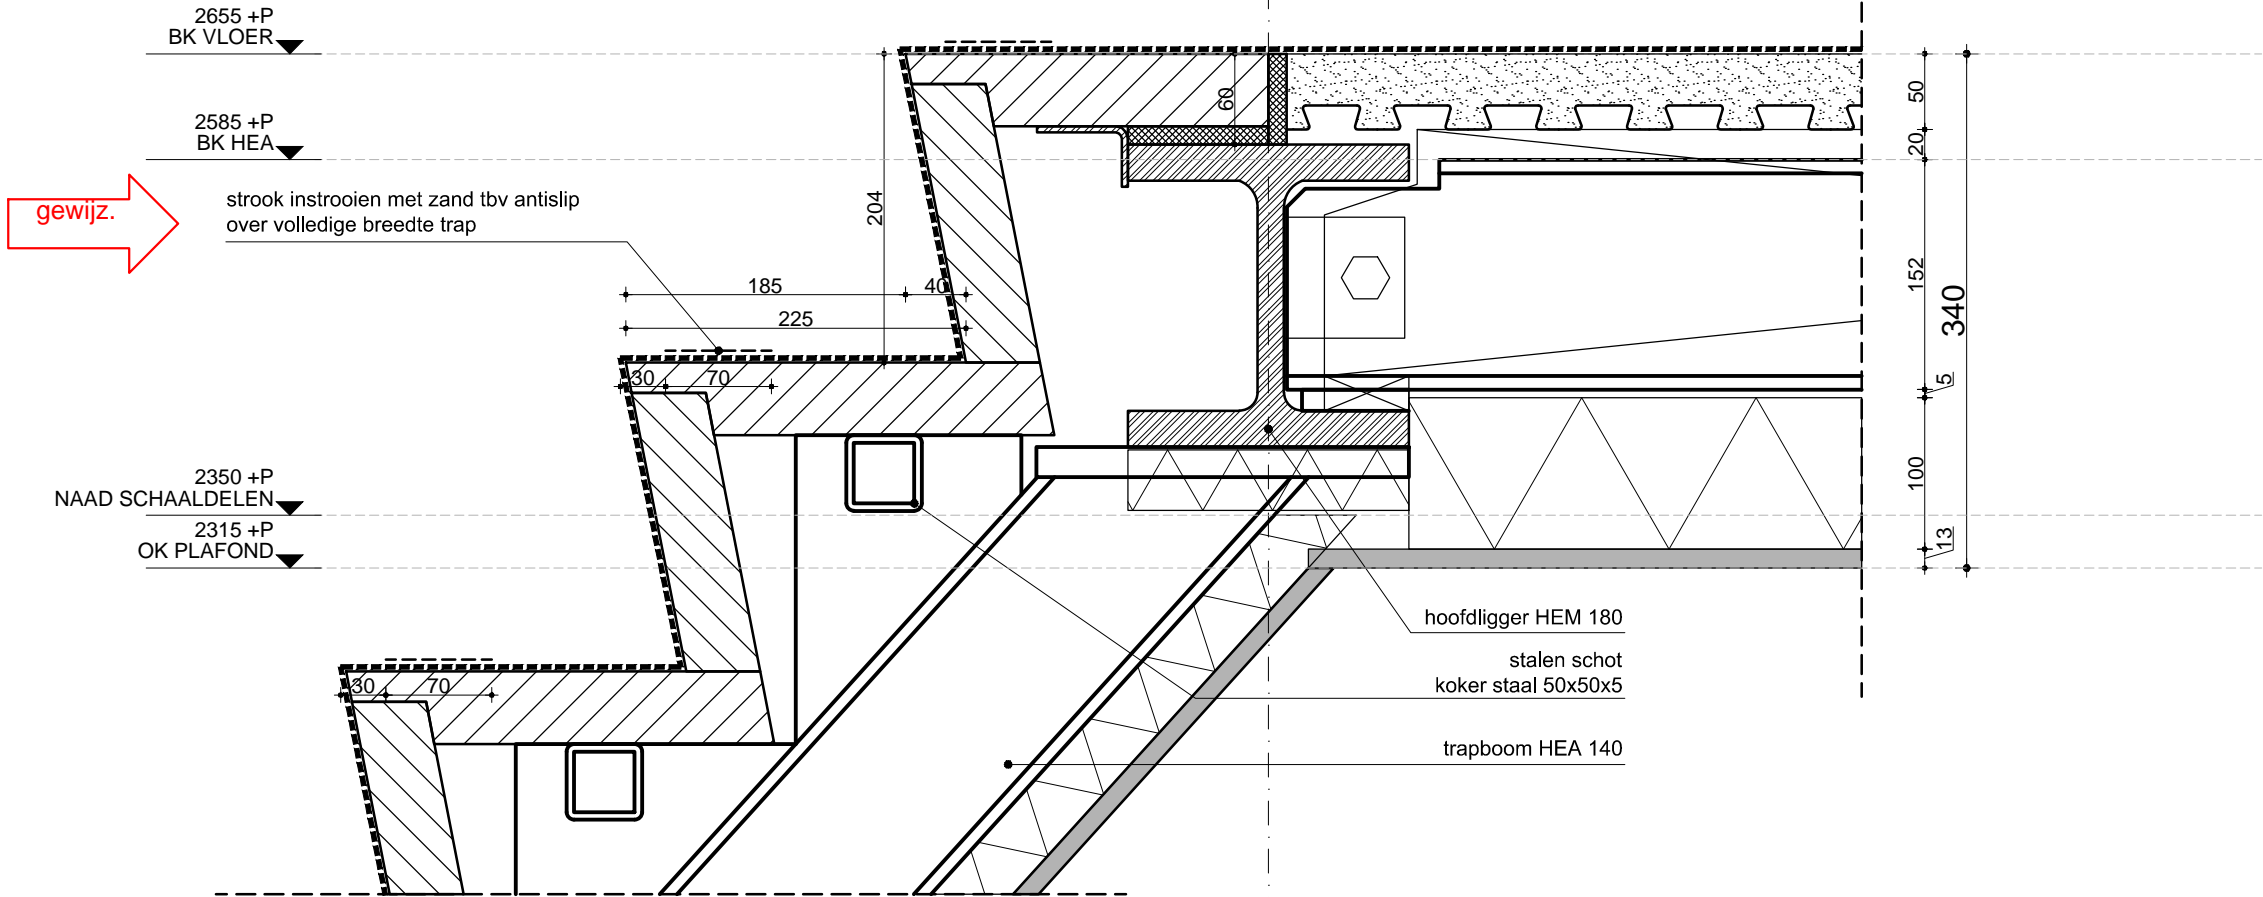

max optrede 210 mm
min aantrede 185 mm
min breedte 800 mm
h=2655
13x optreden a 204 mm
12 aantreden = 13x185 = 2220

WERKNUMMER	PROJECT	LOCATIE	OPDRACHTGEVER	ARCHITECT	ONDERWERP	SCHAAL	DATUM	TEK. NR.
ROT-07	Zandoog	Nesselande, Rotterdam	Gemeente Rotterdam	NIO architecten Schiedamse Vest 95A / 3012 BG Rotterdam T. 010 412 23 18 / F. 010 412 60 75 E. nio@nio.nl / W. www.nio.nl	DETAIL VERTICAAL bovenaansluiting trap	A3 1:5	07.08.12 GEWIJZIGD 08.10.12	DO-506

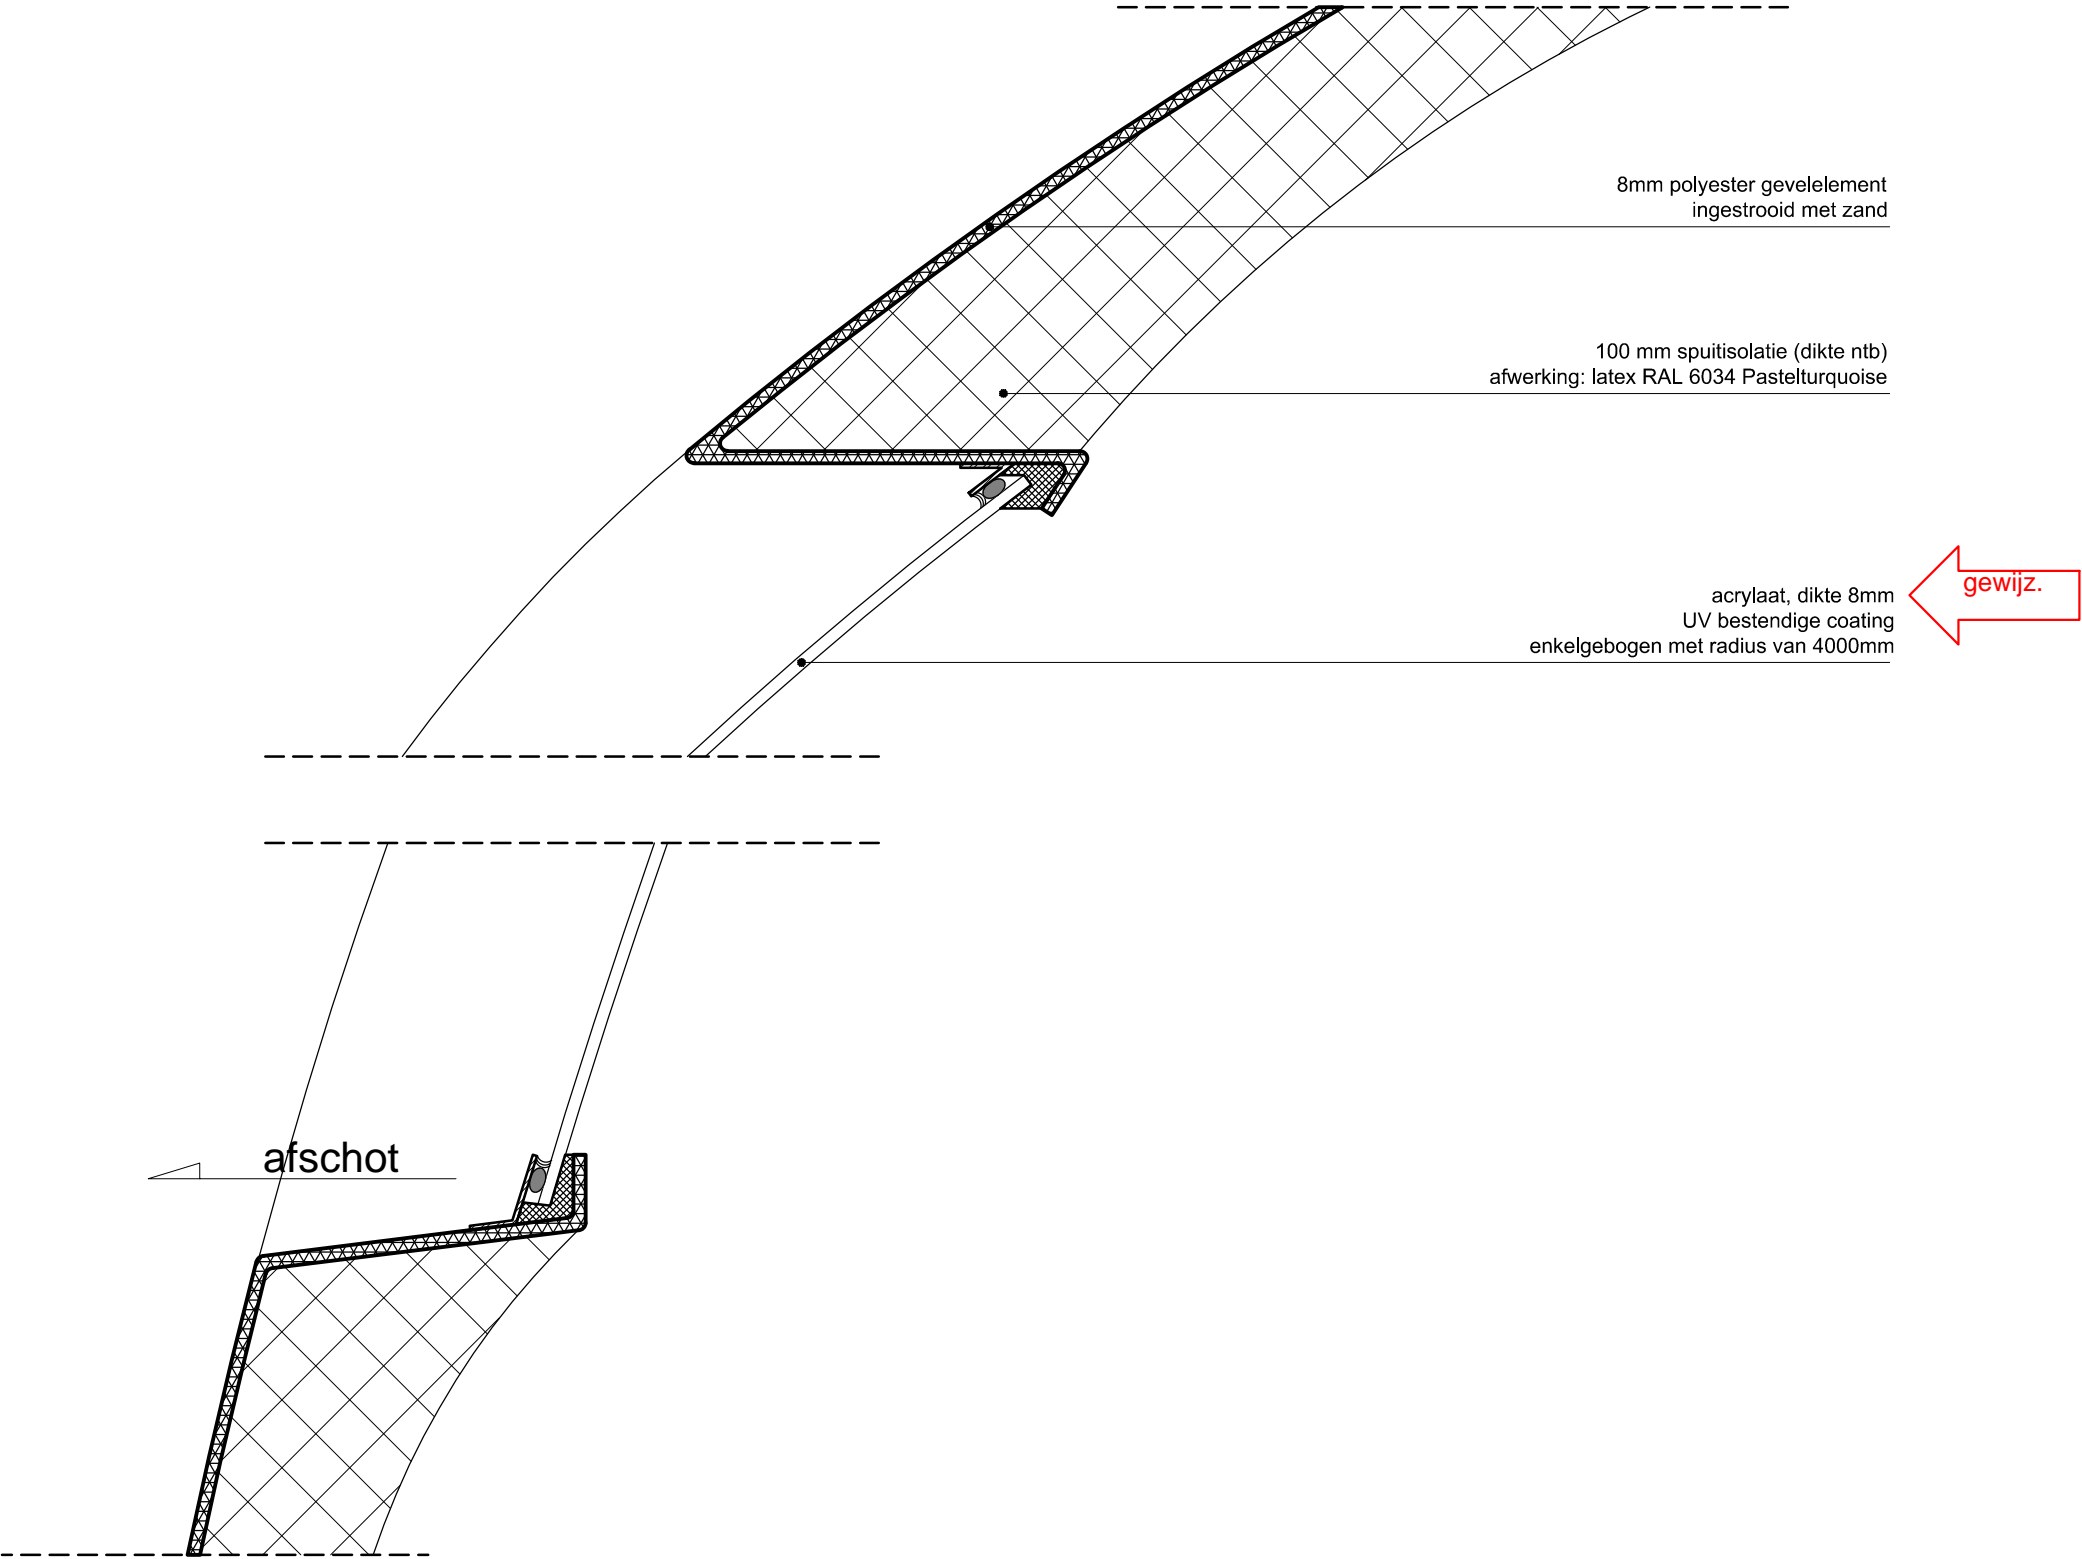

WERKNUMMER	PROJECT	LOCATIE	OPDRACHTGEVER	ARCHITECT	ONDERWERP	SCHAAL	DATUM	TEK. NR.
ROT-07	Zandoog	Nesselande, Rotterdam	Gemeente Rotterdam	NIO architecten Schiedamse Vest 95A / 3012 BG Rotterdam T. 010 412 23 18 / F. 010 412 60 75 E. nio@nio.nl / W. www.nio.nl	DETAIL VERTICAAL raam politiepost	A3 1:5	15.08.12 GEWIJZIGD 08.10.12	DO-509