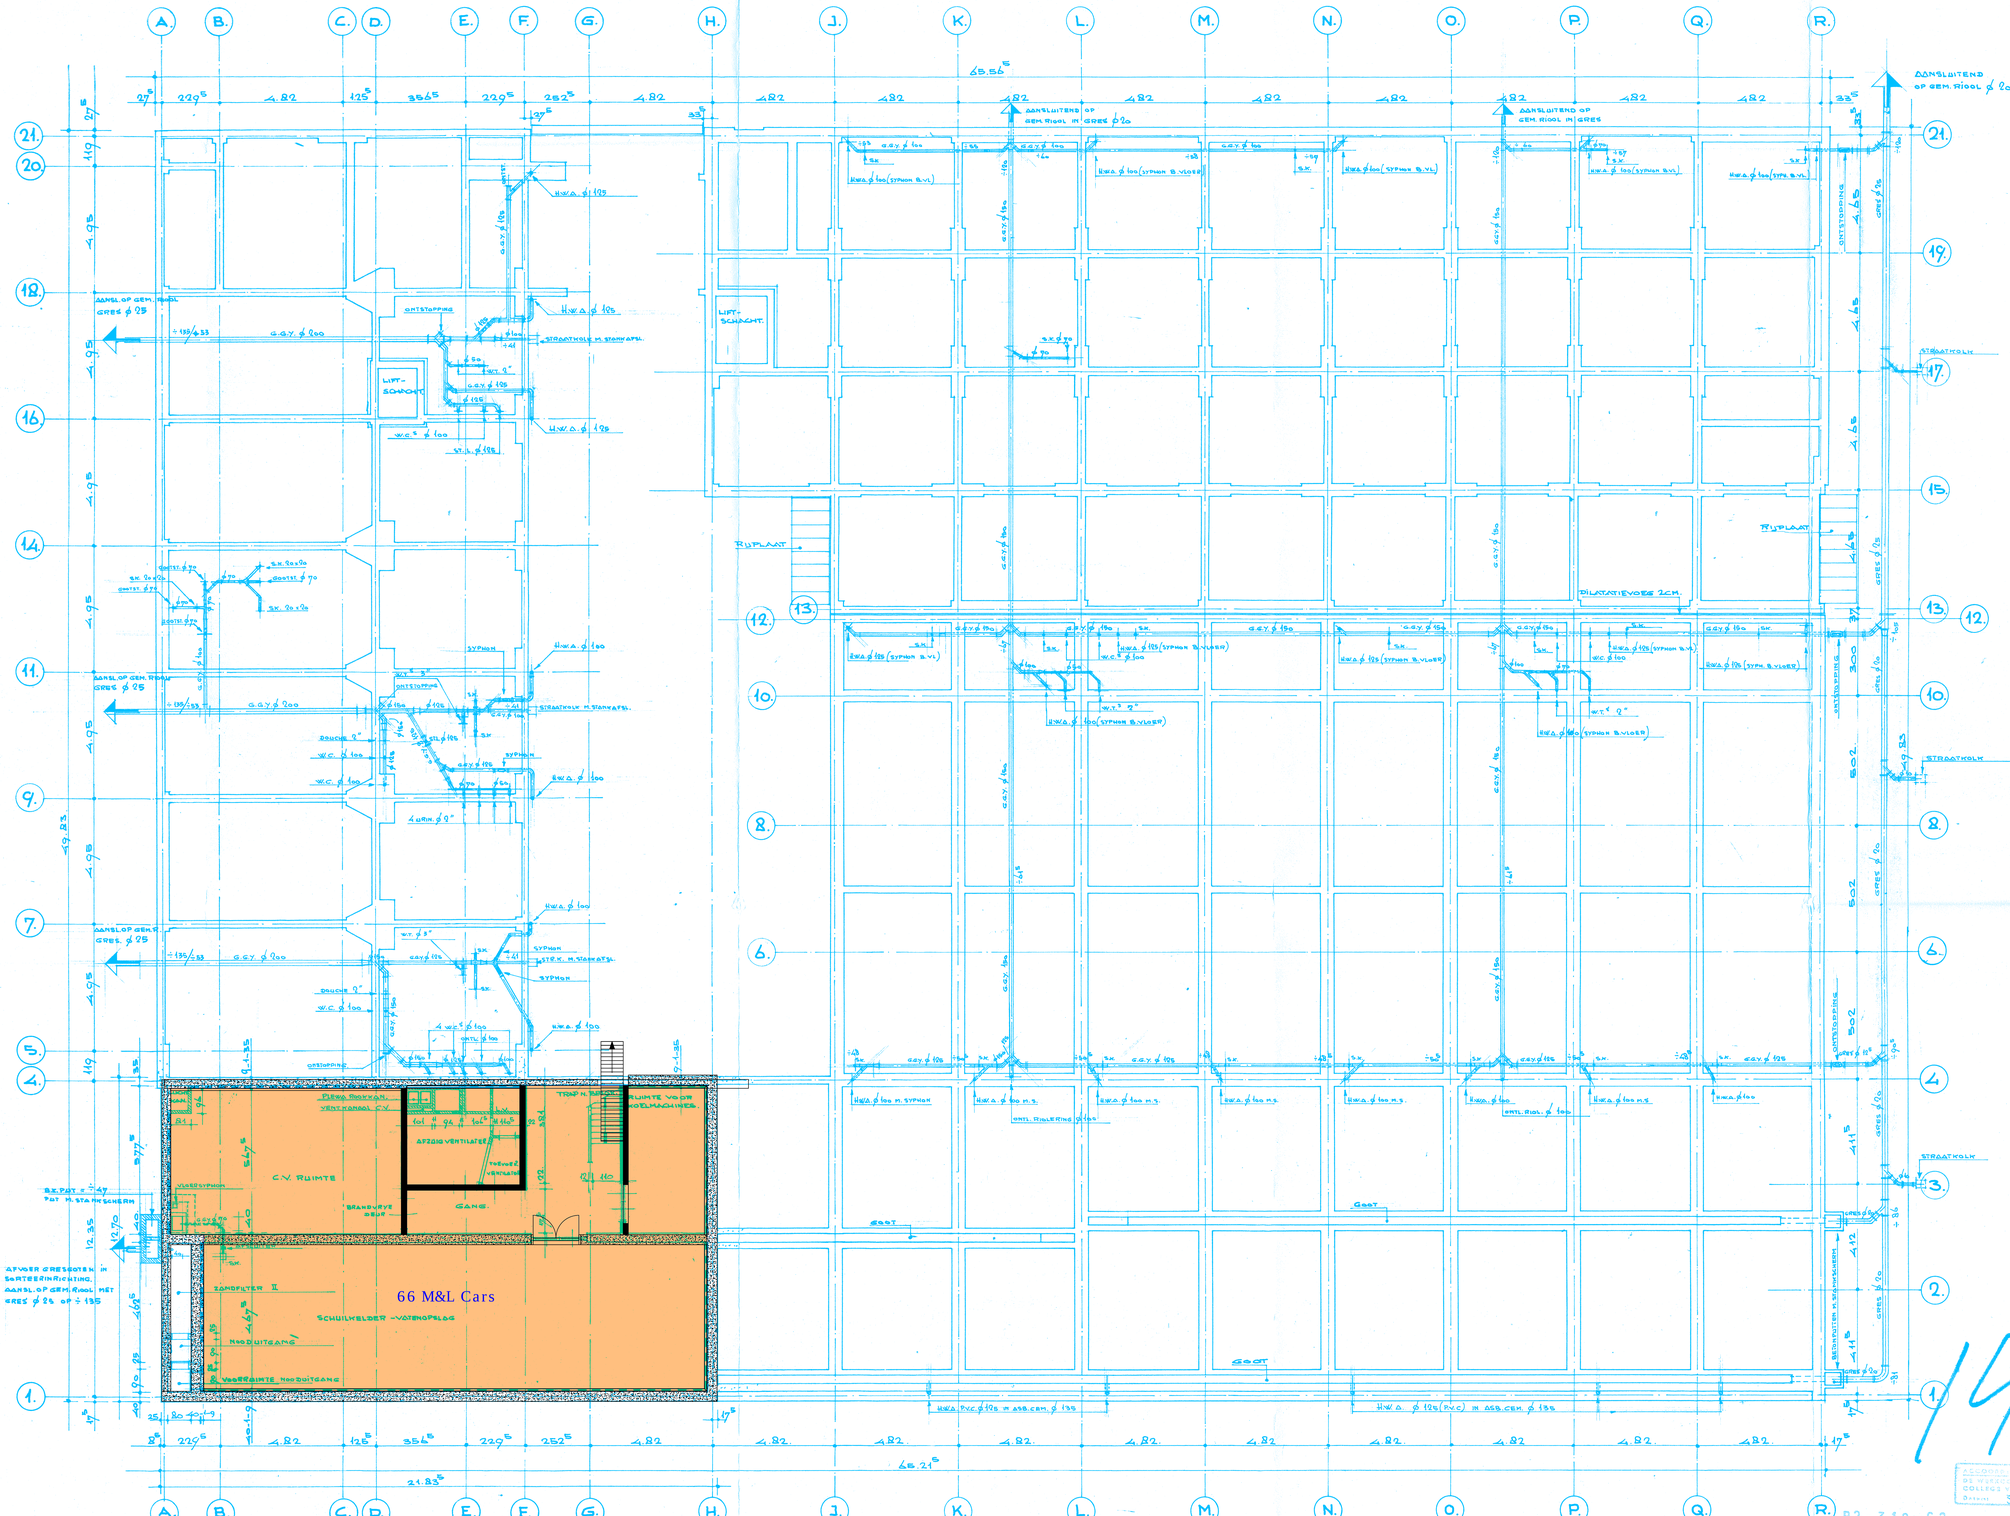
A. B. C. D. E. F. G. H. J. K. L. M. N. O. P. Q. R.
21. 20. 18. 16. 14. 11. 9. 7. 5. 4. 1.
12. 13. 10. 8. 6. 3. 2.
65.56
65.21
21.83
AANSLUITEND OP GEM. RIOOL Ø 20
AANSLUITEND OP GEM. RIOOL IN GREE Ø 20
AANSL. OP GEM. RIOOL GREE Ø 25
RIJPLANT
LIFT-SCHACHT
LIFTSCHACHT
STRAATHOLTE M. STANKAFSL.
STRAATKOLK
ONTSTOPPING
DILATATIEVOEG 2CM.
GOOT
H.W.A. Ø 125
H.W.A. Ø 100
H.W.A. Ø 100 (SYPHON B.VLOER)
H.W.A. Ø 125 (SYPHON B.VLOER)
H.W.A. Ø 100 (SYPH. B.VLOER)
H.W.A. Ø 100 m. SYPHON
H.W.A. Ø 100 m.s.
H.W.A. Ø 100 (SYPH. B.VL)
H.W.A. Ø 125 (SYPH. B.VL)
H.W.A. PVC Ø 125 m. ASB.CEM. Ø 135
H.W.A. Ø 125 (PVC) m. ASB.CEM. Ø 135
G.G.Y. Ø 100
G.G.Y. Ø 125
G.G.Y. Ø 150
GREES Ø 20
GREES Ø 25
SYPHON
DOUCHE 9"
W.C. Ø 100
W.T.ª 9"
W.T.ª 5"
4 WT.ª Ø 100
4 WTª Ø 9"
SK. 20x20
SK. 20x30
SK. 30x30
CONTST. Ø 70
SK. Ø 70
SK. Ø 100
SK. Ø 125
CONTST. Ø 100
CONTST. Ø 125
VLOERSYPHON
SK. POT m. STANKSCHERM
AFVOER CREOSOTEN IN SORTEERINRICHTING. AANSL. OP GEM. RIOOL MET GREES Ø 25 OP ± 135
PIEKEL RUIMTE, VENTILATOR C.V.
C.V. RUIMTE
AFZUIG VENTILATOR
TOEVOER VENTILATOR
TRAP N. BOVENLOOP
RUIMTE VOOR KOELMACHINES
GANG.
BRANDVRIJ DEUR
ZANDFILTER II
SCHUILKELDER - VOLHOPSLOG
NOODUITGANG
VOORRUIMTE NOODUITGANG
66 M&L Cars
ONTSTOPPING
ONTL. RIOLERING Ø 100
ONTL. RIOL. Ø 100
GREES Ø 20
GREES Ø 25
CMES Ø 20
CMES Ø 25
5.02
4.65
4.95
4.85
4.12
3.77
3.00
2.65
1.82
2.29
2.52
3.56
1.25
1.37
1.39
1.40
