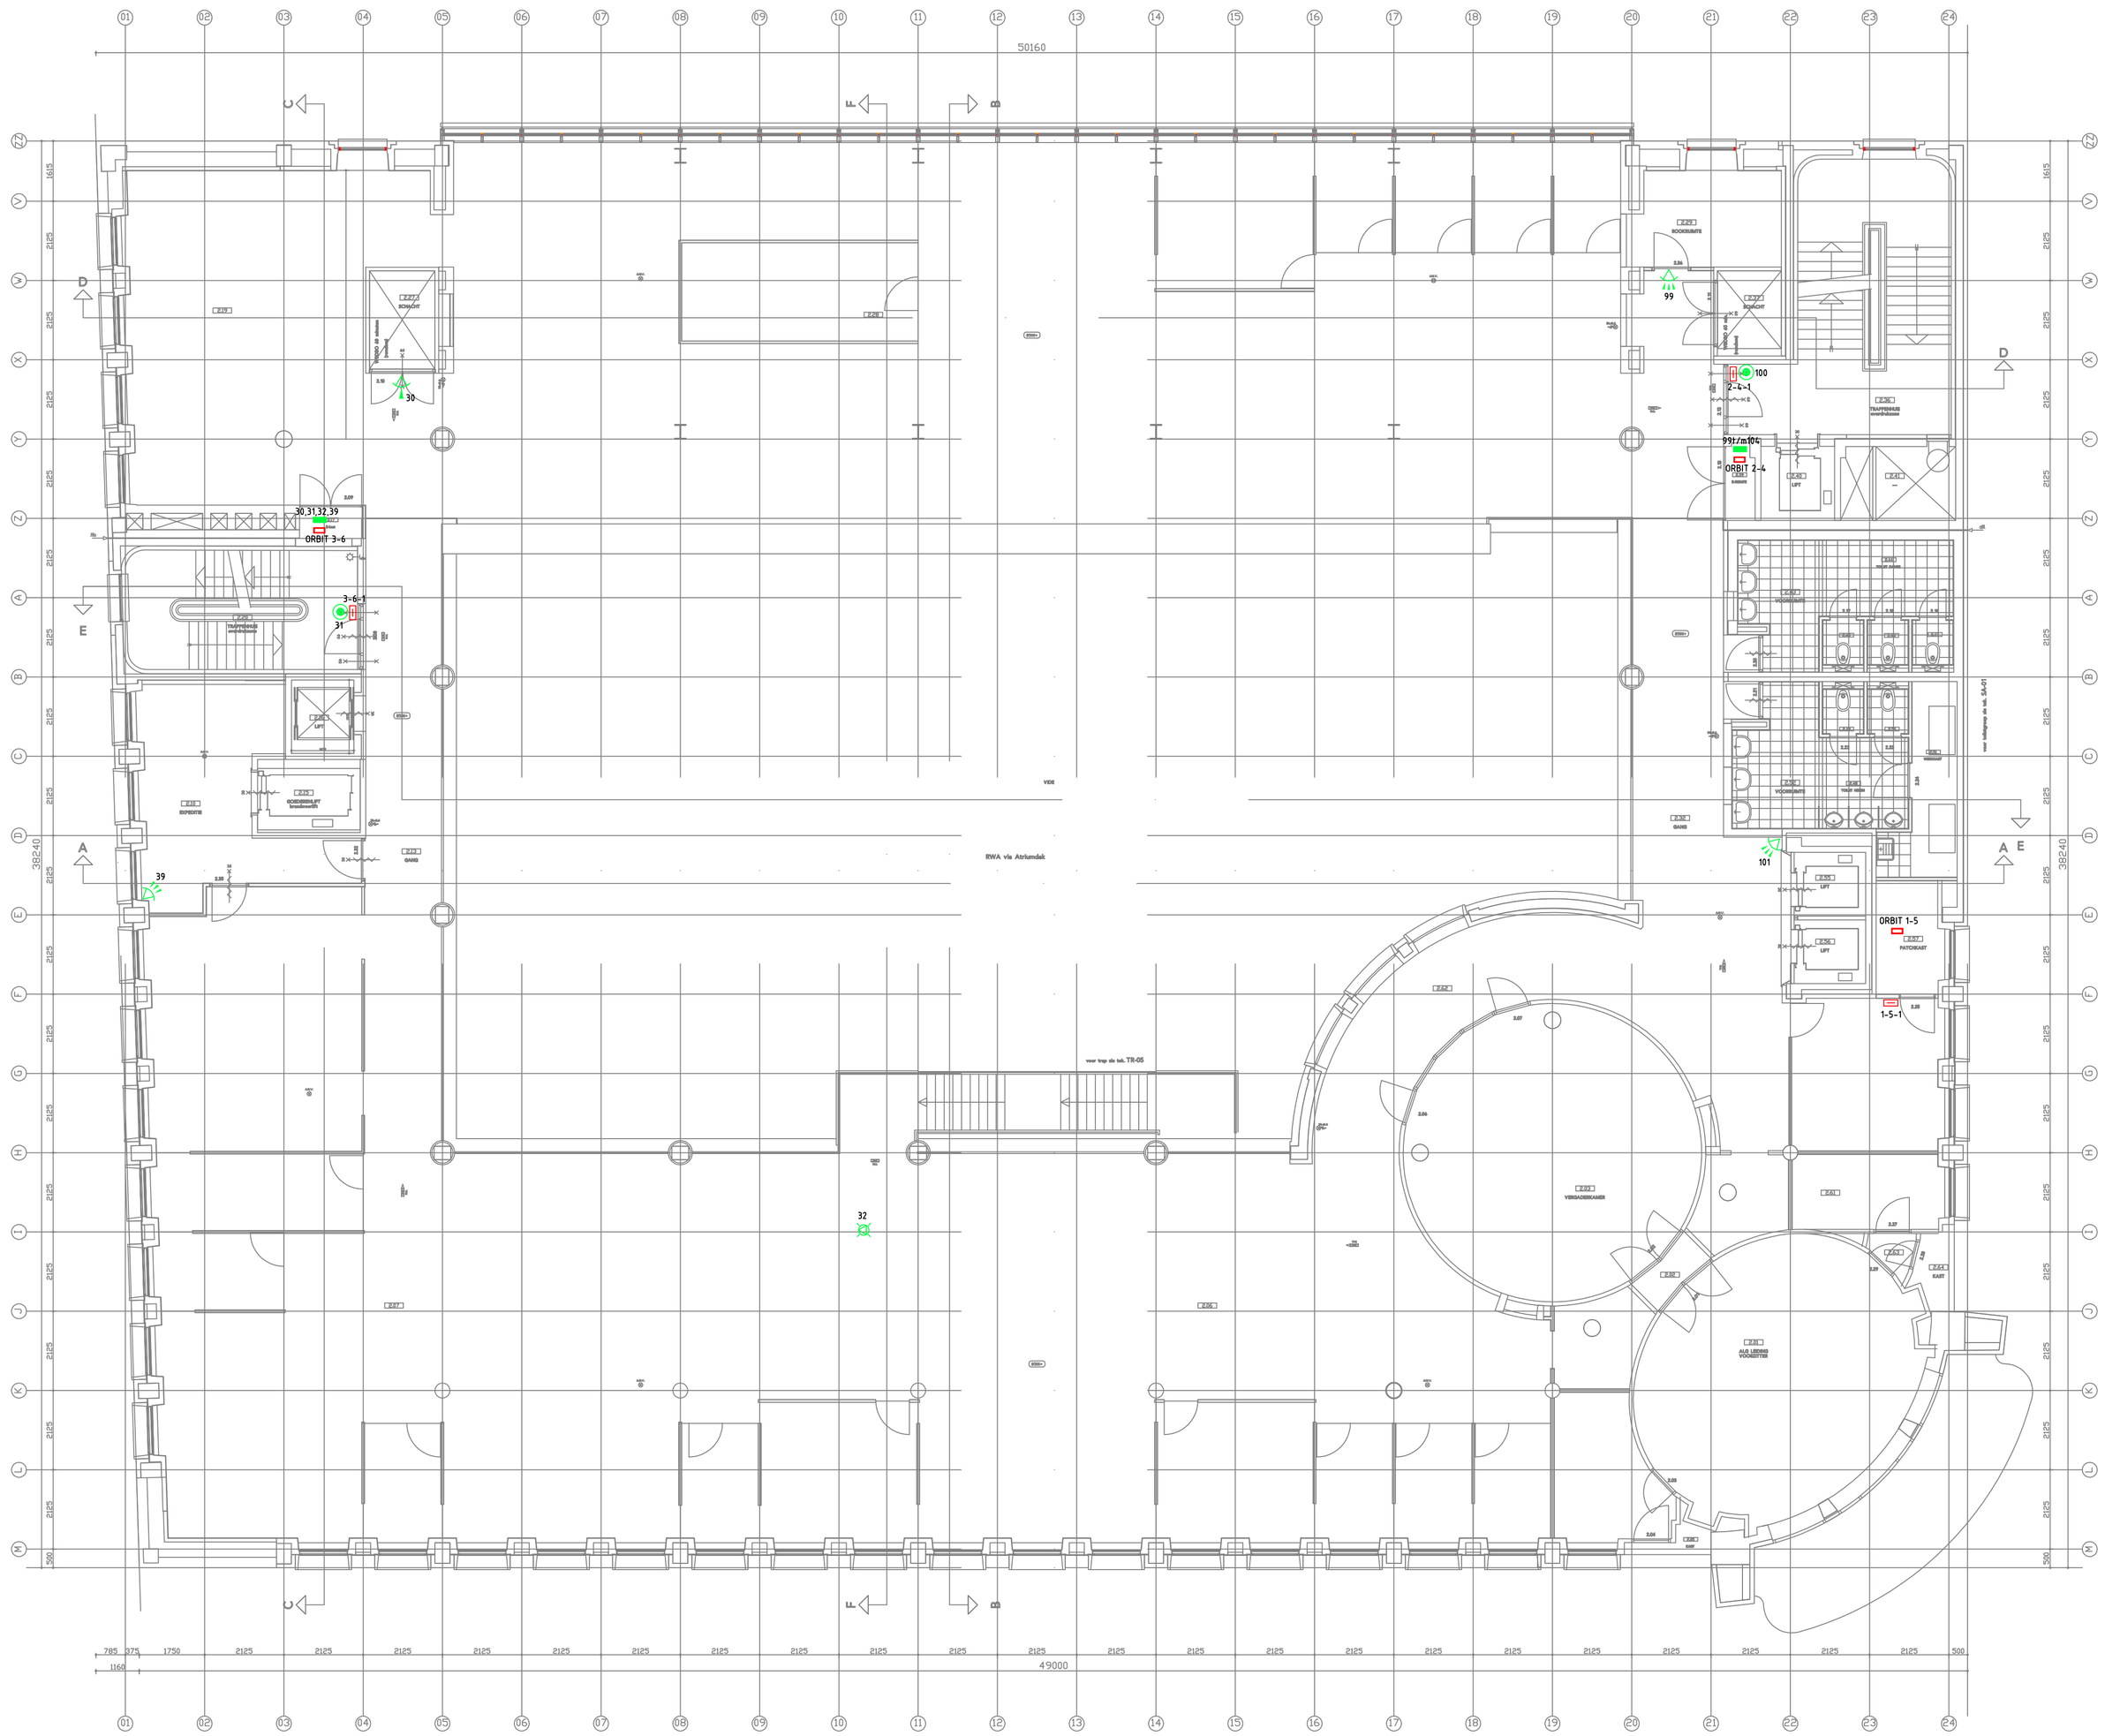

Opdr.gever:	KAMER VAN KOOPHANDEL	Job nr.:	Type:		
Onderdeel:	2e VERDIEPING		. INBRAAK-BEVEILIGING		
Adres:	BLAAK 40		.TOEGANGSKONTROLE-SYSTEEM		
Plaats:	3011 TA ROTTERDAM				
Tekeningnr.:	358V2B1				
Schaal: 1: 100(A1)		Get: N.B.			
Datum: 180401	Sub.#: 20075	Ontw: .			

Aktoord	Datum:	Omschrijving
.	.	AS BUILT
.	121016	REVISIE
.	040202	REVISIE
.	020701	REVISIE

Tyco Fire and Security Nederland B.V.
Vlierbaan 6-12
2908 LR Capelle aan den IJssel
Postbus 285
2900 AG Capelle aan den IJssel
Tel. +31(0)88-260 2600
Fax. +31(0)88 260 2442
www.tyco.nl
E-mail: tifsnl@tycoint.com

tyco Integrated Fire & Security

PROJECT STATUS: ONTWERP WERKTEK. DEFINITIEF

PATH: F:DWG\PROJ\358