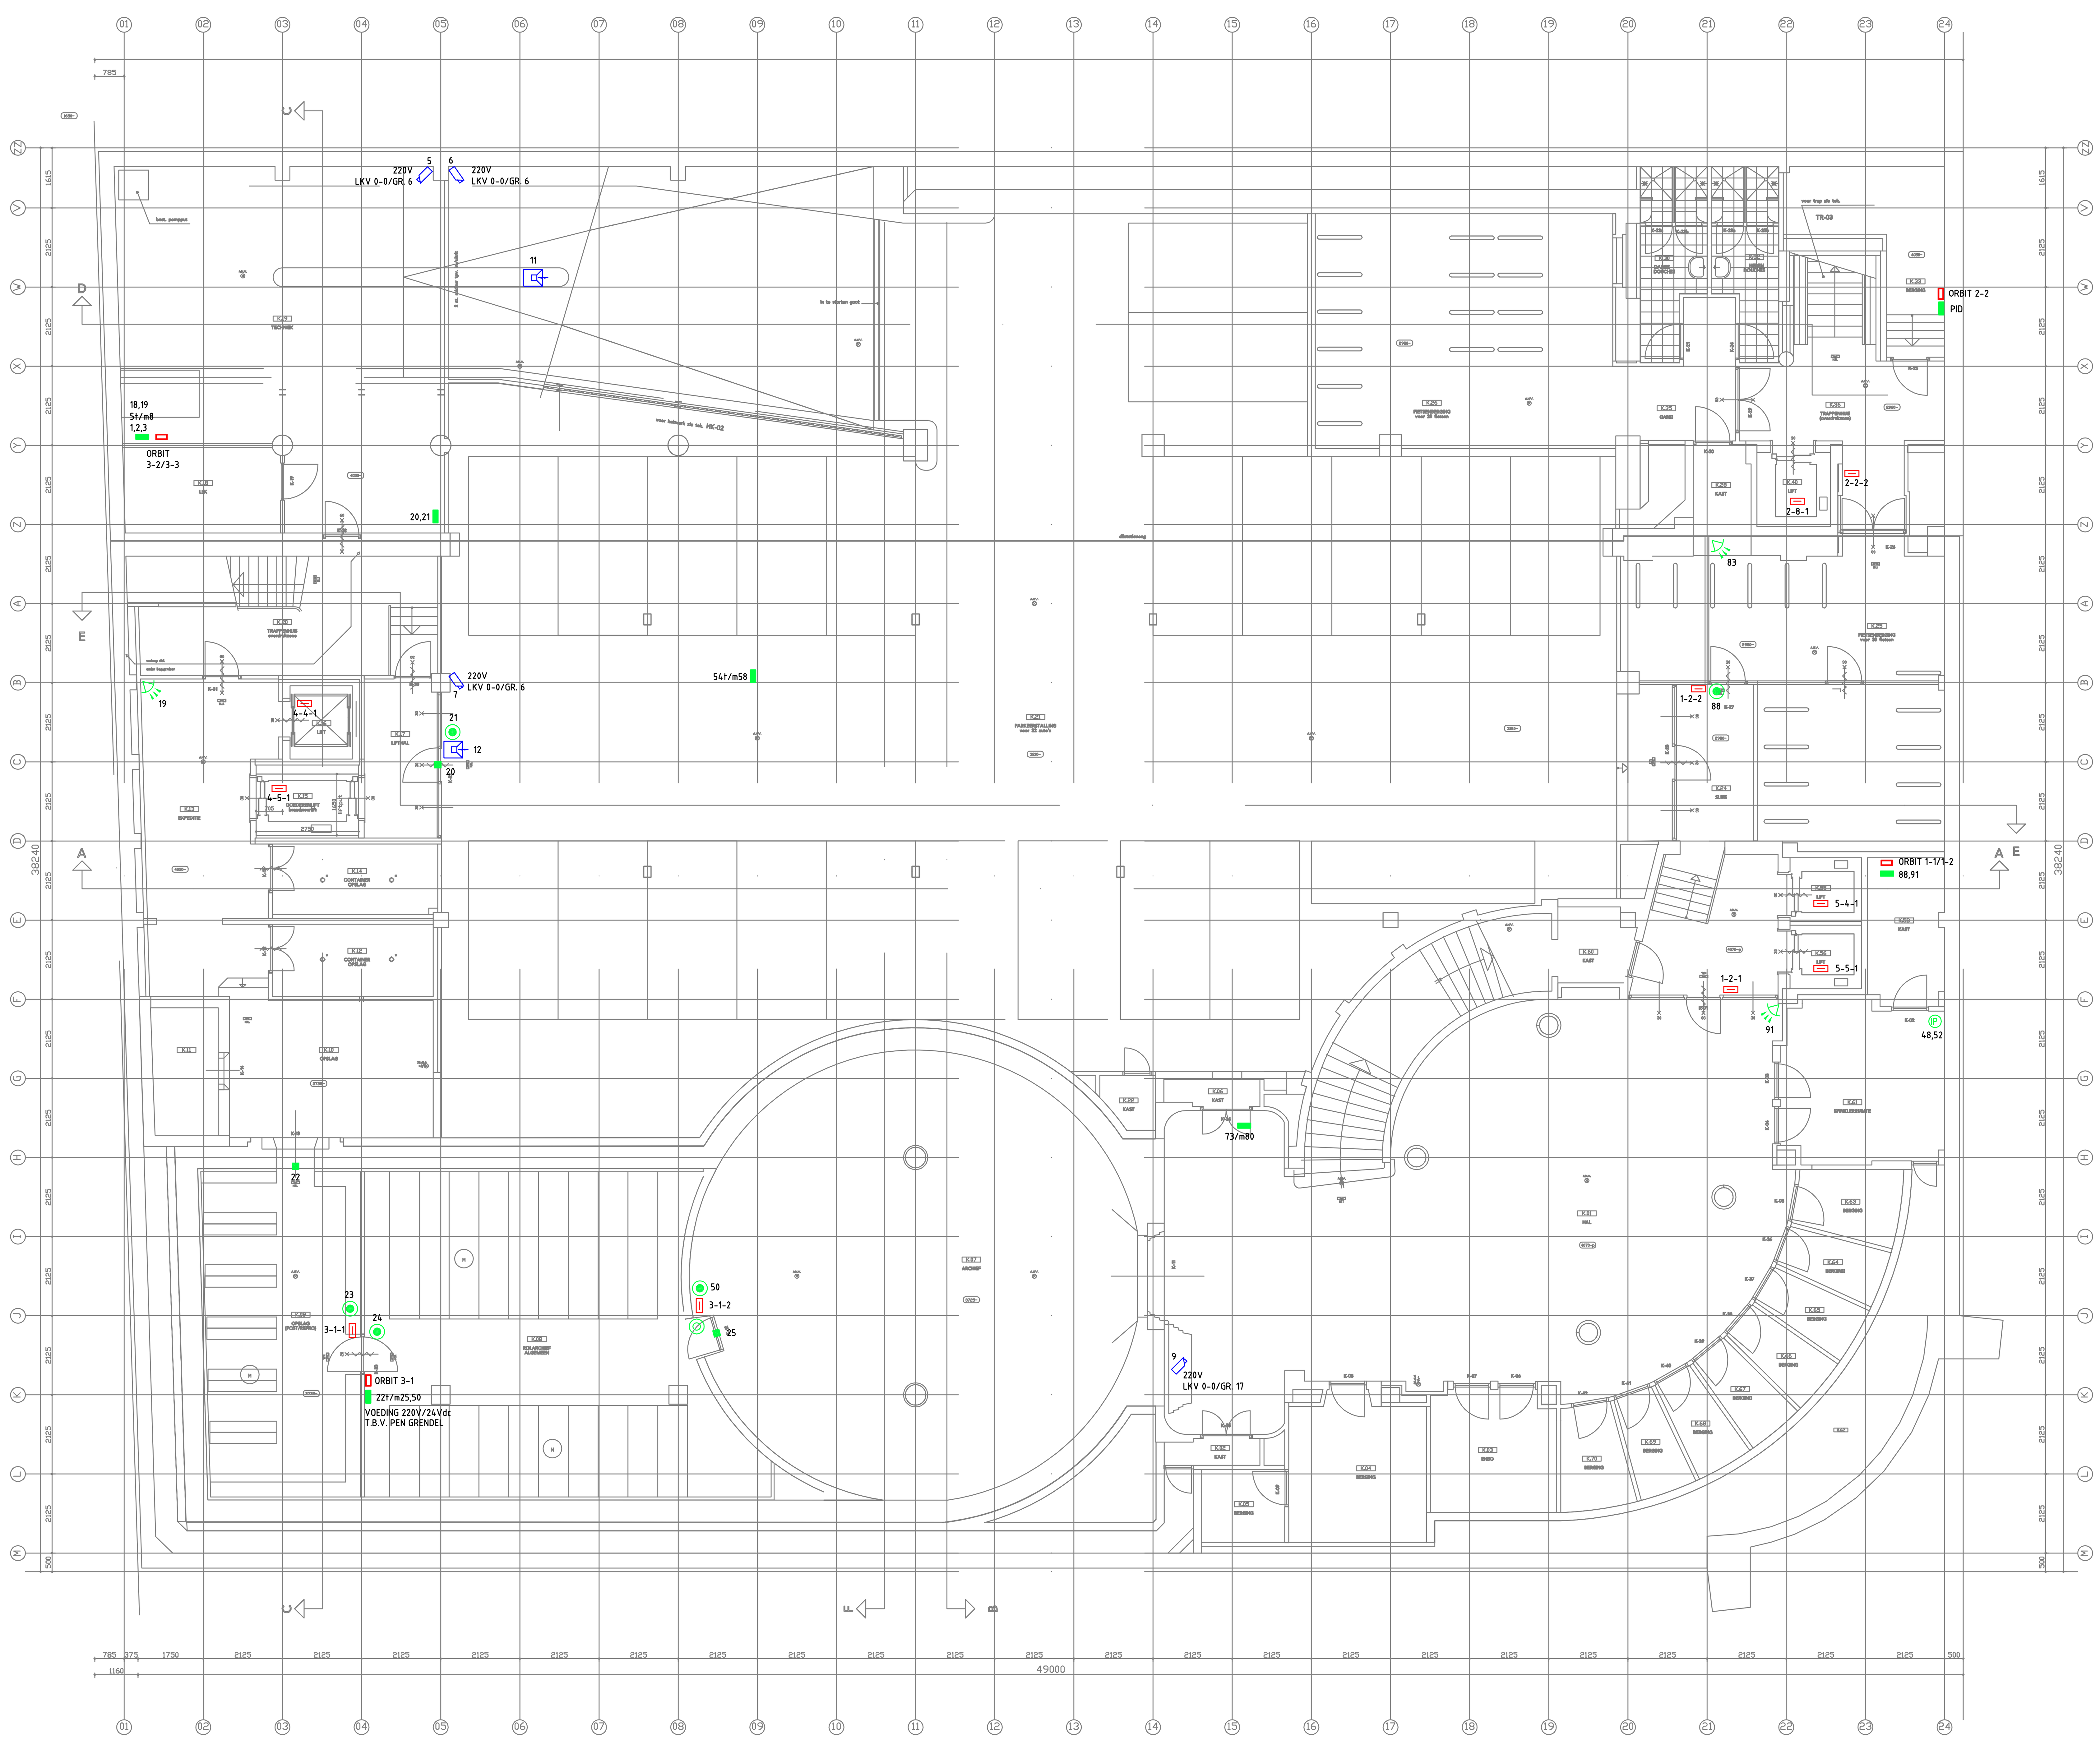

	150103	REVISIE
	031002	REVISIE
	.	.
	121016	AS BUILT
	050304	REVISIE
Akkoord	Datum:	Omschrijving

Opdr.gever: KAMER VAN KOOPHANDEL

Onderdeel: KELDER

Adres: BLAAK 40

Plaats: 3011 TA ROTTERDAM

Job nr.: .

Type: INBRAAK-BEVEILIGING
TOEGANGSKONTROLE-SYSTEEM
CCTV-INSTALLATIE
INTERCOM-INSTALLATIE

Tekeningnr.: 358V-1B1

Schaal: 1: 100(A1) | Get: N.B.

Datum: 180401 | Sub.#: 20075 | Ontw: .

Tyco Fire and Security Nederland B.V.
Vlierbaan 6-12
2908 LR Capelle aan den IJssel
Postbus 285
2900 AG Capelle aan den IJssel
Tel. +31(0)88-260 2600
Fax. +31(0)88 260 2442
www.tyco.nl
E-mail: tifsnl@tycoint.com

PROJECT STATUS: ONTWERP / WERKTEK. / DEFINITIEF

PATH: F:DWG\PROJ\358