


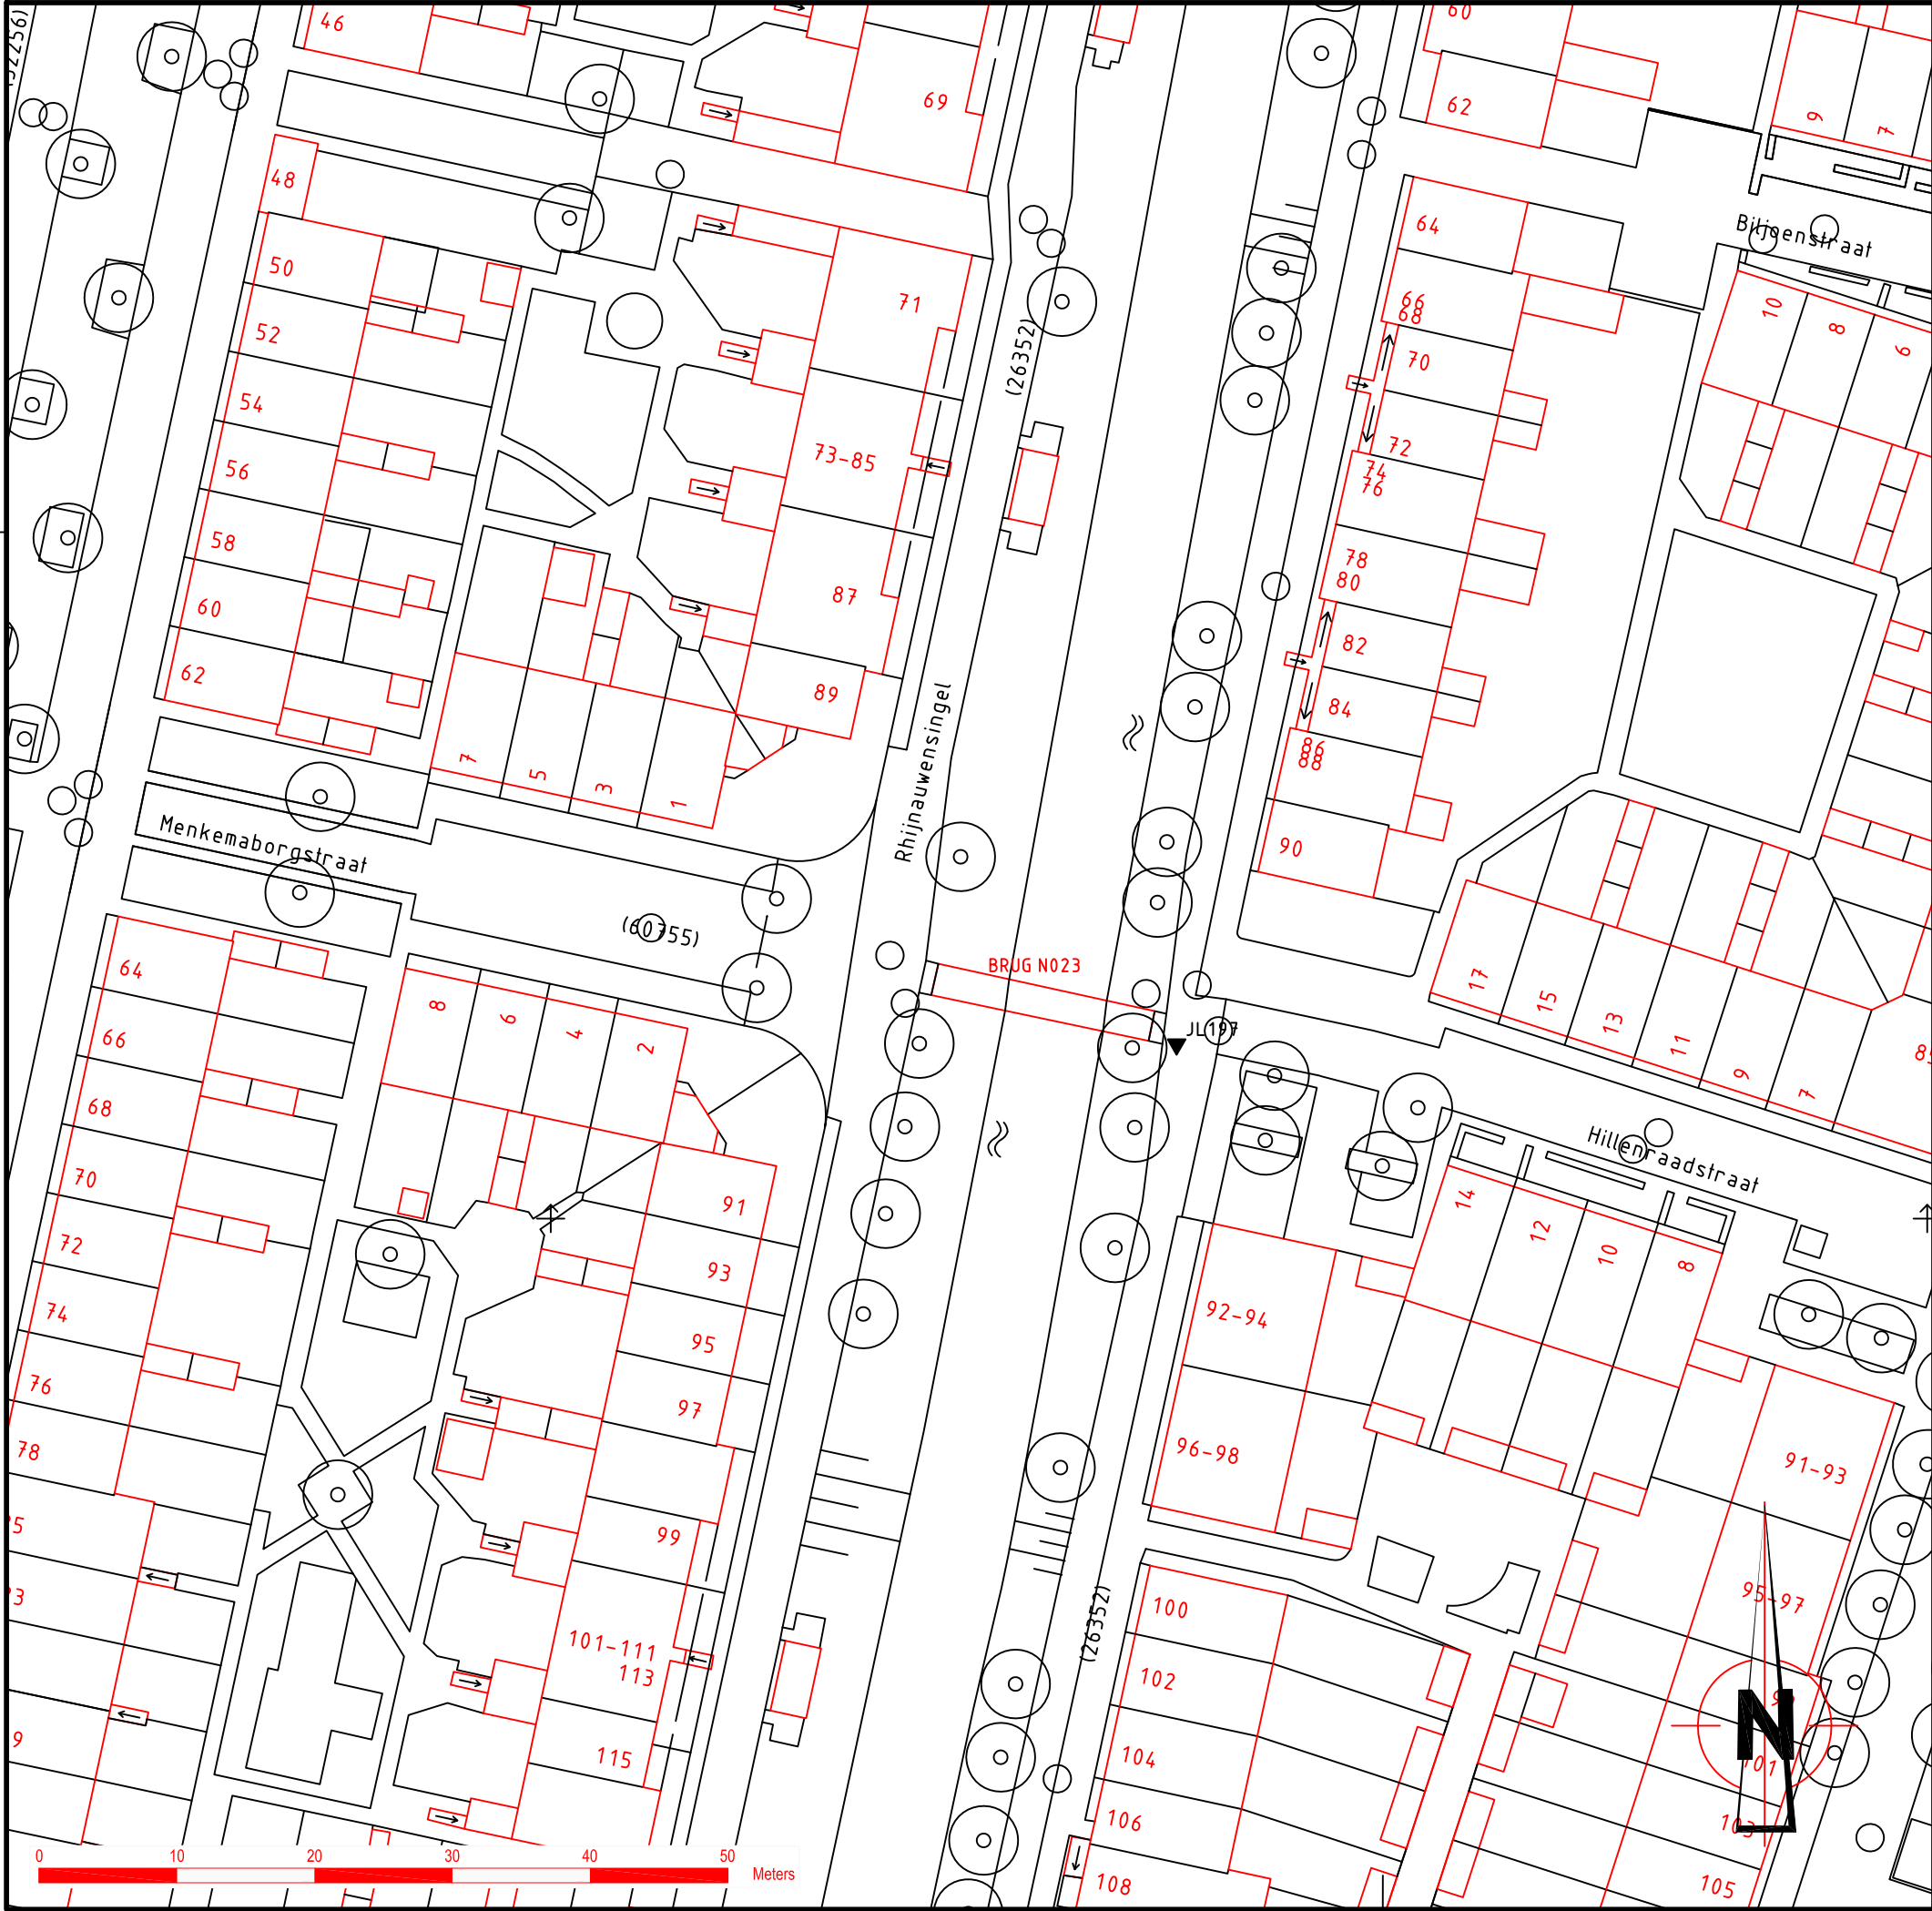

Sonderingen



OPMERKINGEN

VERKLARING

▼ - UITGEVOERDE SONDERING

VERSIE

c			
b			
a			
Versie	Omschrijving	Tekenaar	Datum
Bestandsnaam : 12081AA1_MVJ12234.DWG		Projectcode :	Verwijzing : MVJ12234




Gemeente Rotterdam
Gemeentewerken
Ingenieursbureau

Galvanistraat 15
Postbus 6633
3002 AP ROTTERDAM
Telefoon : 010 489 9709
Telefax : 010 489 9720

Terug naar de Kleine Maat - BRUG N023

Situatietekening tbv Grondonderzoek		Geografische code :	
		Formaat : A3	
		Schaal : 1:500	
BLAD 1 VAN 11	Getekend : M. Kreischer 04-10-2012	Gecontroleerd :	Geautoriseerd :
		Tekeningnr. : 12081 - AA - 1 Wijk/projectcode - Soort - Volgnr.	

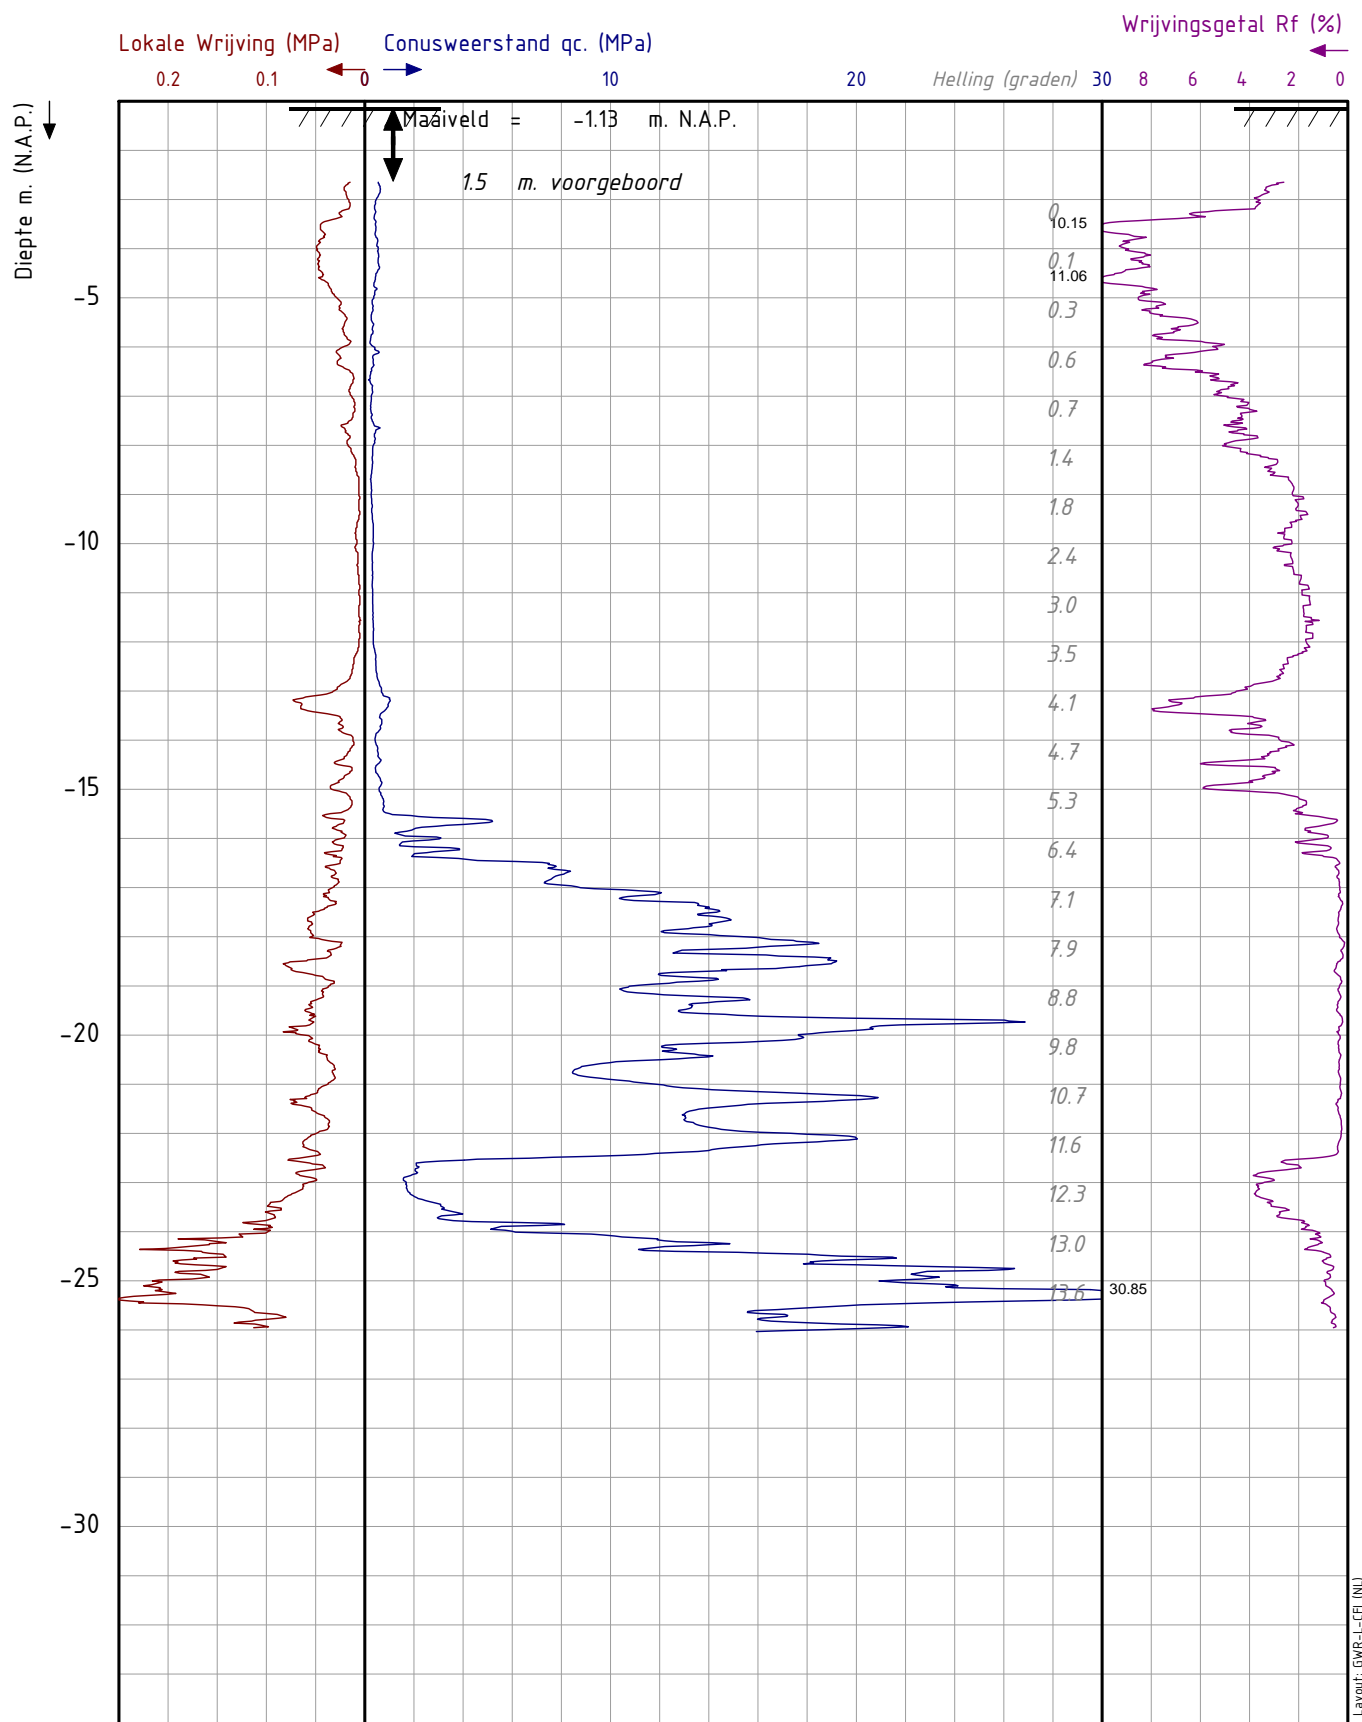


Project : Terug naar de Kleine Maat
 Dossier : 2012-081
 Lokatie : Rotterdam / Rozenburg
 Paraaf :

Datum : 19-10-2012
 Maaiveld : -1.128 m. N.A.P.
 coördinaten in RD-stelsel
 X : 98845.493 Y : 434512.625
 Opmerking 1:

SONDERING:

JL197

Pagina 1/1

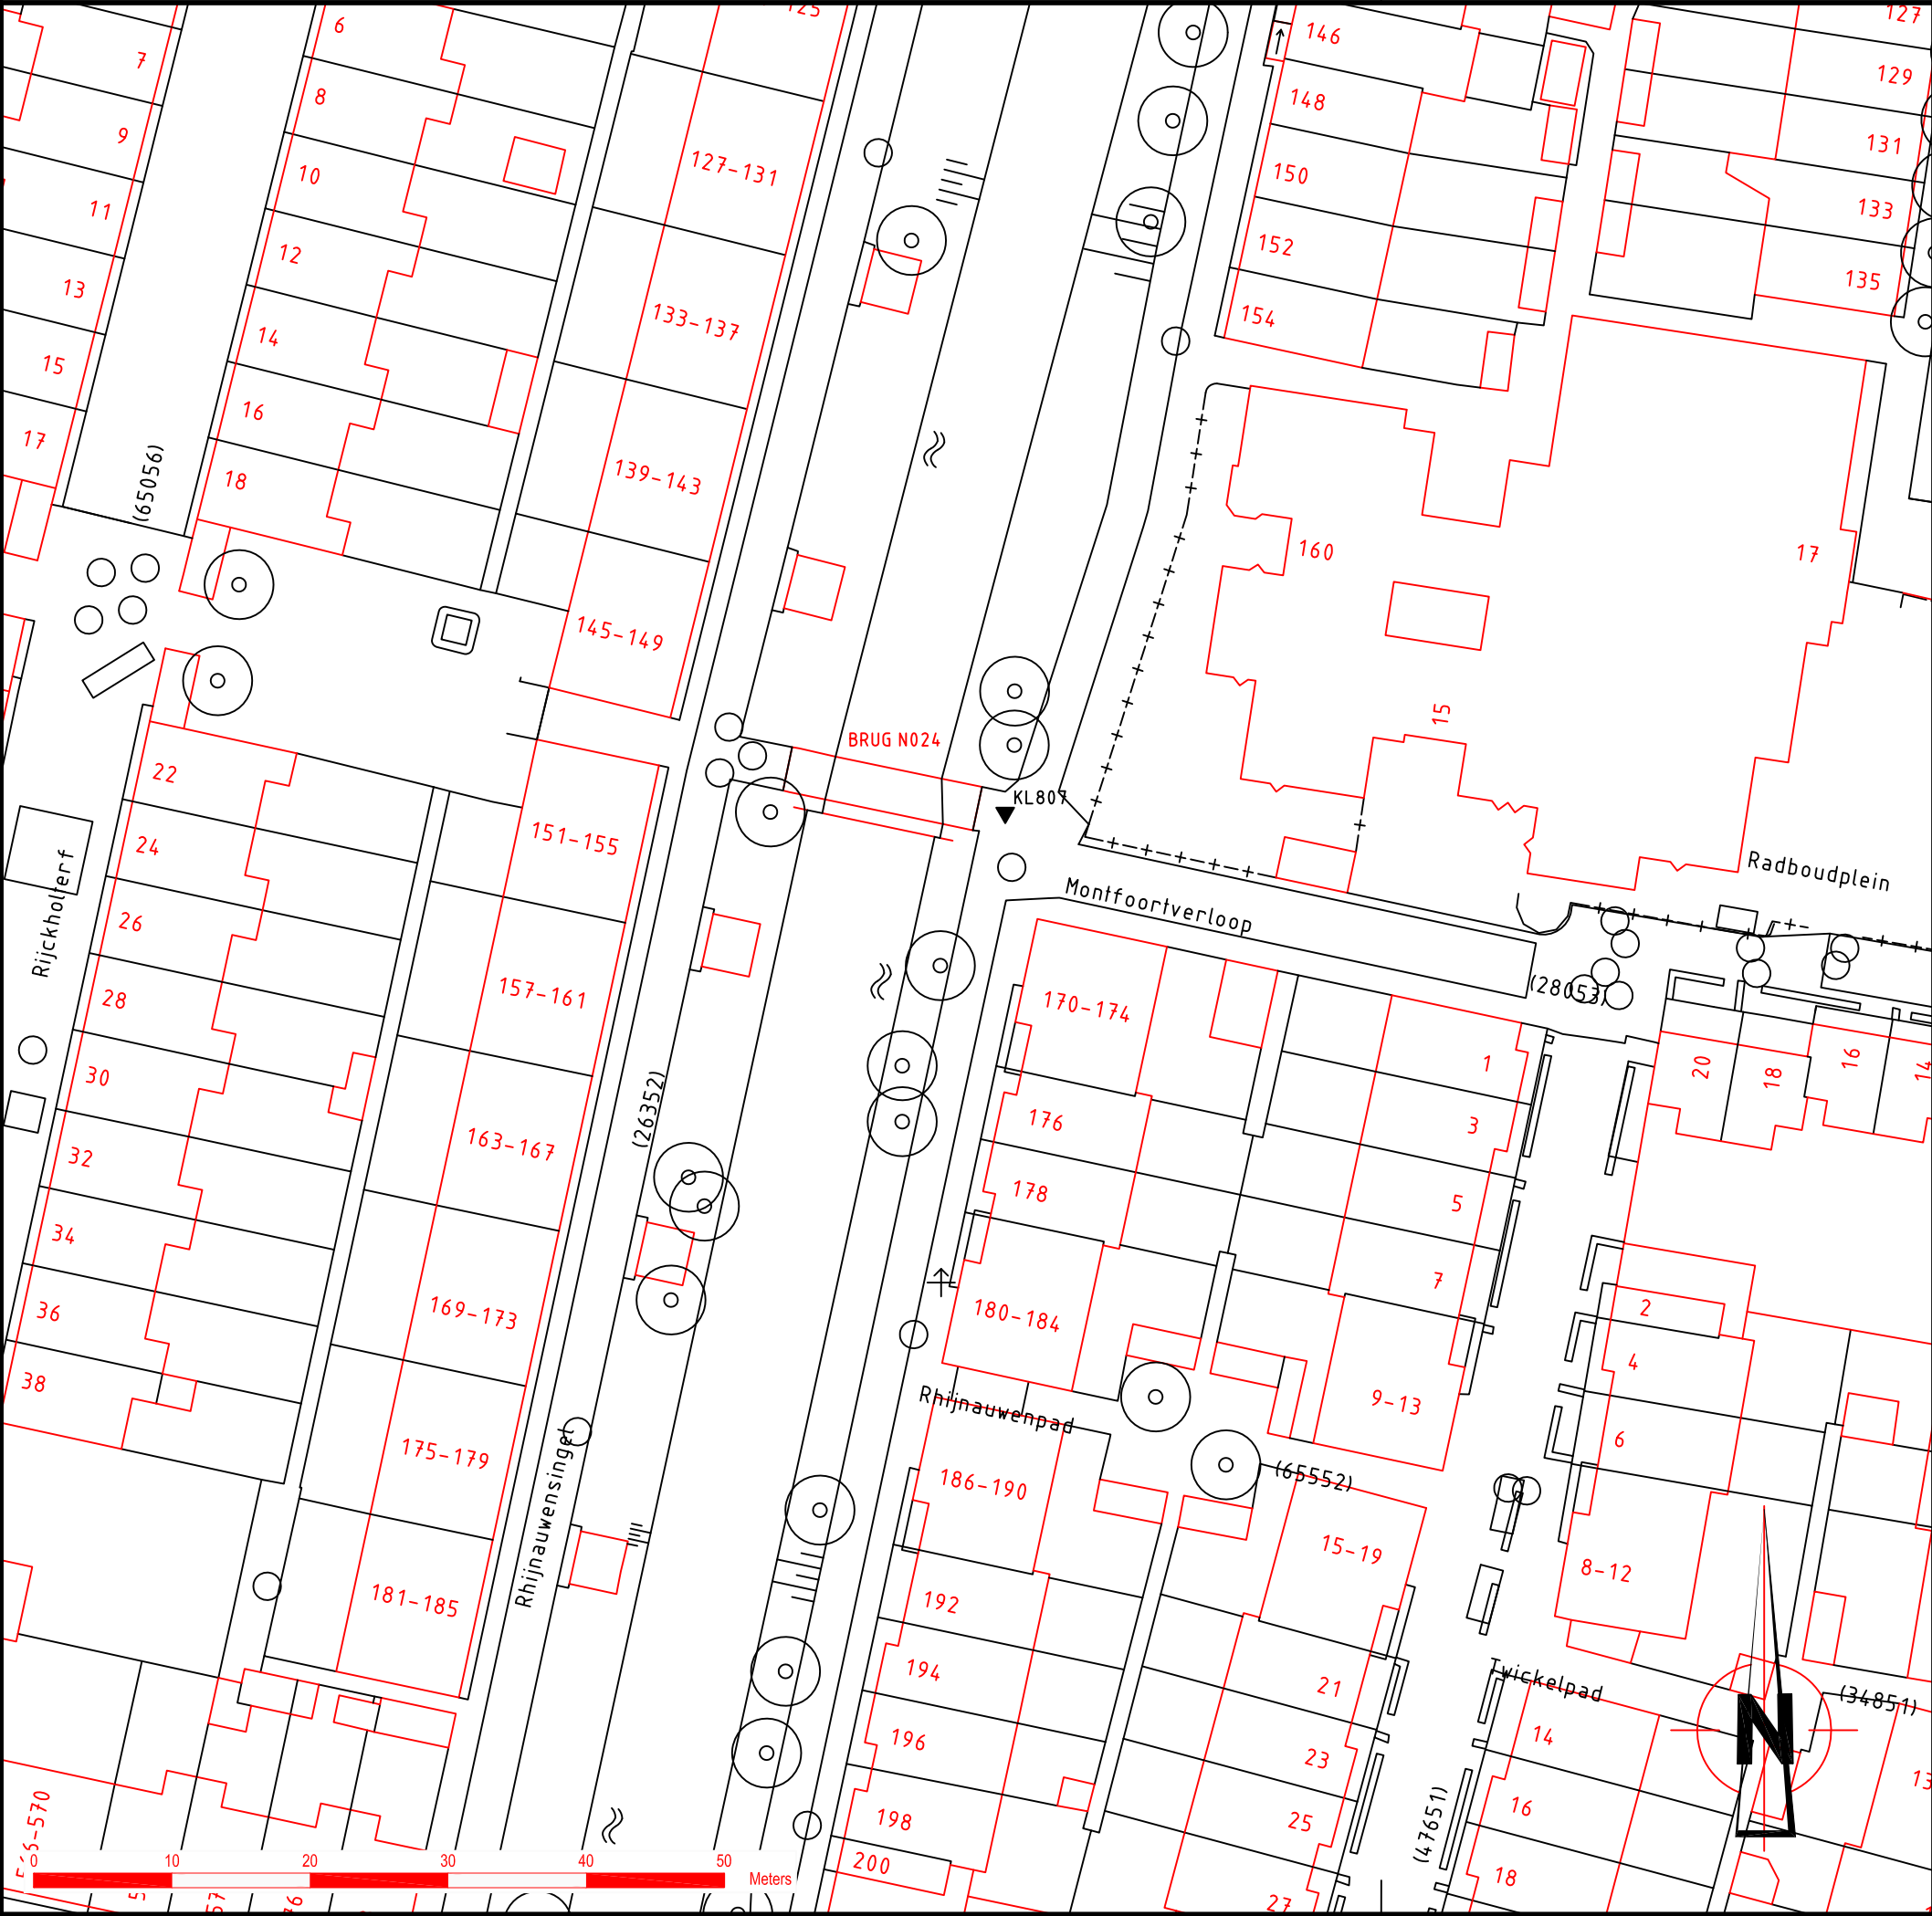

OPMERKINGEN

VERKLARING

▼ - UITGEVOERDE SONDERING

VERSIE

c			
b			
a			
Versie	Omschrijving	Tekenaar	Datum
Bestandsnaam : 12081AA1_MVJ12234.DWG		Projectcode :	Verwijzing : MVJ12234




Gemeente Rotterdam
Gemeentewerken
Ingenieursbureau

Galvanistraat 15
Postbus 6633
3002 AP ROTTERDAM
Telefoon : 010 489 9709
Telefax : 010 489 9720

Terug naar de Kleine Maat - BRUG N024

Situatietekening tbv Grondonderzoek			Geografische code :
			Formaat : A3
			Schaal : 1:500
BLAD 2 VAN 11	Getekend : M. Kreischer 04-10-2012	Gecontroleerd :	Tekeningnr. : 12081 - AA - 1 Wijk/projectcode - Soort - Volgnr.

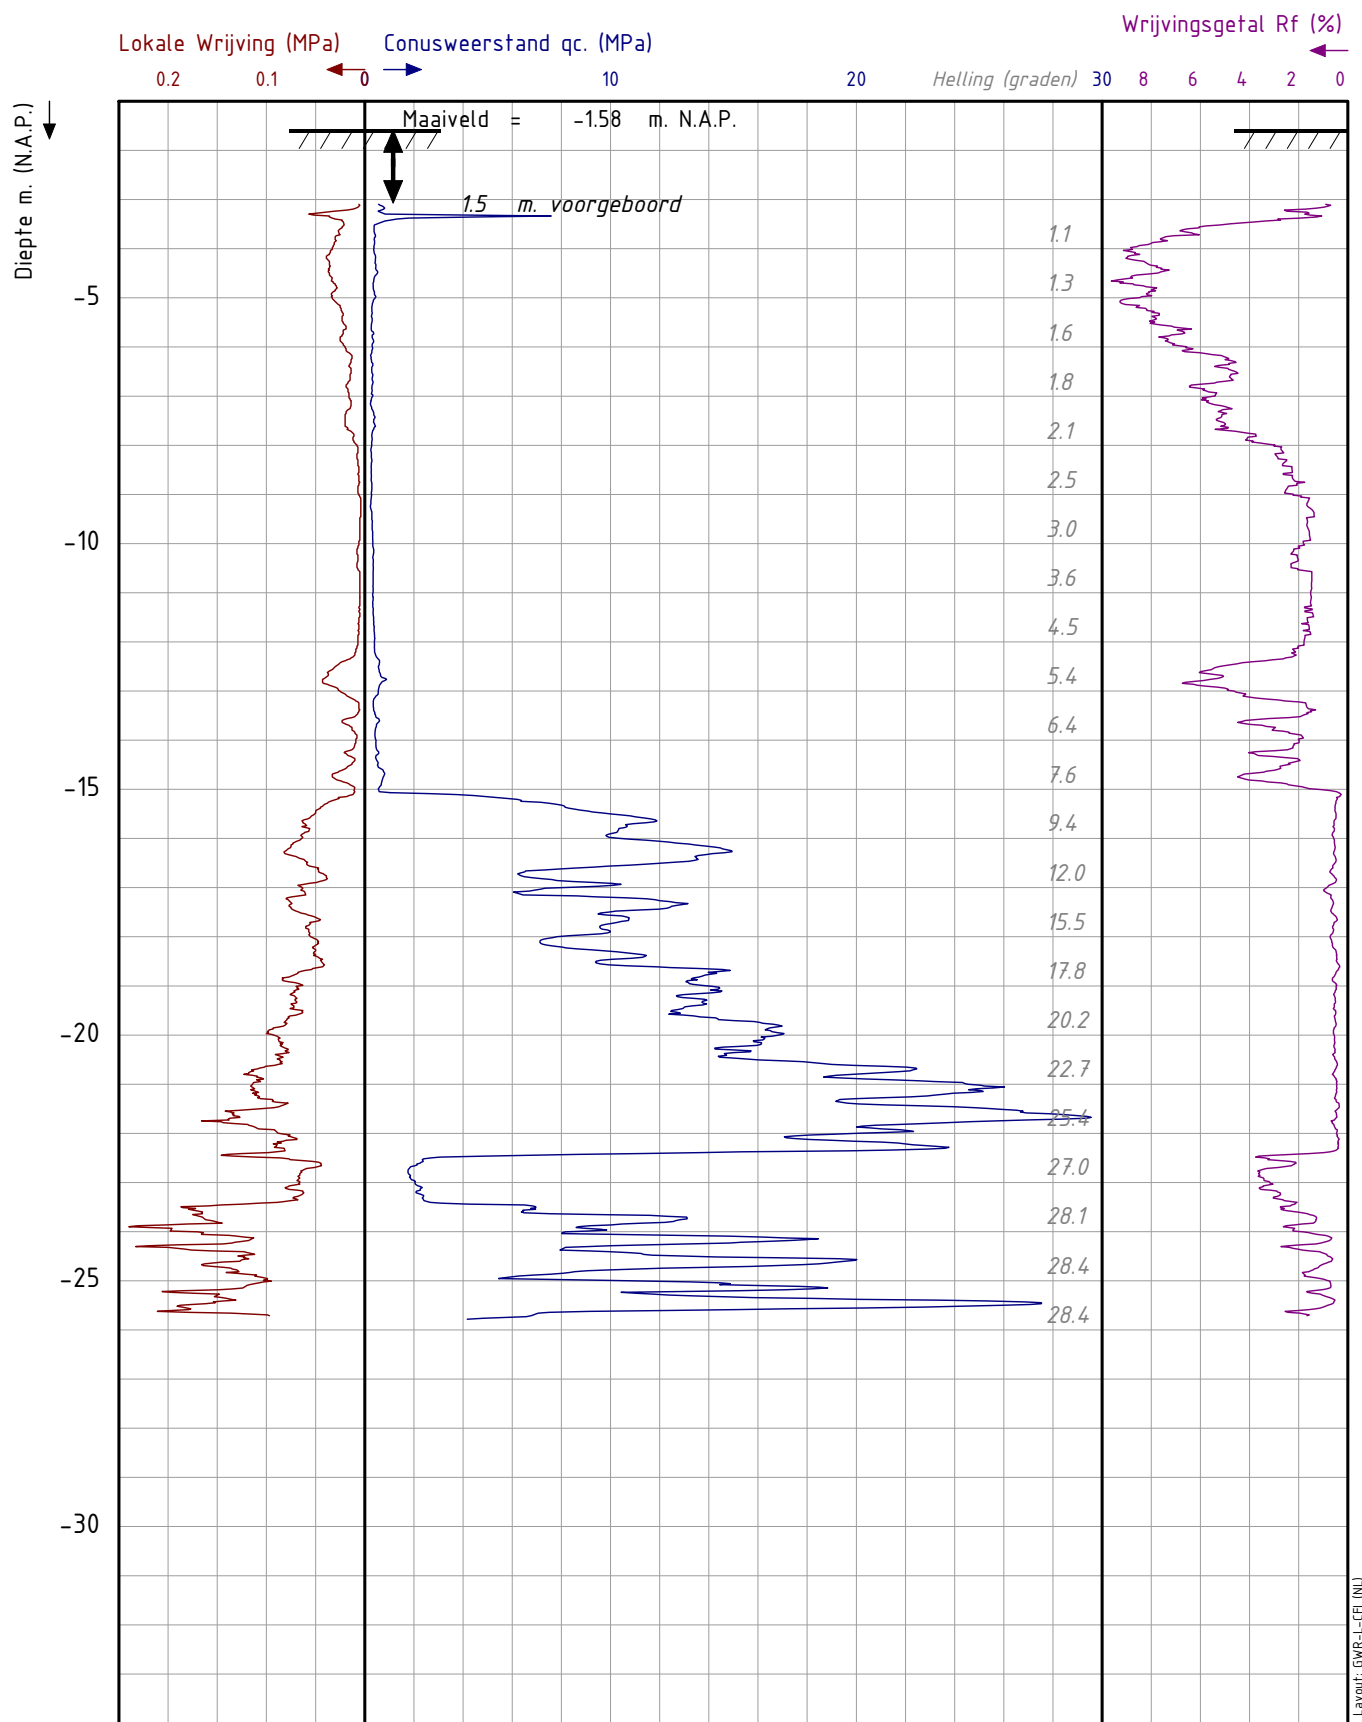

Project : Terug naar de Kleine Maat
 Dossier : 2012-081
 Lokatie : Rotterdam / Rozenburg


Paraaf :

Datum : 19-10-2012
 Maaiveld : -1.576 m. N.A.P.
 coördinaten in RD-stelsel
 X : 98805.007 Y : 434333.875
 Opmerking 1:

SONDERING:

KL807

Pagina 1/1

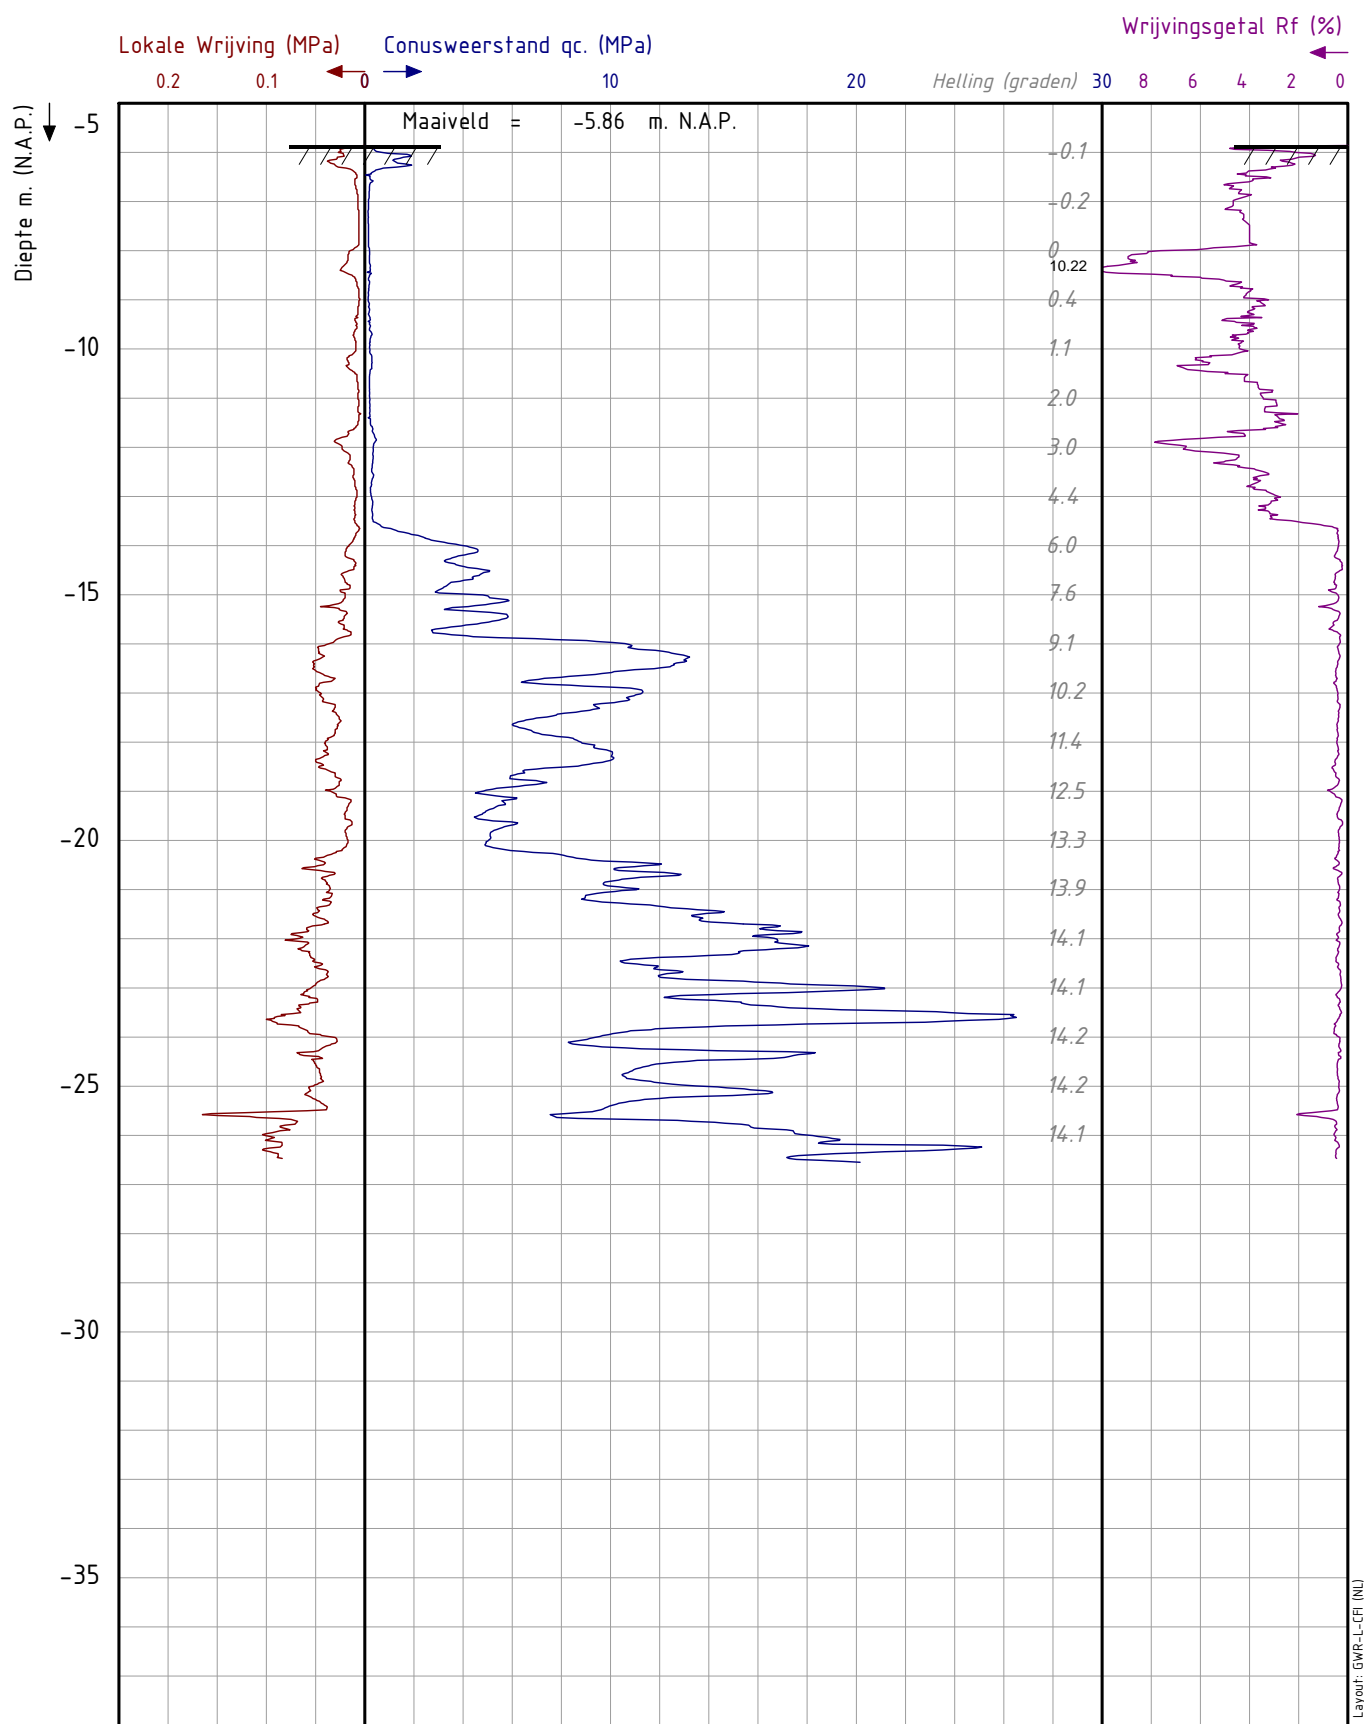

Project : Terug naar de Kleine Maat
 Dossier : 2012-081
 Lokatie : Rotterdam / Rozenburg


Paraaf :

Datum : 19-10-2012
 Maaiveld : -5.859 m. N.A.P.
 coördinaten in RD-stelsel
 X : 98421.221 Y : 442705.574
 Opmerking 1:

SONDERING:

BL54

Pagina 1/1

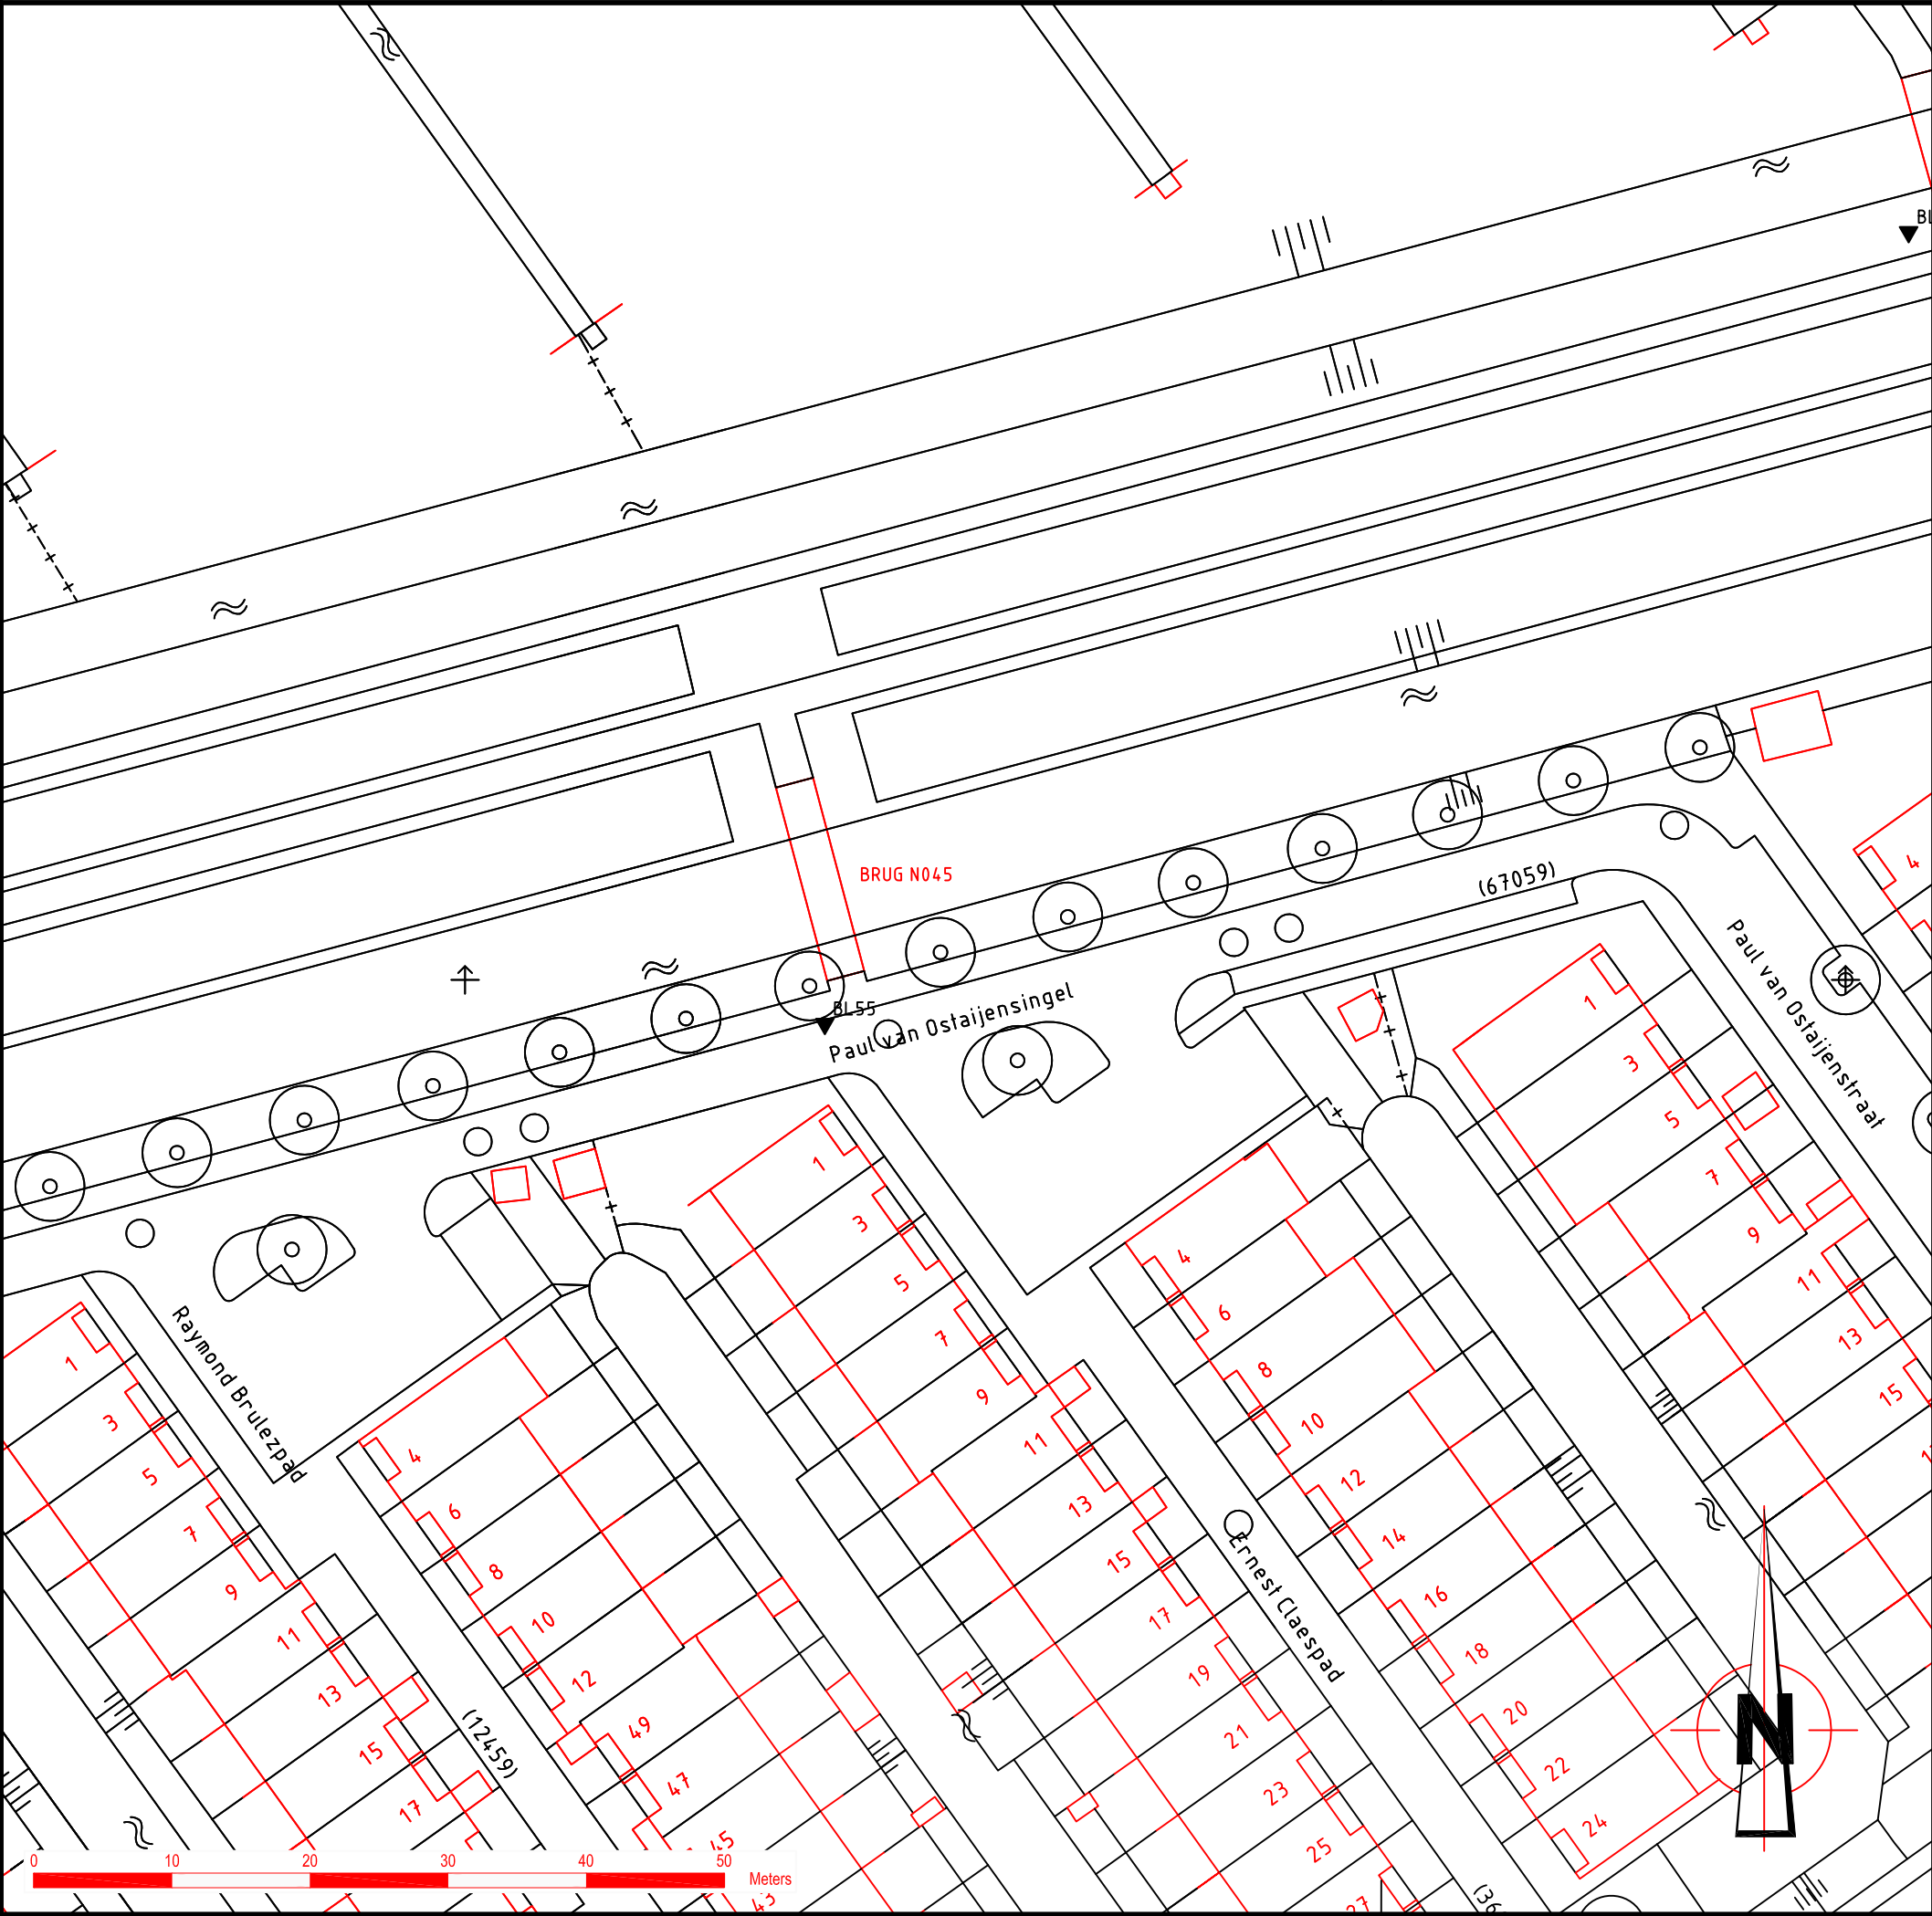


OPMERKINGEN

VERKLARING

▼ - UITGEVOERDE SONDERING

VERSIE

c			
b			
a			
Versie	Omschrijving	Tekenaar	Datum
Bestandsnaam : 12081AA1 MVJ12234.DWG		Projectcode :	Verwijzing : MVJ12234




Gemeente Rotterdam
Gemeentewerken
Ingenieursbureau

Galvanistraat 15
Postbus 6633
3002 AP ROTTERDAM
Telefoon : 010 489 9709
Telefax : 010 489 9720

Terug naar de Kleine Maat - BRUG N045

Situatietekening tbv Grondonderzoek			Geografische code :
BLAD 4 VAN 11			Formaat : A3
Getekend : M. Kreischer 04-10-2012			Schaal : 1:500
Gecontroleerd :	Geautoriseerd :	Tekeningnr. : 12081 - AA - 1 Wijk/projectcode - Soort - Volgnr.	

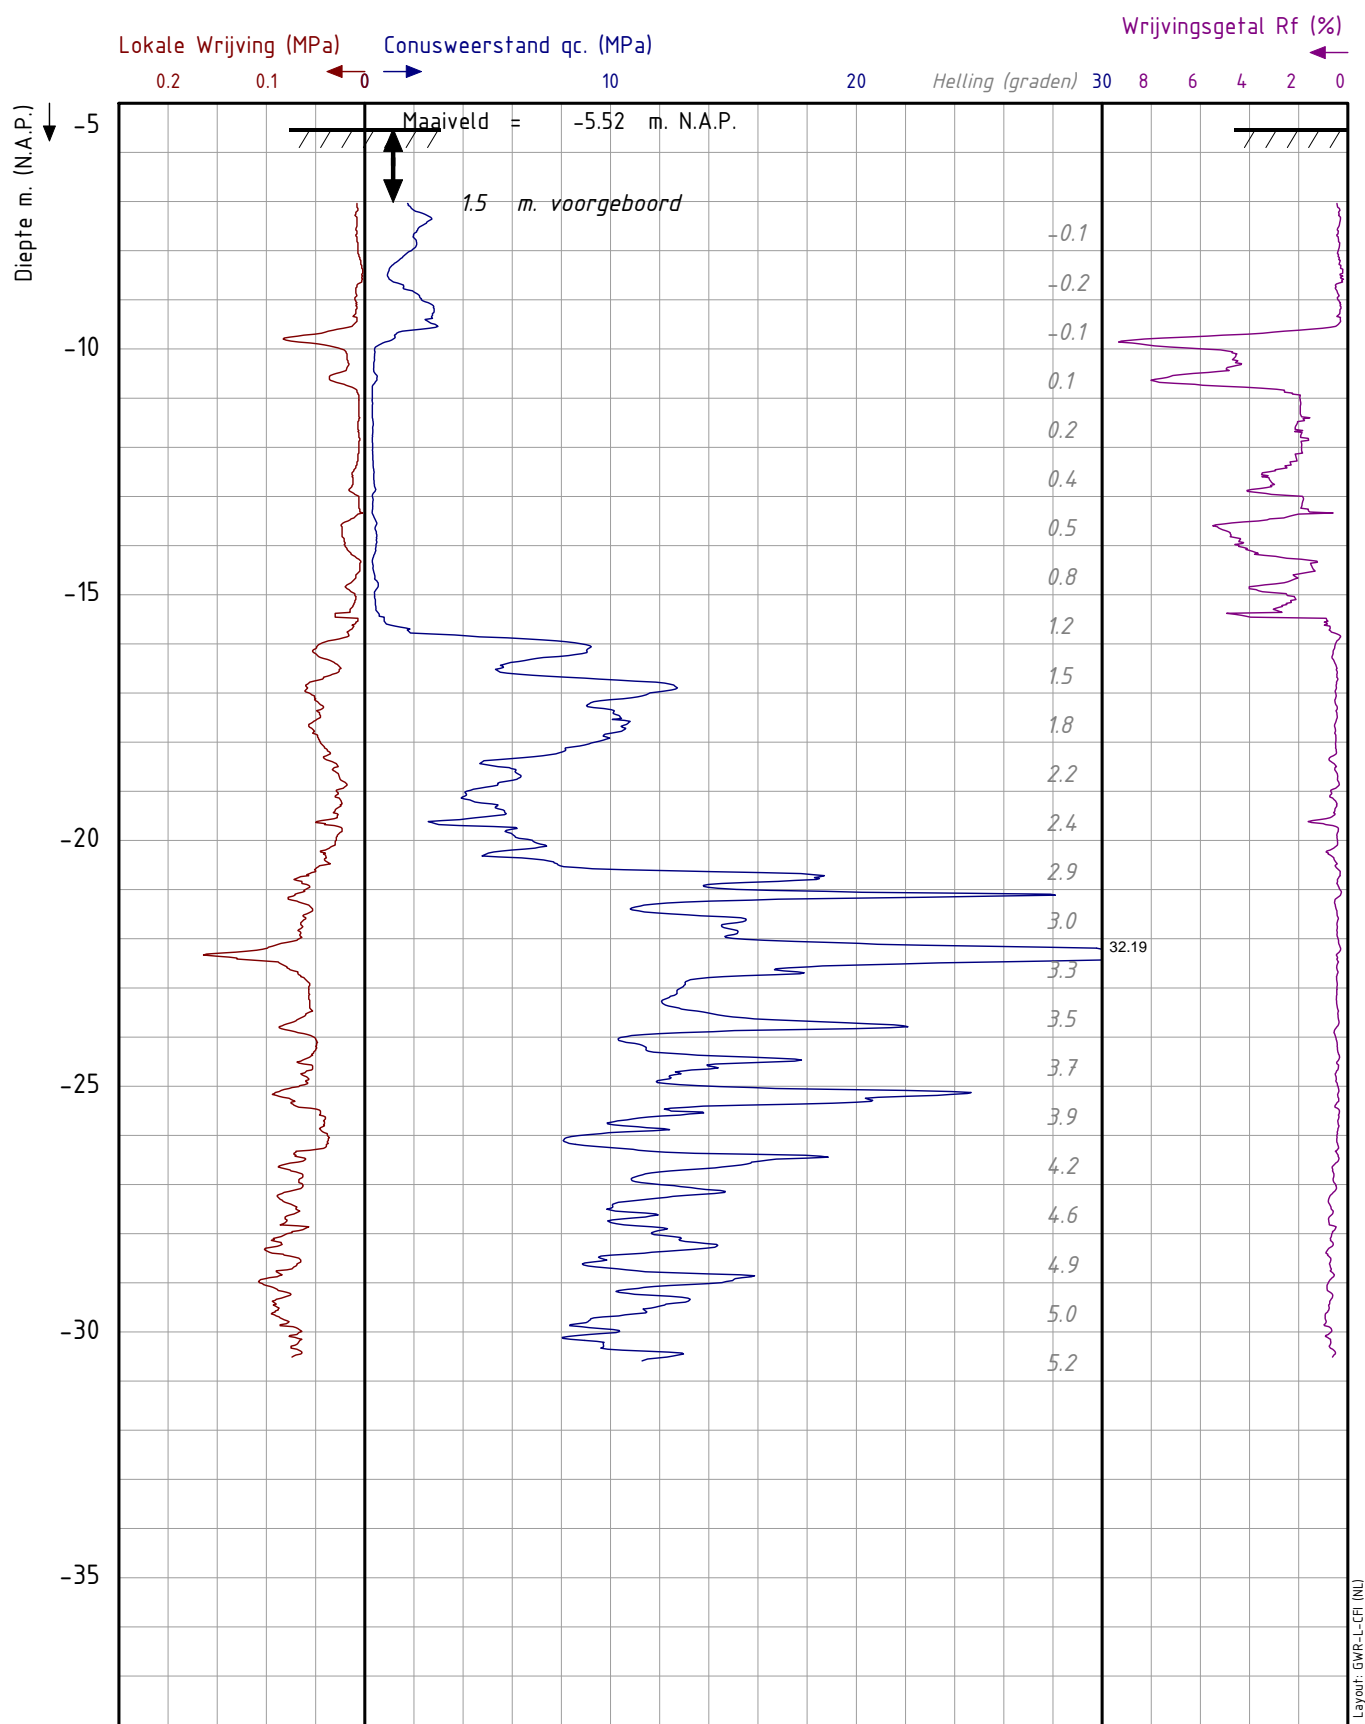

Project : Terug naar de Kleine Maat
 Dossier : 2012-081
 Lokatie : Rotterdam / Rozenburg


Paraaf :

Datum : 15-10-2012
 Maaiveld : -5.518 m. N.A.P.
 coördinaten in RD-stelsel
 X : 98526.057 Y : 442696.814
 Opmerking 1:

SONDERING:

BL55

Pagina 1/1

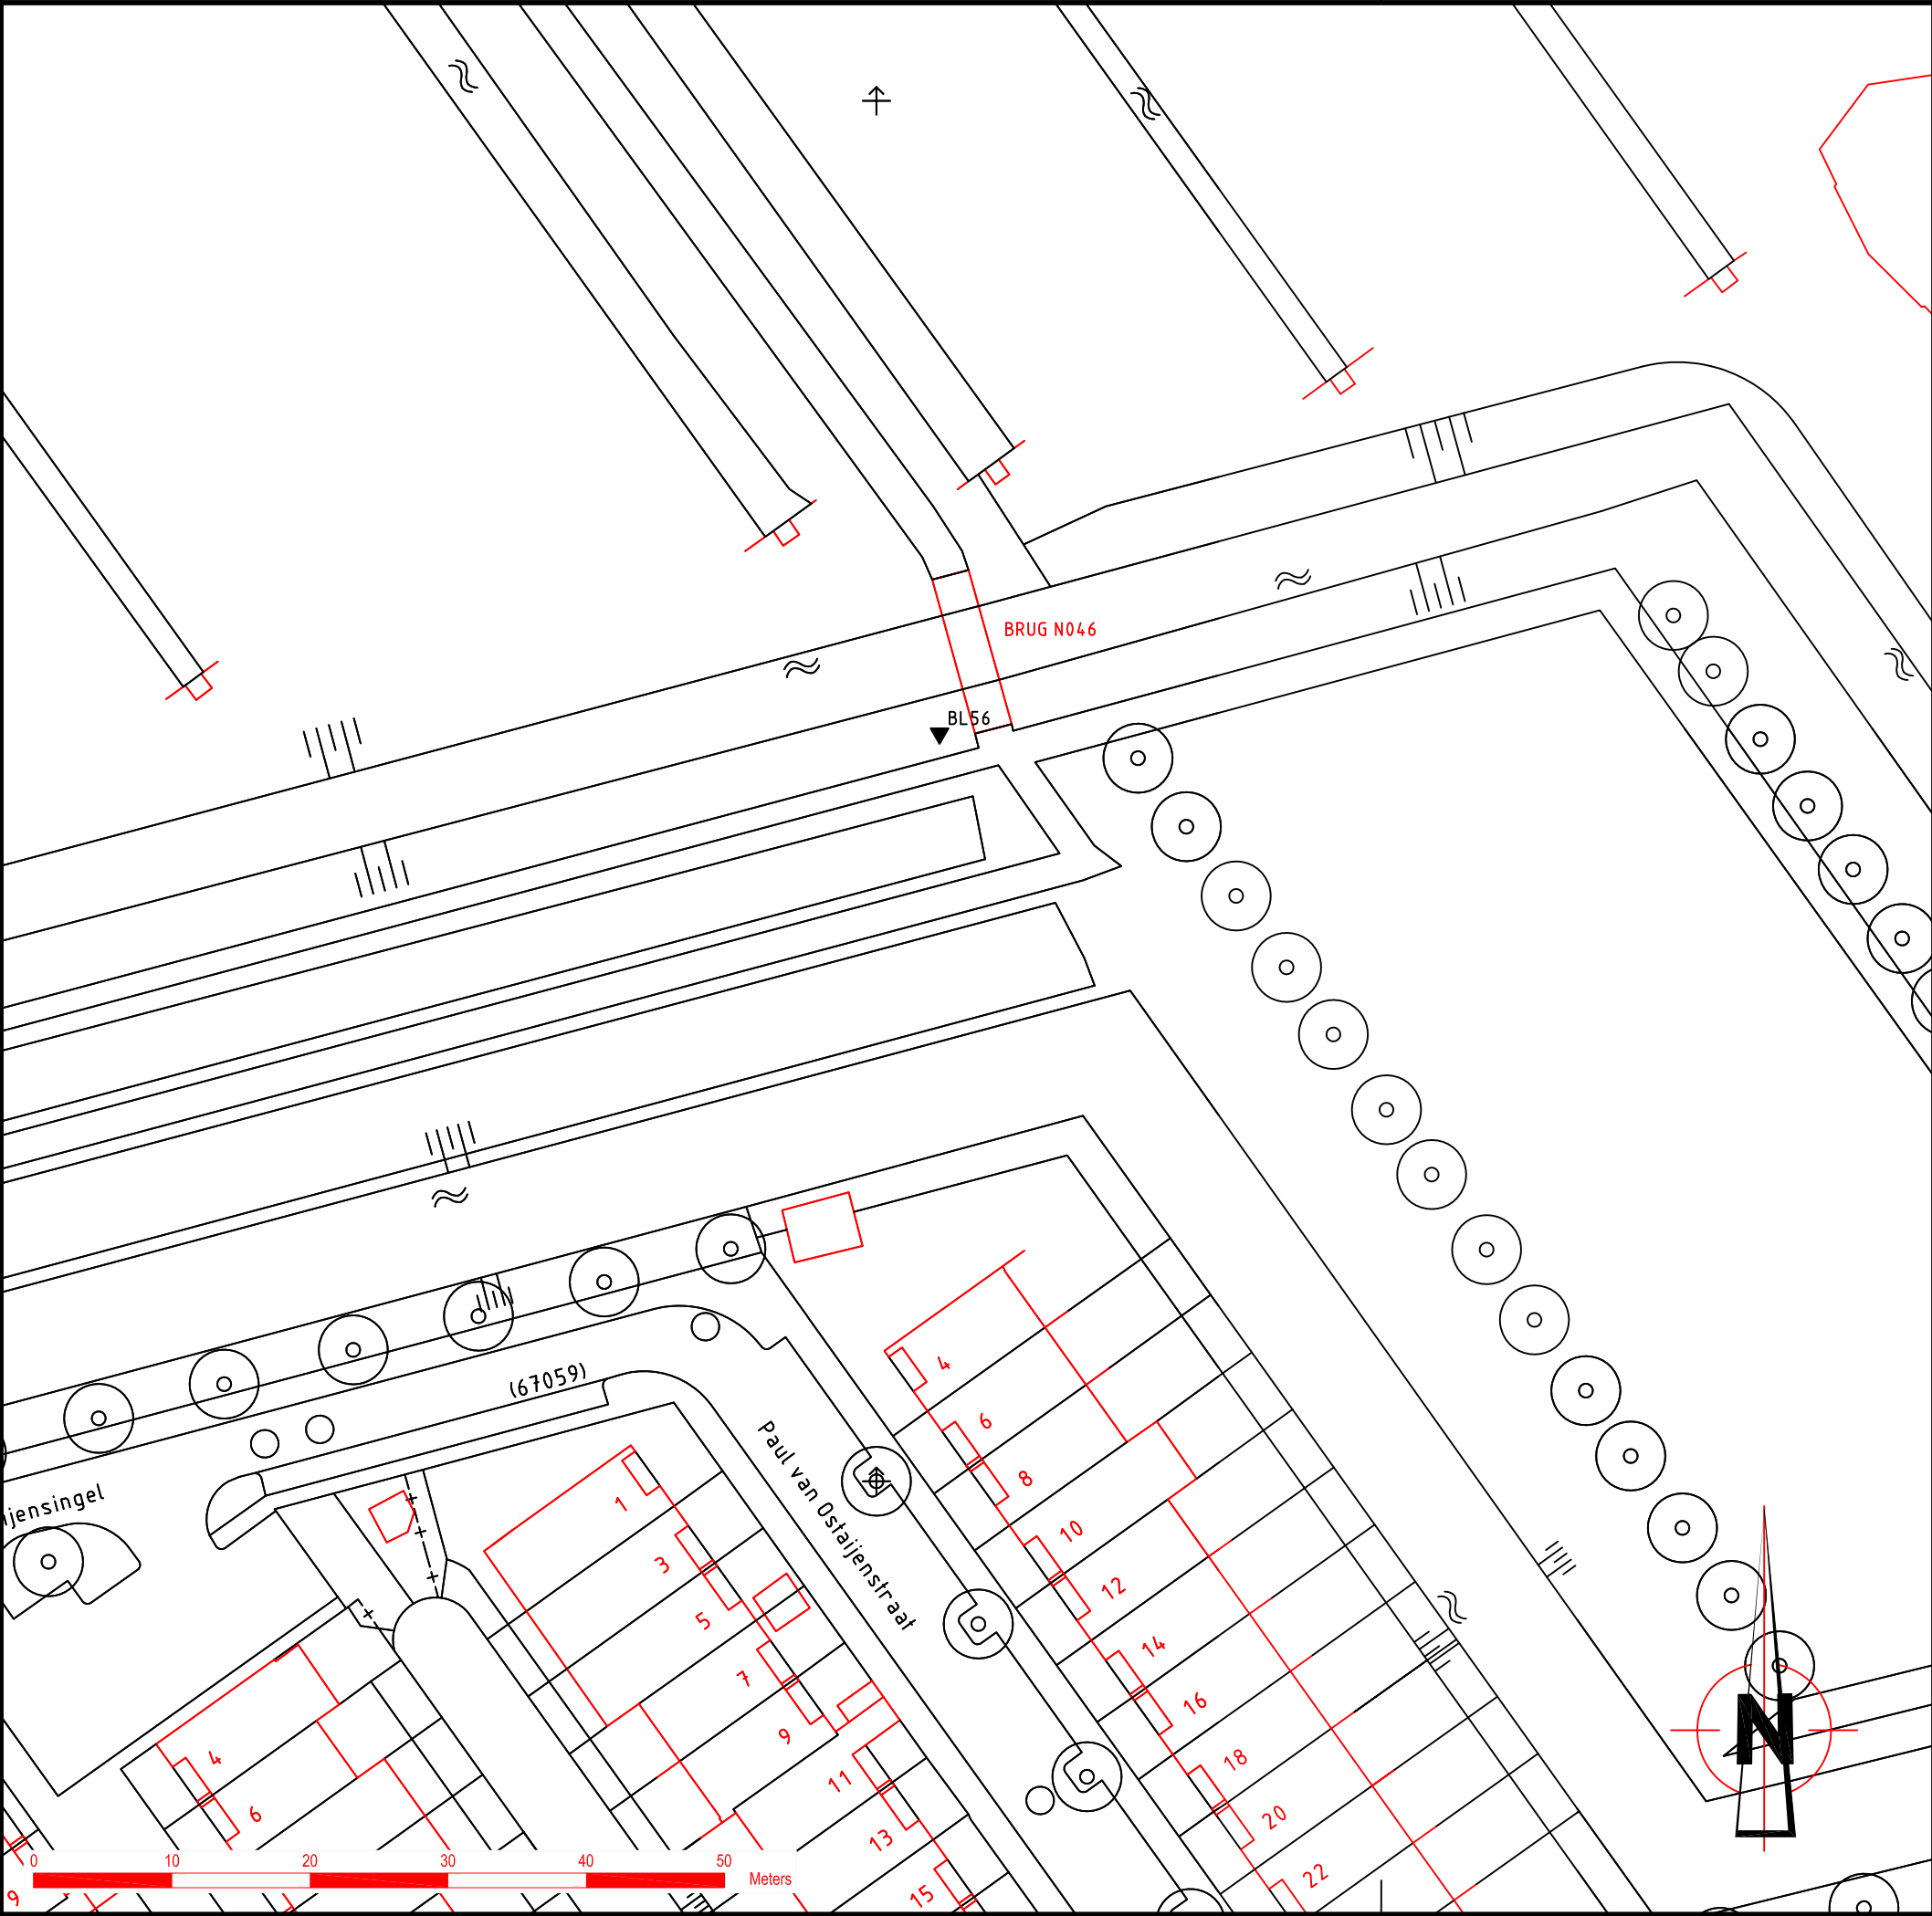


OPMERKINGEN

VERKLARING

▼ - UITGEVOERDE SONDERING

VERSIE

c			
b			
a			
Versie	Omschrijving	Tekenaar	Datum
Bestandsnaam : 12081AA1.MVJ12234.DWG		Projectcode :	Verwijzing : MVJ12234



Gemeente Rotterdam

Gemeentewerken

Ingenieursbureau

Galvanistraat 15

Postbus 6633


3002 AP ROTTERDAM

Telefoon : 010 489 9709

Telefax : 010 489 9720

Terug naar de Kleine Maat - BRUG N046

Situatietekening tbv Grondonderzoek		Geografische code :	
BLAD 5 VAN 11		Formaat : A3	
Getekend : M. Kreischer		Gecontroleerd :	
04-10-2012		Geautoriseerd :	
		Tekeningnr. : 12081 - AA - 1	
		Wijk/projectcode - Soort - Volgnr.	

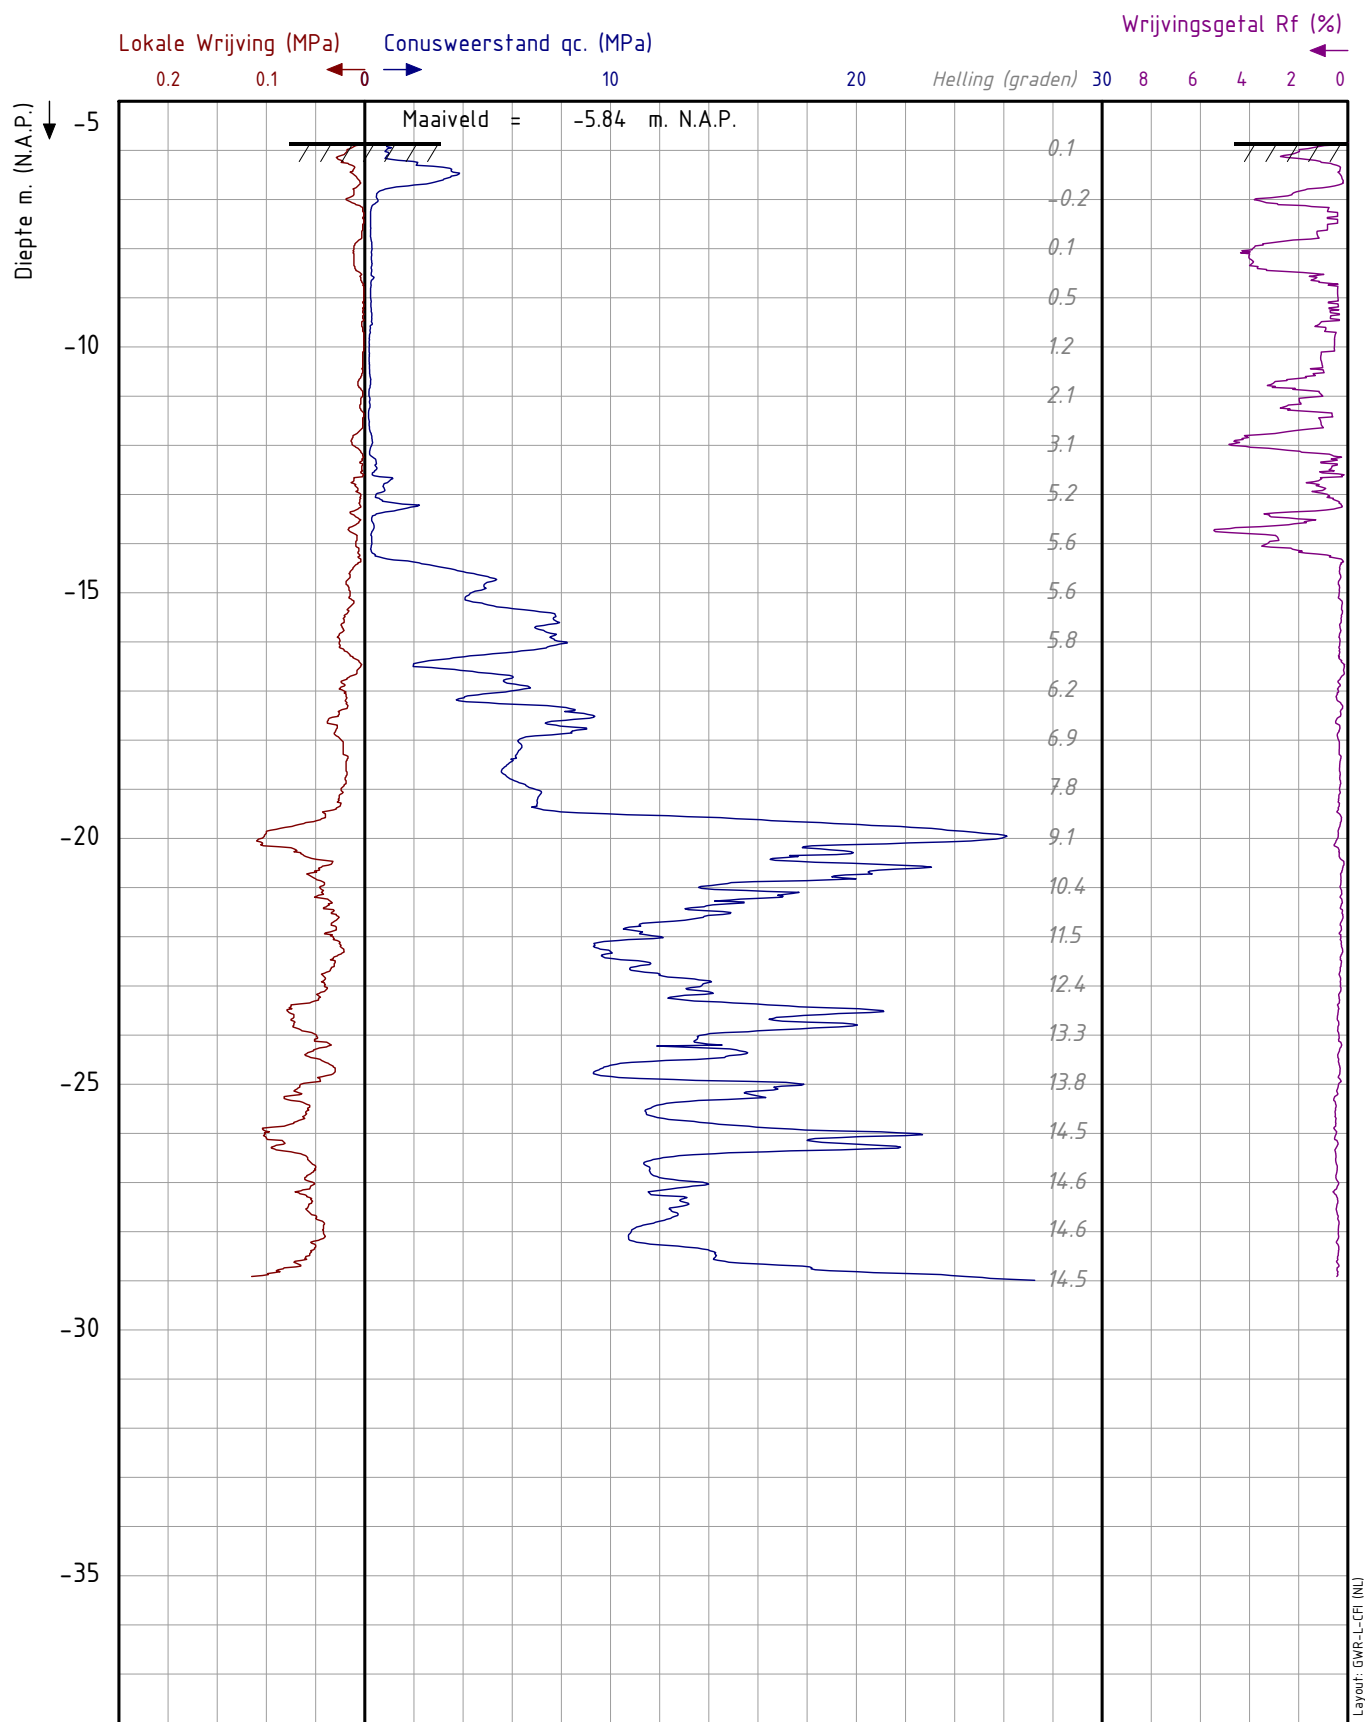

Project : Terug naar de Kleine Maat
 Dossier : 2012-081
 Lokatie : Rotterdam / Rozenburg


Paraaf :

Datum : 19-10-2012
 Maaiveld : -5.843 m. N.A.P.
 coördinaten in RD-stelsel
 X : 98604.566 Y : 442754.169
 Opmerking 1:

SONDERING:

BL56

Pagina 1/1

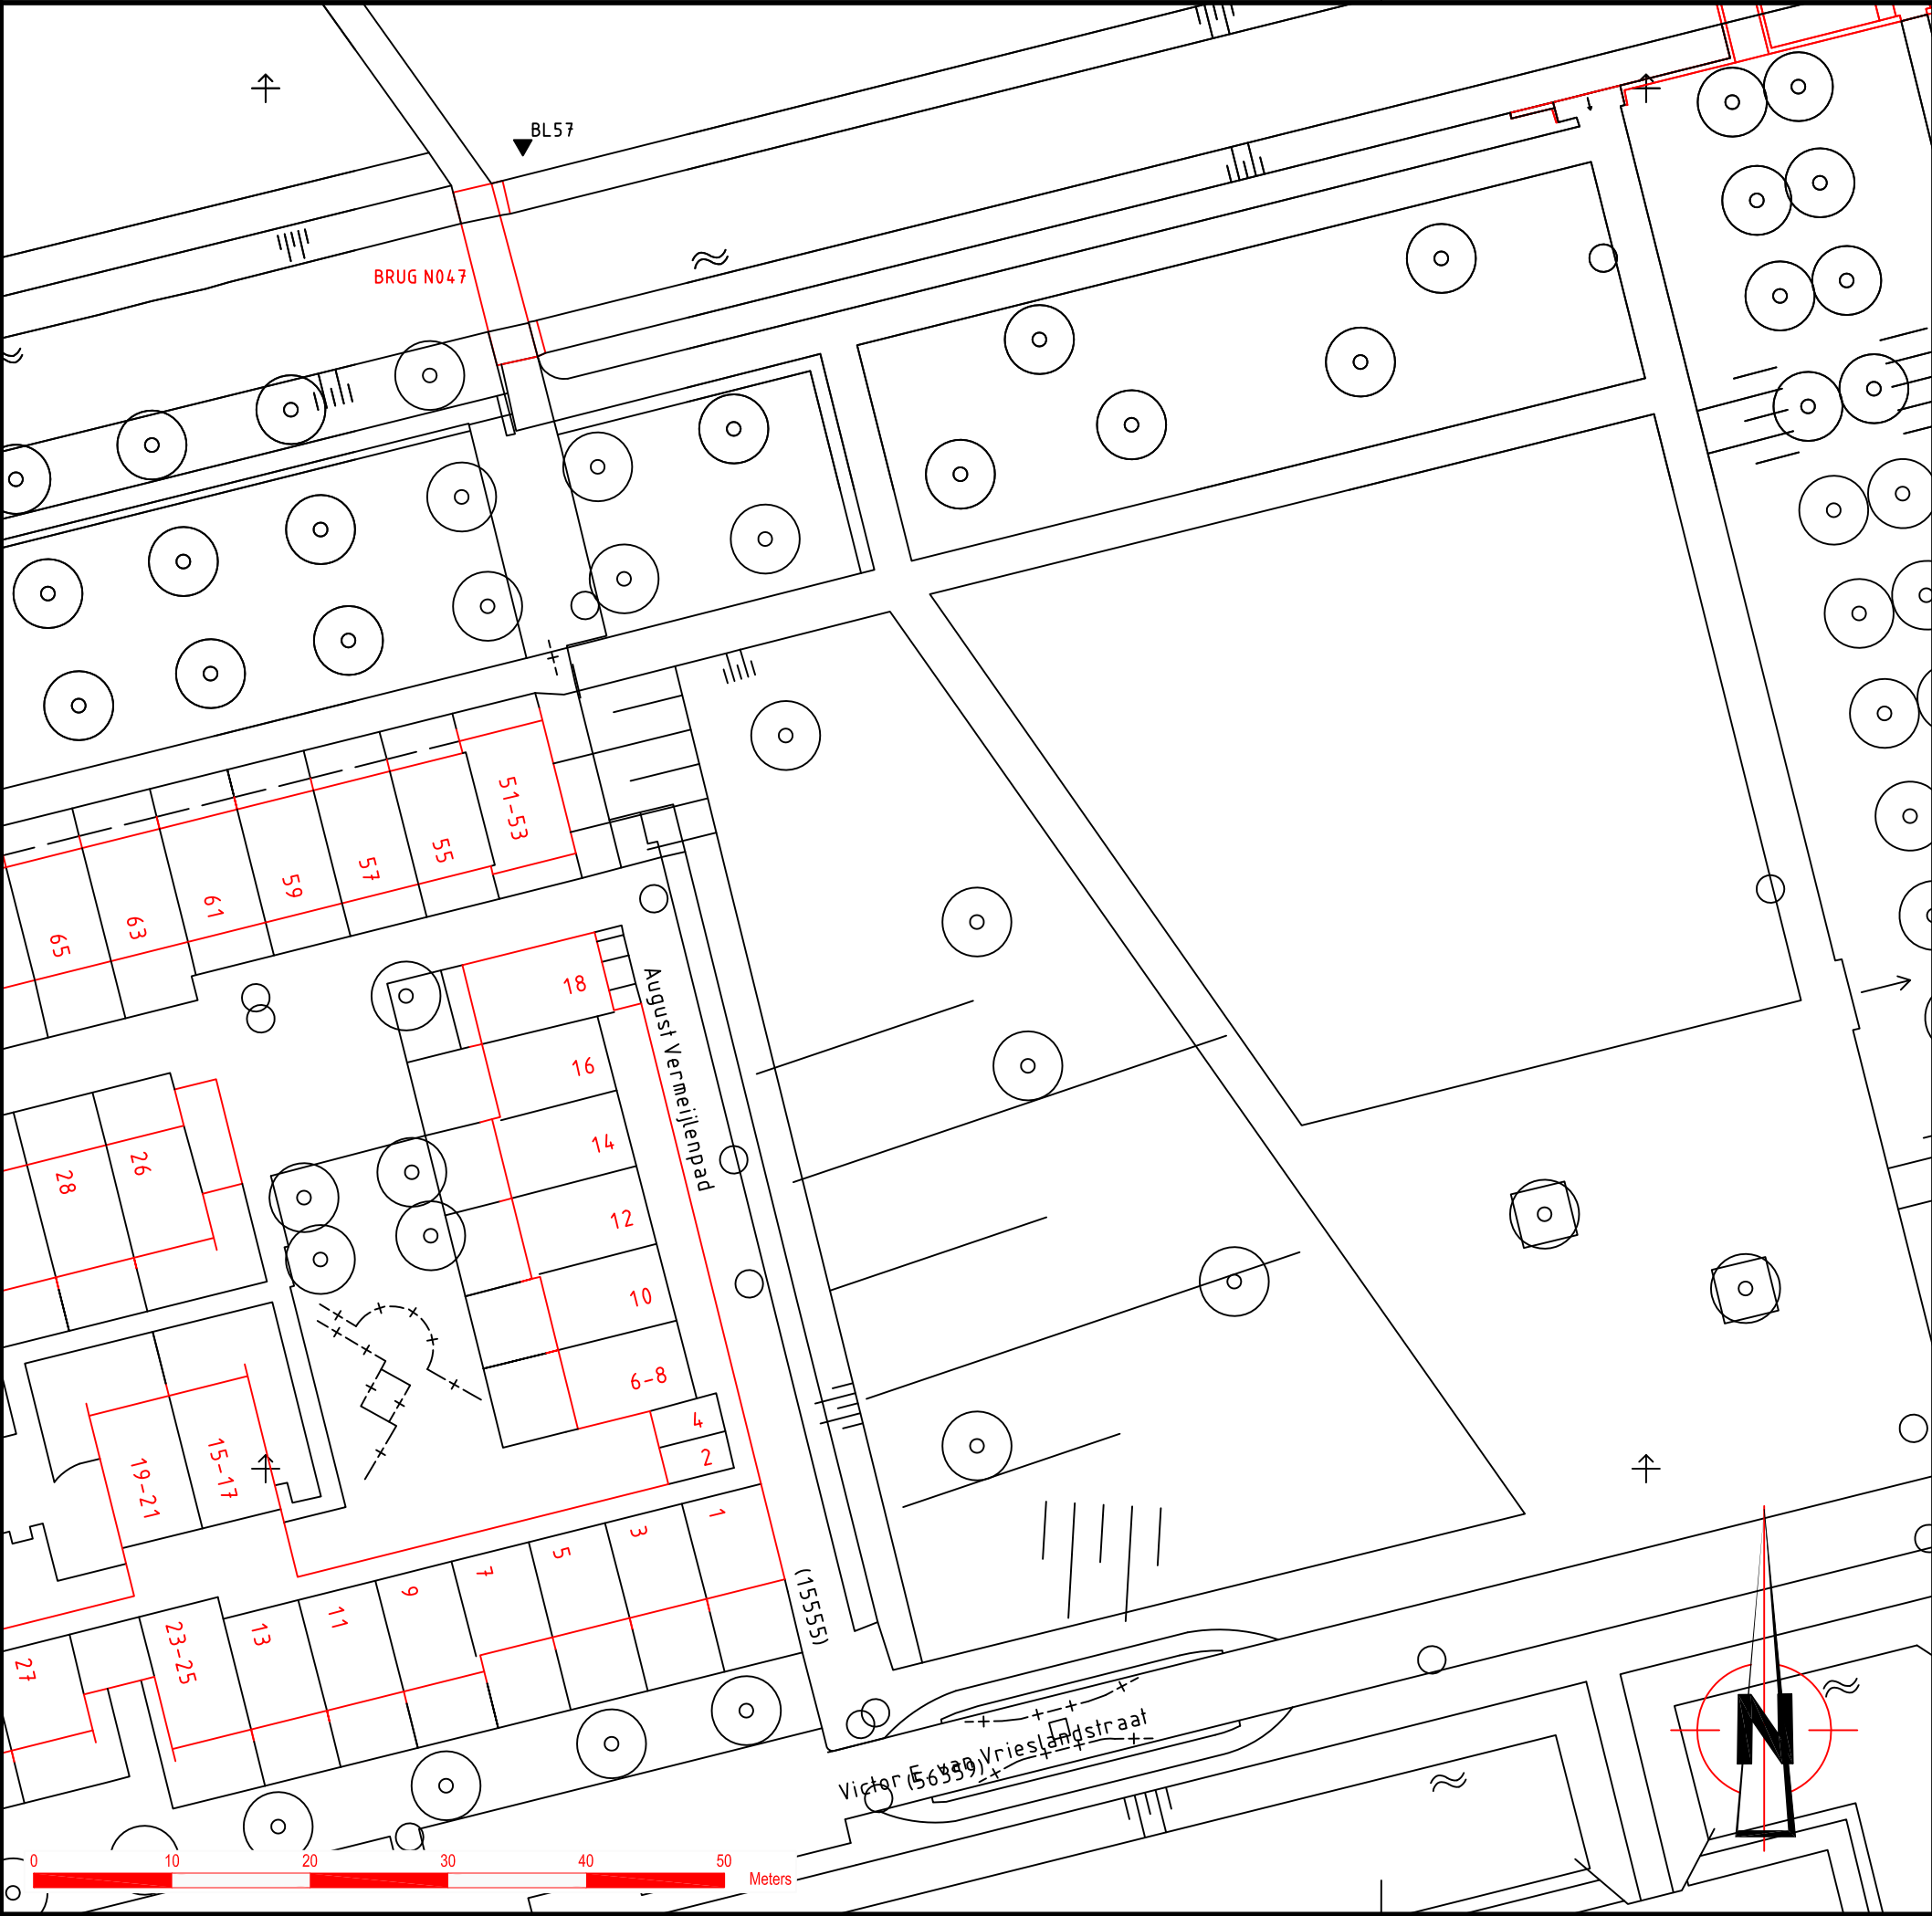


OPMERKINGEN

VERKLARING

▼ - UITGEVOERDE SONDERING

VERSIE

c			
b			
a			
Versie	Omschrijving	Tekenaar	Datum
Bestandsnaam : 12081AA1 MVJ12234.DWG		Projectcode :	Verwijzing : MVJ12234




Gemeente Rotterdam
Gemeentewerken
Ingenieursbureau

Galvanistraat 15
Postbus 6633
3002 AP ROTTERDAM
Telefoon : 010 489 9709
Telefax : 010 489 9720

Terug naar de Kleine Maat - BRUG N047

Situatietekening tbv Grondonderzoek		Geografische code :	
BLAD 6 VAN 11		Formaat : A3	
Getekend : M. Kreischer 04-10-2012		Gecontroleerd :	Geautoriseerd :
		Tekeningnr. : 12081 - AA - 1 Wijk/projectcode - Soort - Volgnr.	

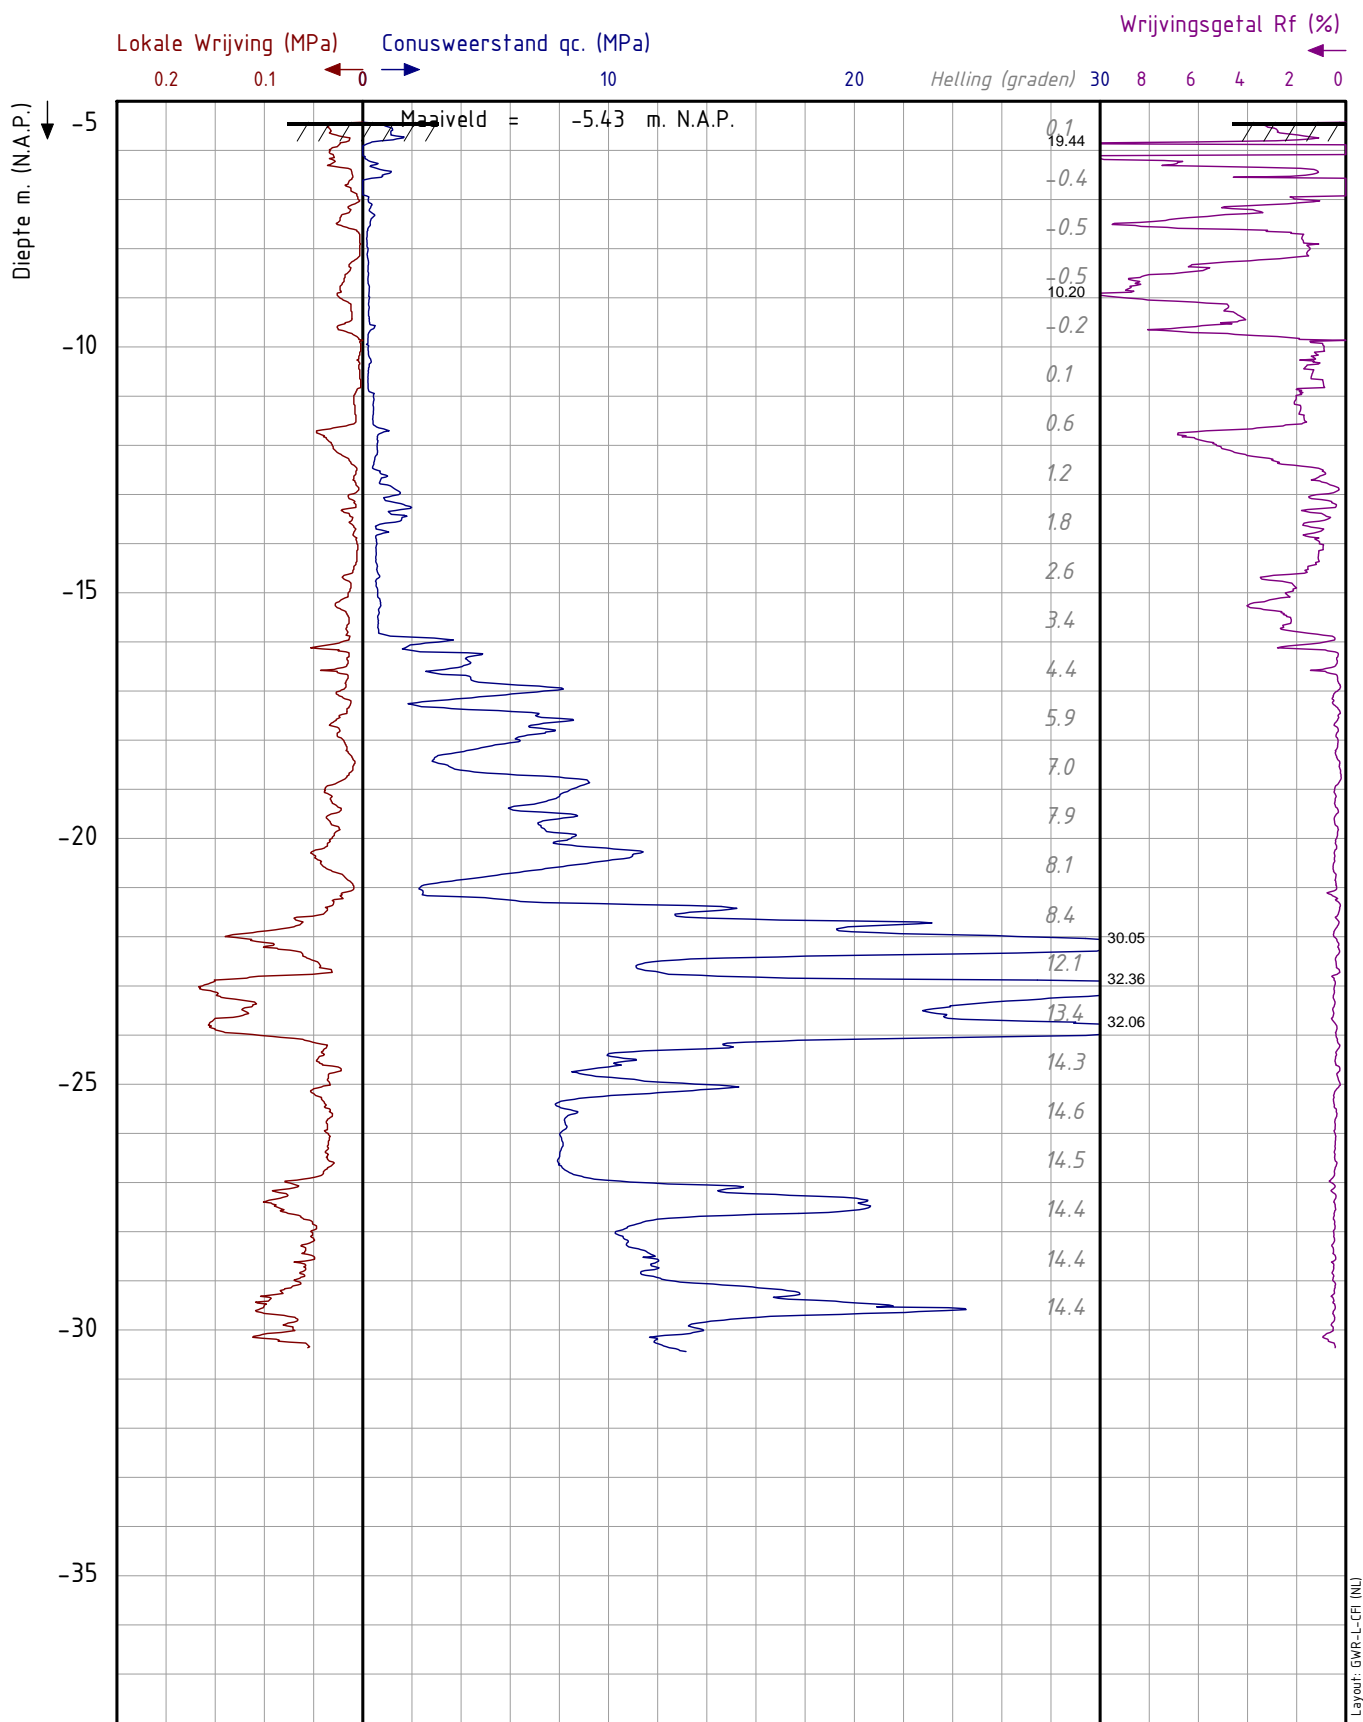


Project : Terug naar de Kleine Maat
 Dossier : 2012-081
 Lokatie : Rotterdam / Rozenburg
 Paraaf :

Datum : 19-10-2012
 Maaiveld : -5.426 m. N.A.P.
 coördinaten in RD-stelsel
 X : 98718.626 Y : 442695.879
 Opmerking 1:

SONDERING:

BL57

Pagina 1/1

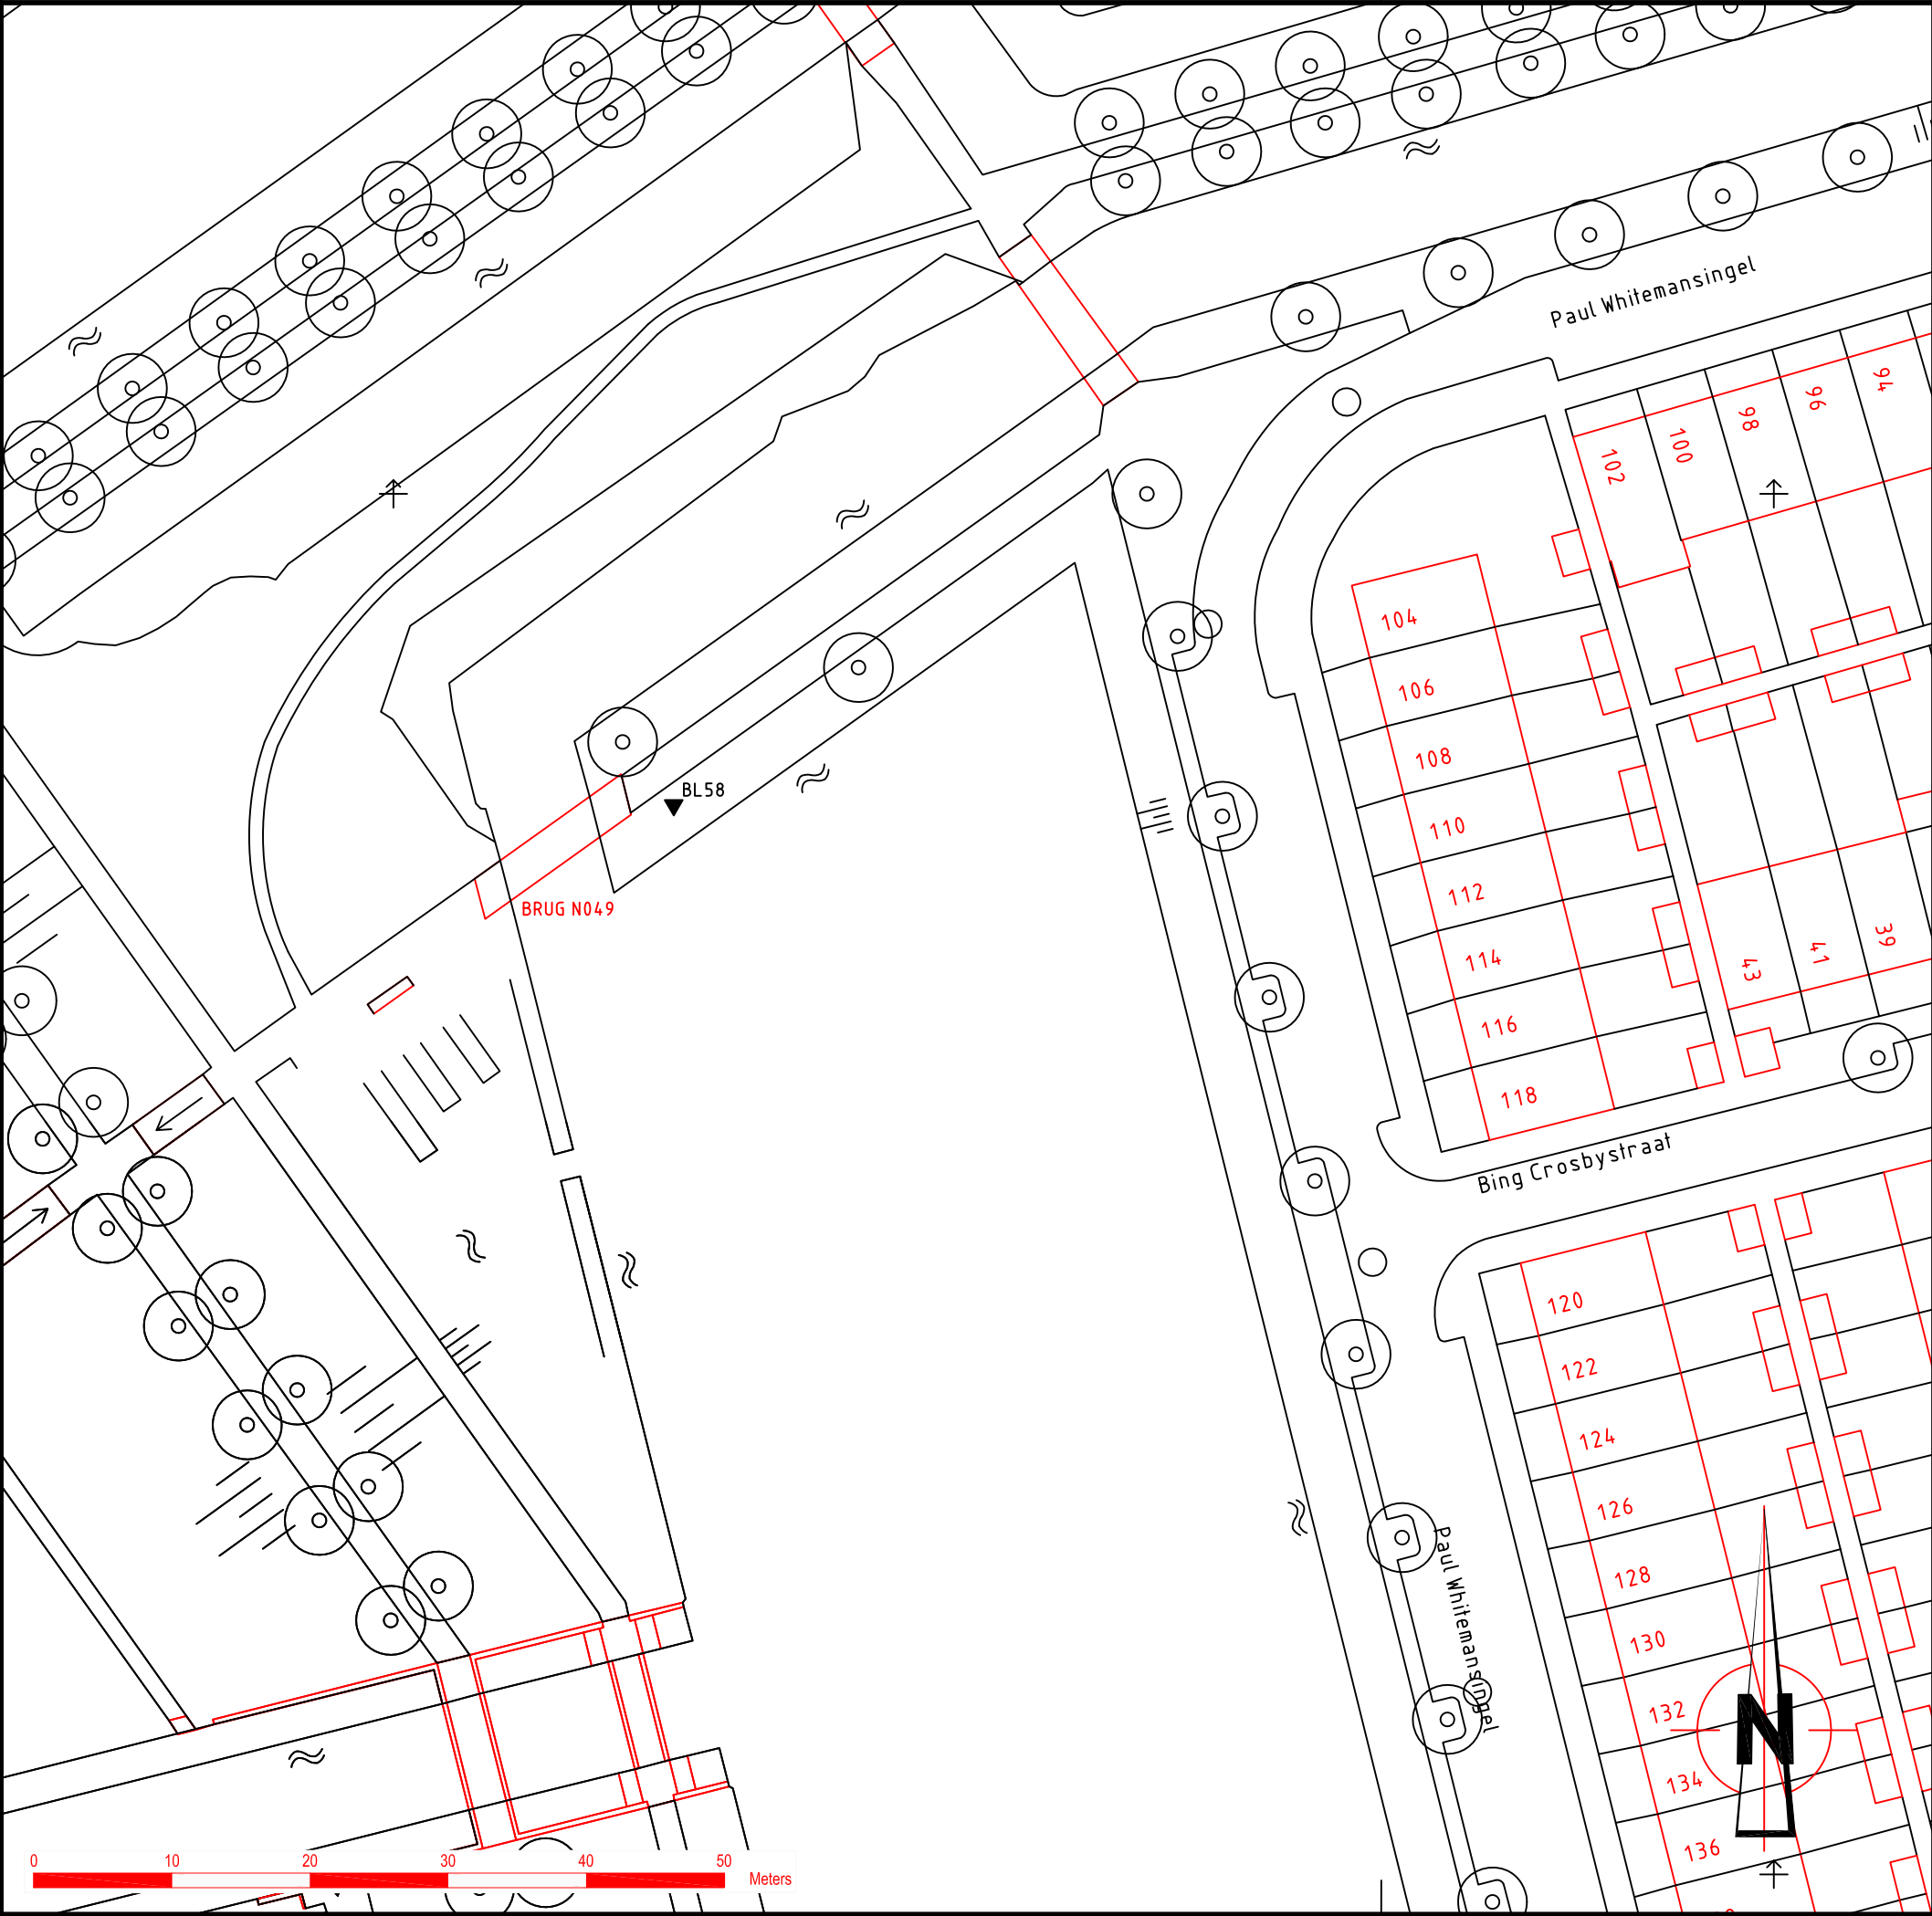

OPMERKINGEN

VERKLARING

▼ - UITGEVOERDE SONDERING

VERSIE

c			
b			
a			
Versie	Omschrijving	Tekenaar	Datum
Bestandsnaam : 12081AA1_MVJ12234.DWG		Projectcode :	Verwijzing : MVJ12234




Gemeente Rotterdam
Gemeentewerken
Ingenieursbureau

Galvanistraat 15
Postbus 6633
3002 AP ROTTERDAM
Telefoon : 010 489 9709
Telefax : 010 489 9720

Terug naar de Kleine Maat - BRUG N049

Situatietekening tbv Grondonderzoek			Geografische code :
			Formaat : A3
			Schaal : 1:500
BLAD 7 VAN 11		Getekend : M. Kreischer 04-10-2012	Gecontroleerd : Geautoriseerd : Tekeningnr. : 12081 - AA - 1 Wijk/projectcode - Soort - Volgnr.

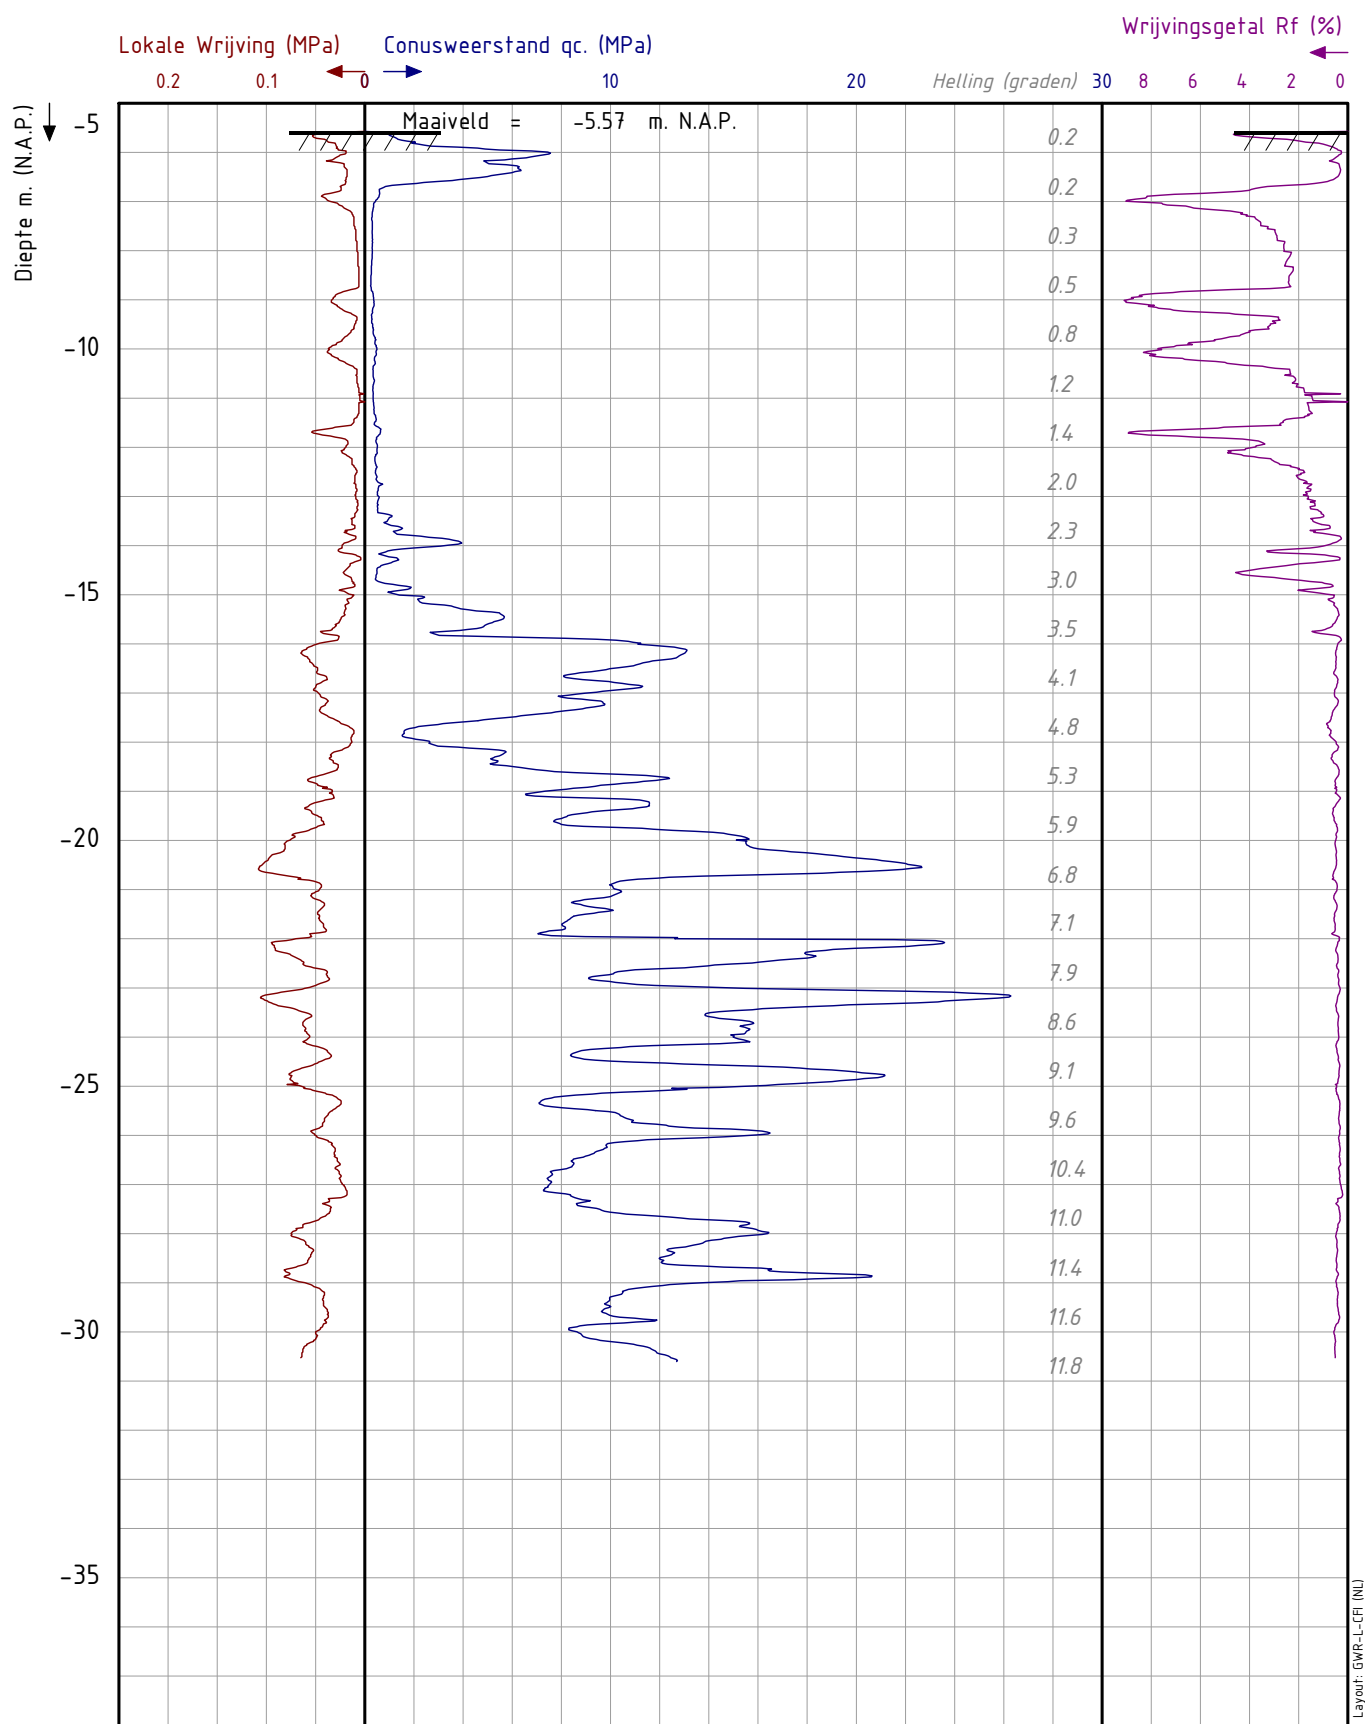

Project : Terug naar de Kleine Maat
 Dossier : 2012-081
 Lokatie : Rotterdam / Rozenburg

Paraaf :

Datum : 15-10-2012
 Maaiveld : -5.572 m. N.A.P.
 coördinaten in RD-stelsel
 X : 98820.314 Y : 442777.454
 Opmerking 1:

SONDERING:

BL58

Pagina 1/1



OPMERKINGEN


VERKLARING

▼

- UITGEVOERDE SONDERING

VERSIE

c			
b			
a			
Versie	Omschrijving	Tekenaar	Datum
Bestandsnaam : 12081AA1_MVJ12234.DWG		Projectcode :	Verwijzing : MVJ12234



Gemeente Rotterdam

Gemeentewerken

Ingenieursbureau

Galvanistraat 15

Postbus 6633


3002 AP ROTTERDAM

Telefoon : 010 489 9709

Telefax : 010 489 9720

Terug naar de Kleine Maat - BRUG P056

Situatietekening tbv Grondonderzoek		Geografische code :	
BLAD 8 VAN 11		Formaat : A3	
Getekend : M. Kreischer		Schaal : 1:500	
04-10-2012		Tekeningnr. : 12081 - AA - 1	
Gecontroleerd :		Wijk/projectcode - Soort - Volgnr.	
Geautoriseerd :			

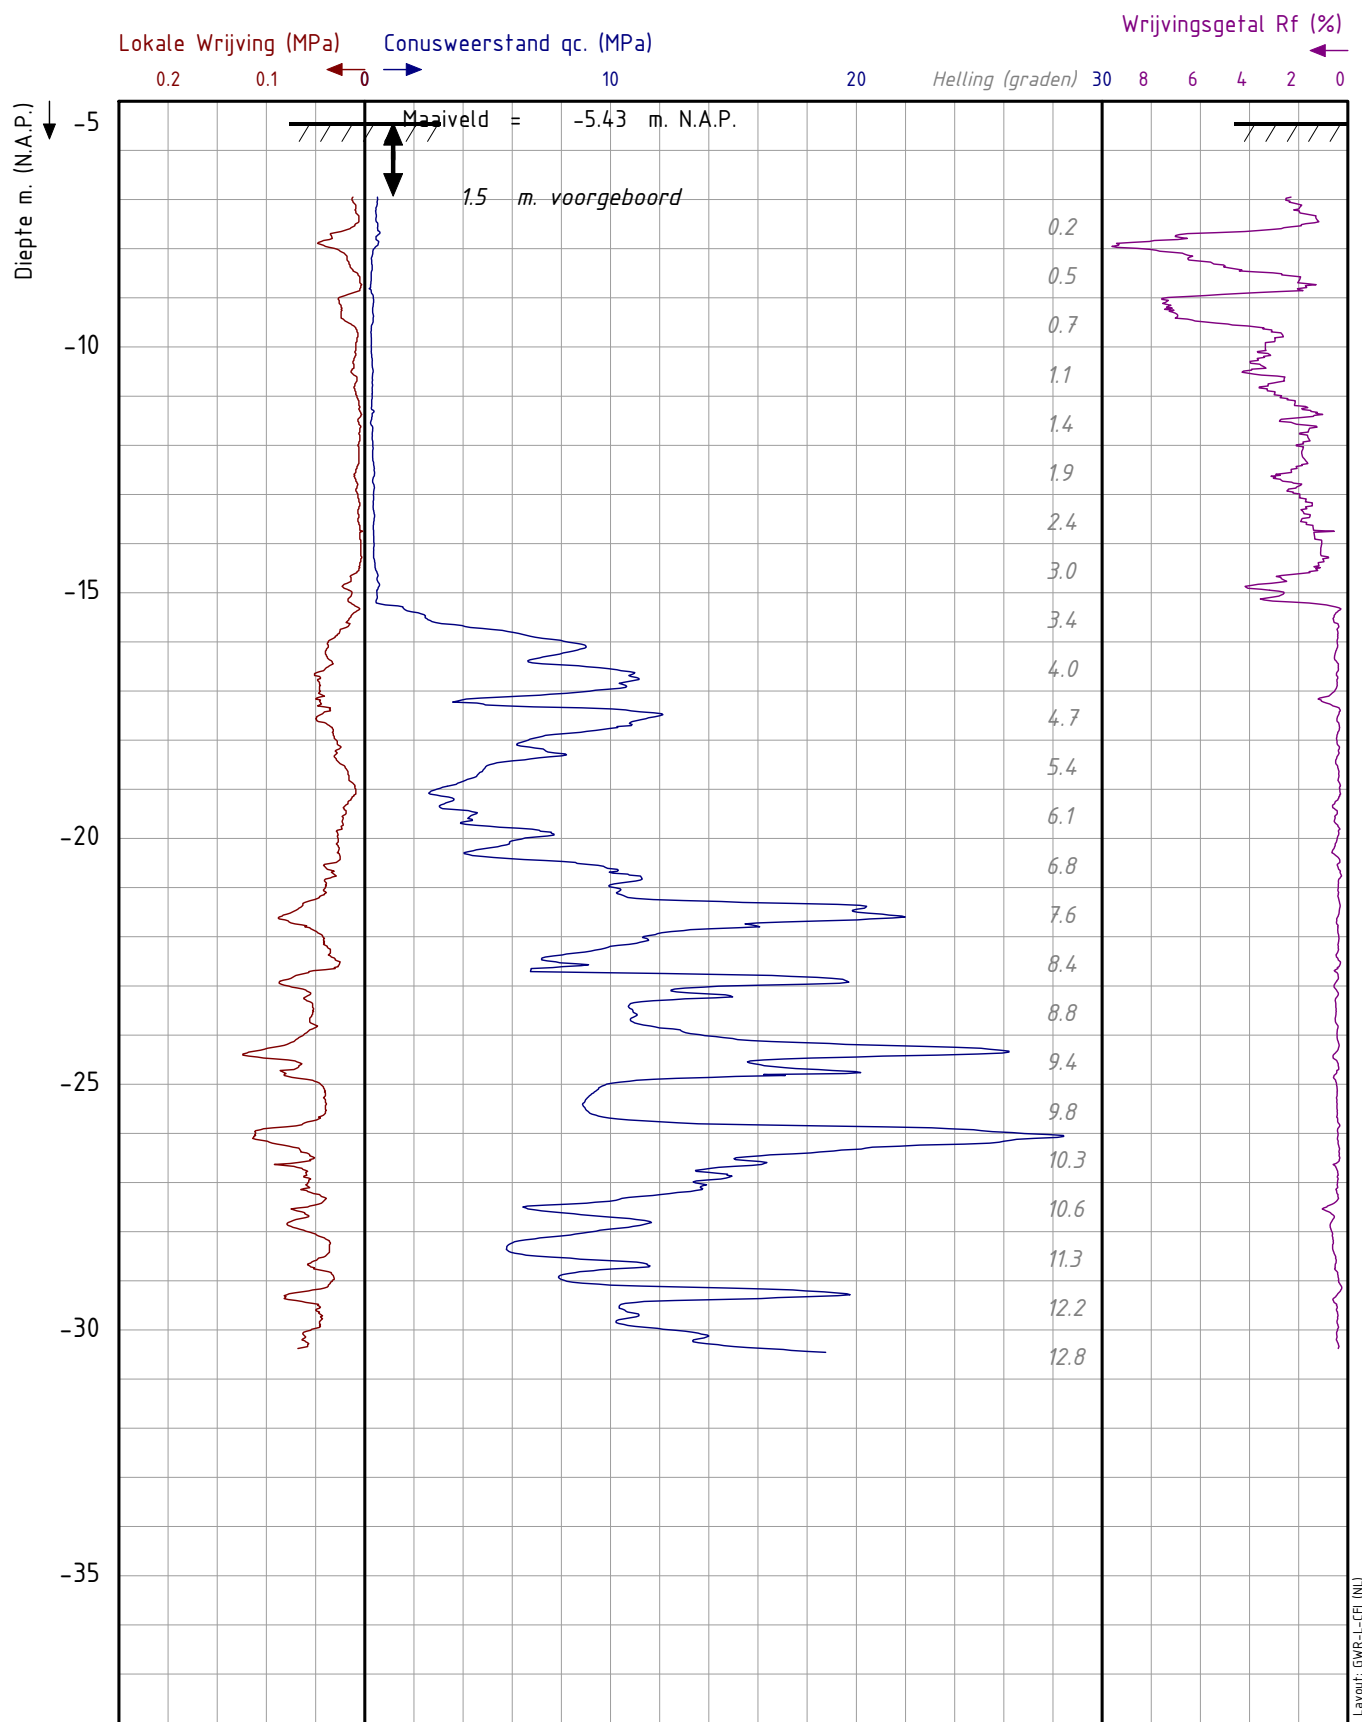


Project : Terug naar de Kleine Maat
 Dossier : 2012-081
 Lokatie : Rotterdam / Rozenburg
 Paraaf :

Datum : 15-10-2012
 Maaiveld : -5.432 m. N.A.P.
 coördinaten in RD-stelsel
 X : 98882.433 Y : 442379.394
 Opmerking 1:

SONDERING:

CL719

Pagina 1/1

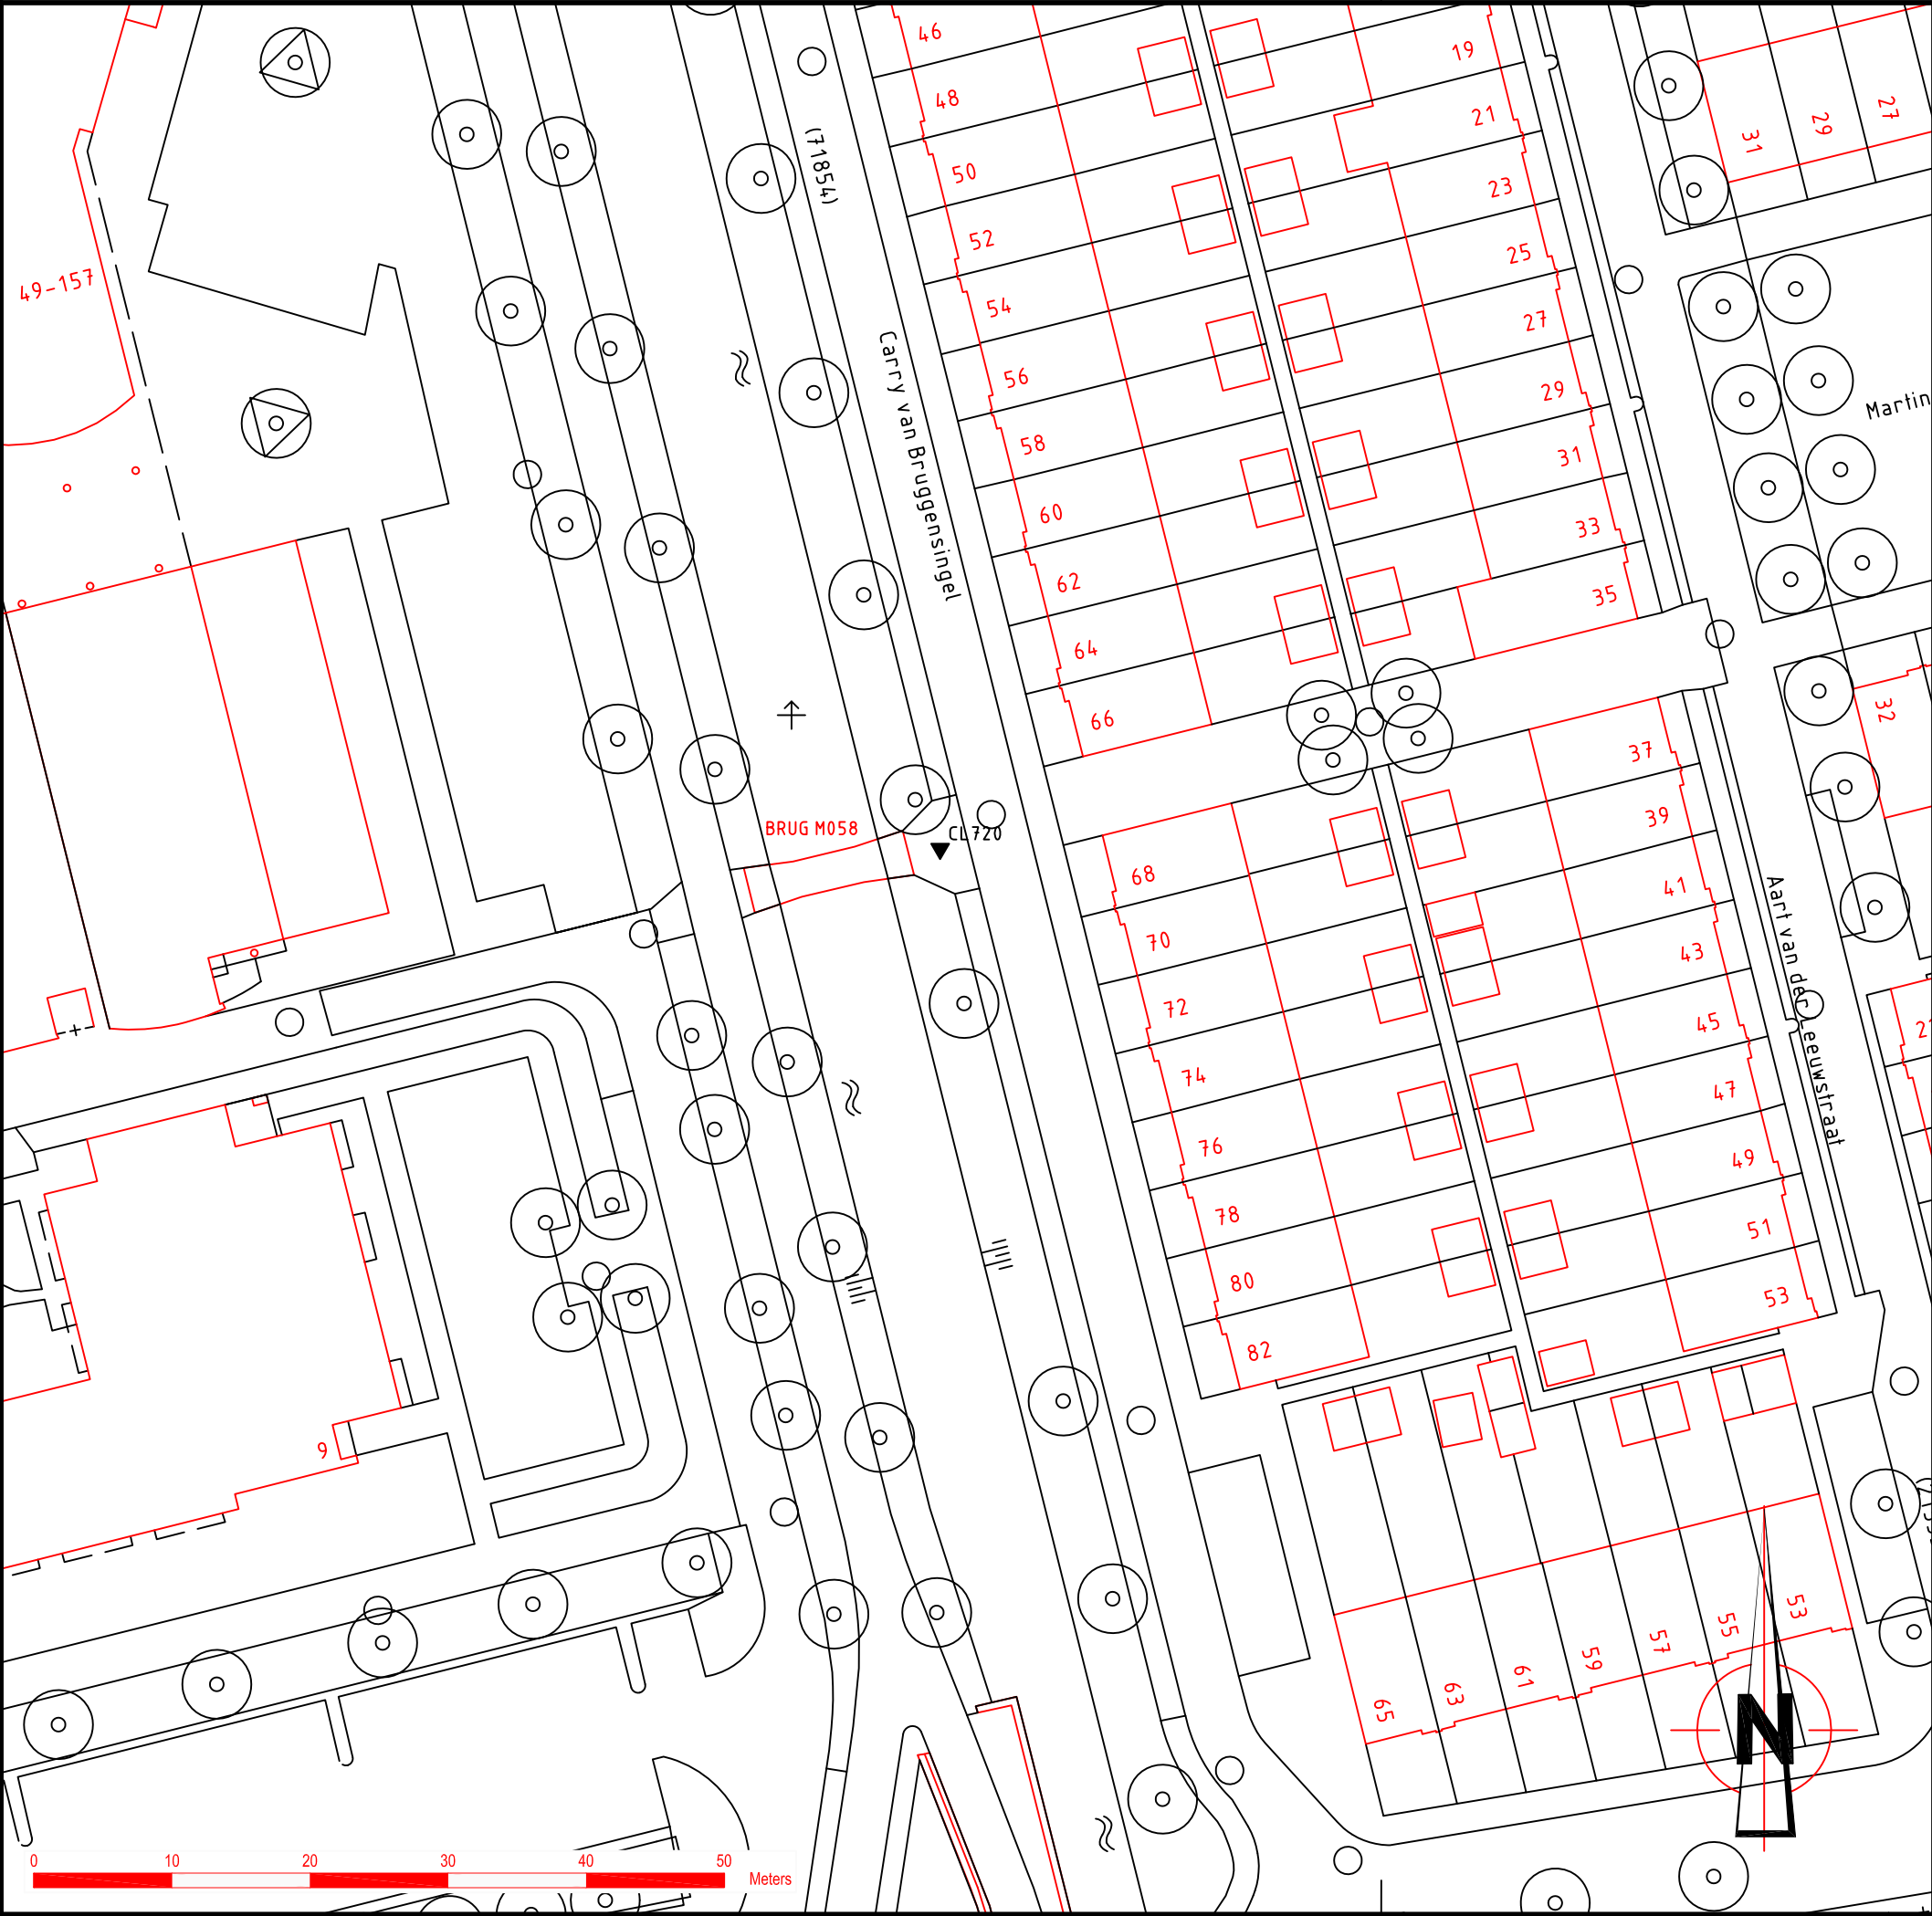

OPMERKINGEN

VERKLARING

▼ - UITGEVOERDE SONDERING

VERSIE

c			
b			
a			
Versie	Omschrijving	Tekenaar	Datum
Bestandsnaam : 12081AA1_MVJ12234.DWG		Projectcode :	Verwijzing : MVJ12234




Gemeente Rotterdam
Gemeentewerken
Ingenieursbureau

Galvanistraat 15
Postbus 6633
3002 AP ROTTERDAM
Telefoon : 010 489 9709
Telefax : 010 489 9720

Terug naar de Kleine Maat - BRUG M058

Situatietekening tbv Grondonderzoek		Geografische code :	
		Formaat : A3	
		Schaal : 1:500	
BLAD 9 VAN 11	Getekend : M. Kreischer 04-10-2012	Gecontroleerd :	Geautoriseerd :
		Tekeningnr. : 12081 - AA - 1 Wijk/projectcode - Soort - Volgnr.	

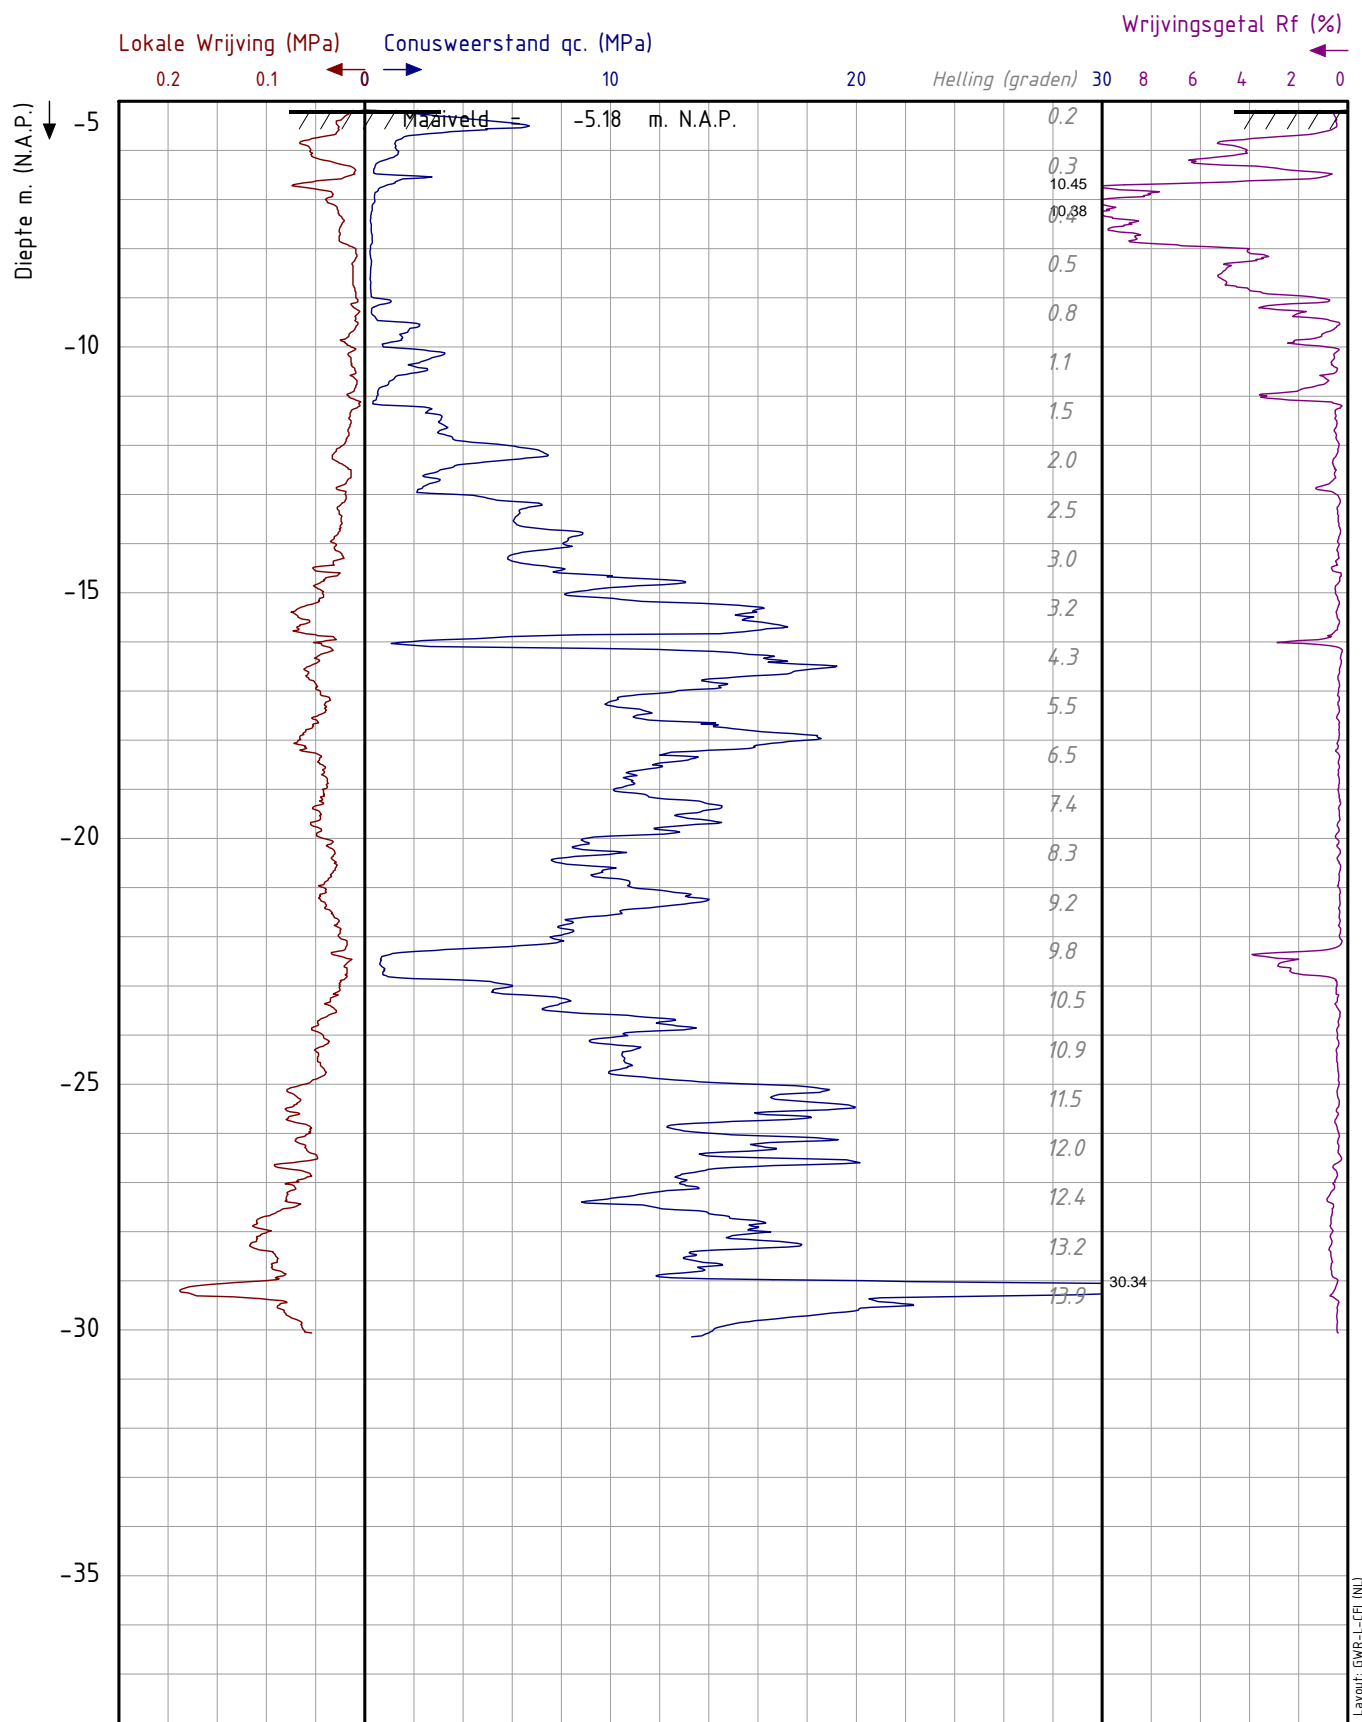

Project : Terug naar de Kleine Maat
 Dossier : 2012-081
 Lokatie : Rotterdam / Rozenburg


Paraaf :

Datum : 15-10-2012
 Maaiveld : -5.18 m. N.A.P.
 coördinaten in RD-stelsel
 X : 98510.770 Y : 442290.320
 Opmerking 1:

SONDERING:

CL720

Pagina 1/1

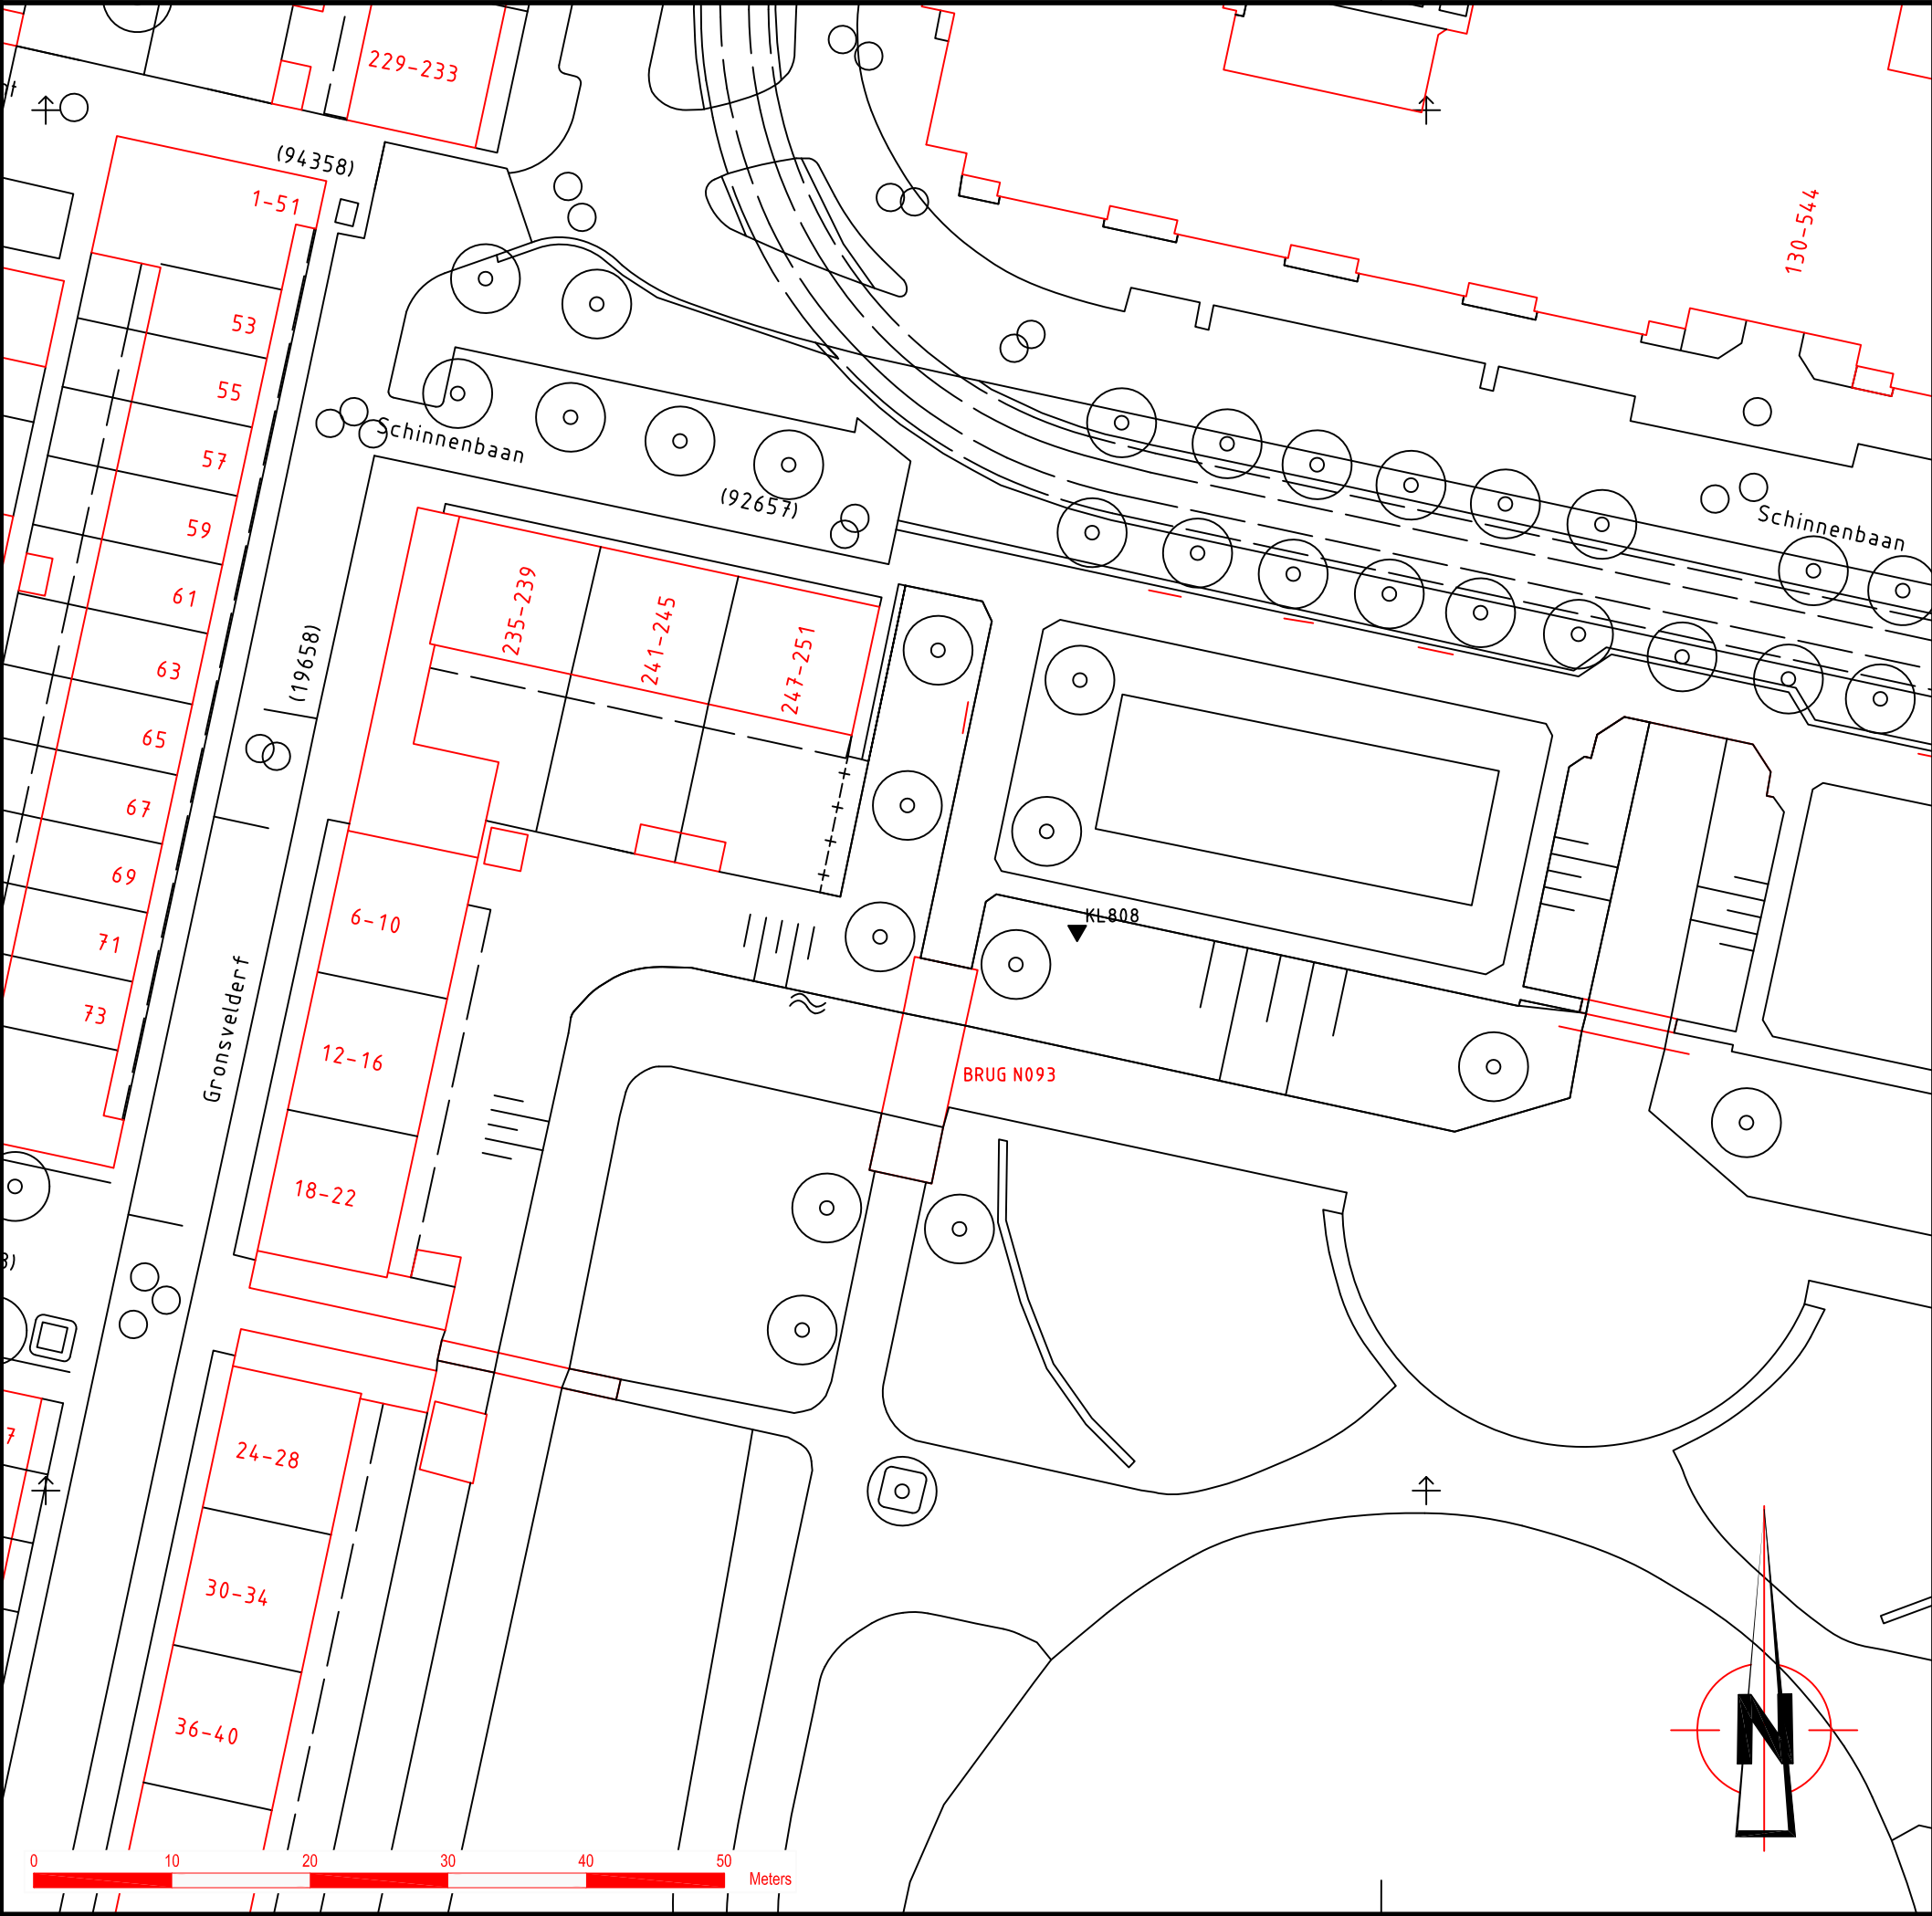


OPMERKINGEN

VERKLARING

▼ - UITGEVOERDE SONDERING

VERSIE

c			
b			
a			
Versie	Omschrijving	Tekenaar	Datum
Bestandsnaam : 12081AA1 MVJ12234.DWG		Projectcode :	Verwijzing : MVJ12234




Gemeente Rotterdam
Gemeentewerken
Ingenieursbureau

Galvanistraat 15
Postbus 6633
3002 AP ROTTERDAM
Telefoon : 010 489 9709
Telefax : 010 489 9720

Terug naar de Kleine Maat - BRUG N093

Situatietekening tbv Grondonderzoek		Geografische code :	
		Formaat : A3	
		Schaal : 1:500	
BLAD 10 VAN 11	Getekend : M. Kreischer 04-10-2012	Gecontroleerd :	Geautoriseerd :
		Tekeningnr. : 12081 - AA - 1 Wijk/projectcode - Soort - Volgnr.	

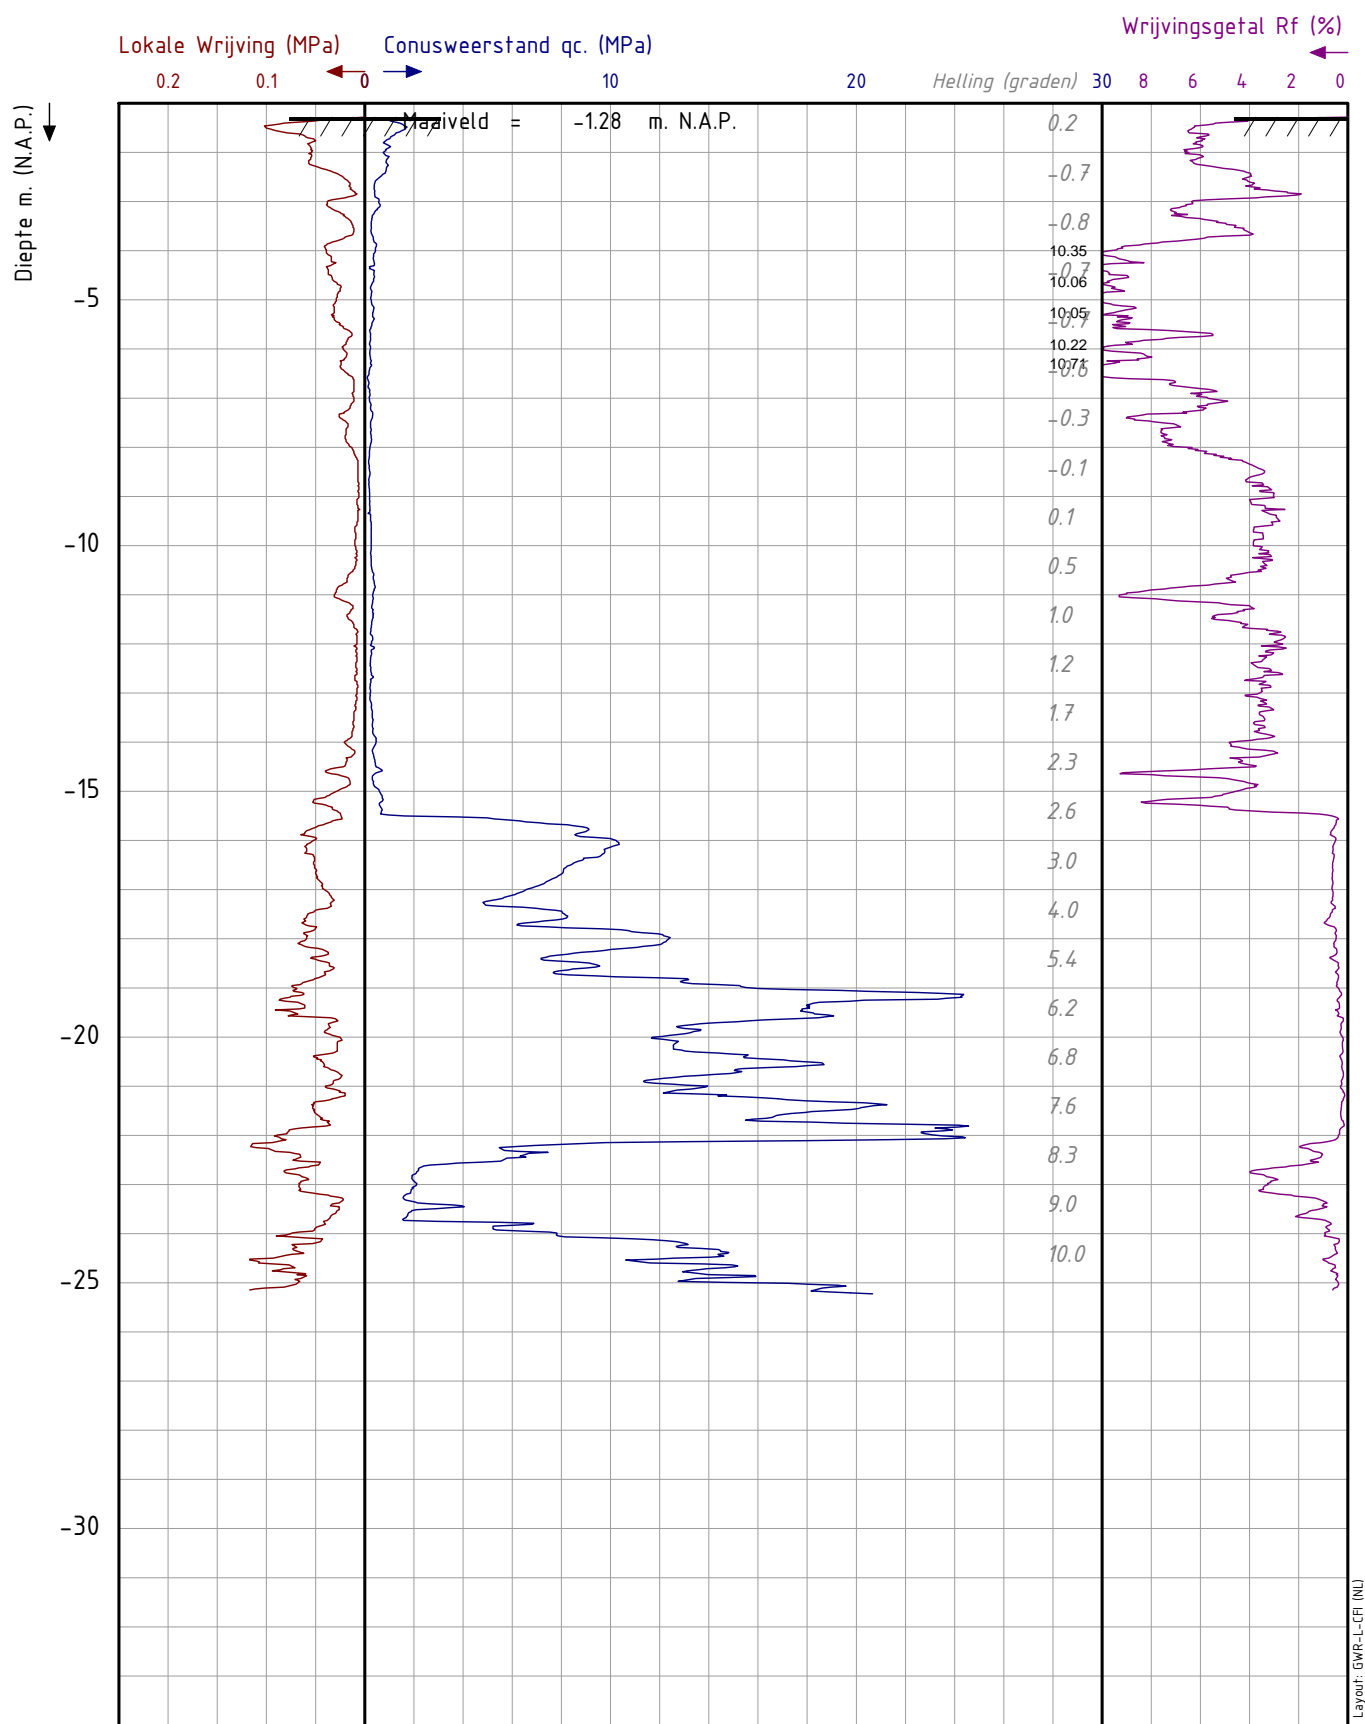

Project : Terug naar de Kleine Maat
 Dossier : 2012-081
 Lokatie : Rotterdam / Rozenburg


Paraaf :

Datum : 29-10-2012
 Maaiveld : -1.284 m. N.A.P.
 coördinaten in RD-stelsel
 X : 98574.707 Y : 434240.554
 Opmerking 1:

SONDERING:

KL808

Pagina 1/1

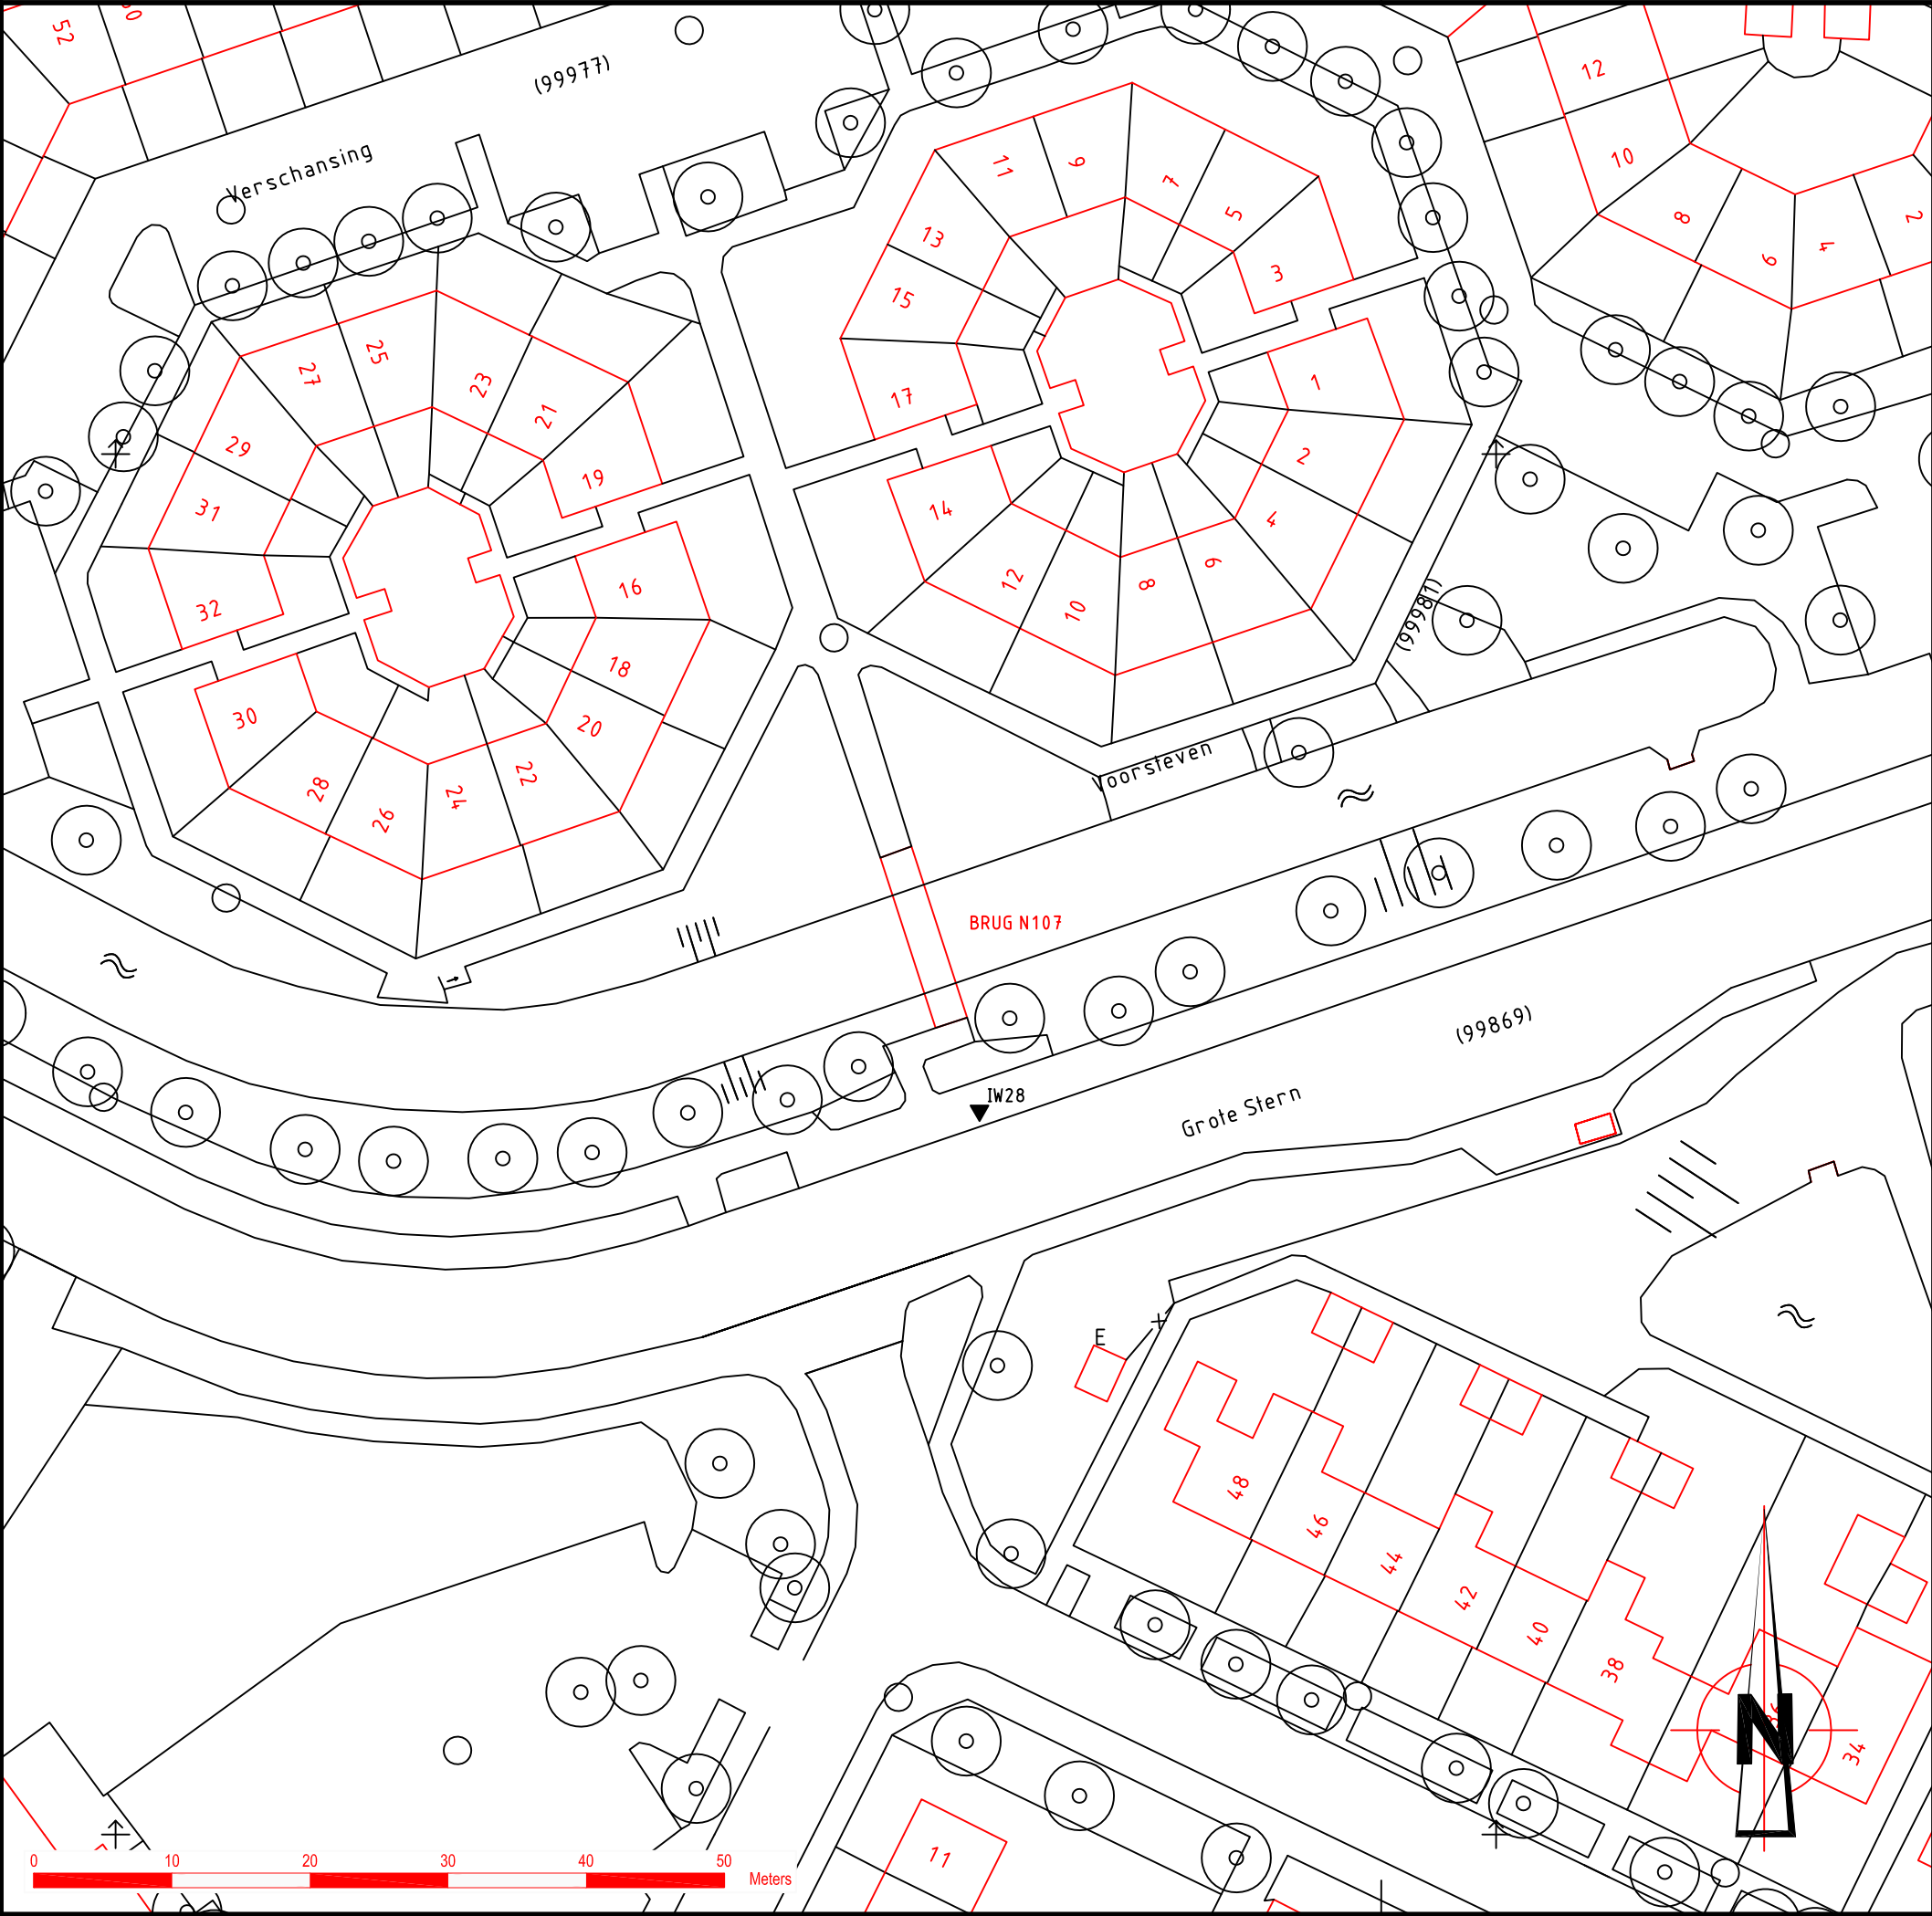

OPMERKINGEN

VERKLARING

▼ - UITGEVOERDE SONDERING

VERSIE

c			
b			
a			
Versie	Omschrijving	Tekenaar	Datum
Bestandsnaam : 12081AA1_MVJ12234.DWG		Projectcode :	Verwijzing : MVJ12234




Gemeente Rotterdam
Gemeentewerken
Ingenieursbureau

Galvanistraat 15
Postbus 6633
3002 AP ROTTERDAM
Telefoon : 010 489 9709
Telefax : 010 489 9720

Terug naar de Kleine Maat - BRUG N107

Situatietekening tbv Grondonderzoek			Geografische code :
			Formaat : A3
			Schaal : 1:500
Getekend : M. Kreischer 04-10-2012	Gecontroleerd :	Geautoriseerd :	Tekeningnr. : 12081 - AA - 1 Wijk/projectcode - Soort - Volgnr.

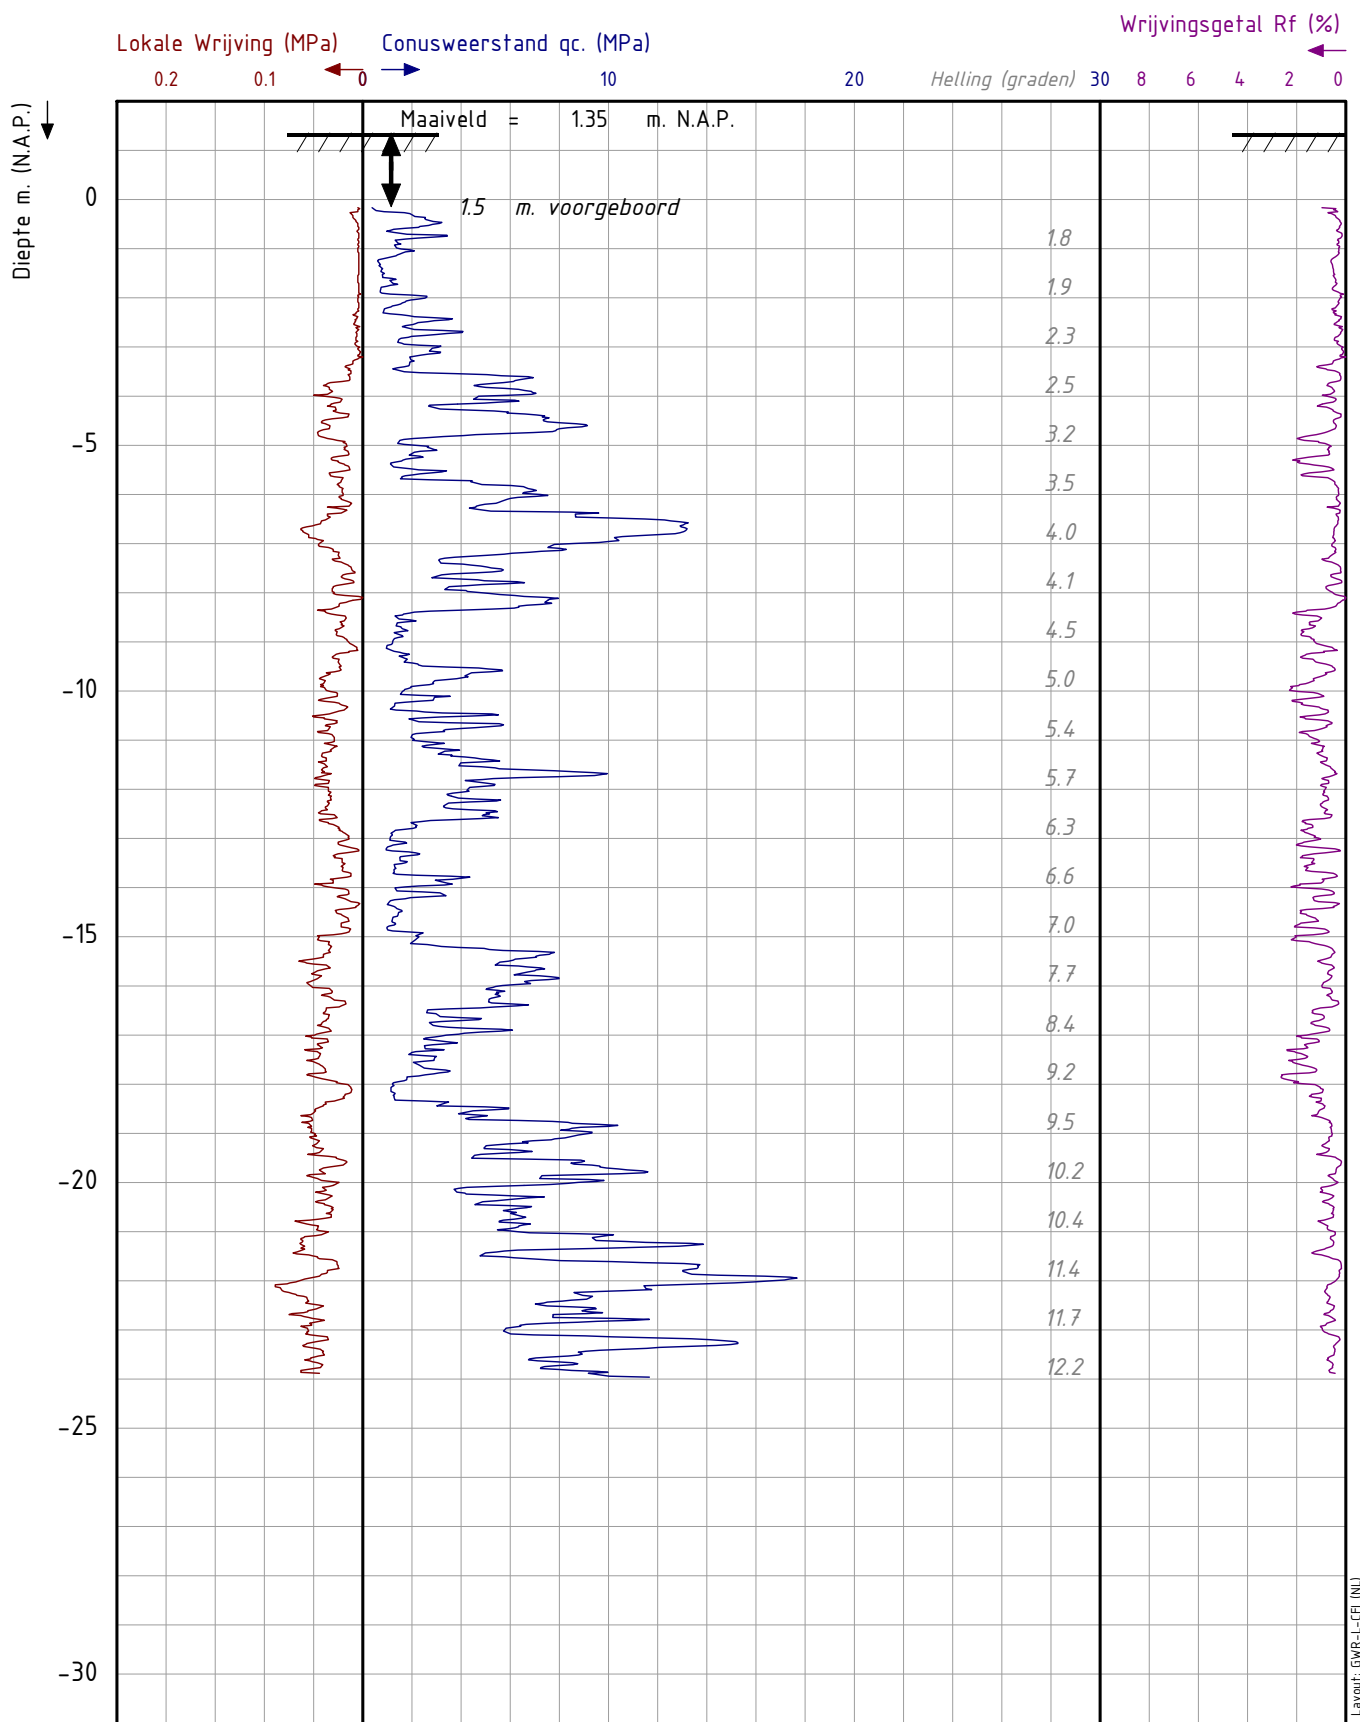

Project : Terug naar de Kleine Maat
 Dossier : 2012-081
 Lokatie : Rotterdam / Rozenburg

Paraaf :

Datum : 29-10-2012
 Maaiveld : 1.354 m. N.A.P.
 coördinaten in RD-stelsel
 X : 76262.579 Y : 436152.428
 Opmerking 1:

SONDERING:

IW28

Pagina 1/1