



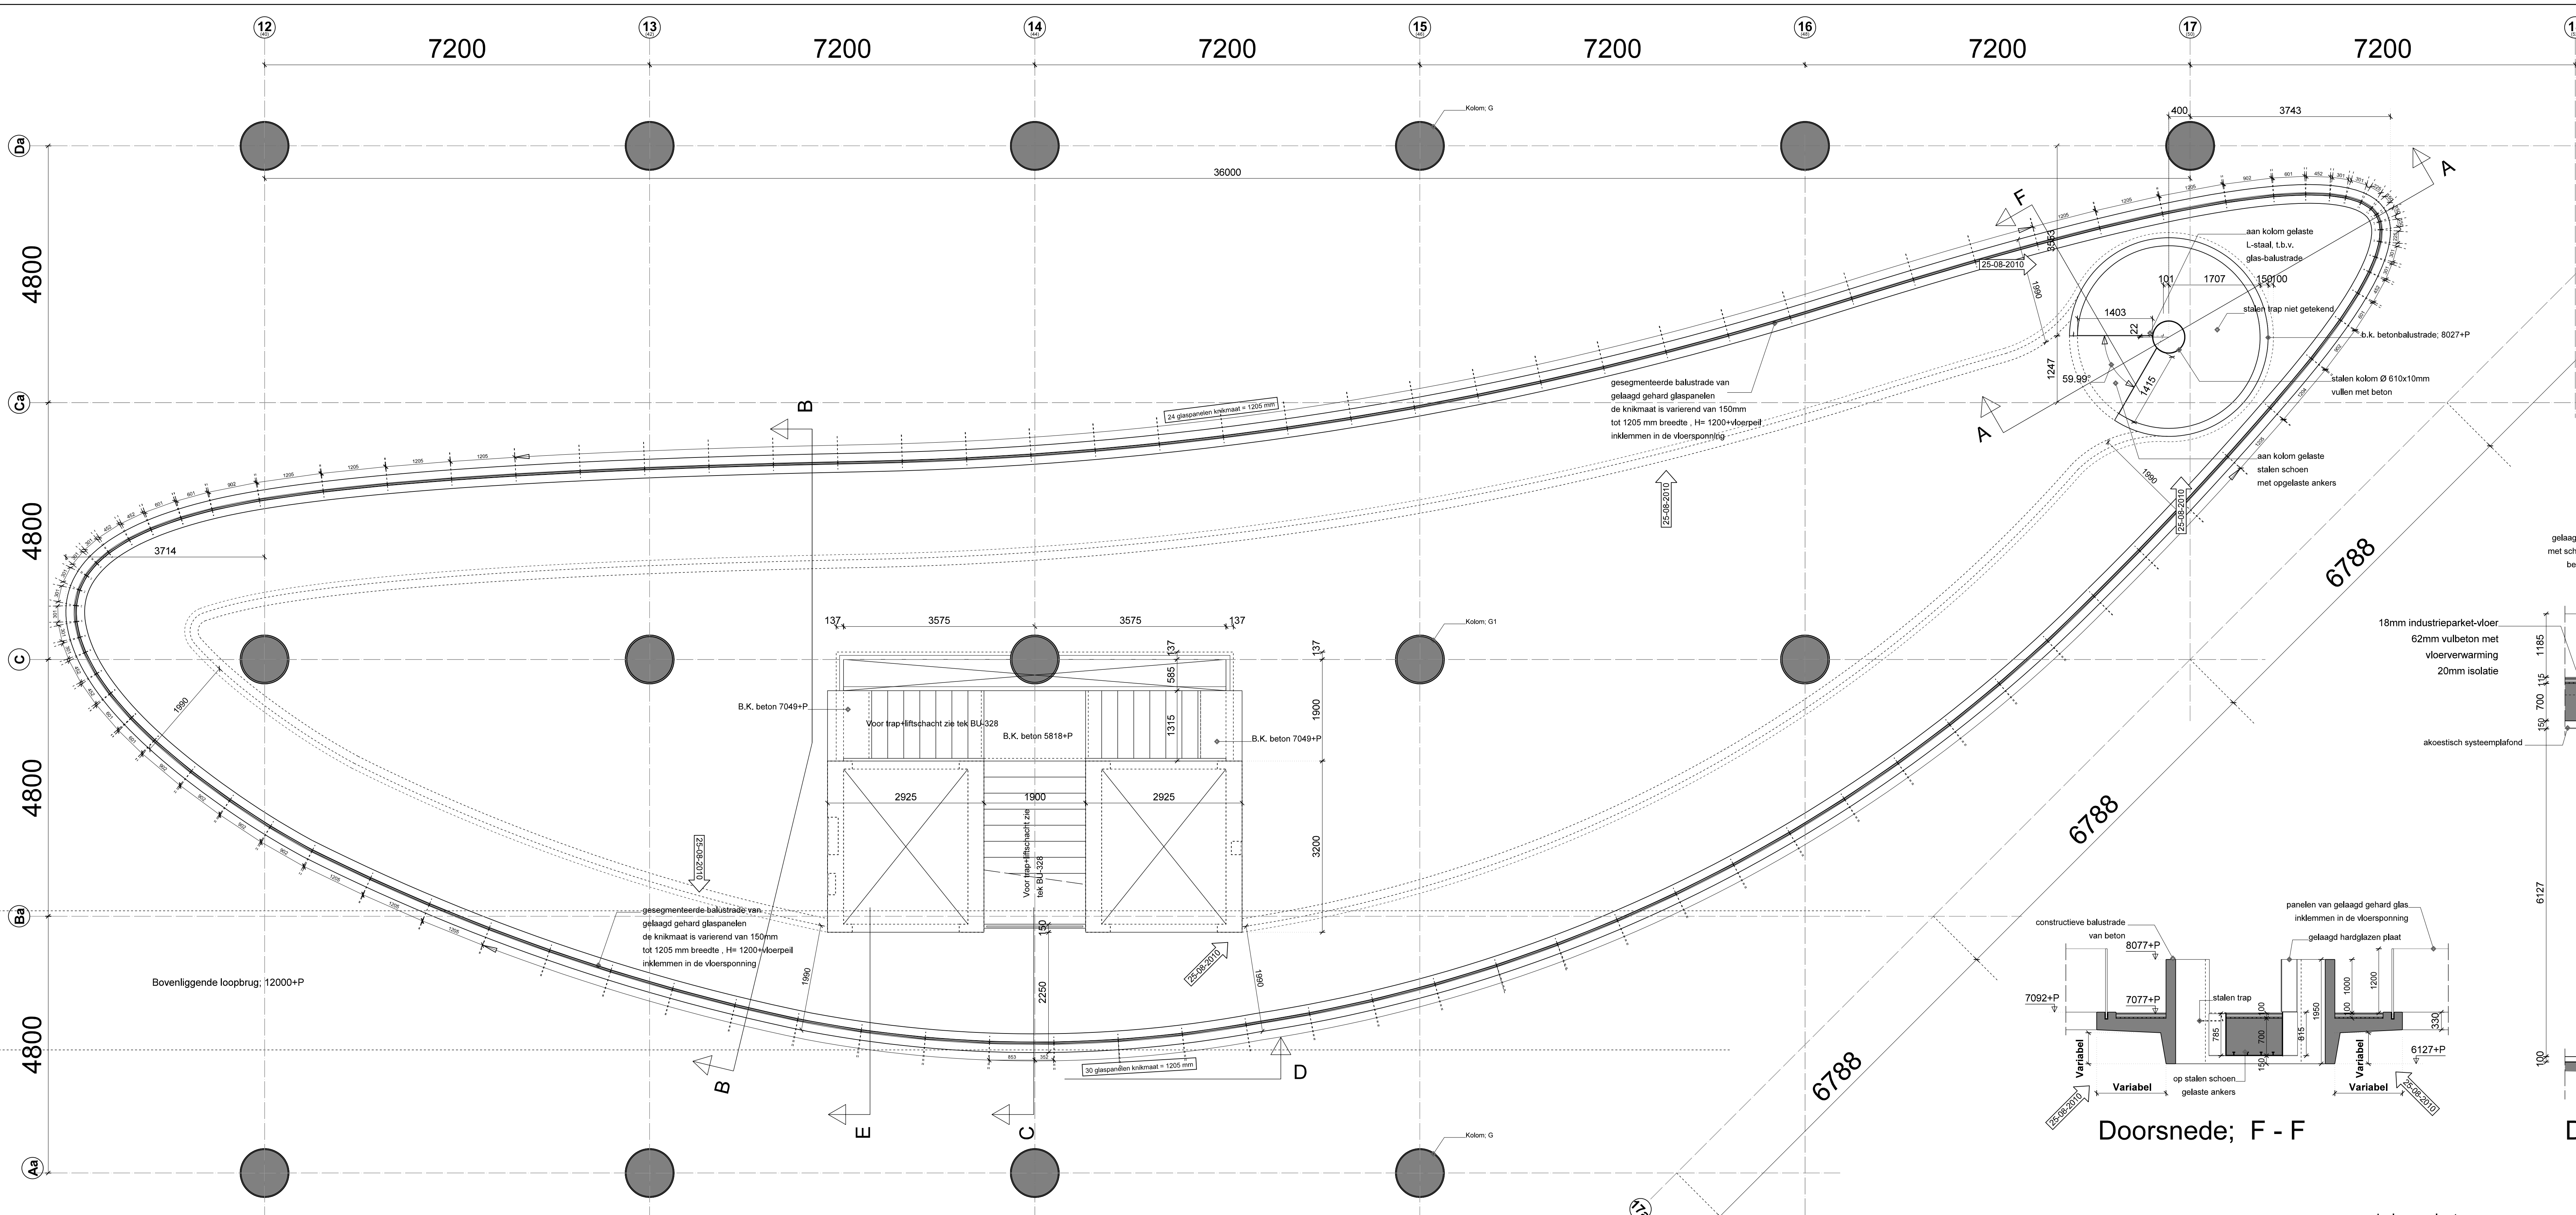


plattegrond entresol 7077+P

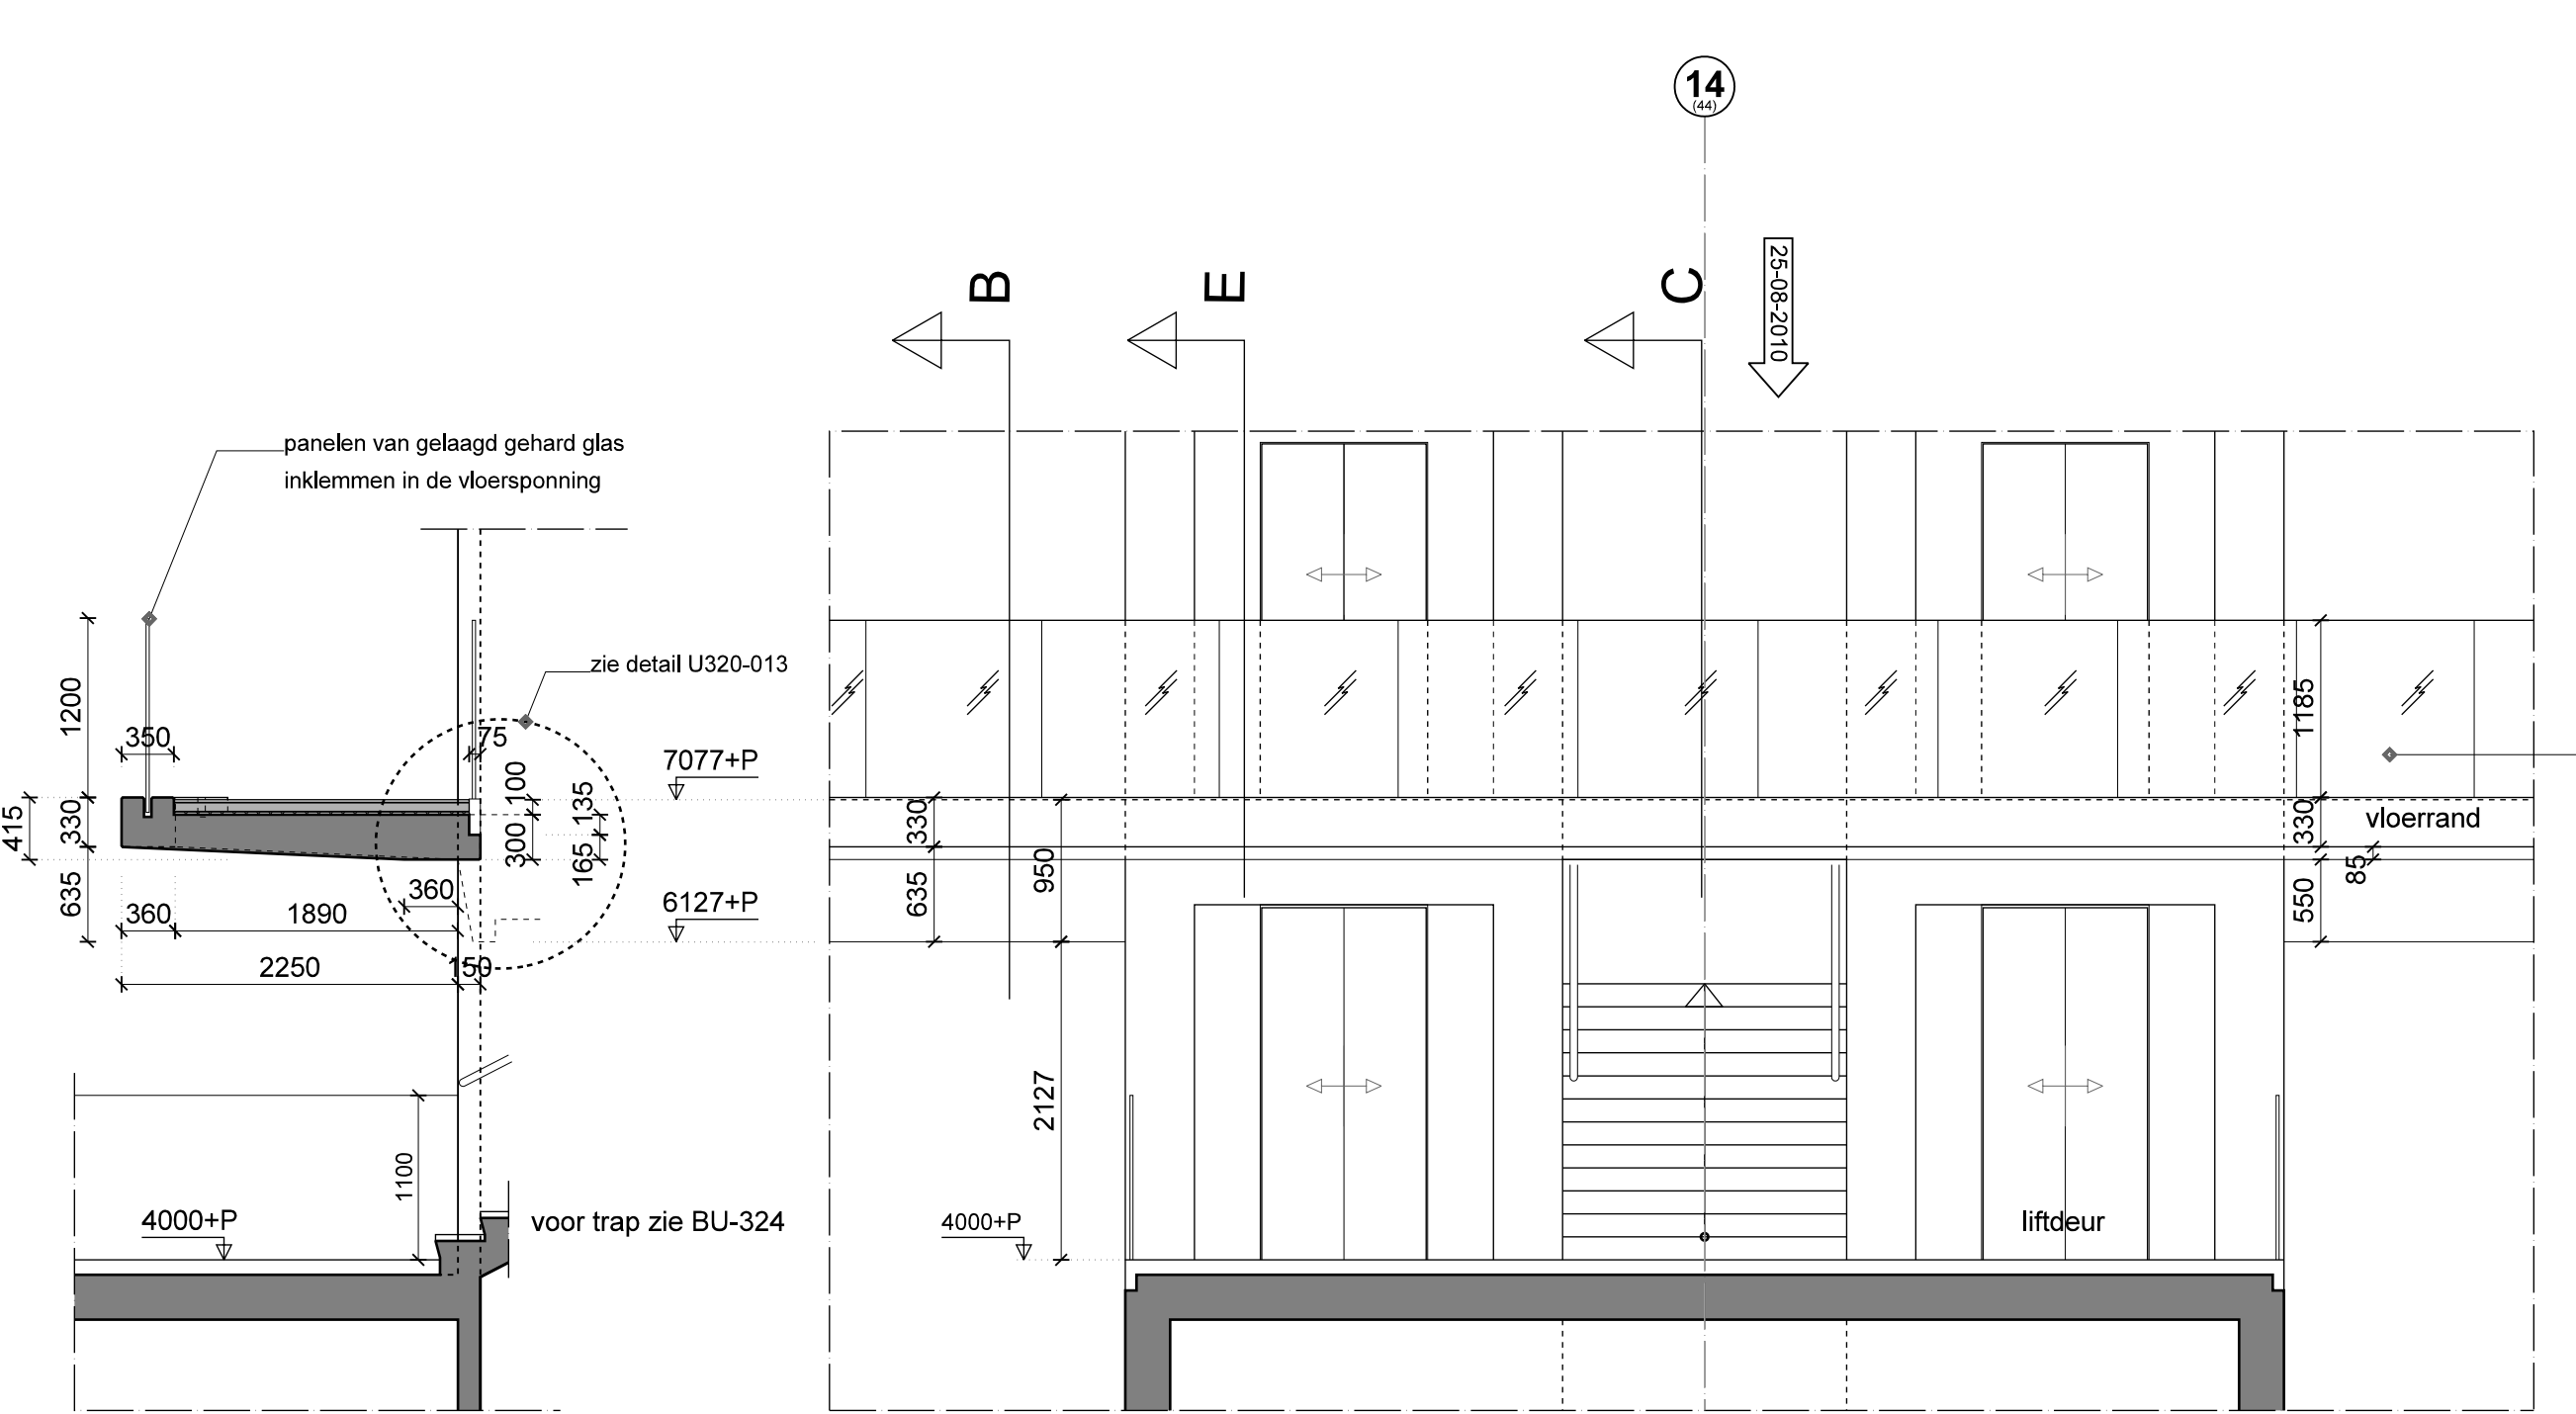


Doorsnede; C - C


Aanzicht; D - D

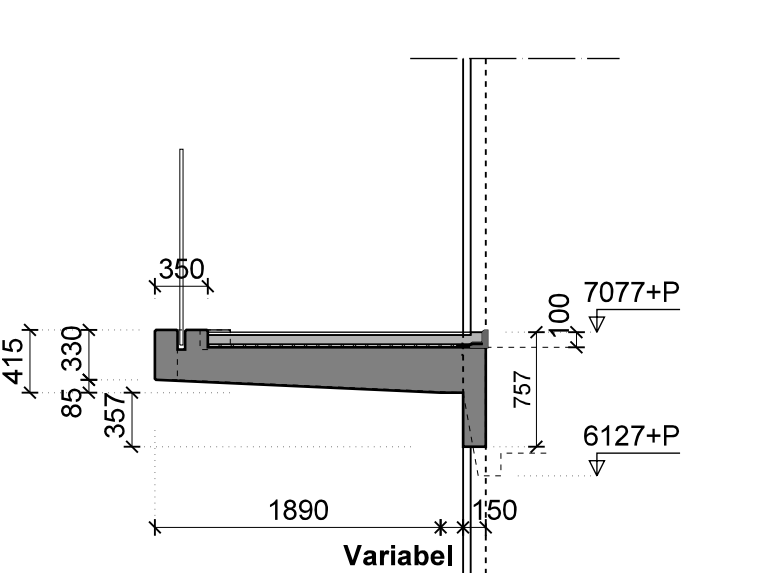


Doorsnede; E - E

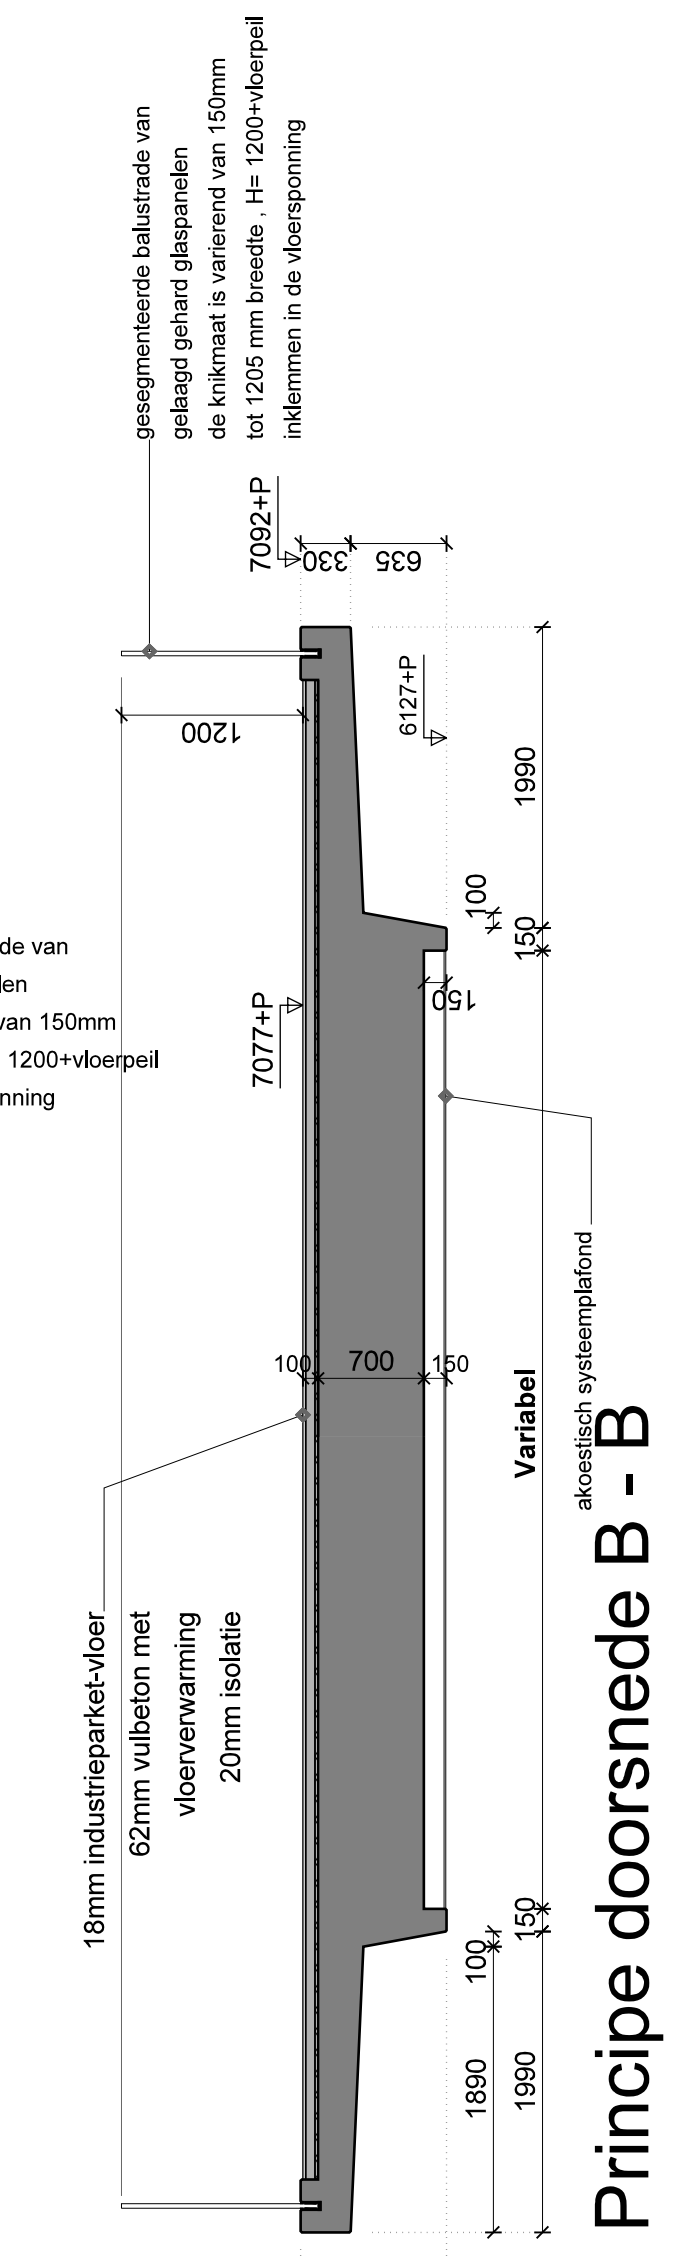


Principe doorsnede B - B

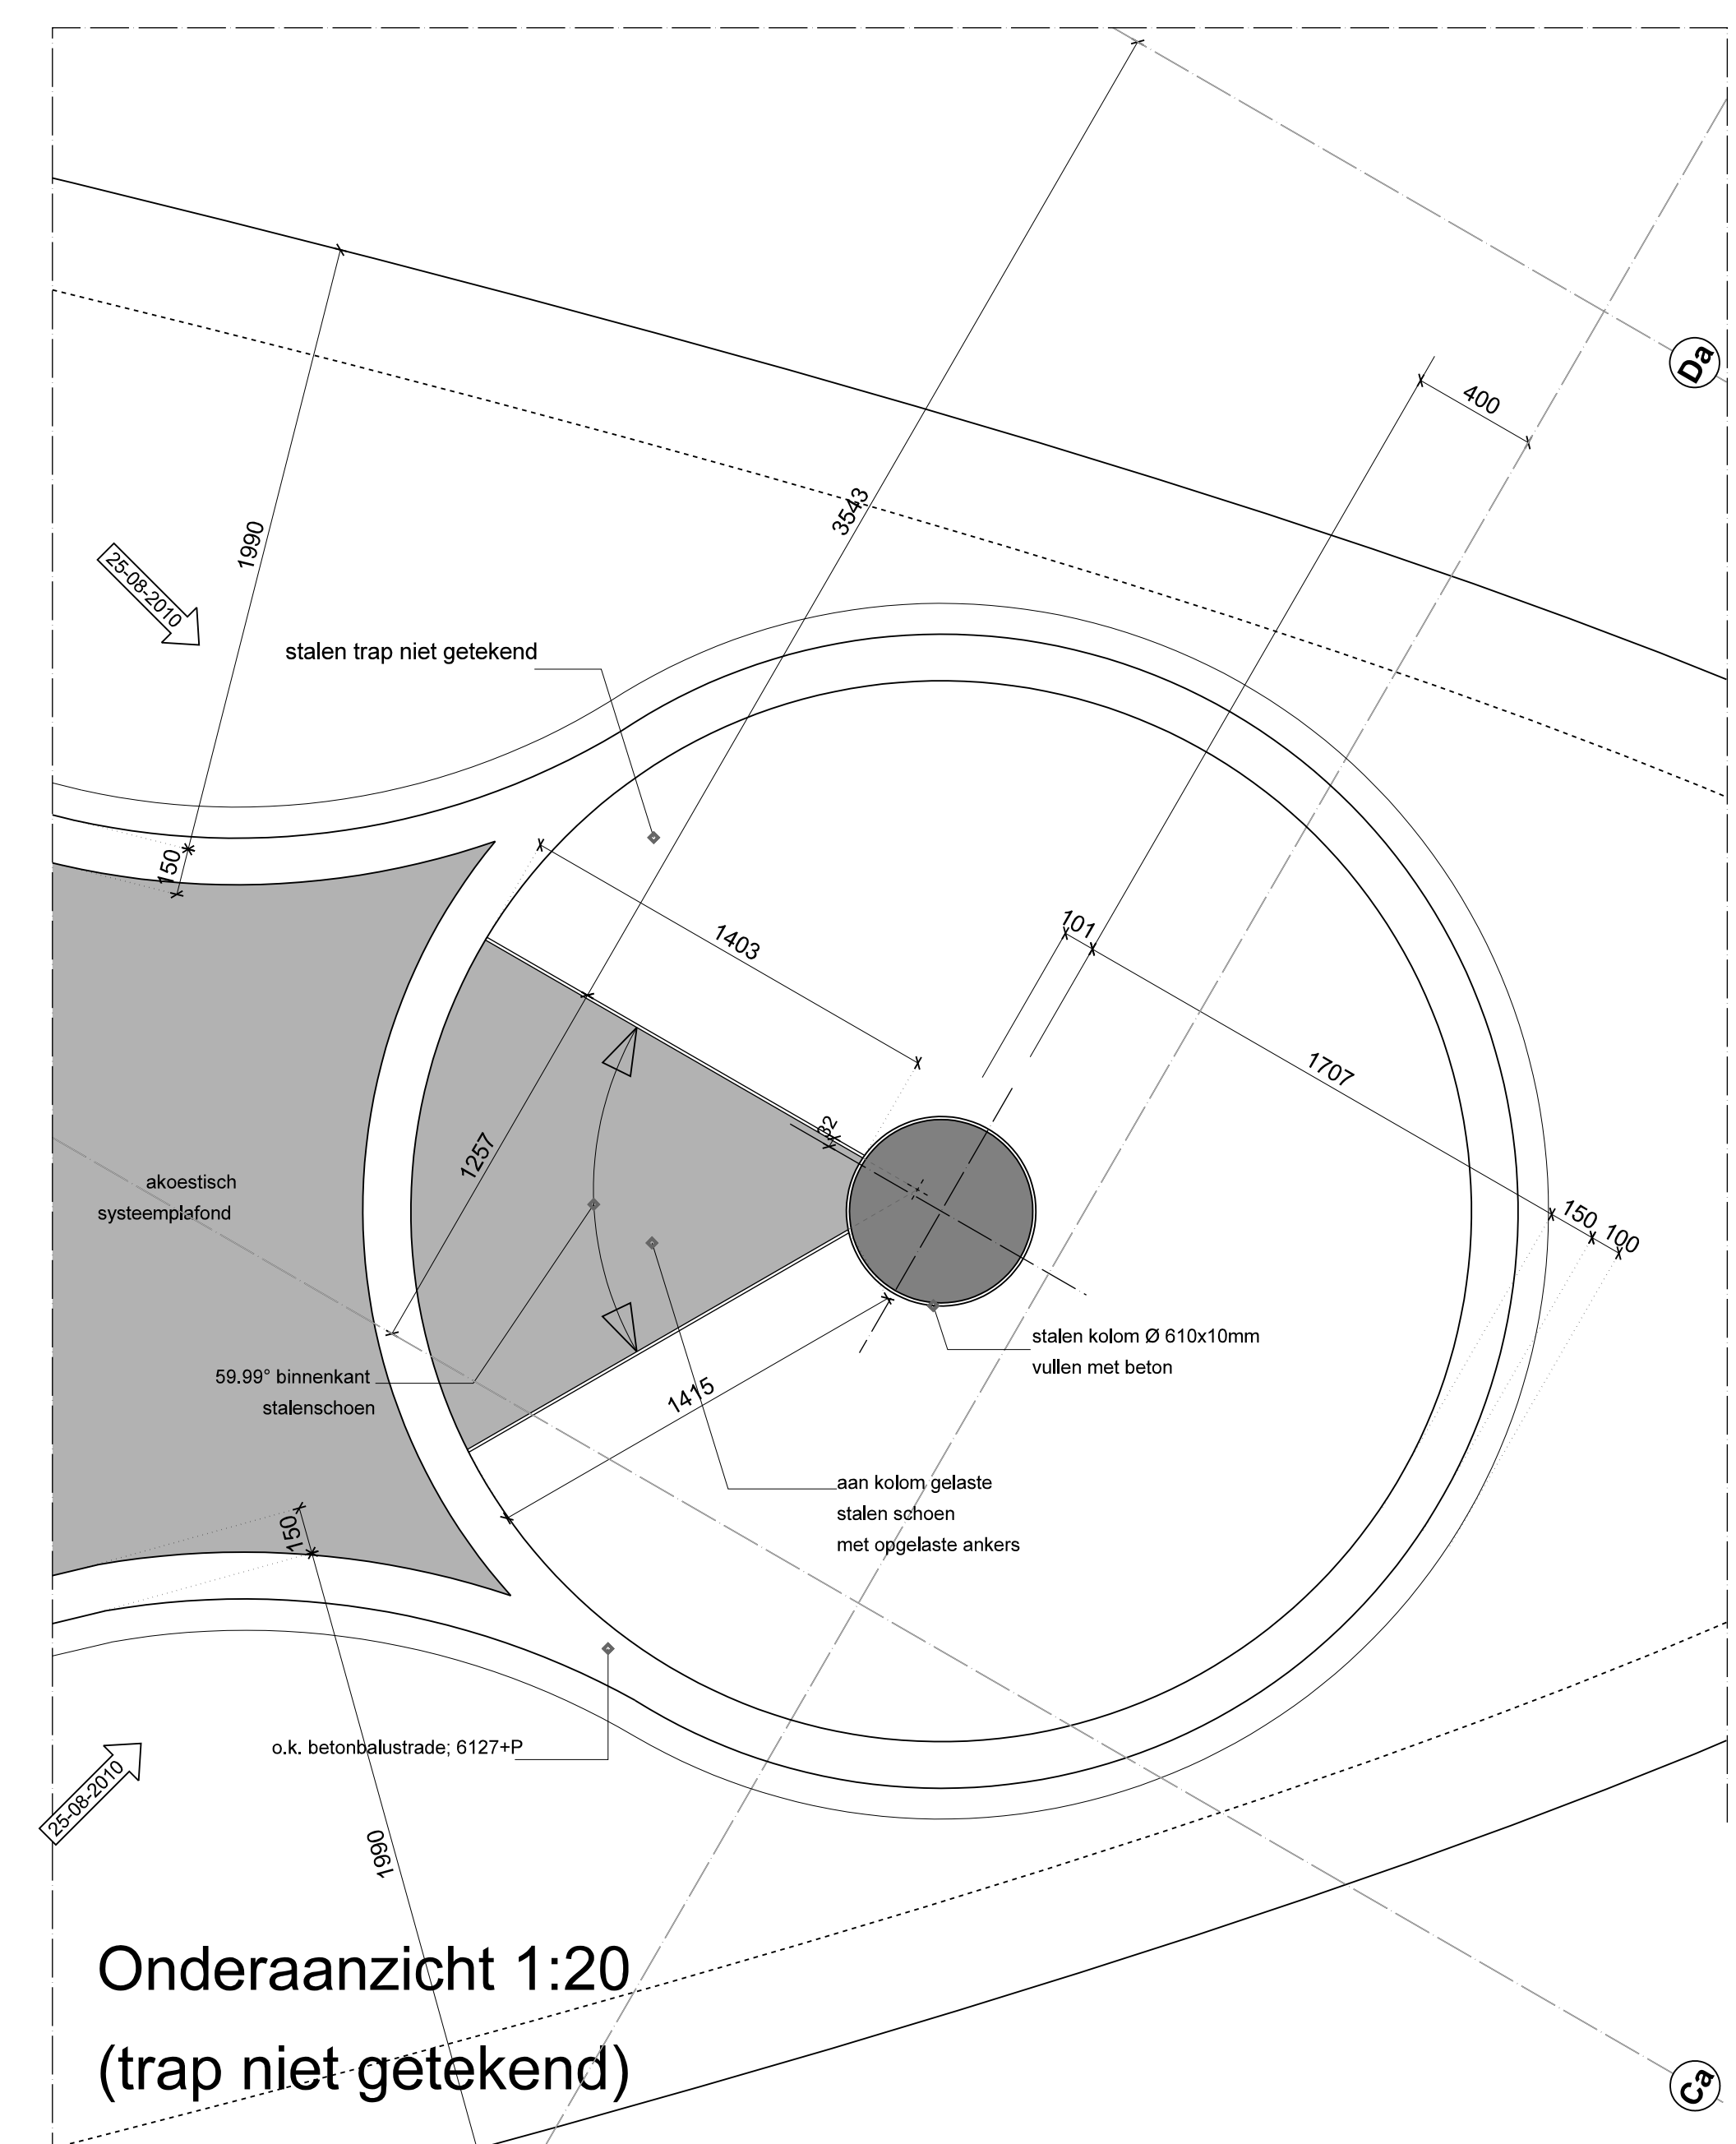


Onderaanzicht 1:20
(trap niet getekend)

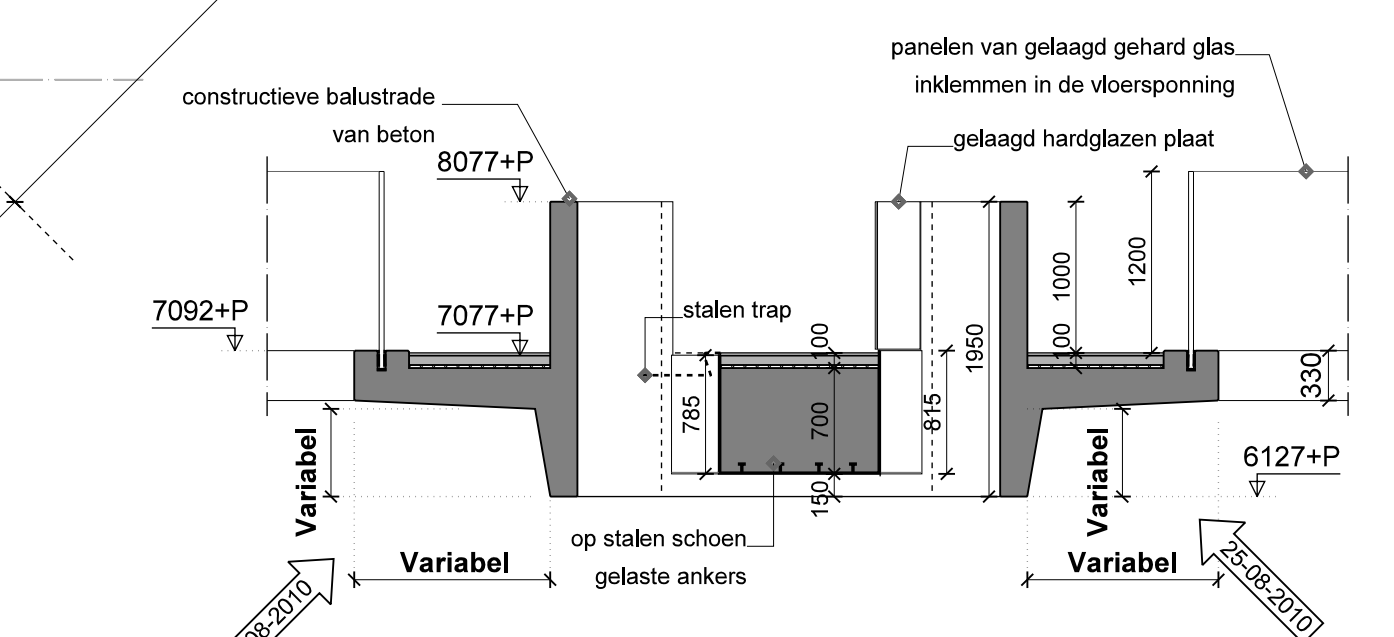


Doorsnede; F - F

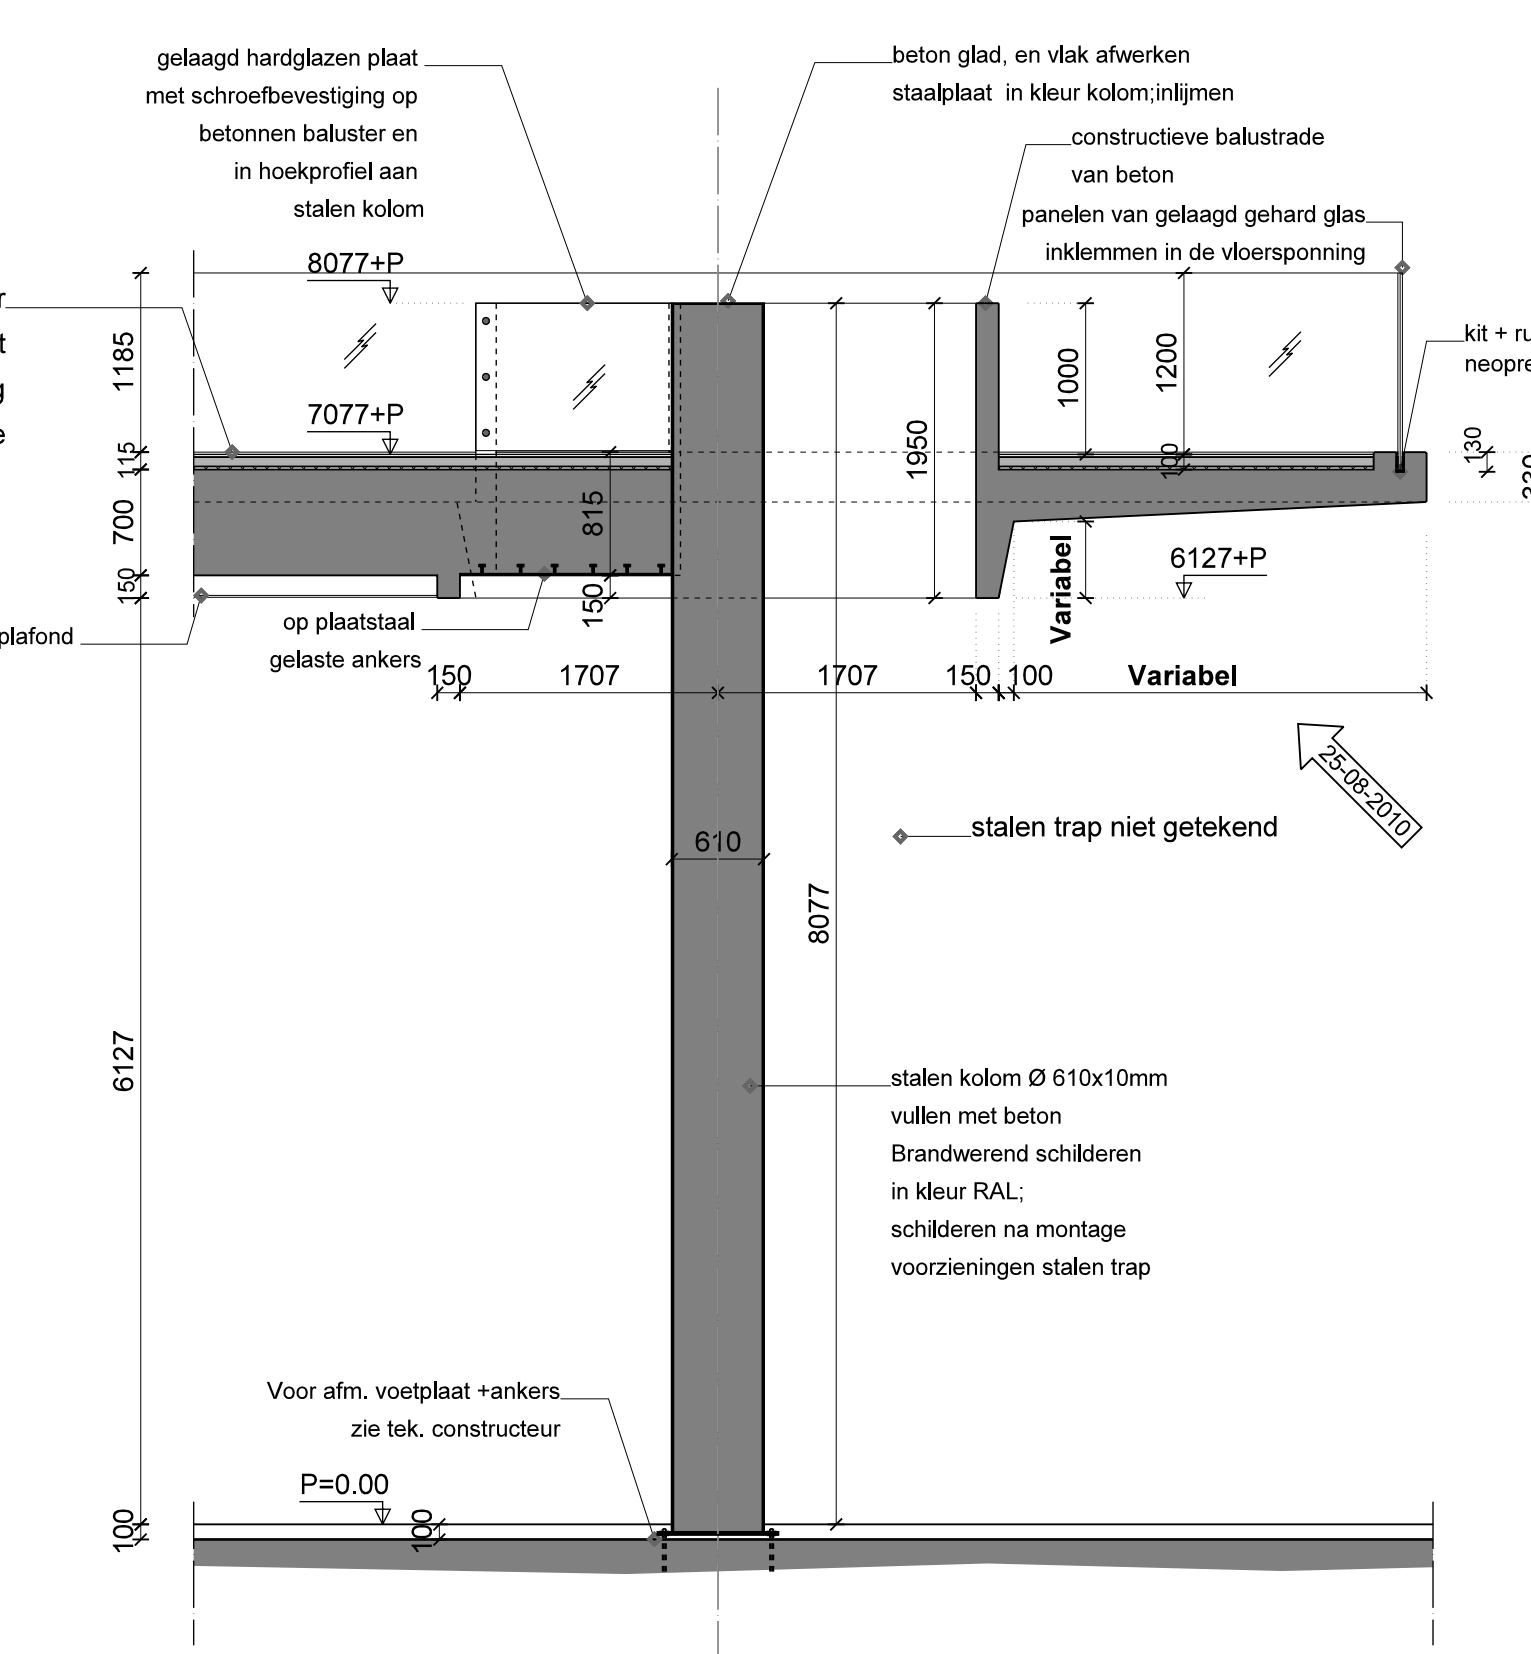

Doorsnede; A - A

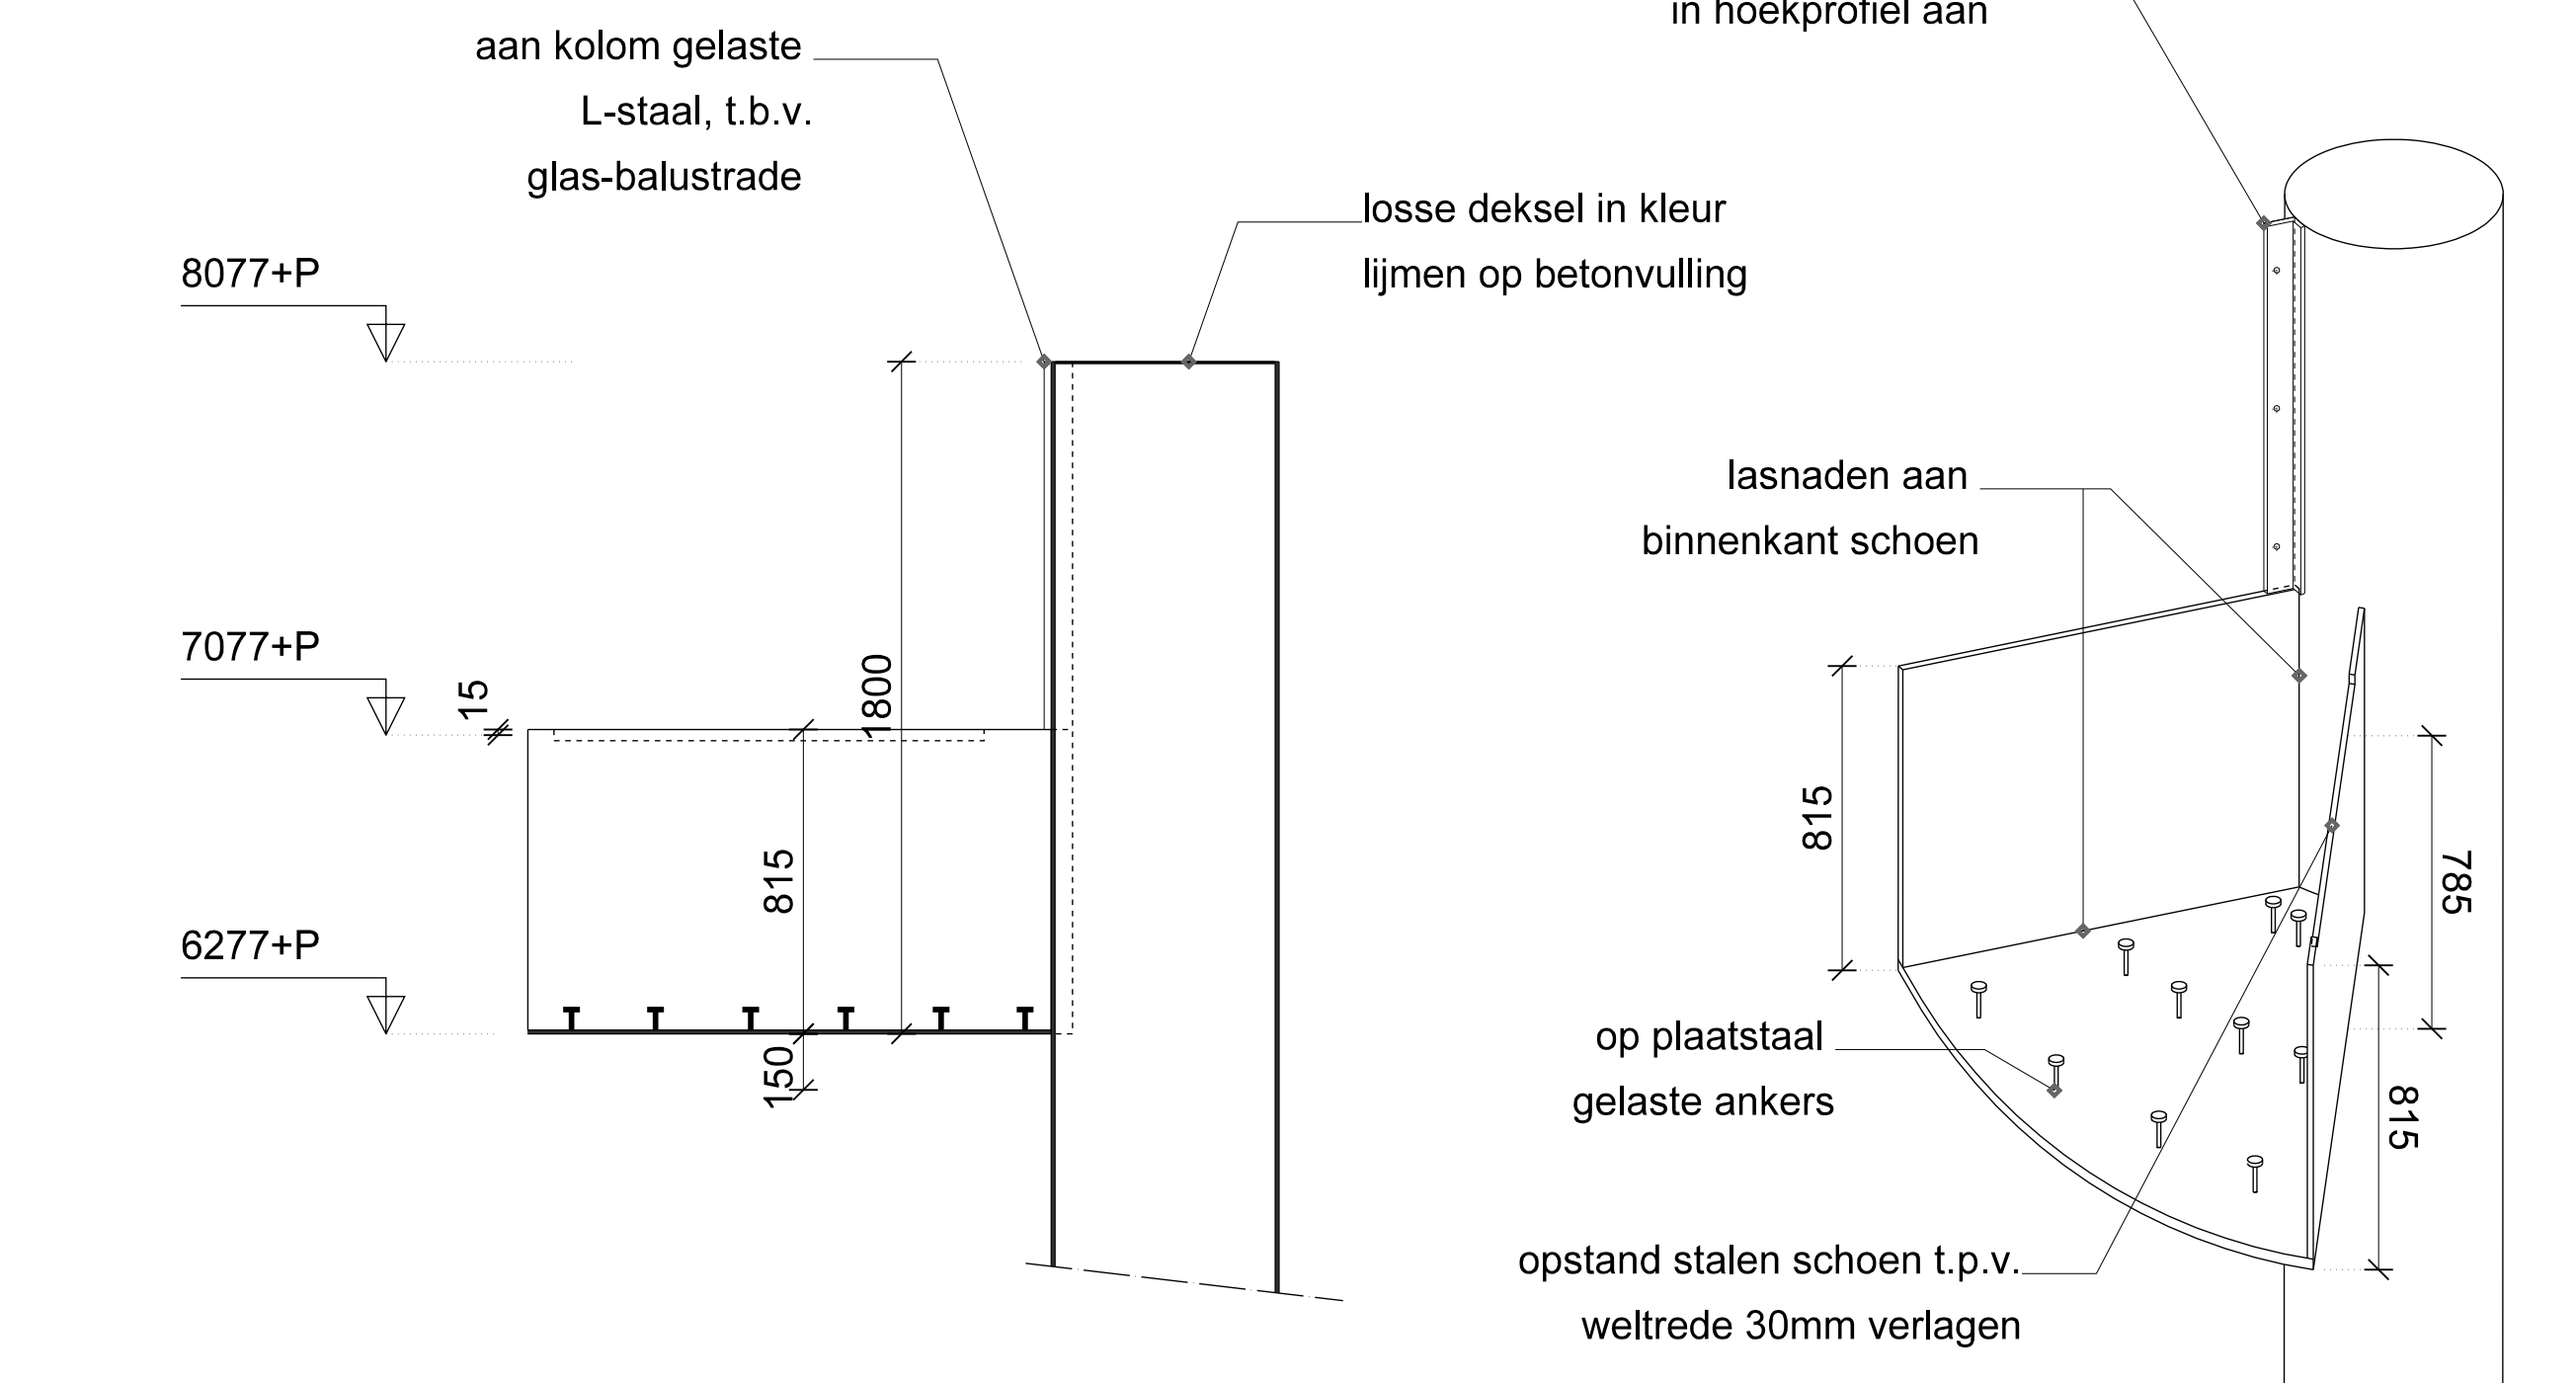

Principe stalen schoen
schaalloos

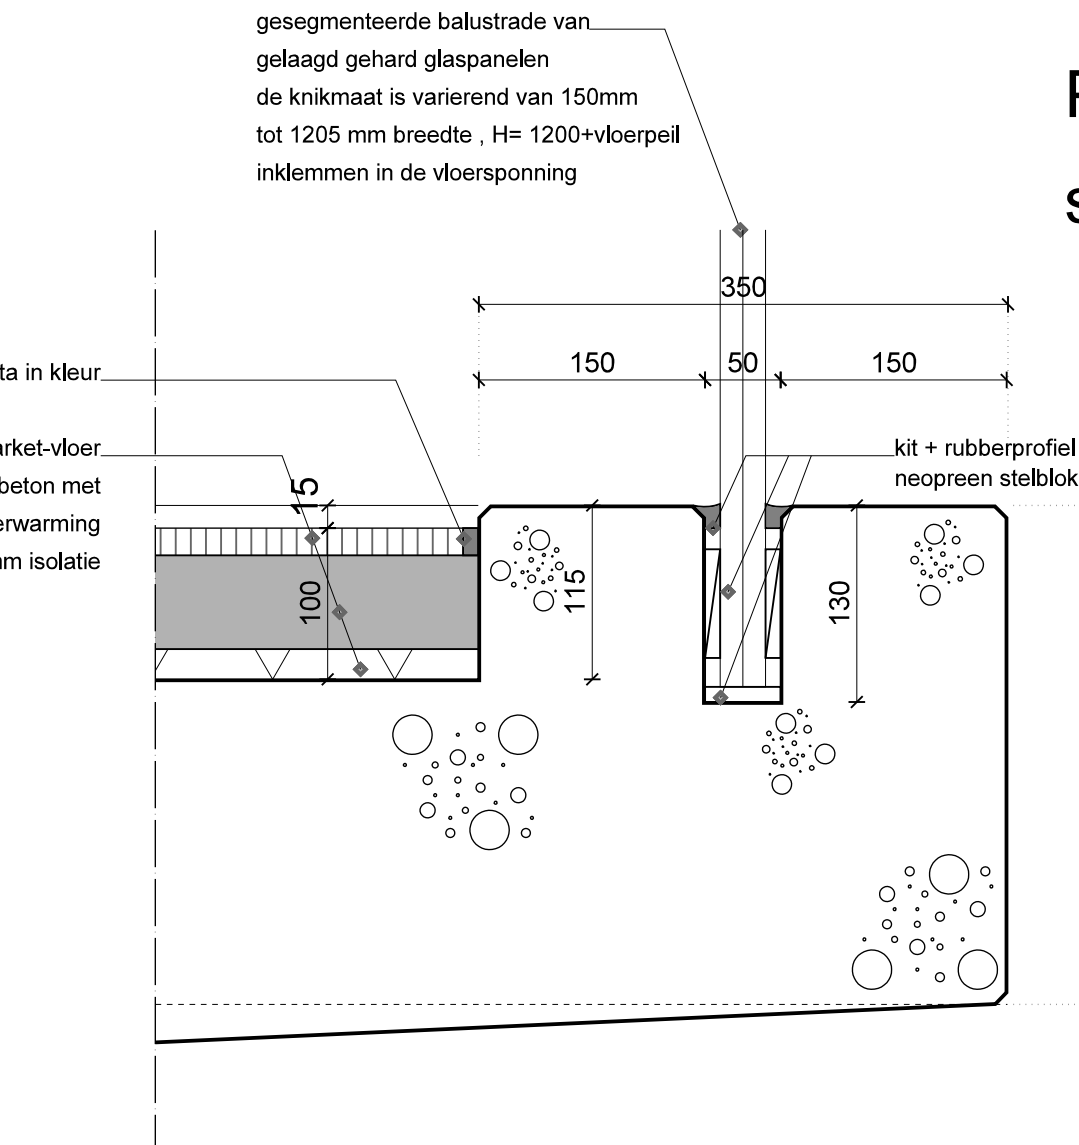

Principe vloerrand 1:5

versie B	25-08-2010	Overname wijzigingen
versie A	01-10-2009	Voor uitvoering
1e URT/GITE	16-08-2009	ter controle
datum	omschrijving	
Wijlenbos 20 - Postbus 298 - 3300 AG - Dordrecht - T (078) 633 06 60		
www.egm.nl - geassocieerd ISO 9001:2008		
project	Erasmus MC, Tranche 1	
BOUWUITVOERING		projectnummer
Entresol vloer 7077+P as C / 12 - 17 (planwijziging 023, entresol)		A99100.22
datum	schaal	formaat
25-08-2010	1:50	A0
tekeningsnummer	tekeningsnaam	nummer / wijz
BU Oost	02 329	B

EGM architecten