


Zoningsplan Alkmaar

Openbaar


Cylinderslot

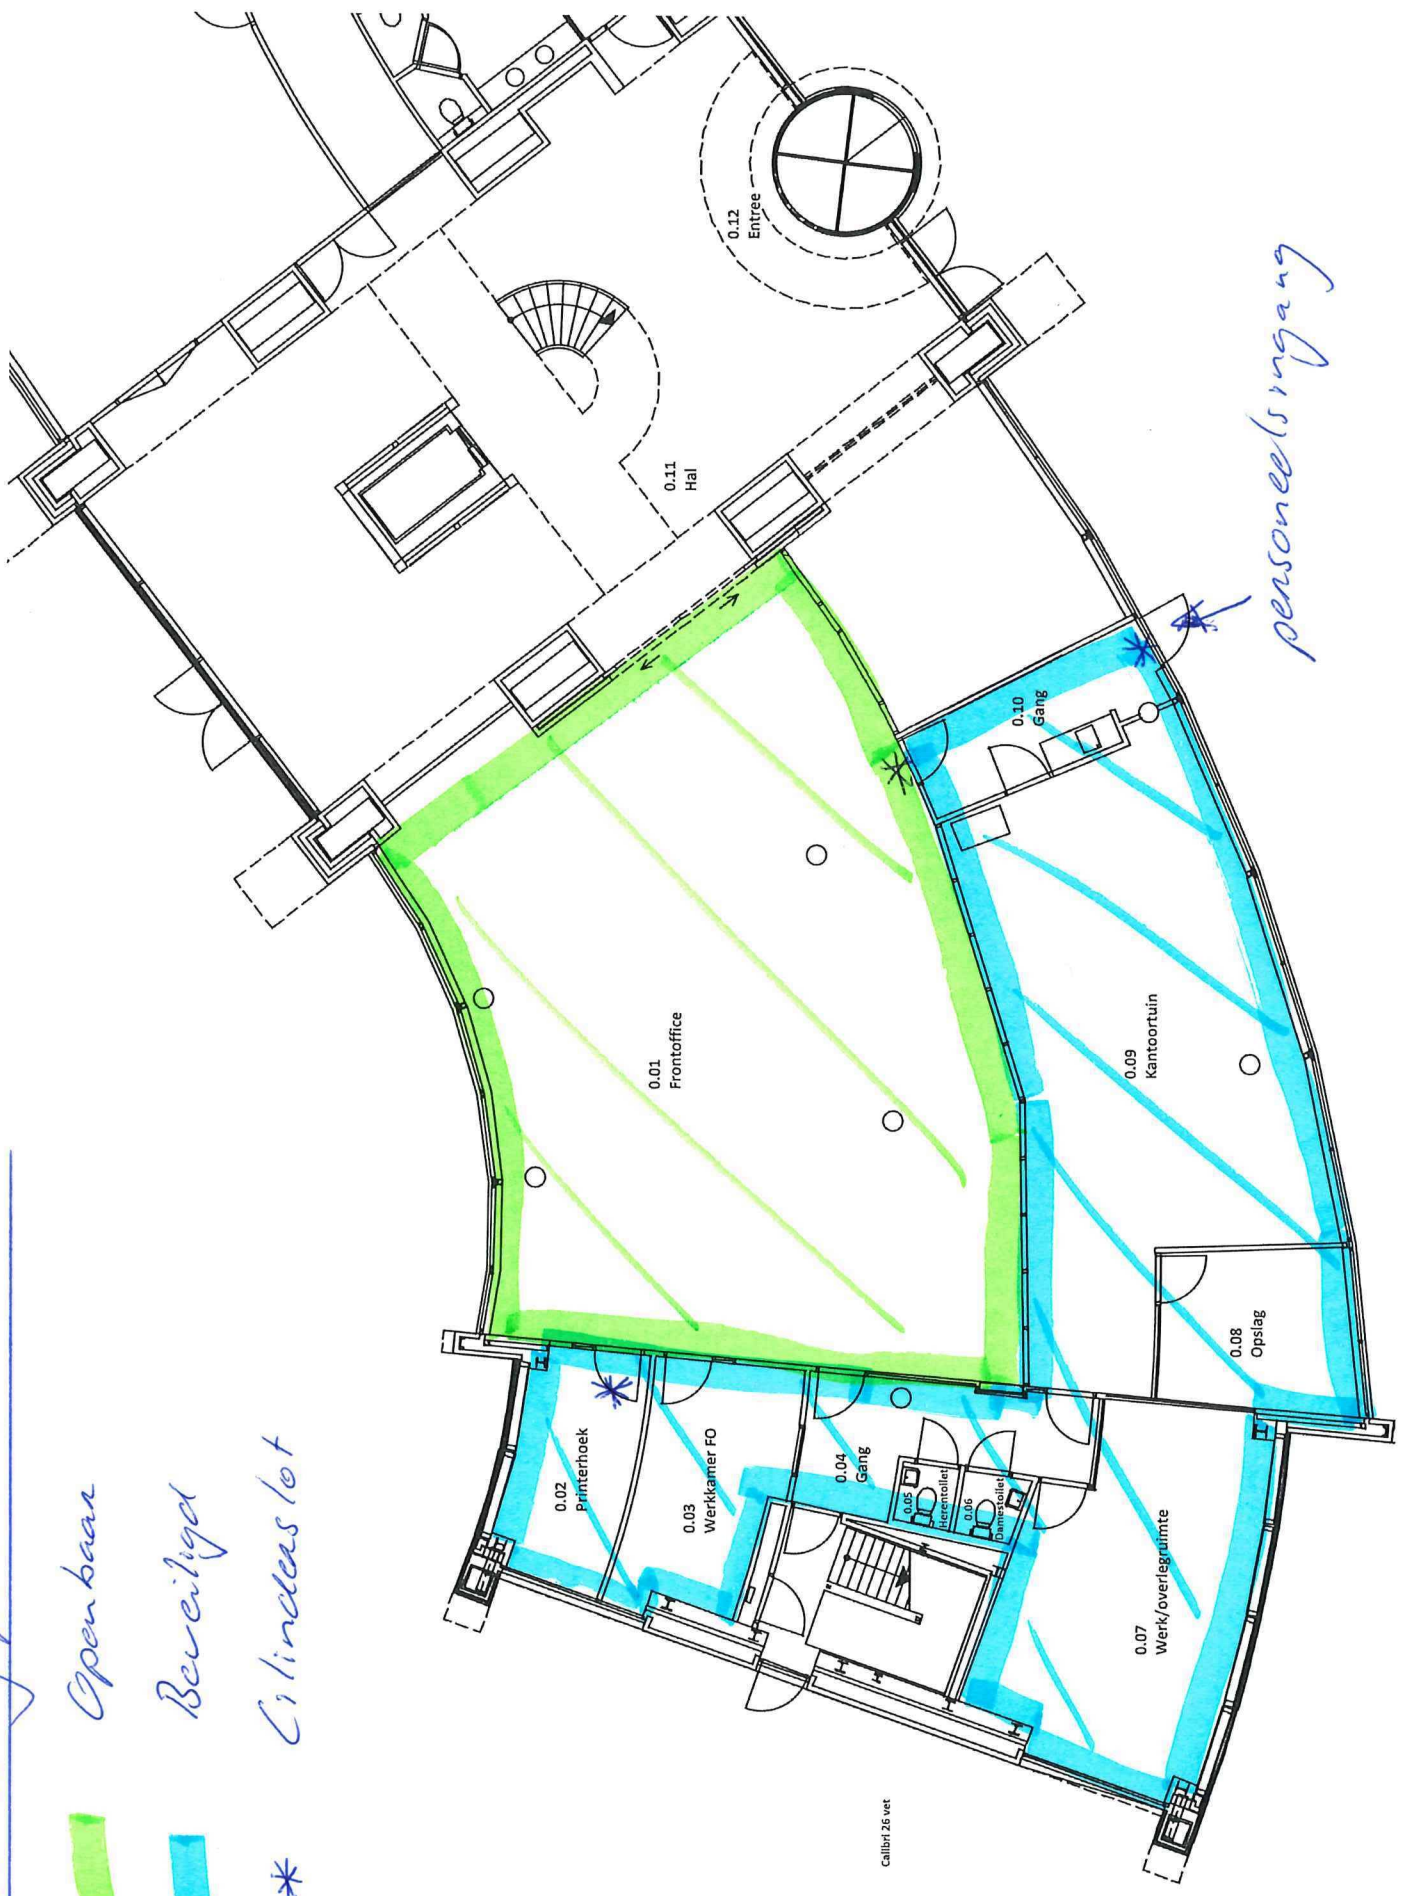

personeelsingang