



Zoningsplan Apeldoorn B6

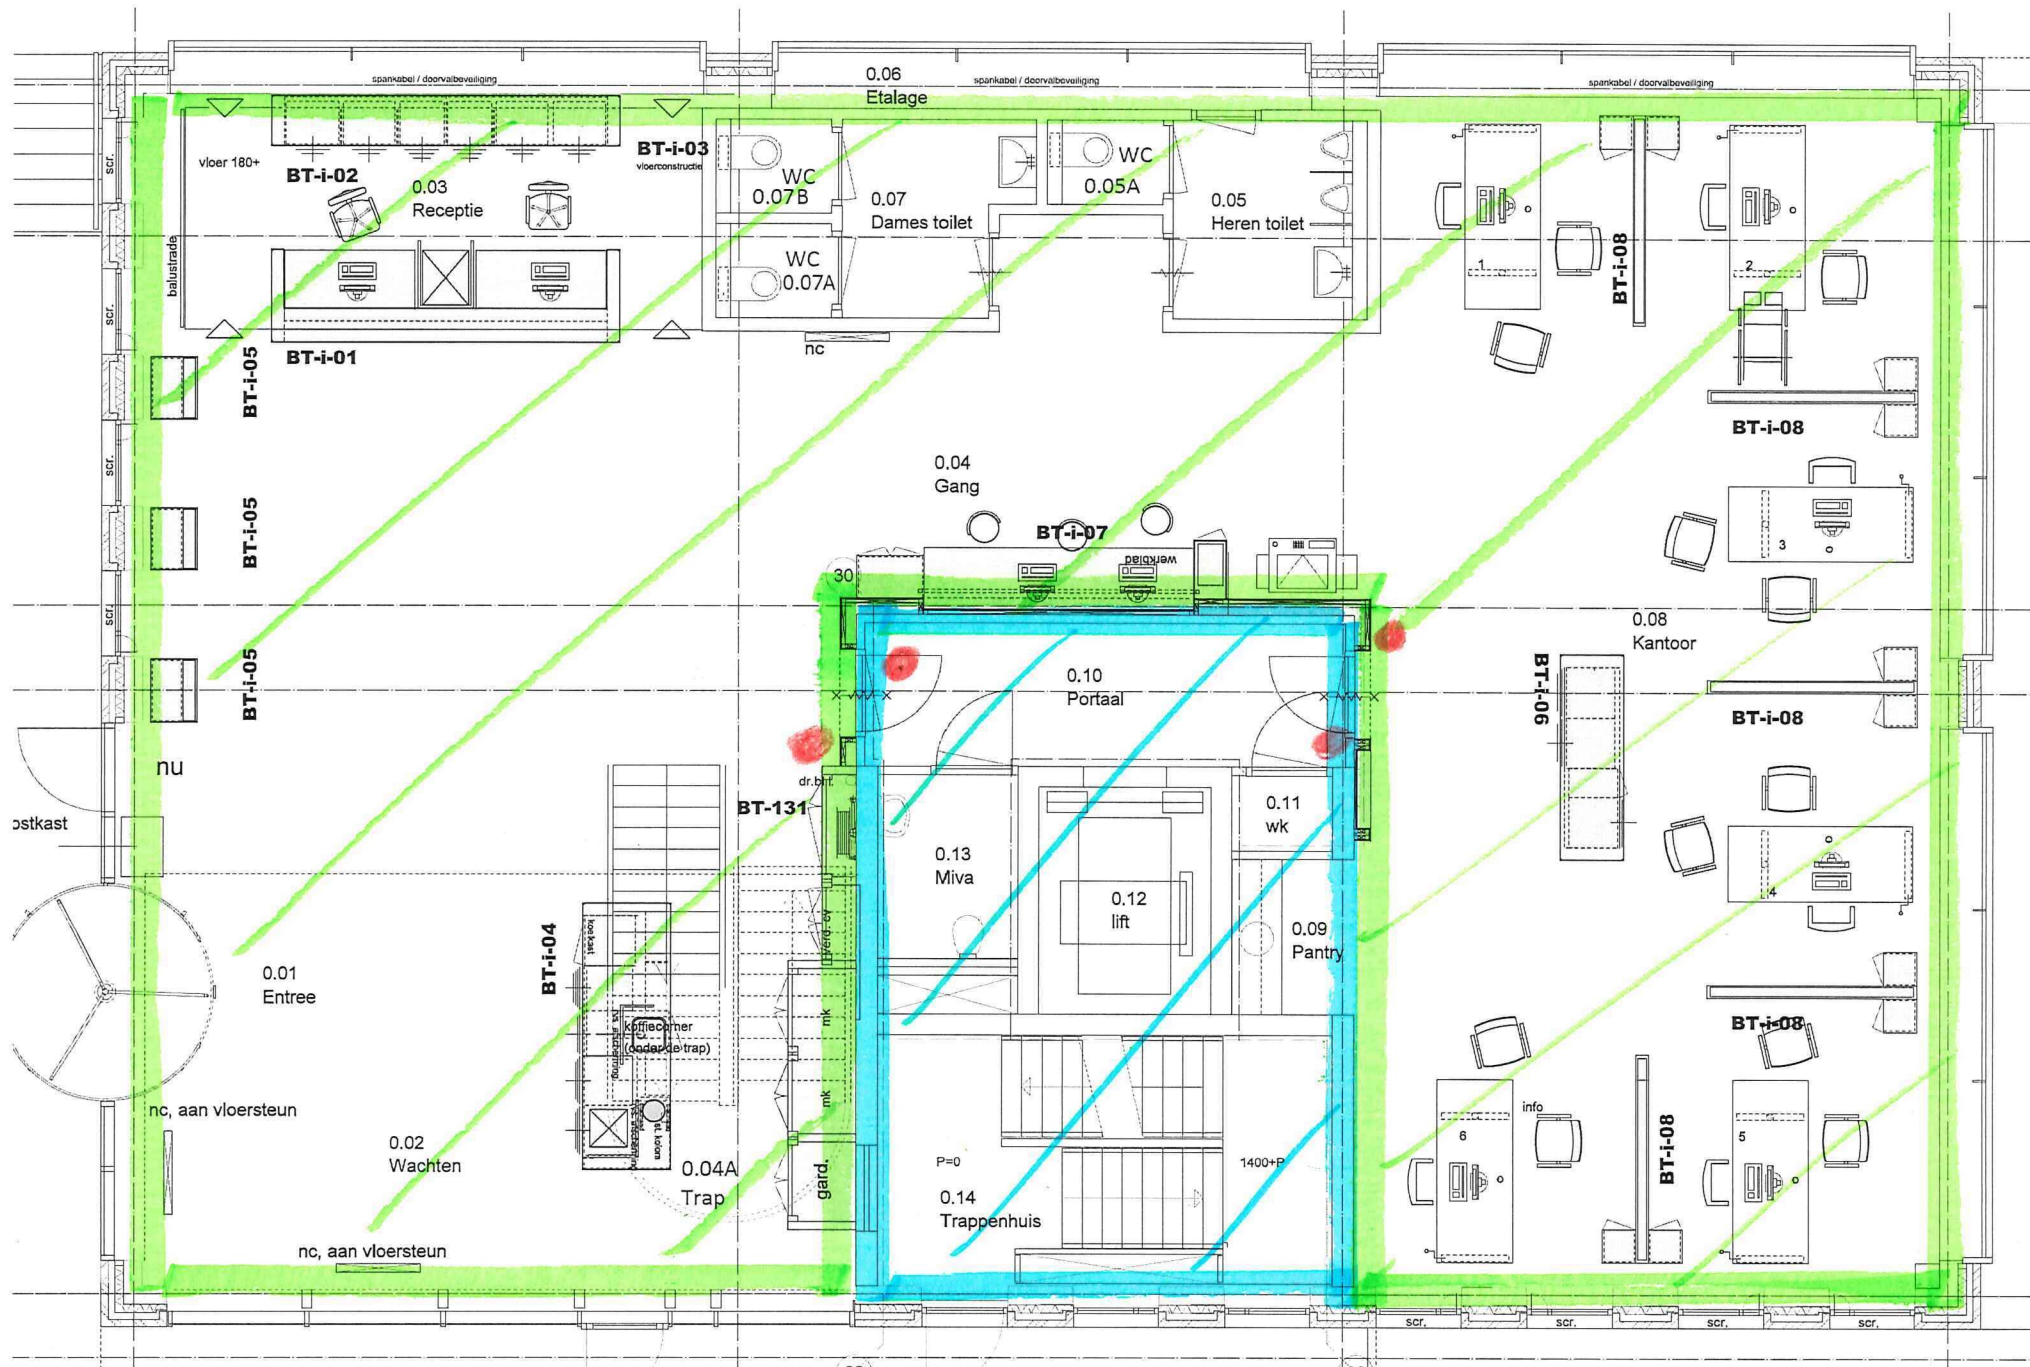

rijpe ideeën 2^e etage

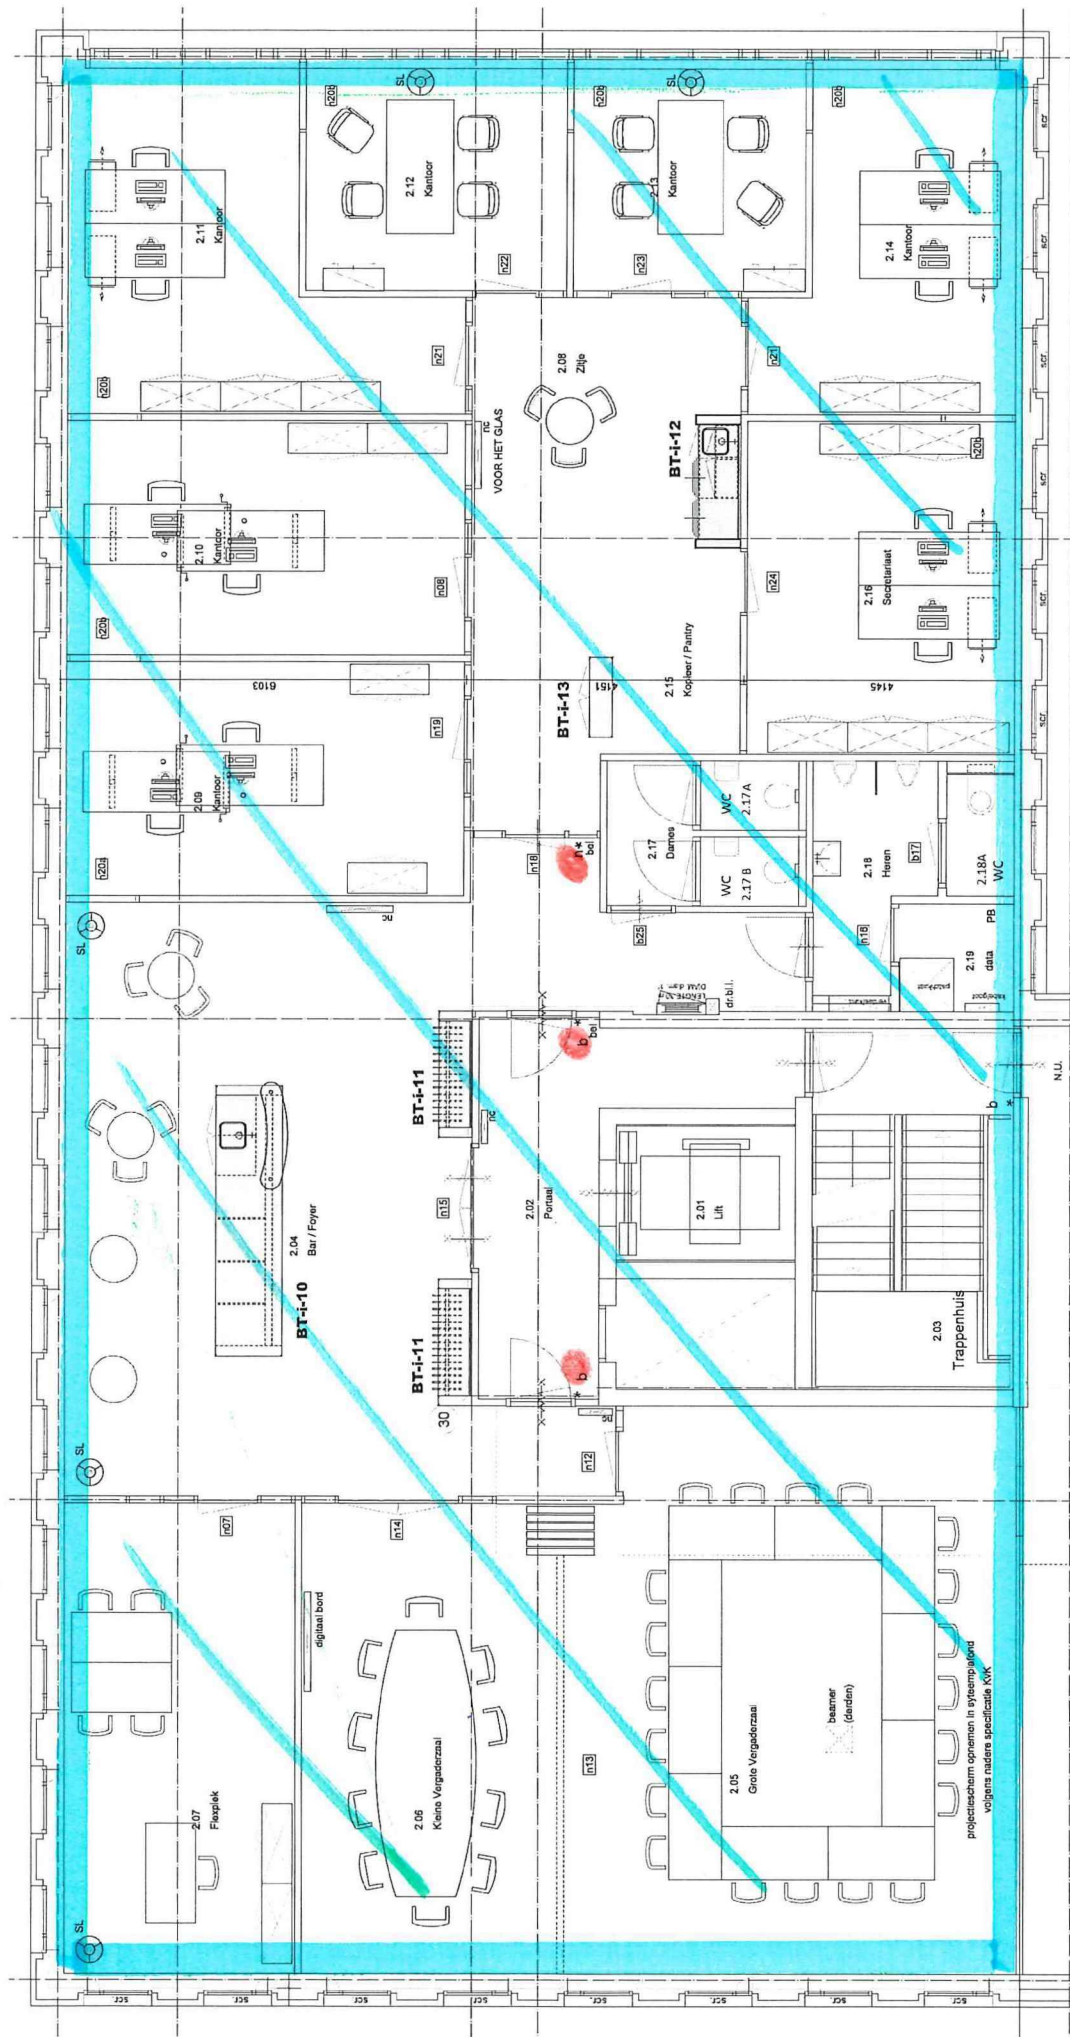

pas leera

open baan (I)

bewijld (II)