


Den Haag B6

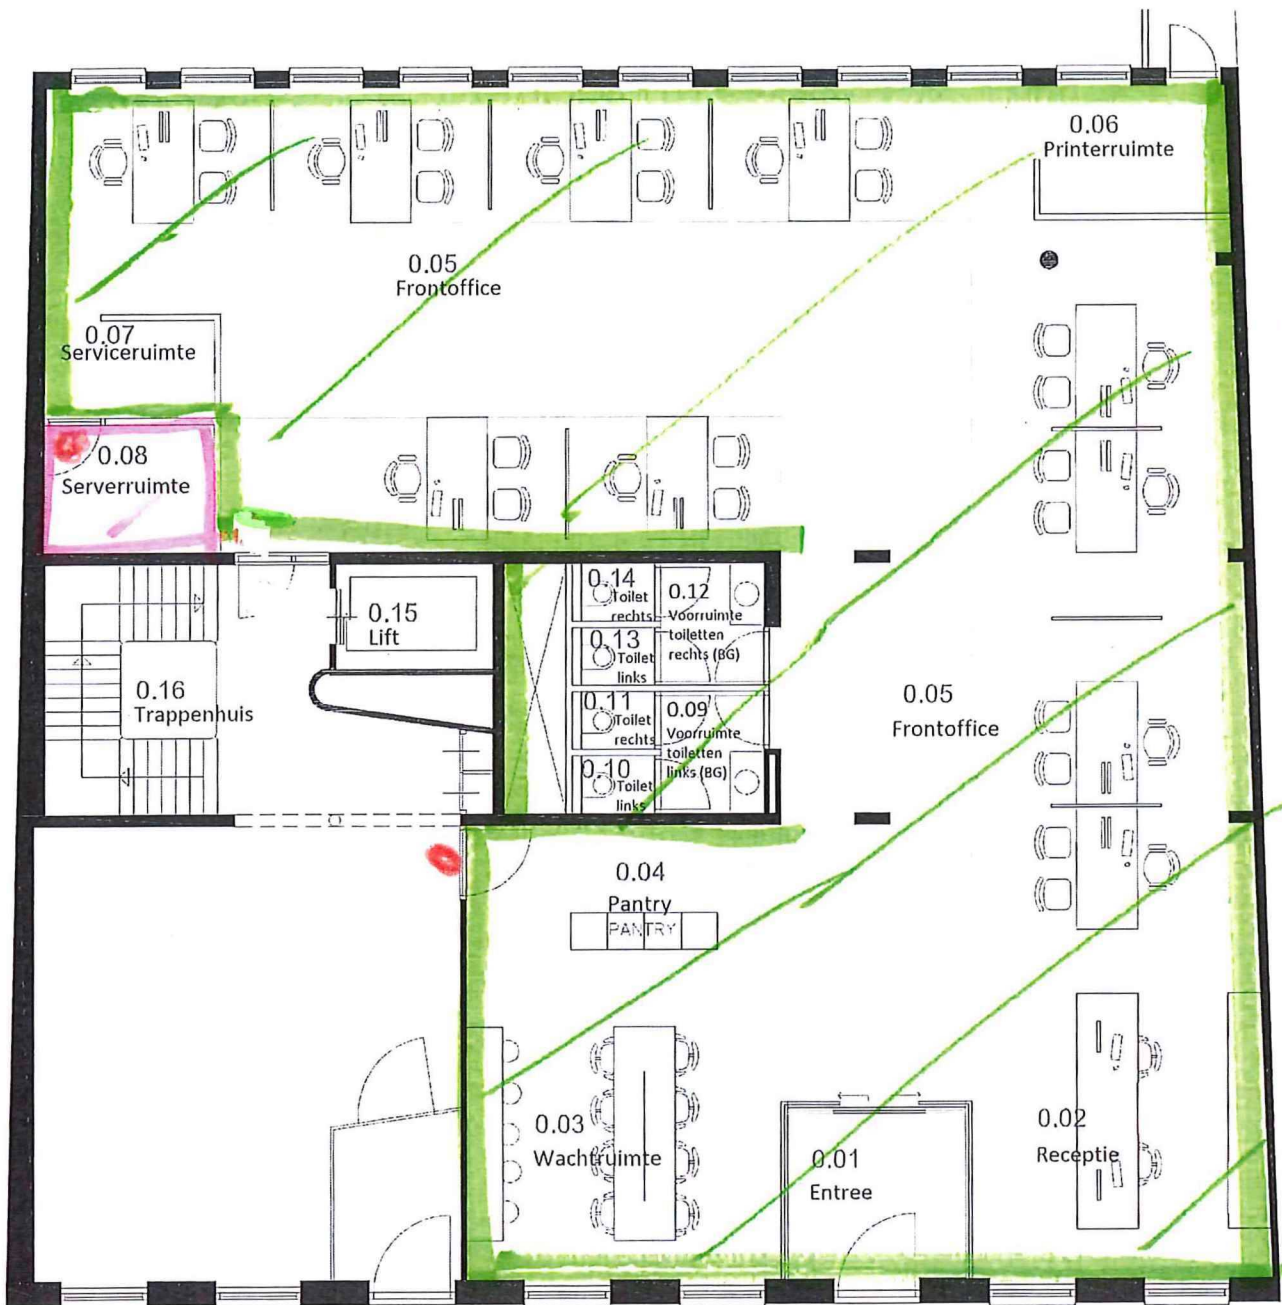

Buiten:

1x lezer Ingang B6
 achtereindige

1x lezer Fietsenstalling

 Openbaar

 Vrijstaand

Den Haag 1^e etage

