


Zoningsplan Zwolle

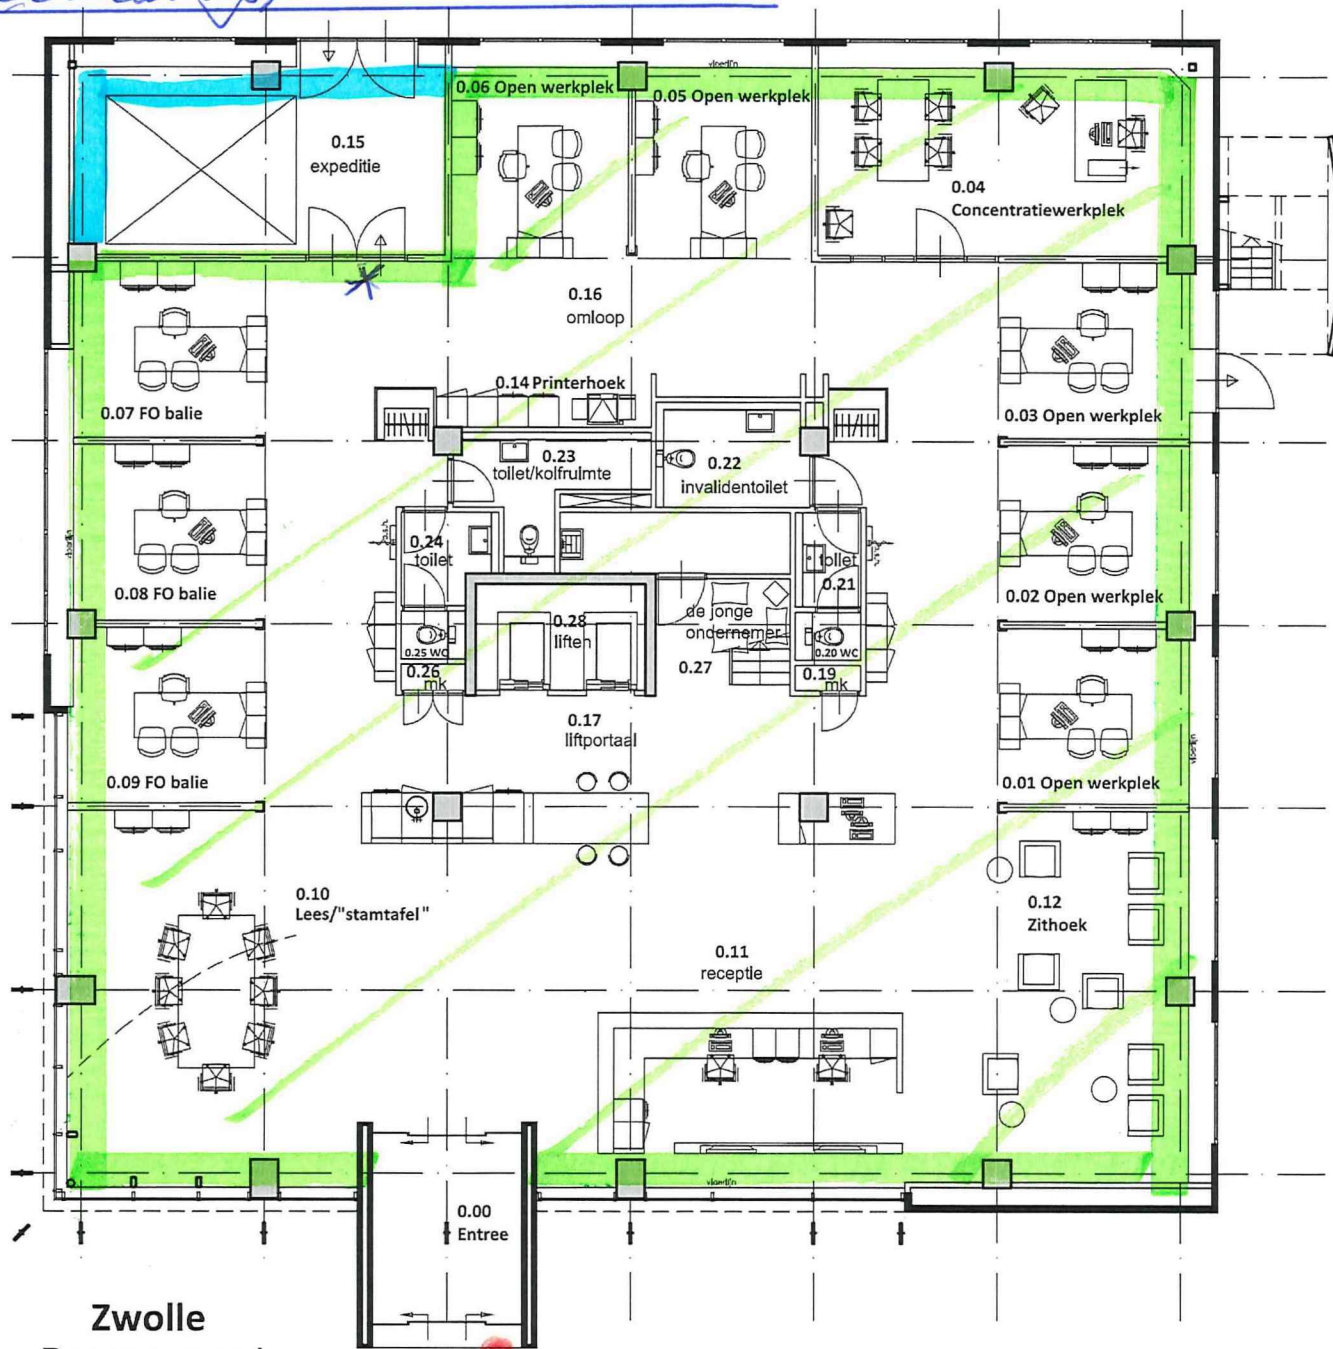

- cilinderslot
- Openbaar
- Bereikbaar
- dubbel leesa

Zwolle
Begane grond