


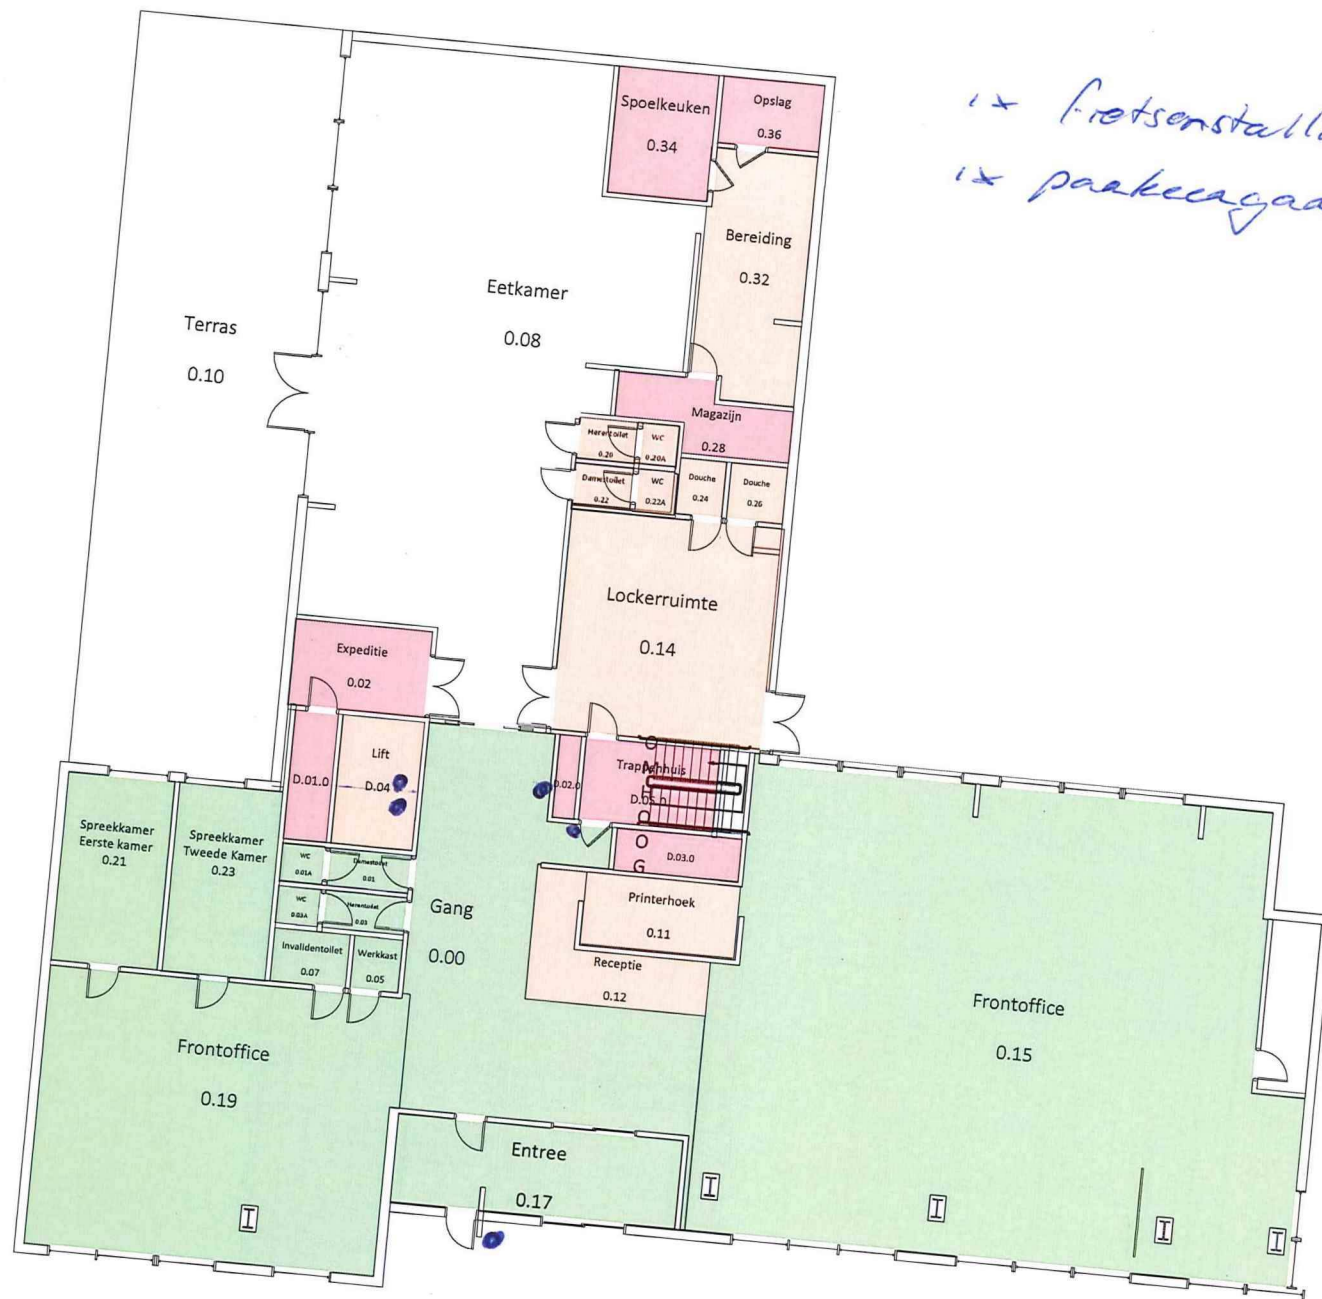

ix fietsenstalling
ix parkeerplaats

Legenda ruimte kleuren

- Extra beveiligde ruimte
- Werk ruimte
- Publiek toegankelijk
- Geen kleur = Wisselruimte publiek / werkruimte

• Pastoren

J pastoren

Utrecht – BG



2 parkeerplaatsen

Utrecht – 1e etage



2 parkeerplaatsen

Utrecht – 2e etage



Legenda ruimte kleuren

- Extra beveiligde ruimte
- Werk ruimte
- Publiek toegankelijk
- Geen kleur = Wisselruimte publiek / werkruimte

* PC met applicatie toegangscontrole.

2 parkeer

Utrecht – 3e etage



Legenda ruimte kleuren

- Extra beveiligde ruimte
- Werk ruimte
- Publiek toegankelijk
- Geen kleur = Wisselruimte publiek / werkruimte

pastoren

Utrecht – 4e etage

Caenen ?

5^e en 6^e etage onbehand

Op de 5^e etage komt een patchkast / MEB → vitas / zone ~~III~~

Op dit moment 16 parkareas (~~VR~~ - 2 parkeren $\frac{1}{2}$ 4^e etage)

- 2	2
- 1	2
BC	2
1 ^e	2
2 ^e	2
3 ^e	2
4 ^e	1
5 ^e	1
	19