


Kamer van Koophandel

Rapportnummer : 20141771_KvK-WOE_003
 Certificaatnummer : 20141771_KvK-WOE_003A

Gebouw : KvK-WOE
 Adres : Watermolenlaan 1
 Plaats : Woerden
 Datum : 24-10-2014

Bouwlaag : Begane Grond

Certificaat
 A

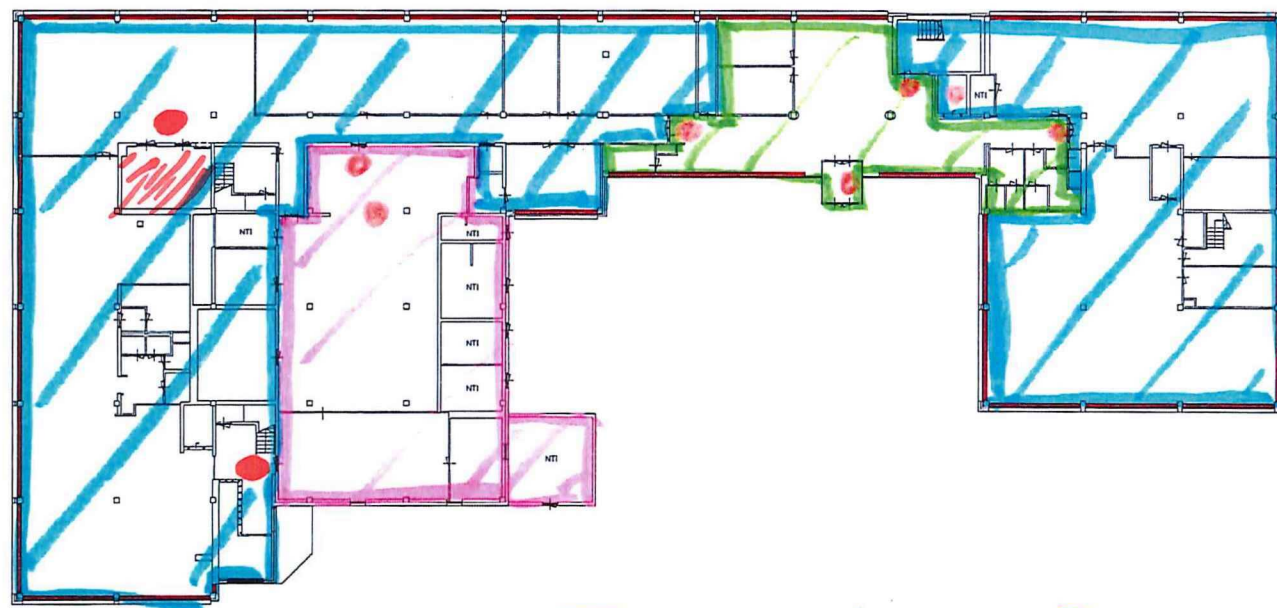

- openbaar I
■ beweetigd II
■ vitaal III
● pasterea

Ruimten:


■	Kantoor	947.01 m ²
■	Specifiek	362.37 m ²
■	Sanitair	27.52 m ²
■	Horizontaal verkeer	232.13 m ²
■	Glaslijn	46.65 m ²

■	Vertikaal verkeer	41.07 m ²
■	Installatie	76.56 m ²

VVO 1615.68 m²

BVO 1876.31 m²

Contour:

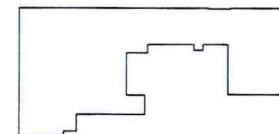

Opmerkingen:

- Meetvoering en ruimtegebruik van ruimte(n) niet toegankelijk voor inspectie (NTI) zijn niet gecontroleerd op locatie.

GEBOUWGEGEVENS - 1e Verdieping *Woerden*

Kamer van Koophandel

Rapportnummer : 20141771_KvK-WOE_003
 Certificaatnummer : 20141771_KvK-WOE_003A


Gebouw : KvK-WOE
 Adres : Watermolenlaan 1
 Plaats : Woerden
 Datum : 24-10-2014

Bouwlaag : 1e Verdieping
 Certificaat : A

Ruimten:


Kantoor	866.91	m²
Vergader ruimte / Spreekkamer	145.42	m²
Bedrijfsruimte	241.32	m²
Specifiek	155.56	m²
Sanitair	40.72	m²
Horizontaal verkeer	190.23	m²
Glaslijn	61.54	m²
Vertikaal verkeer	53.00	m²
Installatie	2.25	m²
VVO	1701.70	m²
BVO	1883.98	m²

Contour:

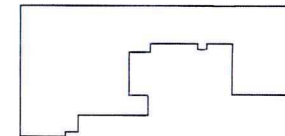

Opmerkingen:

- Meetvoering en ruimtegebruik van ruimte(n) niet toegankelijk voor inspectie (NTI) zijn niet gecontroleerd op locatie.

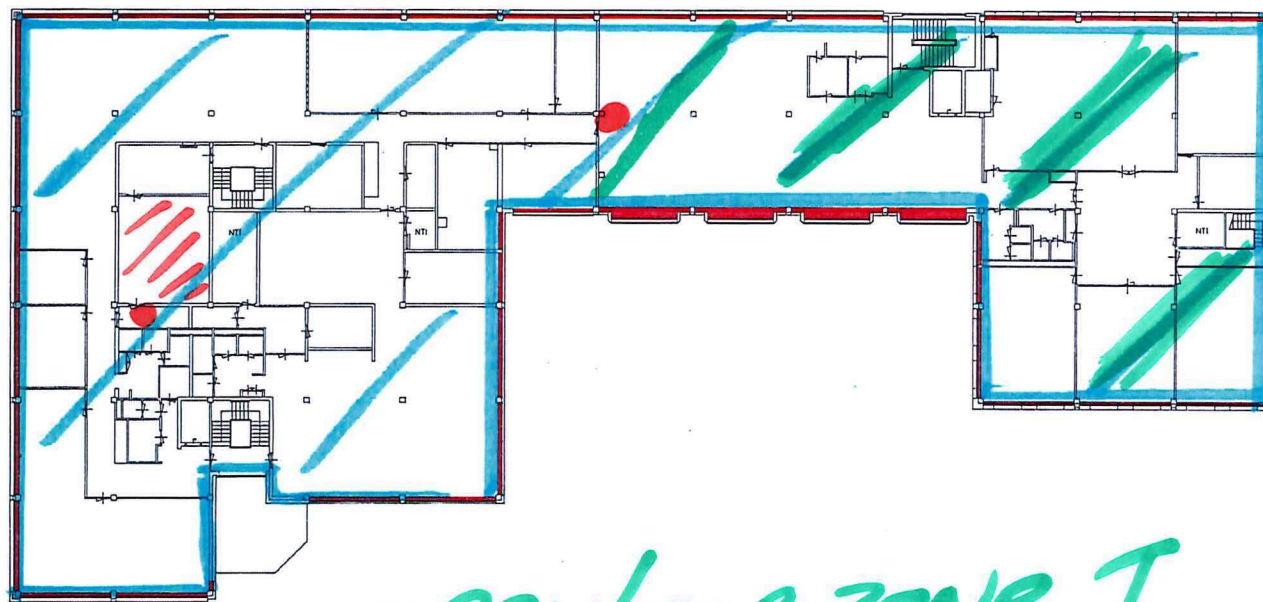

openbare zone I
beveiligde zone II
pas lezer

Kamer van Koophandel

Rapportnummer : 20141771_KvK-WOE_003
 Certificaatnummer : 20141771_KvK-WOE_003A


Gebouw : KvK-WOE
 Adres : Watermolenlaan 1
 Plaats : Woerden
 Datum : 24-10-2014

Bouwlaag : 2e Verdieping
 Certificaat : A

Ruimten:


	Kantoor	727.54 m²
	Specifiek	43.46 m²
	Sanitair	22.53 m²
	Horizontaal verkeer	125.80 m²
	Glaslijn	37.67 m²
	Vertikaal verkeer	56.81 m²
	Installatie	95.25 m²
	VVO	957.00 m²
	BVO	1168.26 m²

Contour:

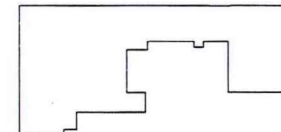

Opmerkingen:

- Meetvoering en ruimtegebruik van ruimte(n) niet toegankelijk voor inspectie (NTI) zijn niet gecontroleerd op locatie.

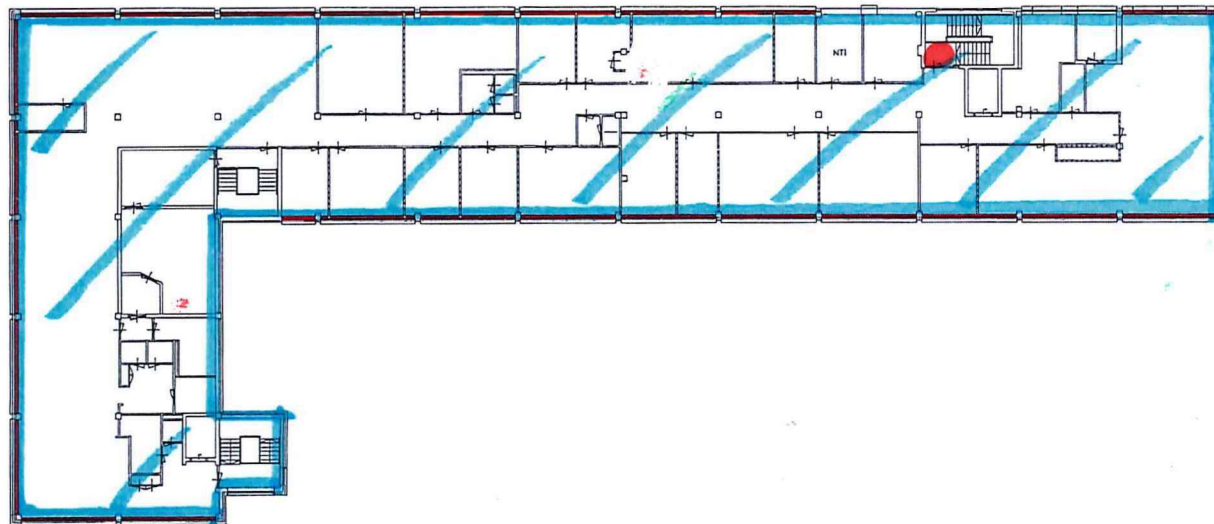

 Beveiligd Zone II
 paslezer