



PROJECT: Kamer van Koophandel

PLAATS: Woerden, Watermolenlaan 1

POTCODE: 3447 GT


CONTACTPERSOON 1: Ziya Heybeli


ziya.heybeli@kvk.nl

CONTACTPERSOON 2:


PROJECTNUMMER:

Project : Kamer van Koophandel
 Project nr :
 Datum : 24-02-2017

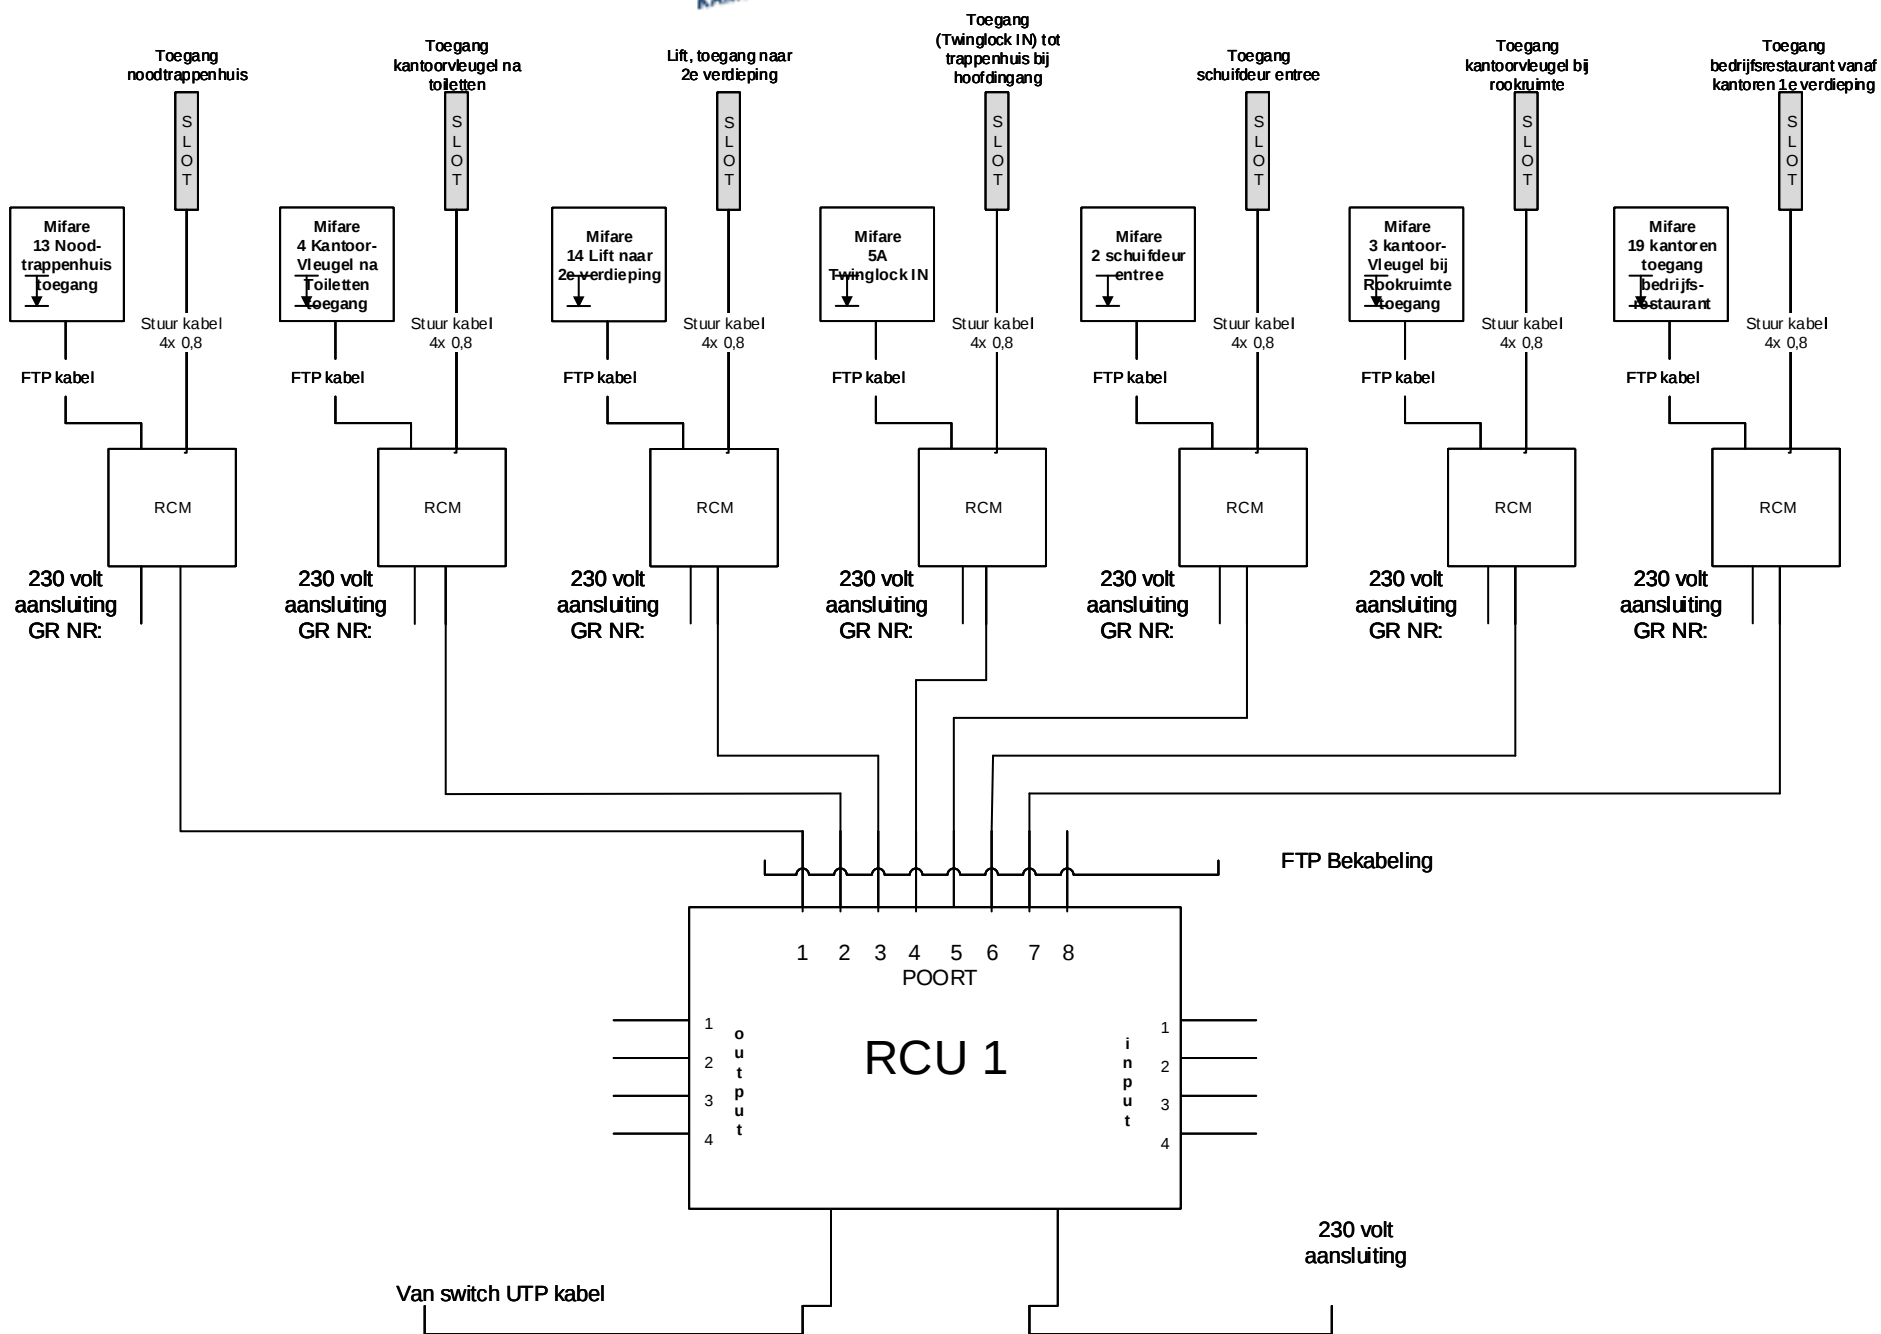


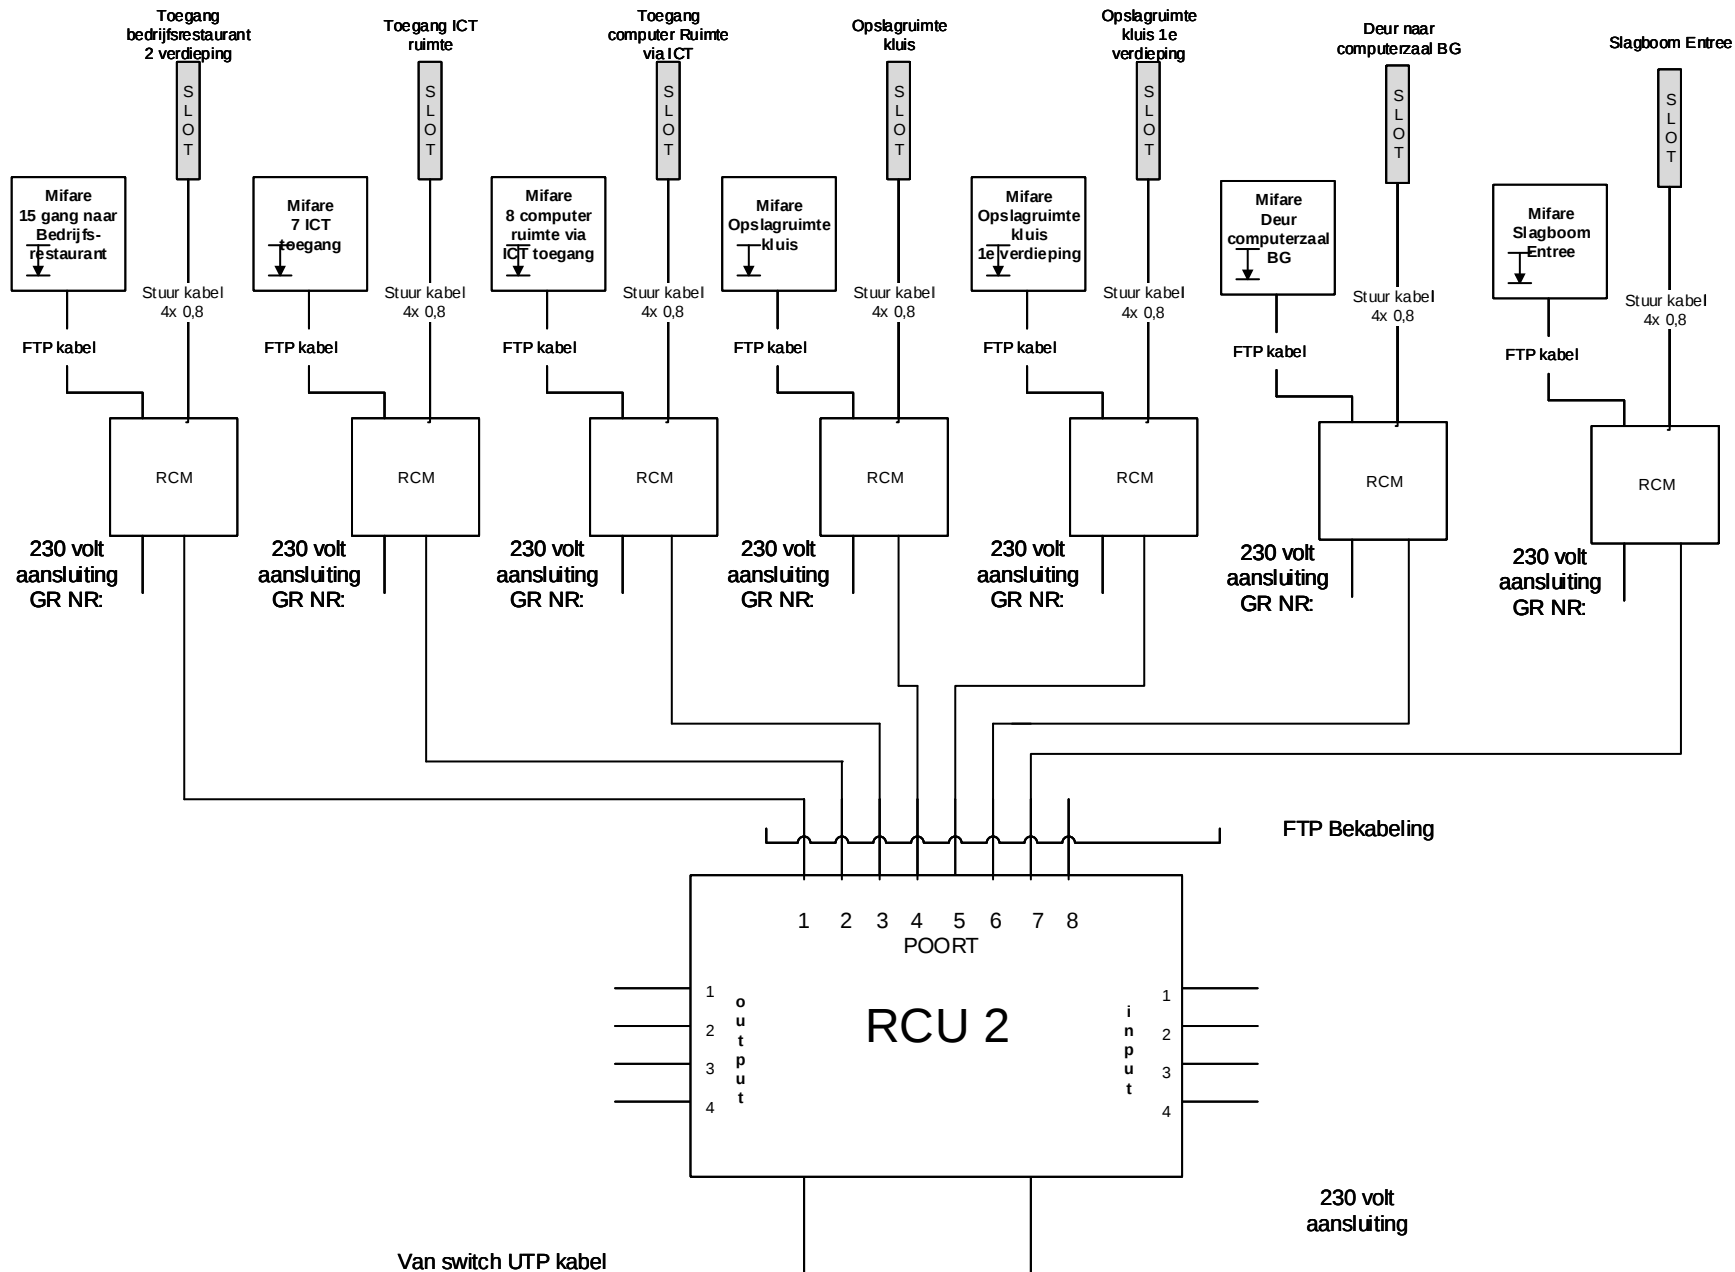


Project : Kamer van Koophandel
Project nr :
Datum : 24-02-2017

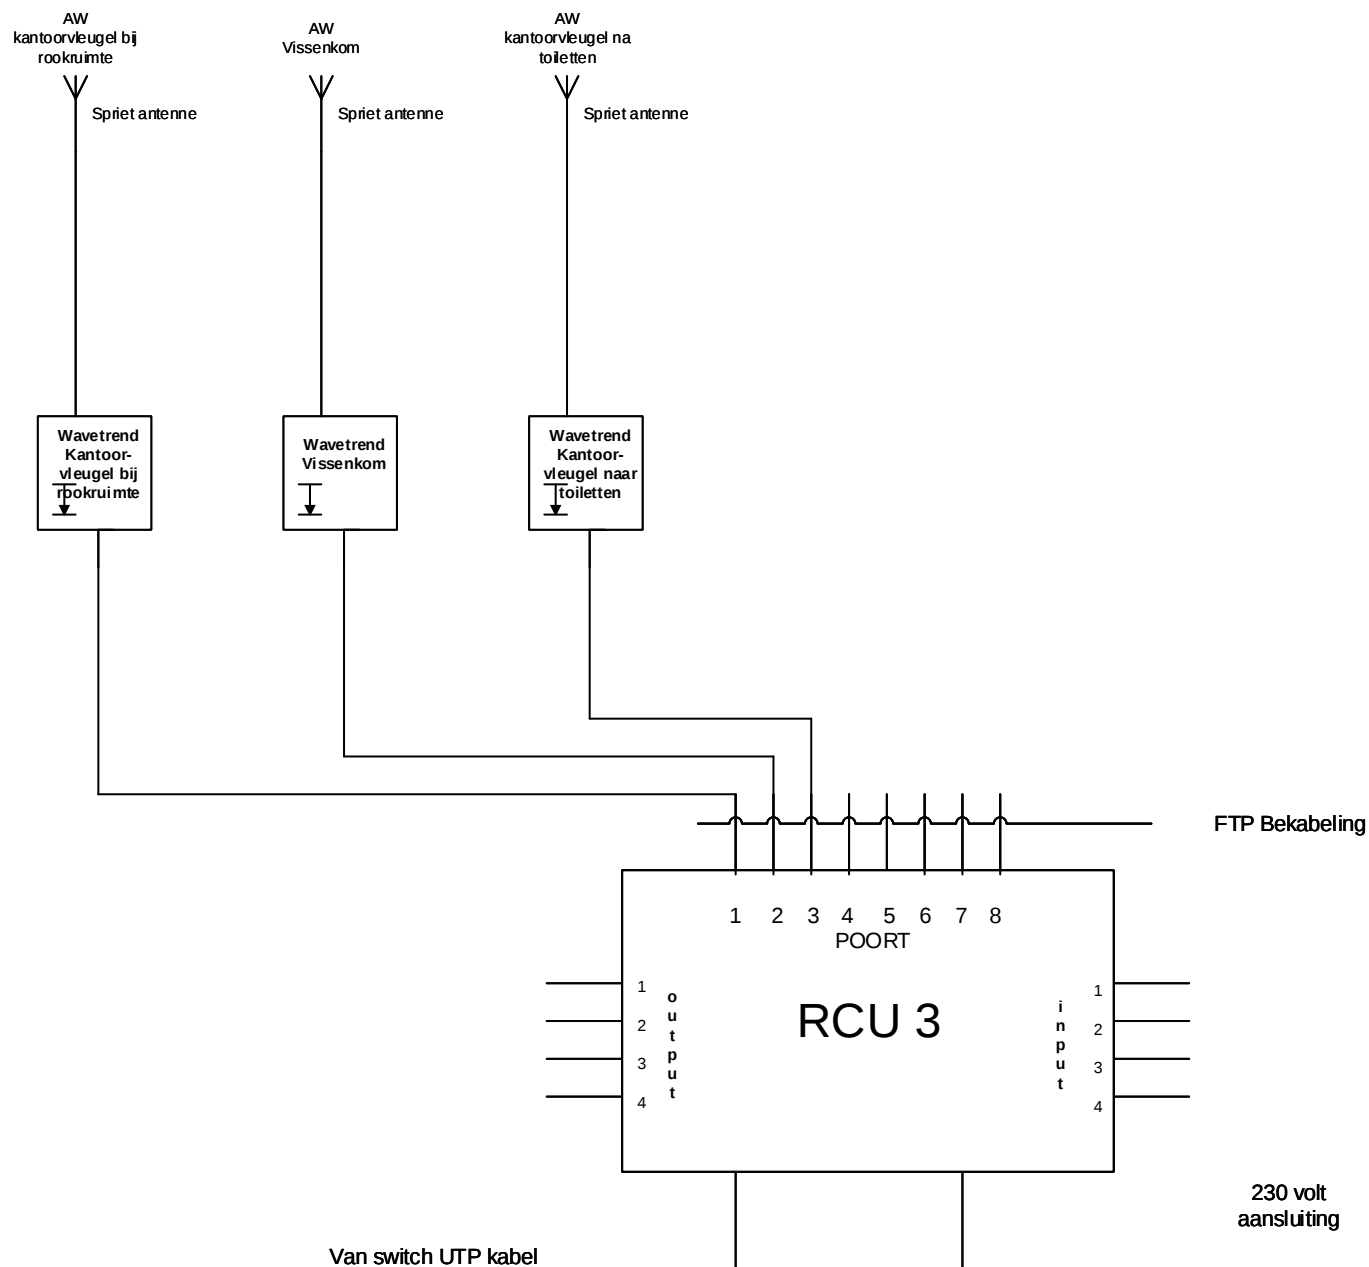



Project : Kamer van Koophandel
Project nr :
Datum : 24-02-2017

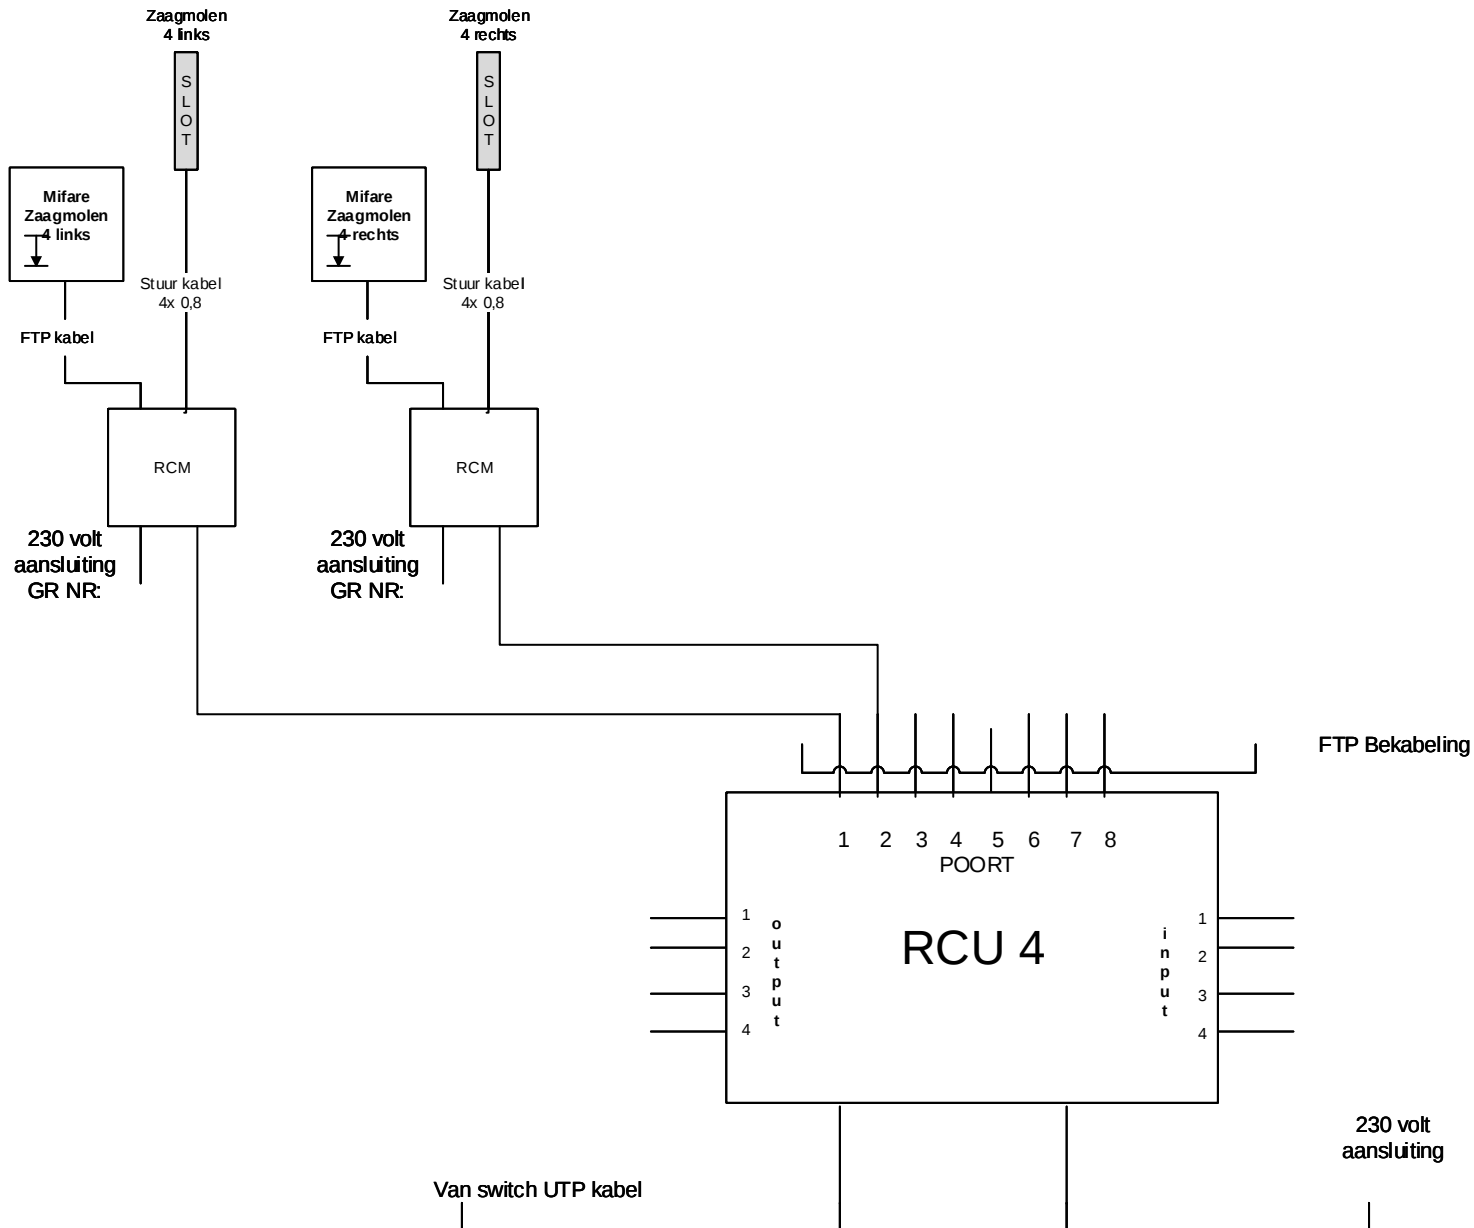


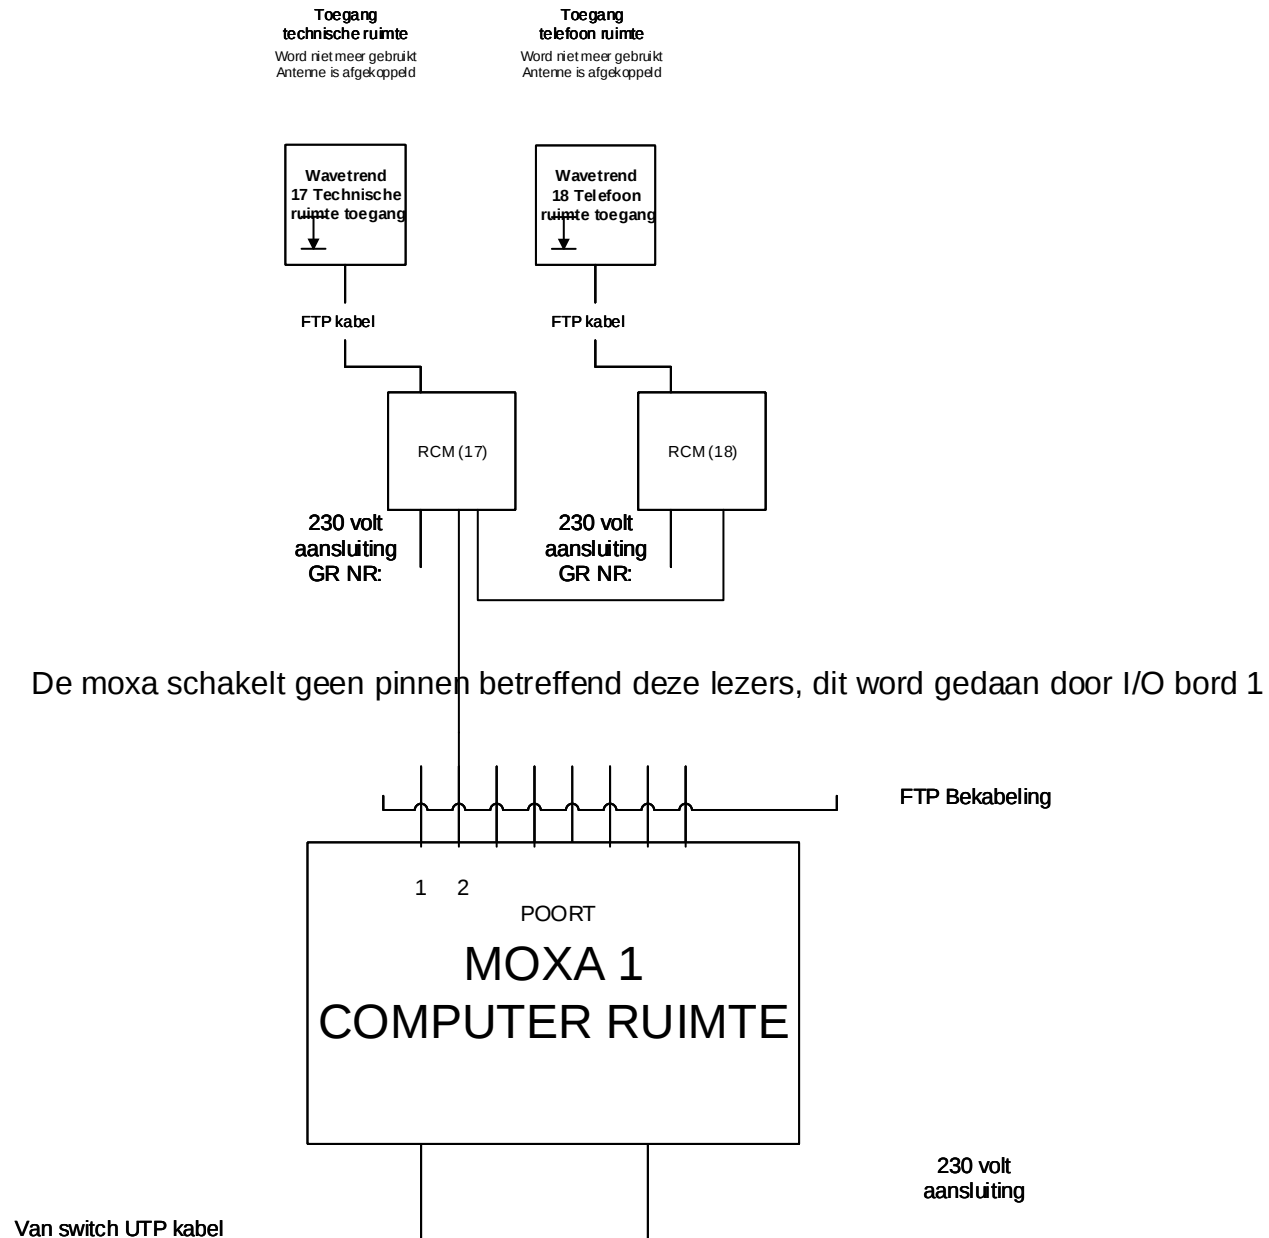

Project : Kamer van Koophandel
Project nr :
Datum : 24-02-2017

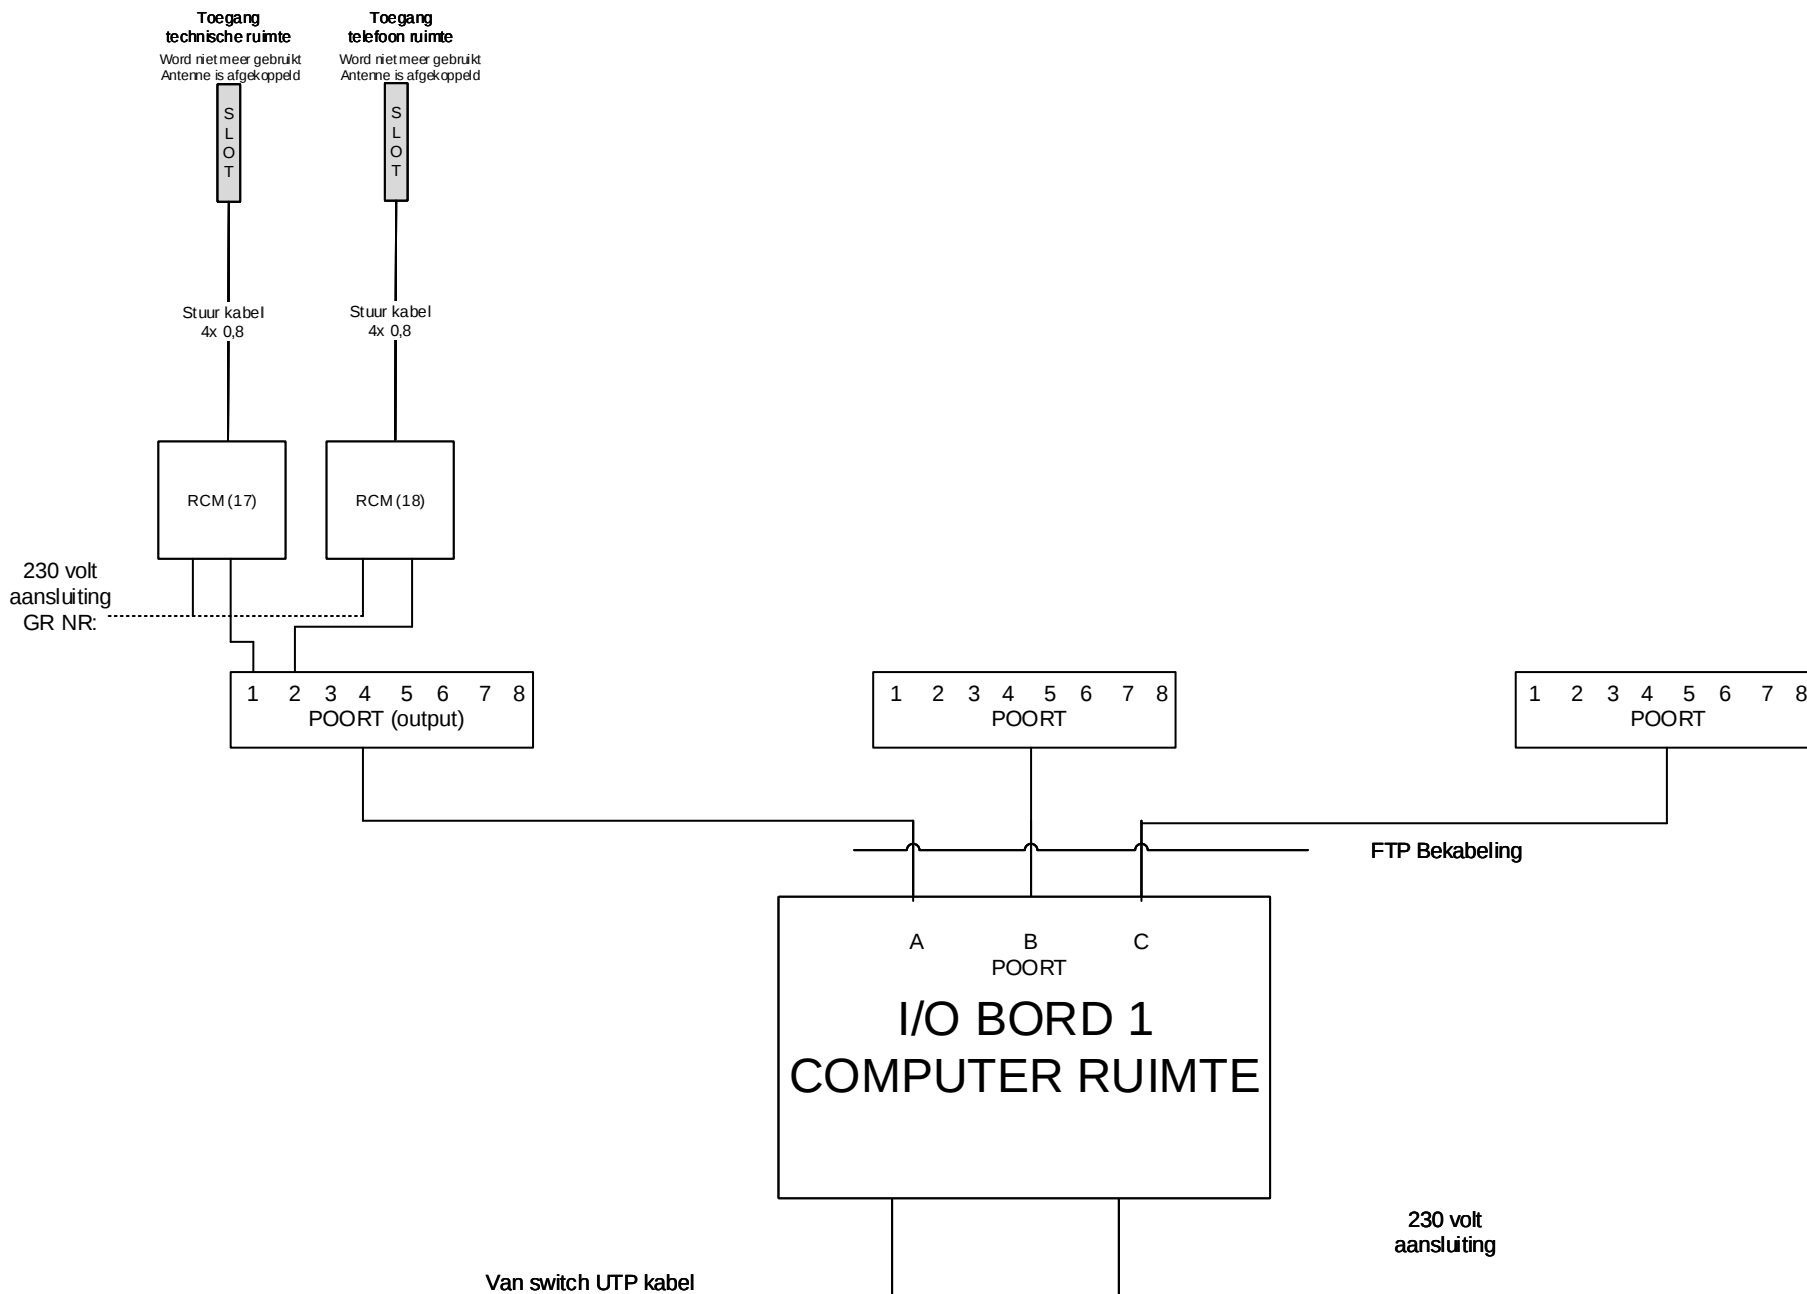

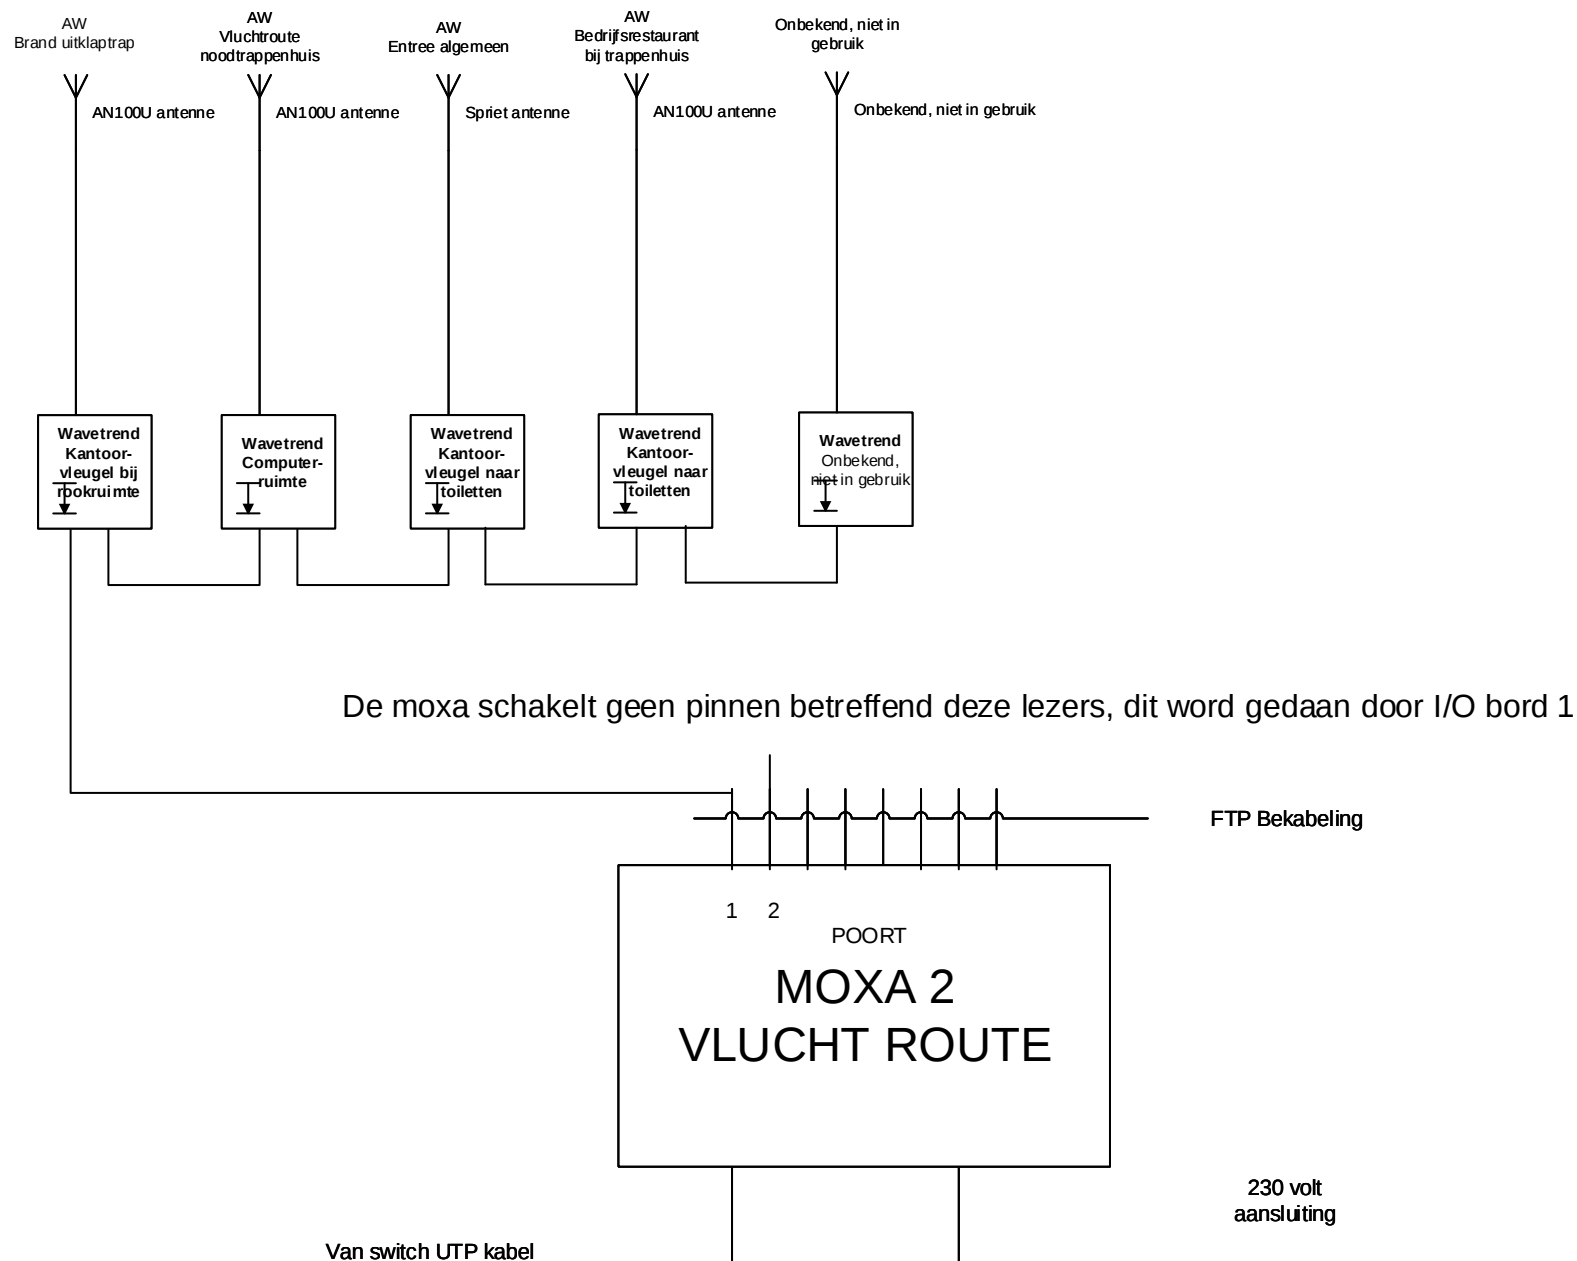

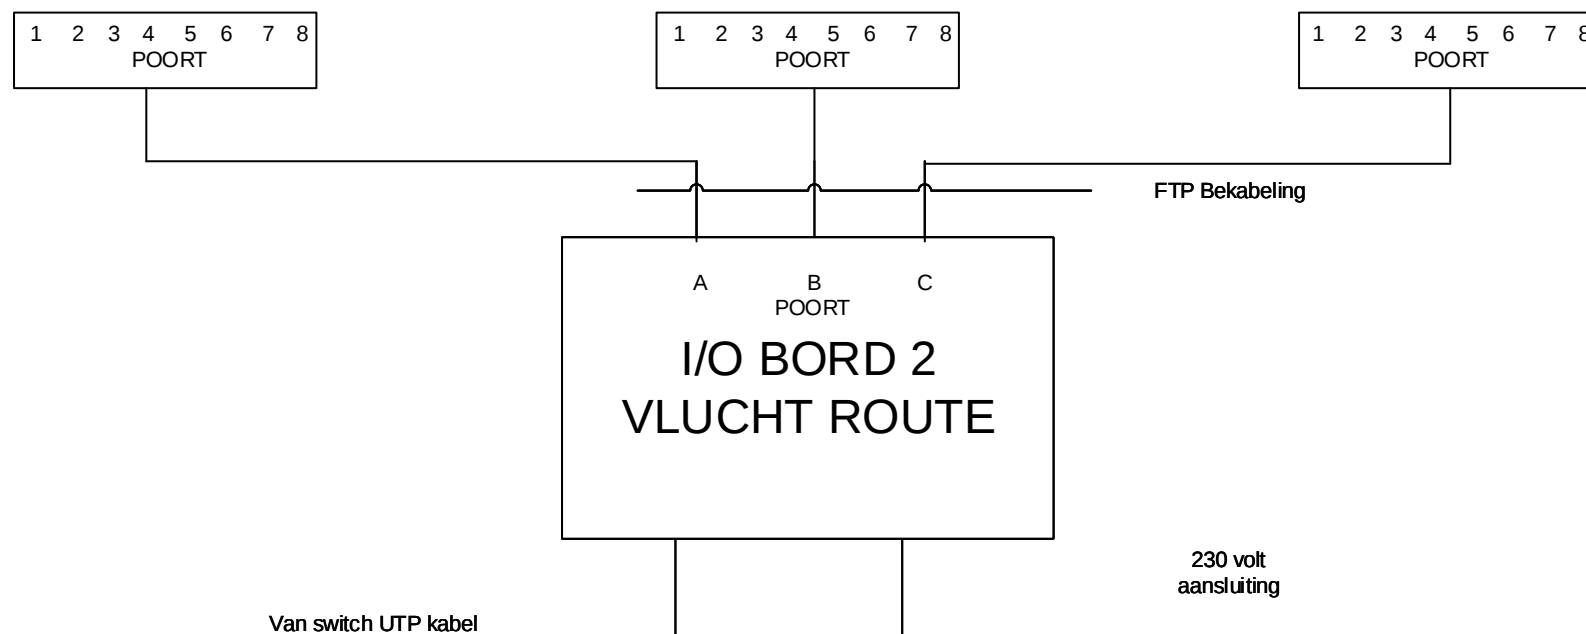

Project : Kamer van
Project nr : Koophandel
Datum : 24-02-2017



serverId	serverName	building	floorName	readerId	comPort	readernetType	zoneName
1	TRANSQUEST	Hoofdkantoor	BG	3	1	Wavetrend Serial	9 Uitgang bij operatorruimte
1	TRANSQUEST	Hoofdkantoor	BG	7	1	Wavetrend Serial	Computerruimte
1	TRANSQUEST	Hoofdkantoor	BG	8	1	Wavetrend Serial	Gang voorbij computerruimte
1	TRANSQUEST	Hoofdkantoor	1ste	11	5	Wavetrend Serial	Bedrijfsrestaurant bij traphuis
1	TRANSQUEST	Hoofdkantoor	BG	10	5	Wavetrend Serial	Entree algemeen
1	TRANSQUEST	Hoofdkantoor	BG	9	5	Wavetrend Serial	Noodtrappenhuis vluchtroute
1	TRANSQUEST	Hoofdkantoor	BG	8	5	Wavetrend Serial	Brand uitklaptrap
4	RCU1	Hoofdkantoor	BG	1	1	Magic	13 Noodtrappenhuis toegang
4	RCU1	Hoofdkantoor	BG	1	2	Magic	4 Kantoorvleugel na toiletten toegang
4	RCU1	Hoofdkantoor	BG	1	3	Magic	14 Lift naar 2de etage
4	RCU1	Hoofdkantoor	BG	1	4	Magic	5a Twinglock IN
4	RCU1	Hoofdkantoor	BG	1	5	Magic	2 Schuifdeur entree
4	RCU1	Hoofdkantoor	BG	1	6	Magic	3 Kantoorvleugel bij rookruimte toegang
4	RCU1	Hoofdkantoor	2de	1	7	Magic	19 Kantoren toegang bedrijfsrestaurant
5	RCU2	Hoofdkantoor	1ste	1	1	Magic	15 Gang naar bedrijfsrestaurant
5	RCU2	Hoofdkantoor	BG	1	2	Magic	7 ICT toegang
5	RCU2	Hoofdkantoor	BG	1	3	Magic	8 Computerruimte via ICT Toegang
5	RCU2	Hoofdkantoor	BG	1	4	Magic	Opslagruimte kluis
5	RCU2	Hoofdkantoor	1ste	1	5	Magic	Opslagruimte kluis 1e verdieping
5	RCU2	Hoofdkantoor	BG	1	6	Magic	Deur naar computerzaal BG
5	RCU2	Hoofdkantoor	BG	1	7	Magic	Slagboom Entree
6	RCU3	Hoofdkantoor	BG	1	1	Wavetrend Serial	Kantoorvleugel bij rookruimte
6	RCU3	Hoofdkantoor	BG	1	2	Wavetrend Serial	Vissenkomp
6	RCU3	Hoofdkantoor	BG	1	3	Wavetrend Serial	Kantoorvleugel naar toiletten
7	RCU4	Hoofdkantoor	BG	1	1	Magic	Zaagmolen 4 links
7	RCU4	Hoofdkantoor	BG	1	2	Magic	Zaagmolen 4 rechts