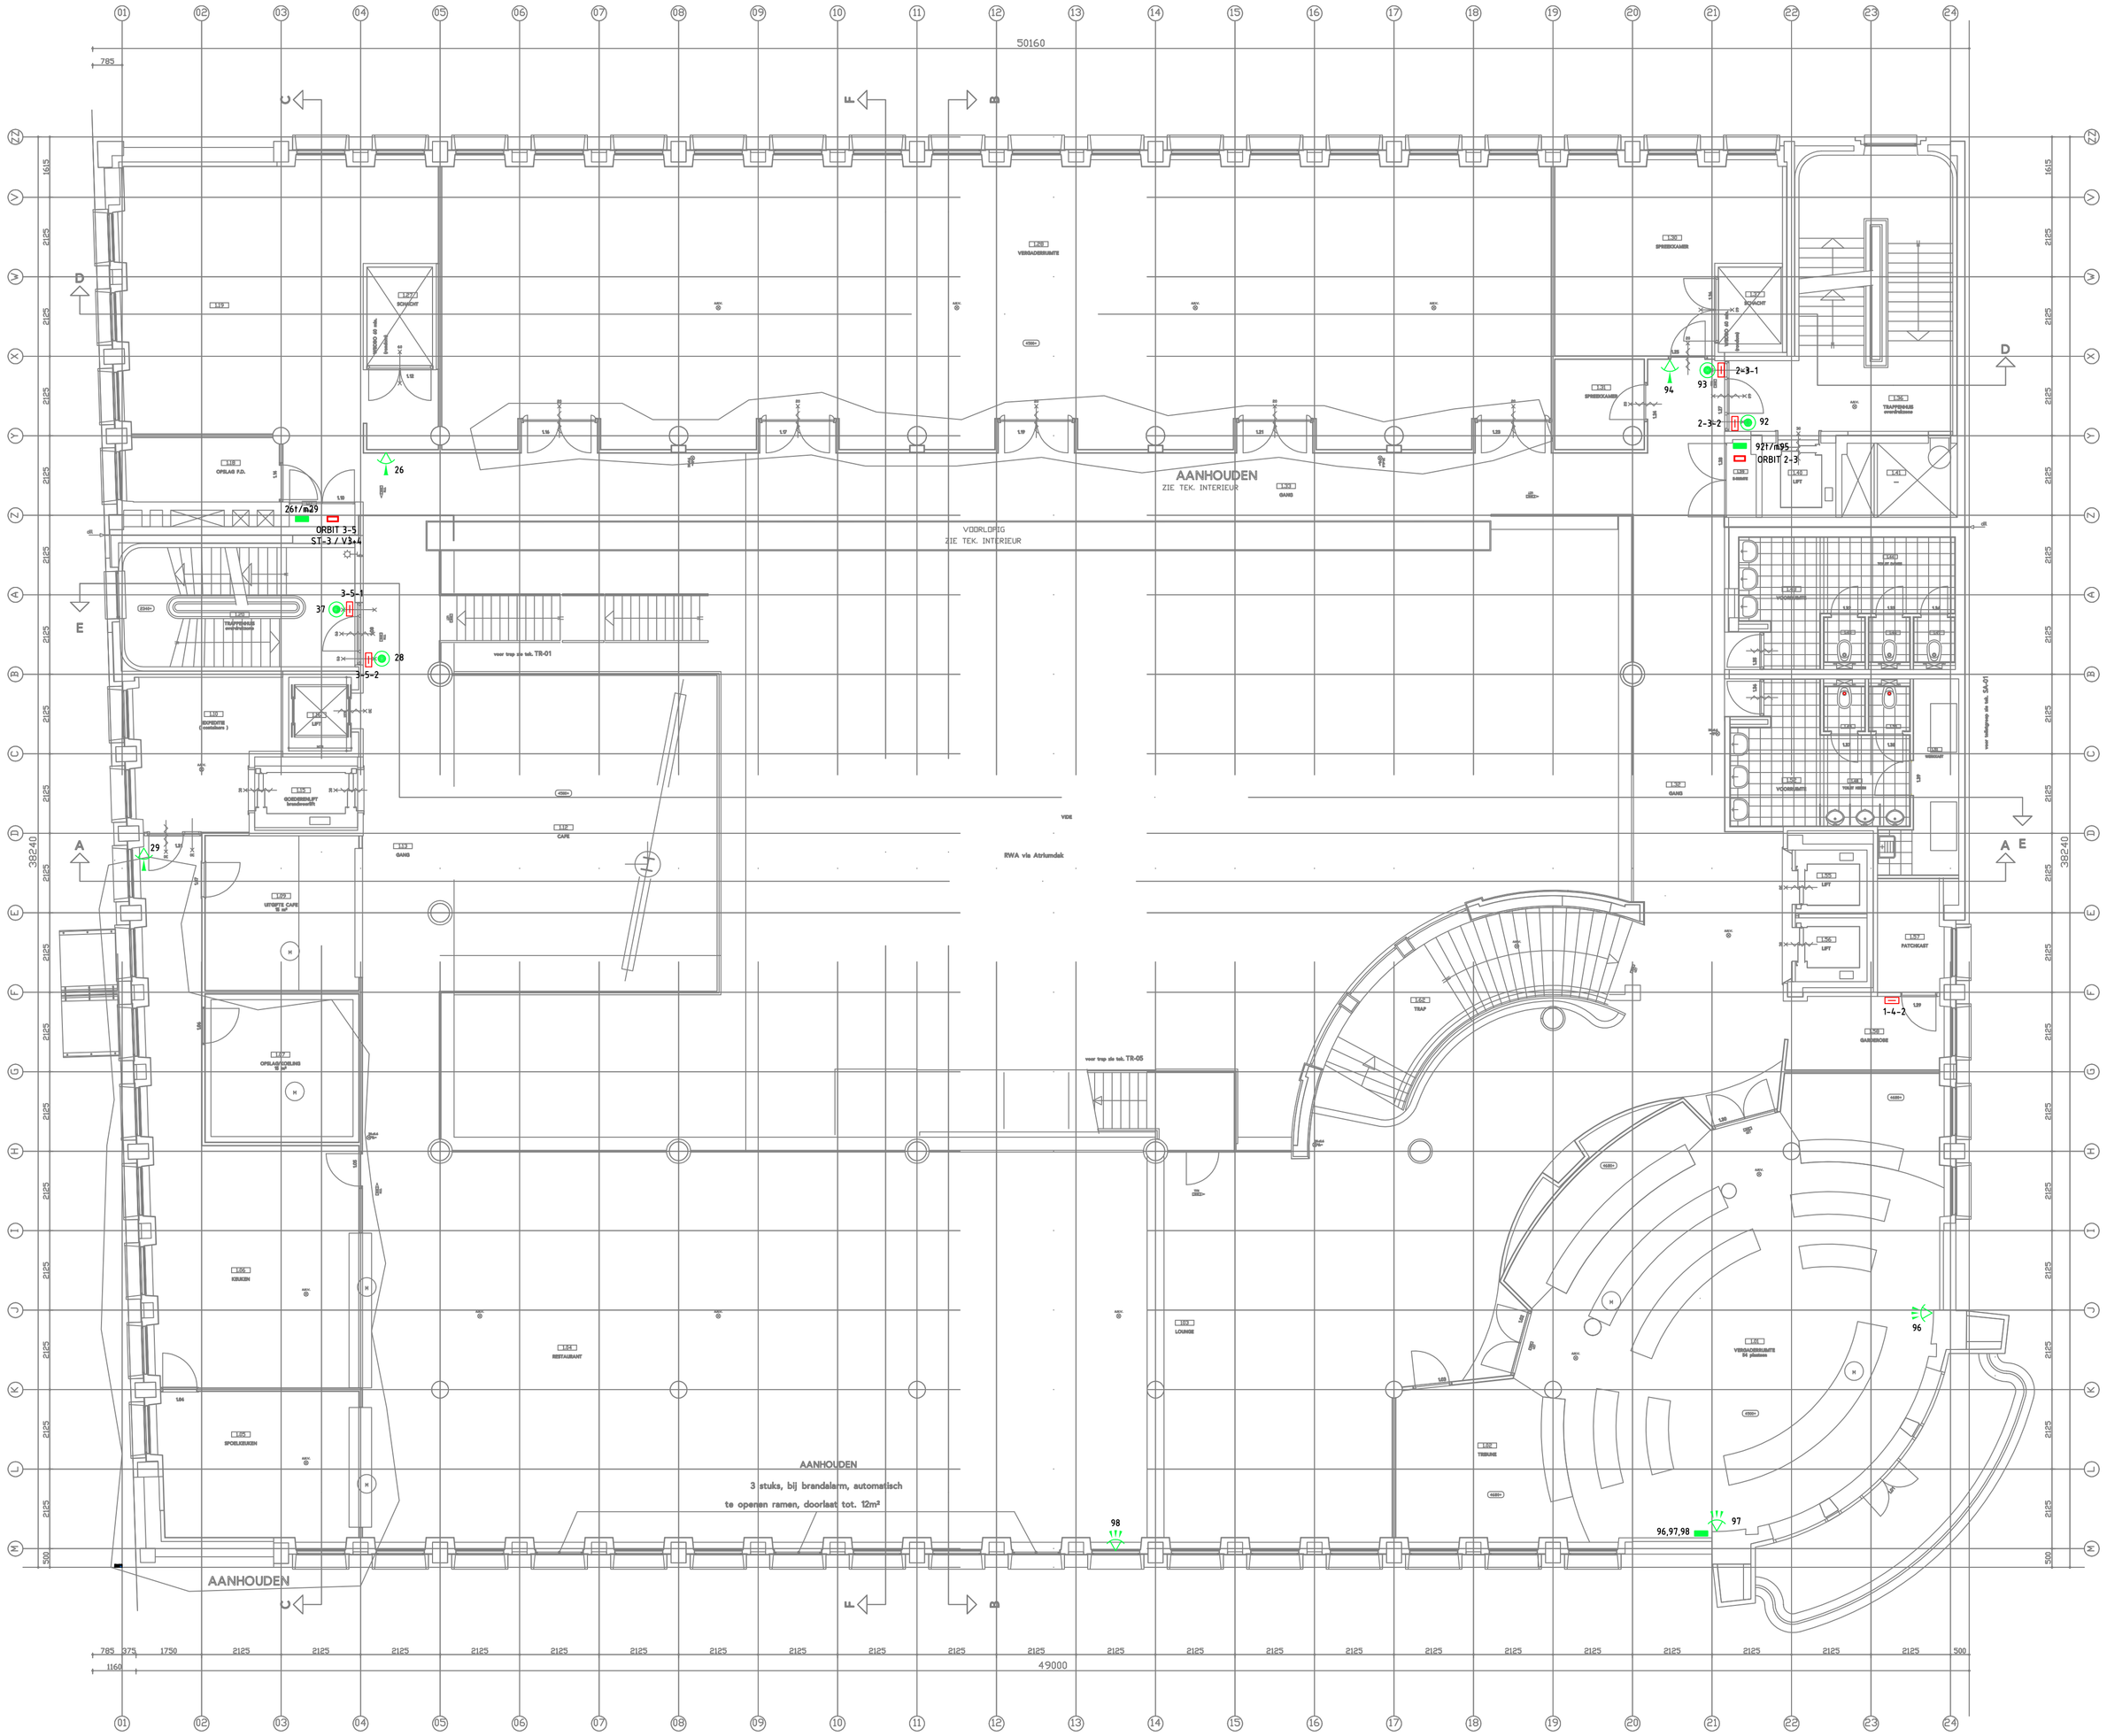

				Opdr.gever:	KAMER VAN KOOPHANDEL
				Onderdeel:	1e VERDIEPING
				Adres:	BLAAK 40
				Plaats:	3011 TA ROTTERDAM
.	.	AS BUILT	REVISIE	Omschrijving	
.	.	121016	040202	020701	Datum:
				Akkoord	

Job nr.:

Type:
. INBRAAK-BEVEILIGING
. TOEGANGSKONTROLE-SYSTEEM

Tekeningnr.: 358V1B1

School: 1: 100(A1) | Get: N.B.
Datum: 180401 | Sub.#: 20075 | Ontw: .

Tyco Fire and Security Nederland B.V.
Vlierbaan 6-12
2908 LR Capelle aan den IJssel
Postbus 285
2900 AG Capelle aan den IJssel
Tel. +31(0)88-260 2600
Fax. +31(0)88 260 2442
www.tyco.nl
E-mail: tifsnl@tycoint.com

tyco Integrated Fire & Security

ONTWERP
WERKTEK.
UITVINTEF
PROJECT
STATUS

PATH: F:DWG\PROJ\358