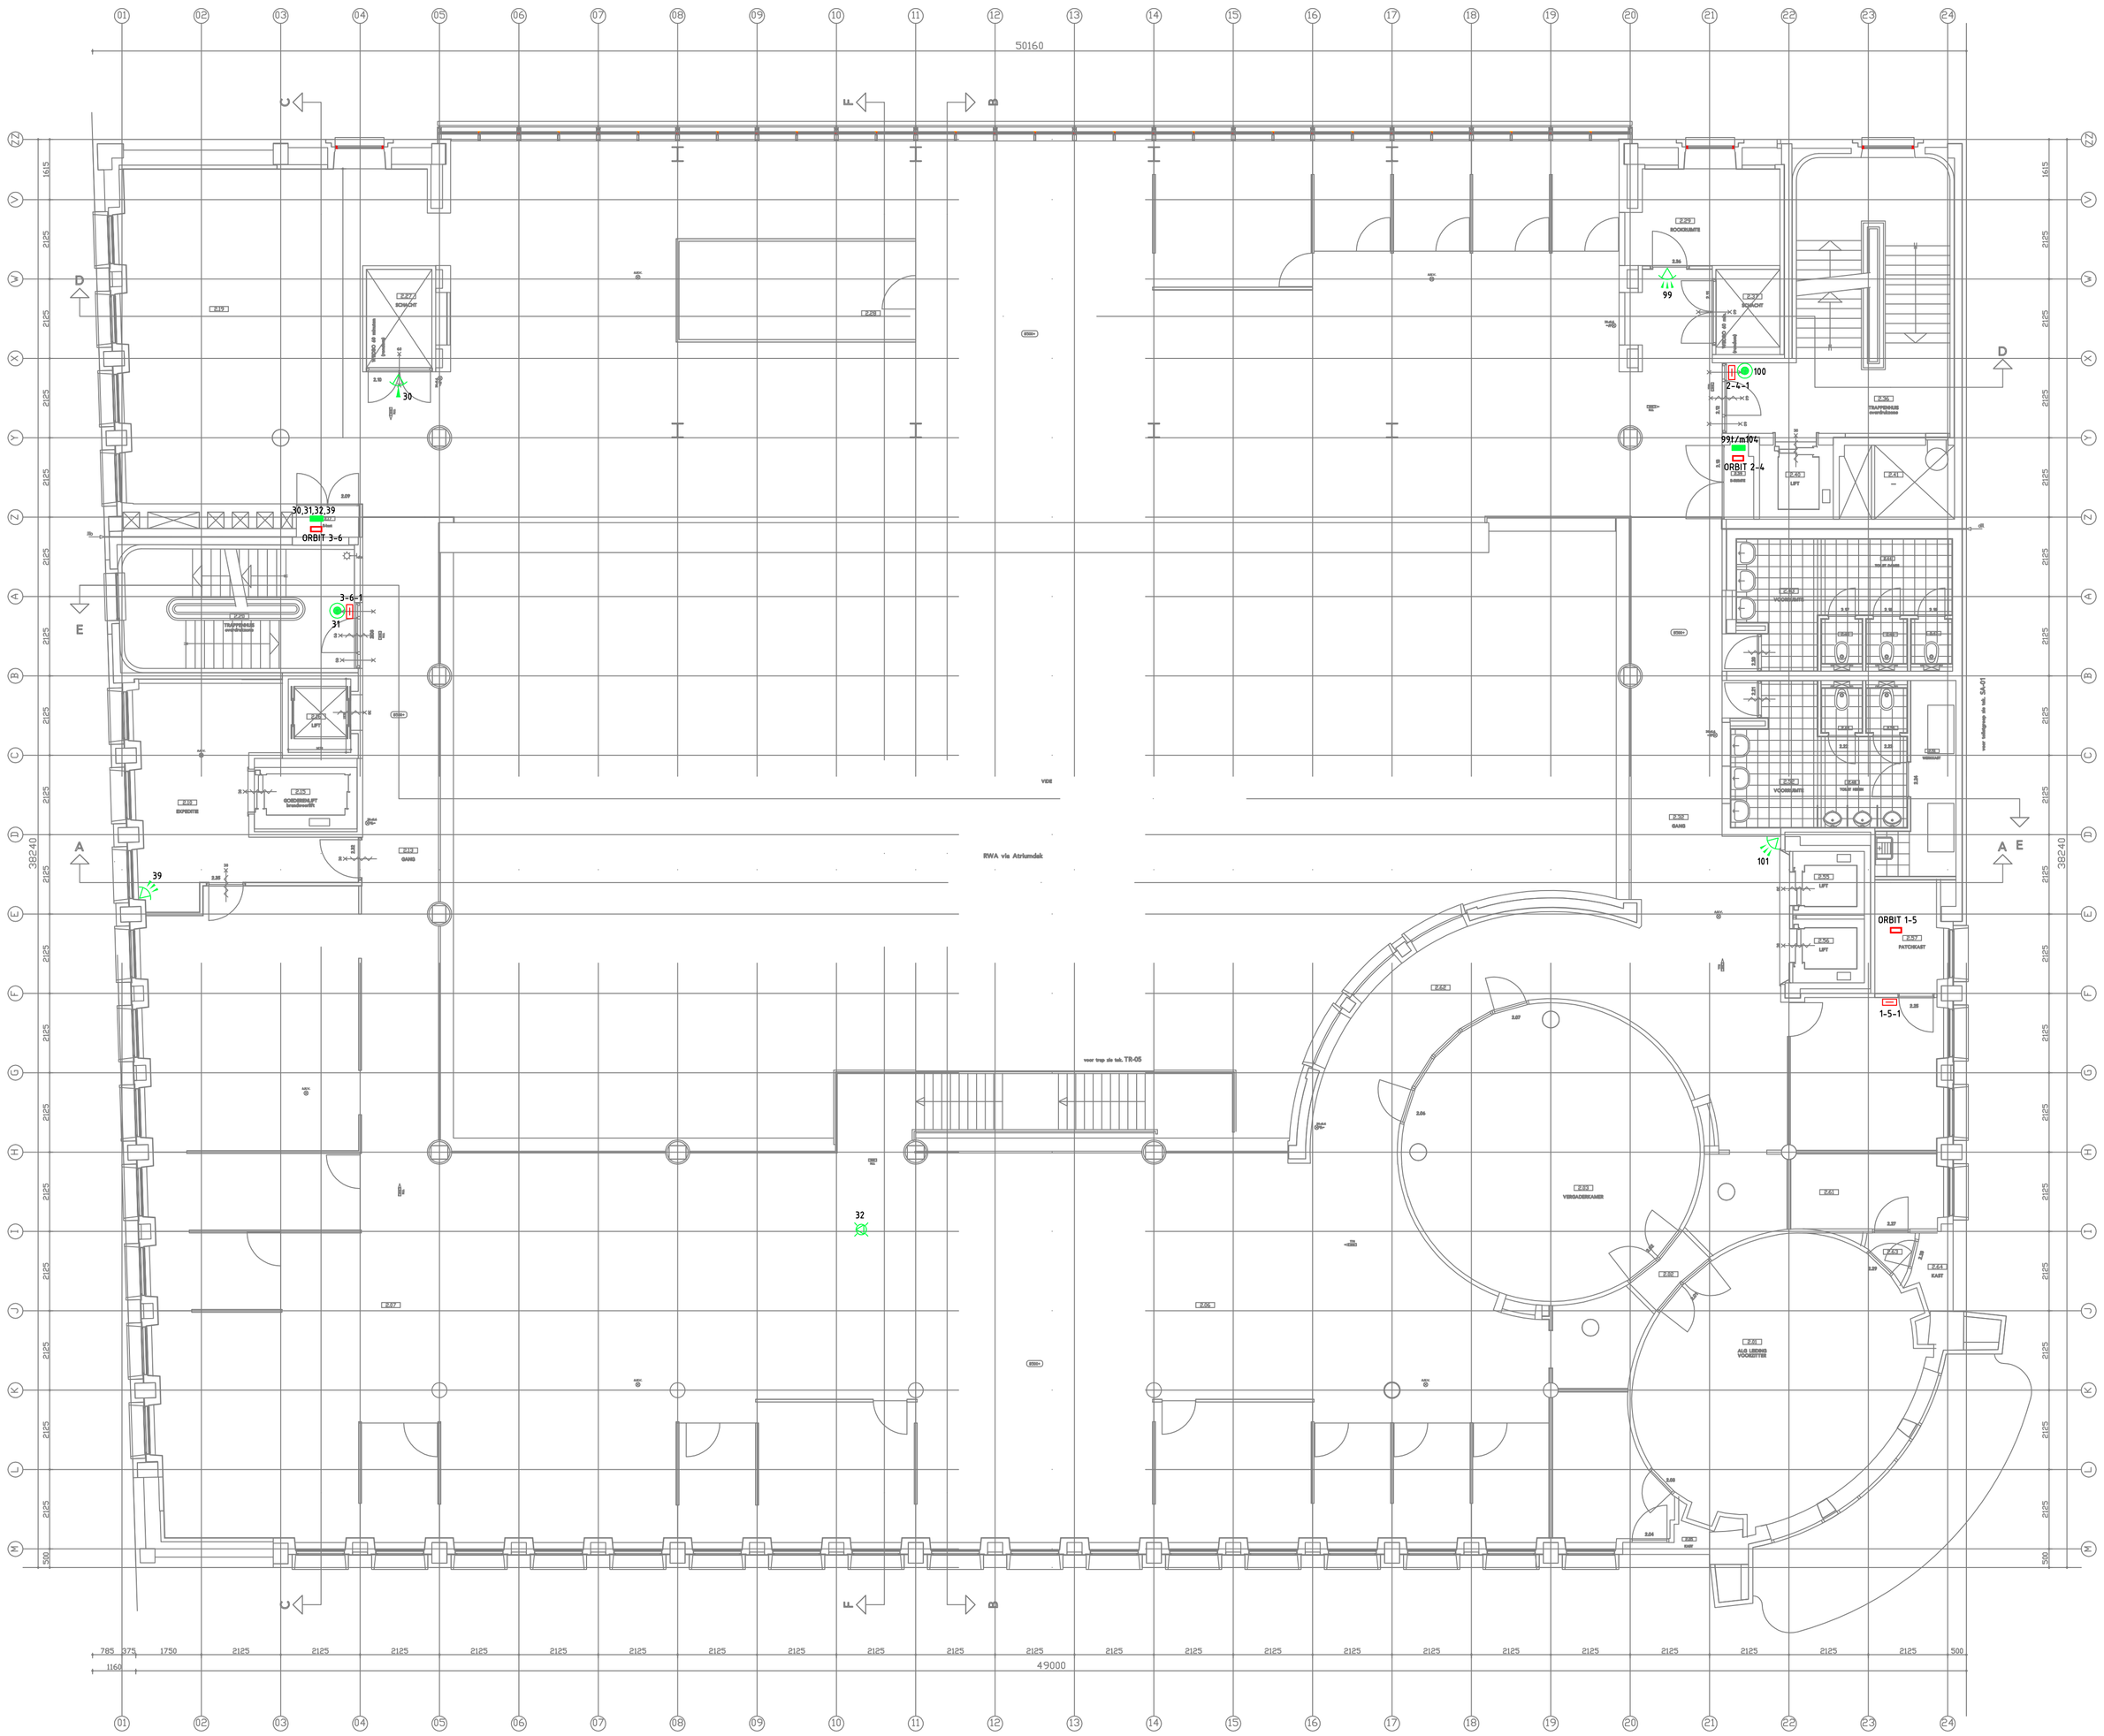

Opdr.gever:	KAMER VAN KOOPHANDEL	Job nr.:	Type:	INBRAAK-BEVEILIGING	
Onderdeel:	2e VERDIEPING			.TOEGANGSKONTROLE-SYSTEEM	
Adres:	BLAAK 40				
Plaats:	3011 TA ROTTERDAM				
Tekeningnr.:	358V2B1				
School: 1: 100(A1)		Get: N.B.			
Datum: 180401	Sub.nr: 20075	Ontw: .			

Datum:	Omschrijving	Akkoord
.	.	
.	AS BUILT	
121016	REVISIE	
040202	REVISIE	
020701	REVISIE	

Tyco Fire and Security Nederland B.V.
Vlierbaan 6-12
2908 LR Capelle aan den IJssel
Postbus 285
2900 AG Capelle aan den IJssel
Tel. +31(0)88-260 2600
Fax. +31(0)88 260 2442
www.tyco.nl
E-mail: tifsnl@tycoint.com

tyco Integrated Fire & Security

PROJECT STATUS: ONTWERP / WERKTEK. / UITVOERING

PATH: F:DWG\PROJ\358