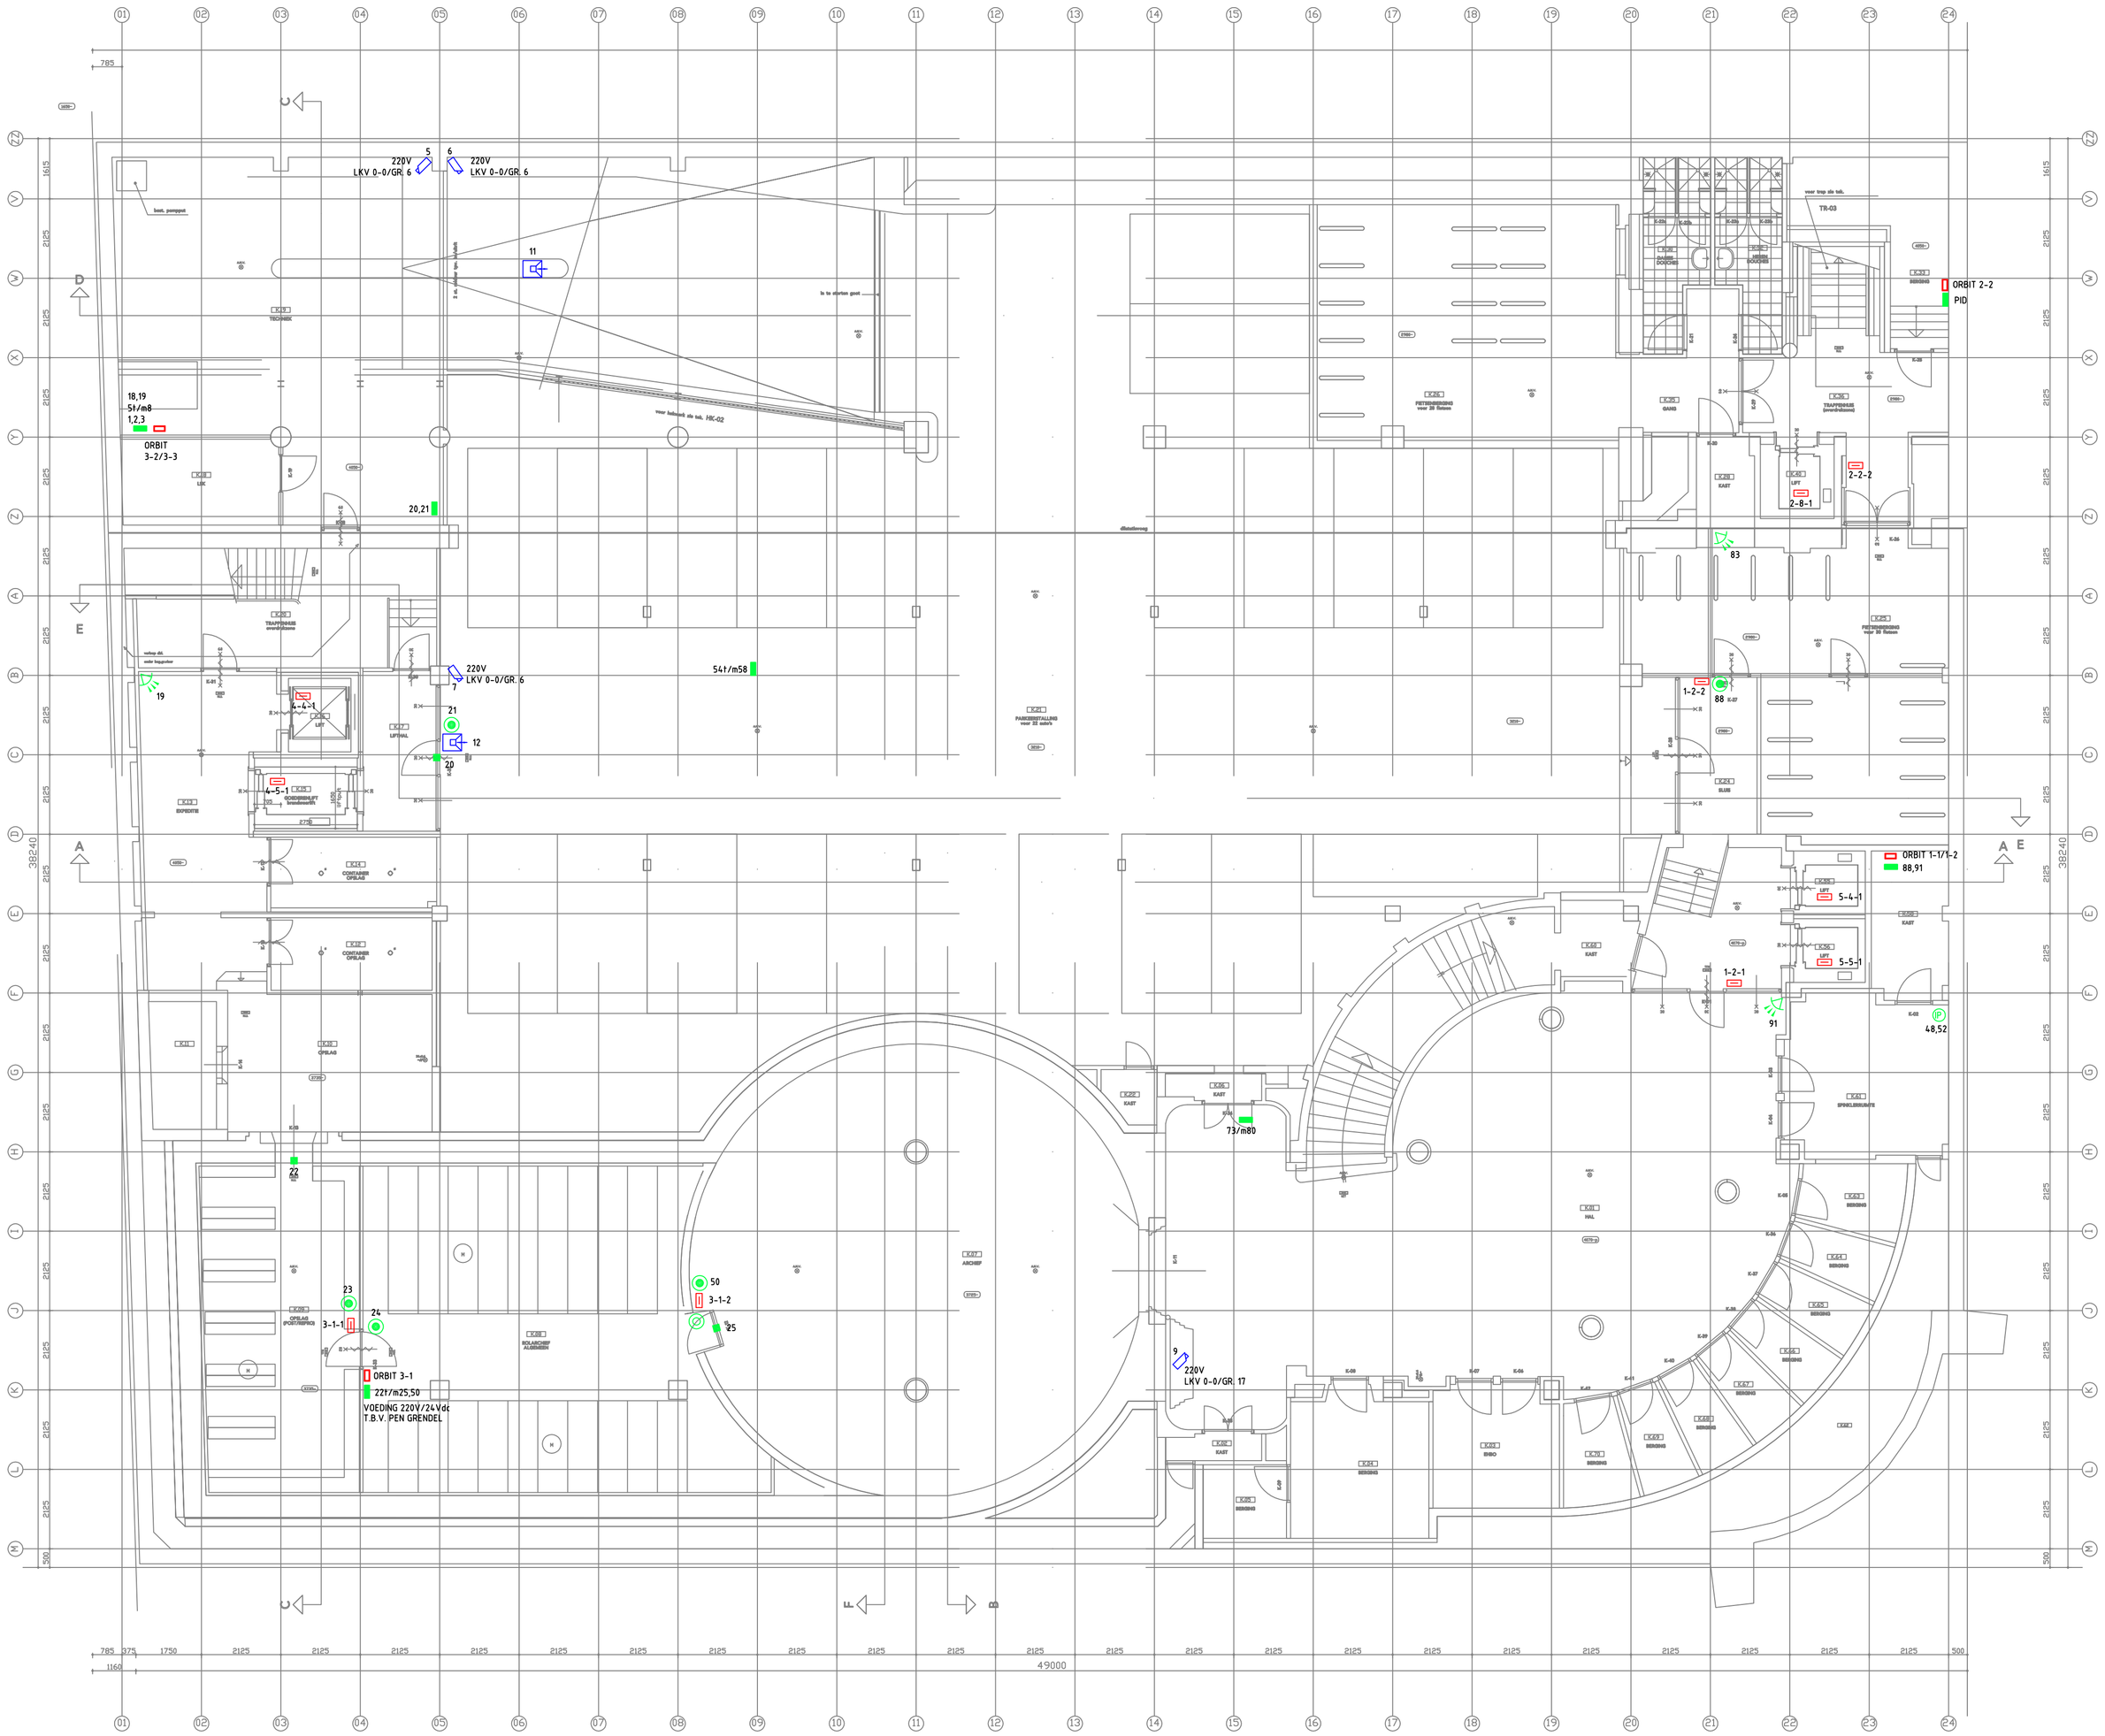

REVISIE					Opdr.gever: KAMER VAN KOOPHANDEL	Job nr.: .
REVISIE					Onderdeel: KELDER .	.
.					Adres: BLAAK 40	.
AS BUILT					Plaats: 3011 TA ROTTERDAM	.
REVISIE					Omschrijving	
121016	050304	150103	031002		Datum:	
Akkoord					Tekeningnr.: 358V-1B1	
Schaal: 1: 100(A1)					Get: N.B.	
Datum: 180401	Sub.jj: 20075				Ontw: .	

Type:
INBRAAK-BEVEILIGING
TOEGANGSKONTROLE-SYSTEEM
CCTV-INSTALLATIE
INTERCOM-INSTALLATIE

Tyco Fire and Security Nederland B.V.
Vlierbaan 6-12
2908 LR Capelle aan den IJssel
Postbus 285
2900 AG Capelle aan den IJssel
Tel. +31(0)88-260 2600
Fax. +31(0)88 260 2442
www.tyco.nl
E-mail: tifsnl@tycoint.com

tyco Integrated Fire & Security

ONTWERP
WERKTEK.
UITVR/REF
PROJECT
STATUS

PATH: F:DWG\PROJ\358