


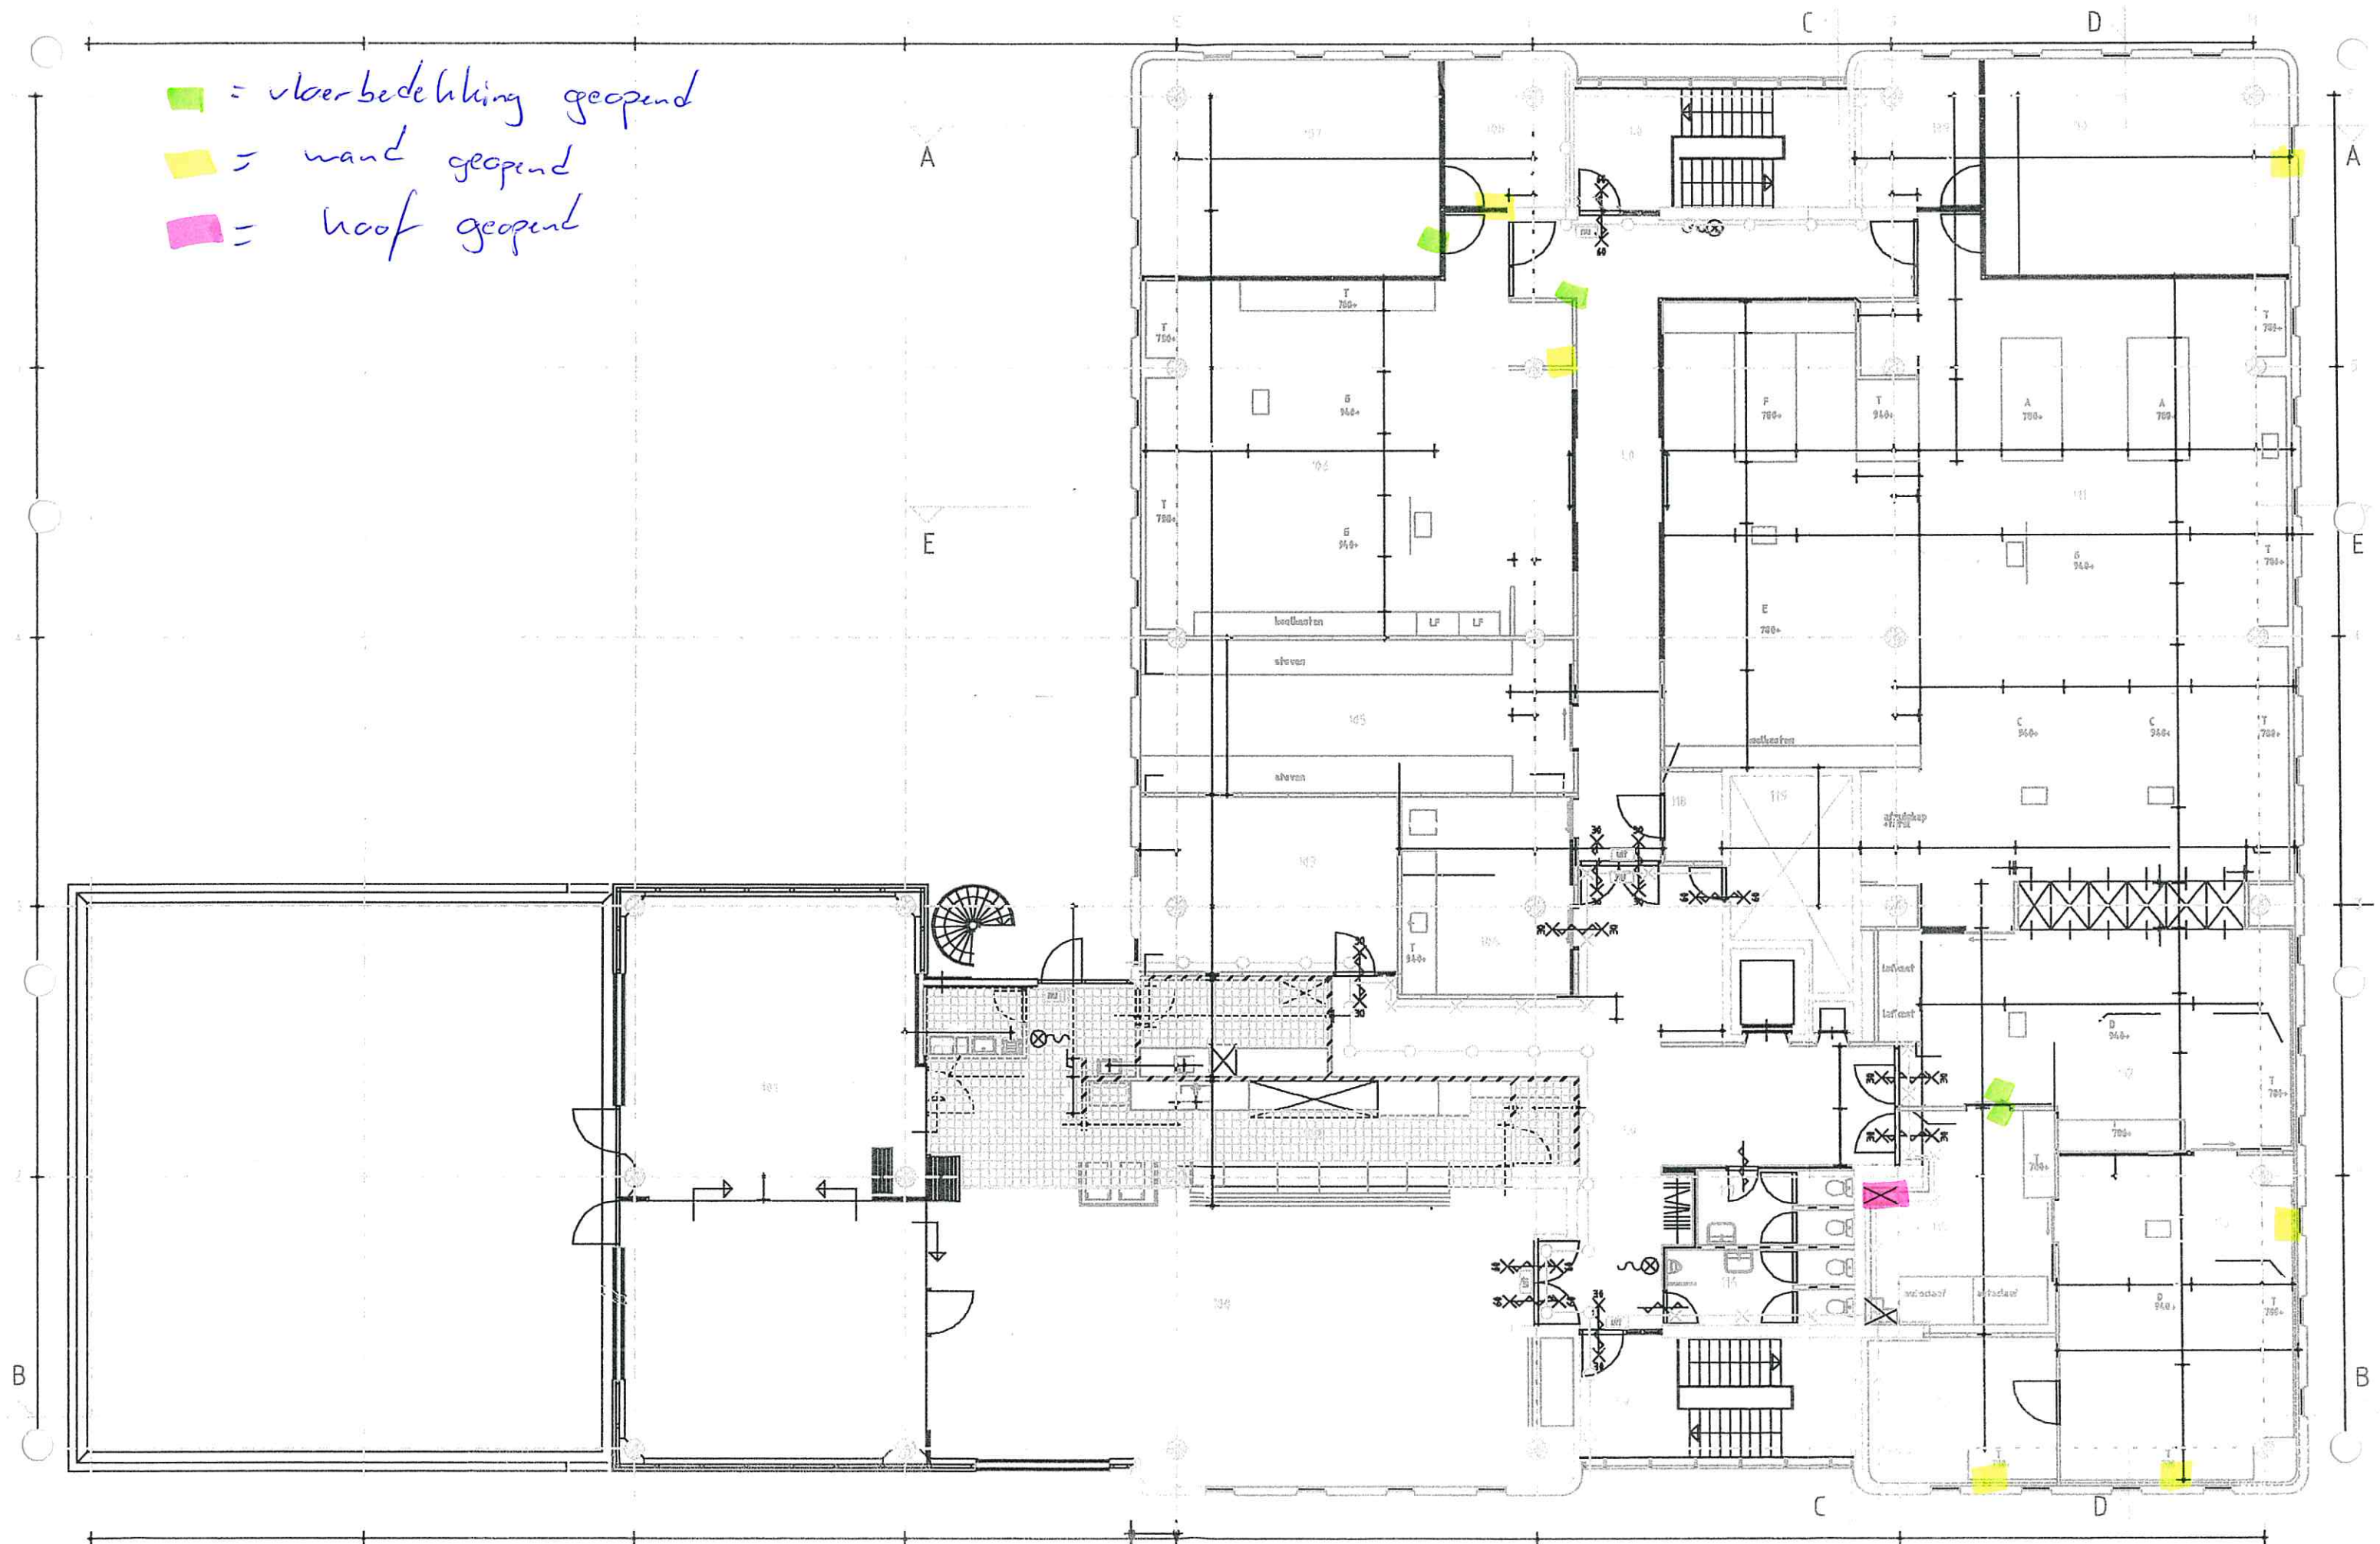


1e verd. etage


-  = vloerbedekking geopend
-  = wand geopend
-  = raaf geopend









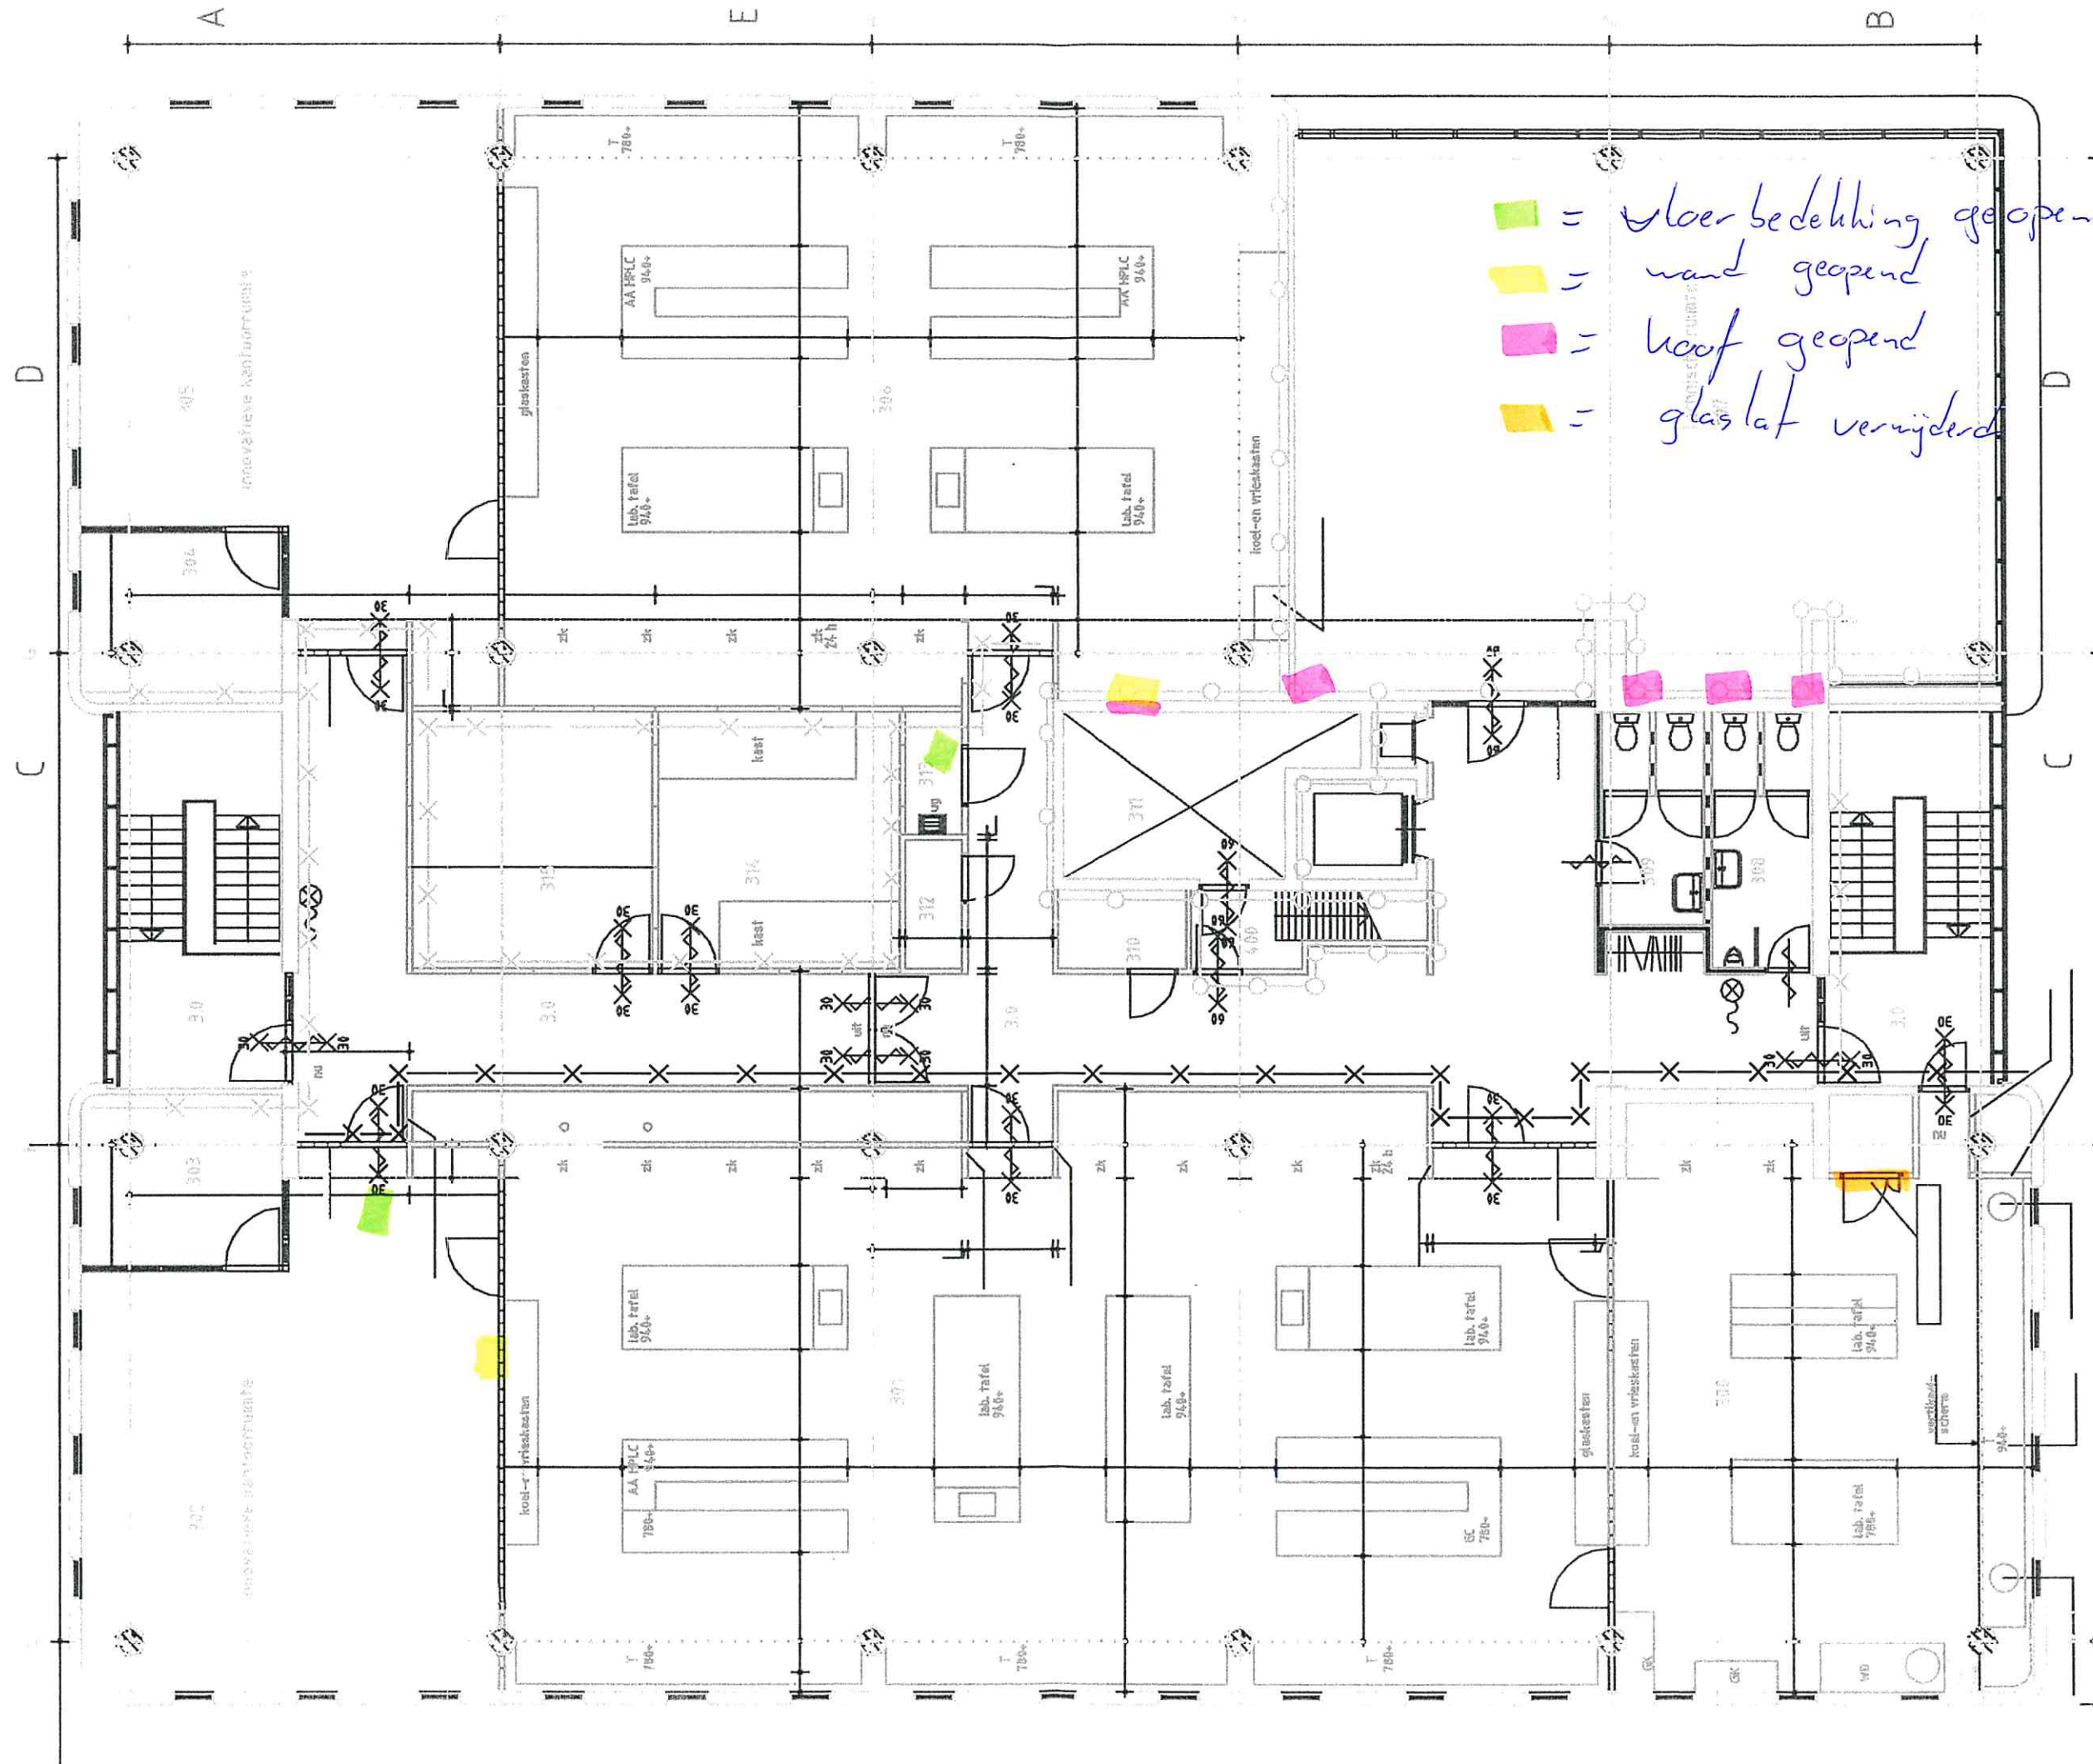

- = vloerbedekking geopend
- = wand geopend
- = hoof geopend
- = glaslat verwijderd