


1x bewonerslift.
1x vloerwagener

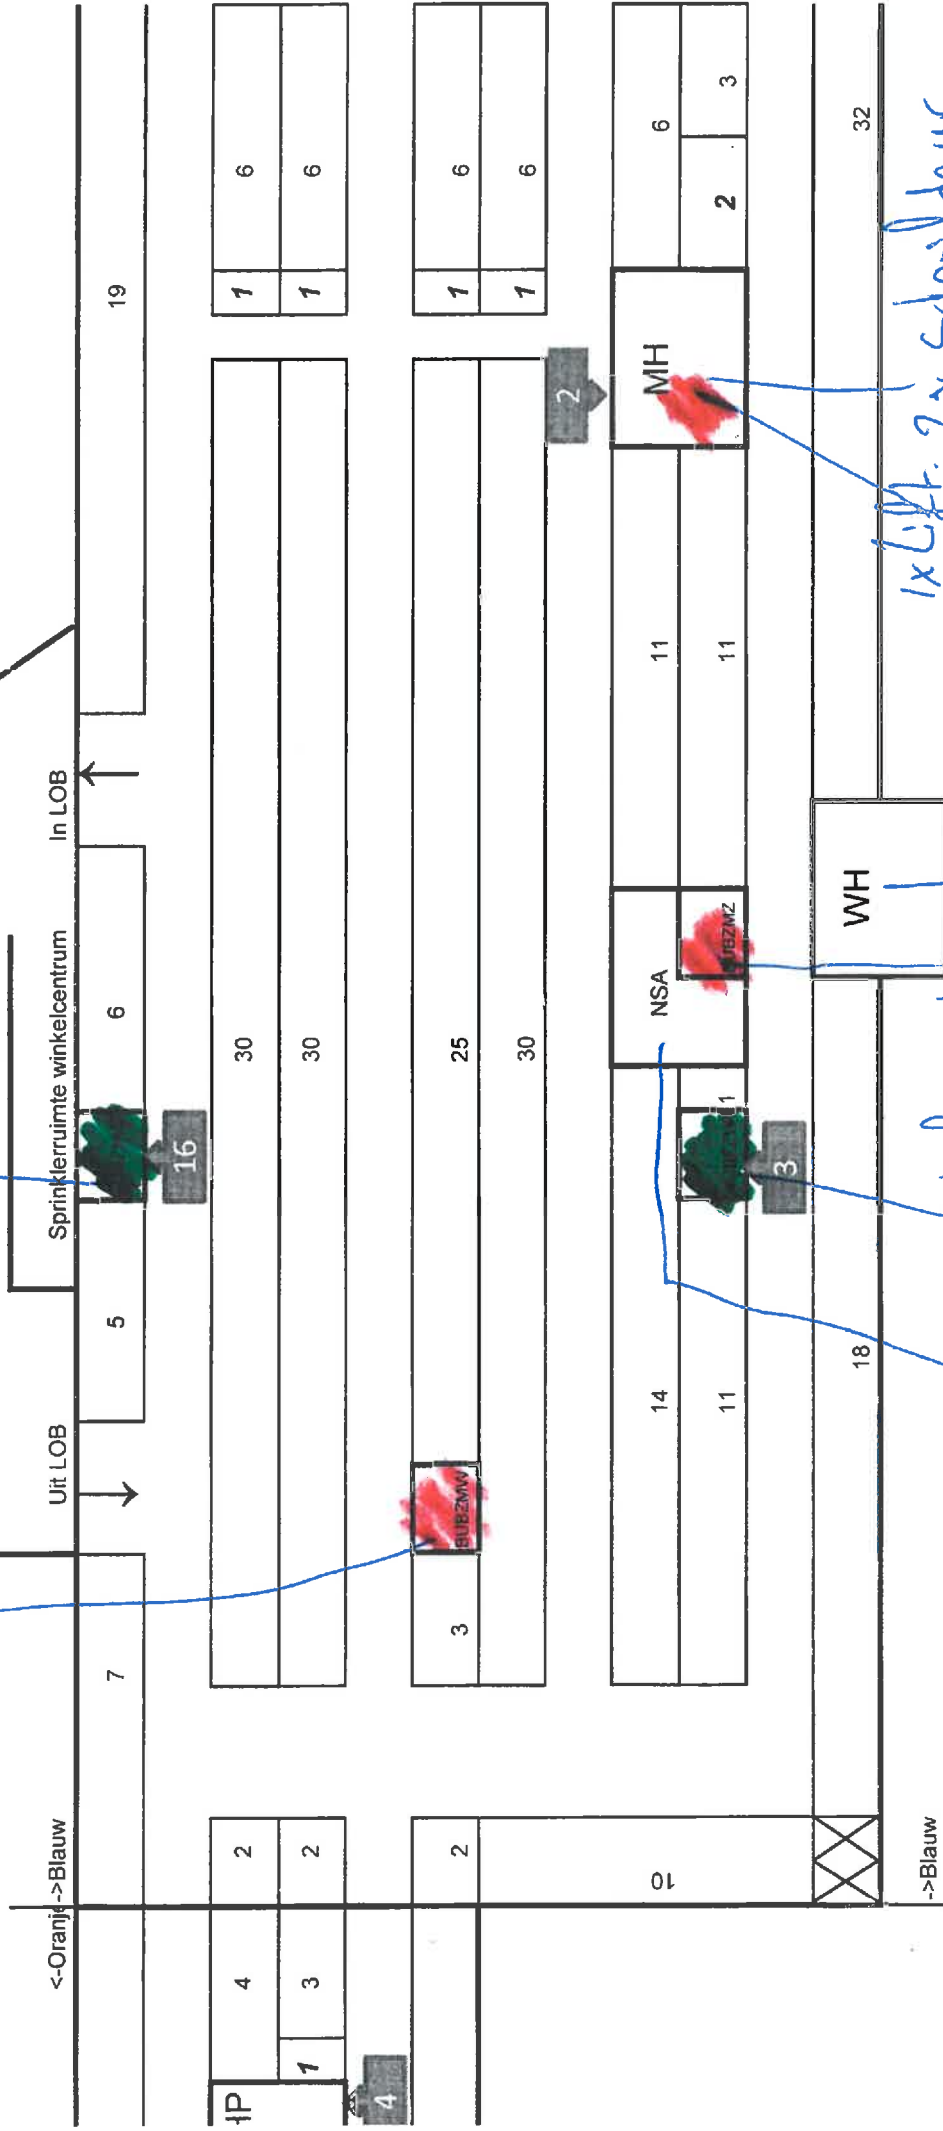

1x Lift. 2x schuifdeur (B6 + -1)
1x Storing winkelcentrum
1x bewonerslift.
1x vloerwagener
1x apparaat ventilatiekleppen.
vanuit een elektriciteitskast worden 2x schuifdeur + 2x LUTO aestuurd