

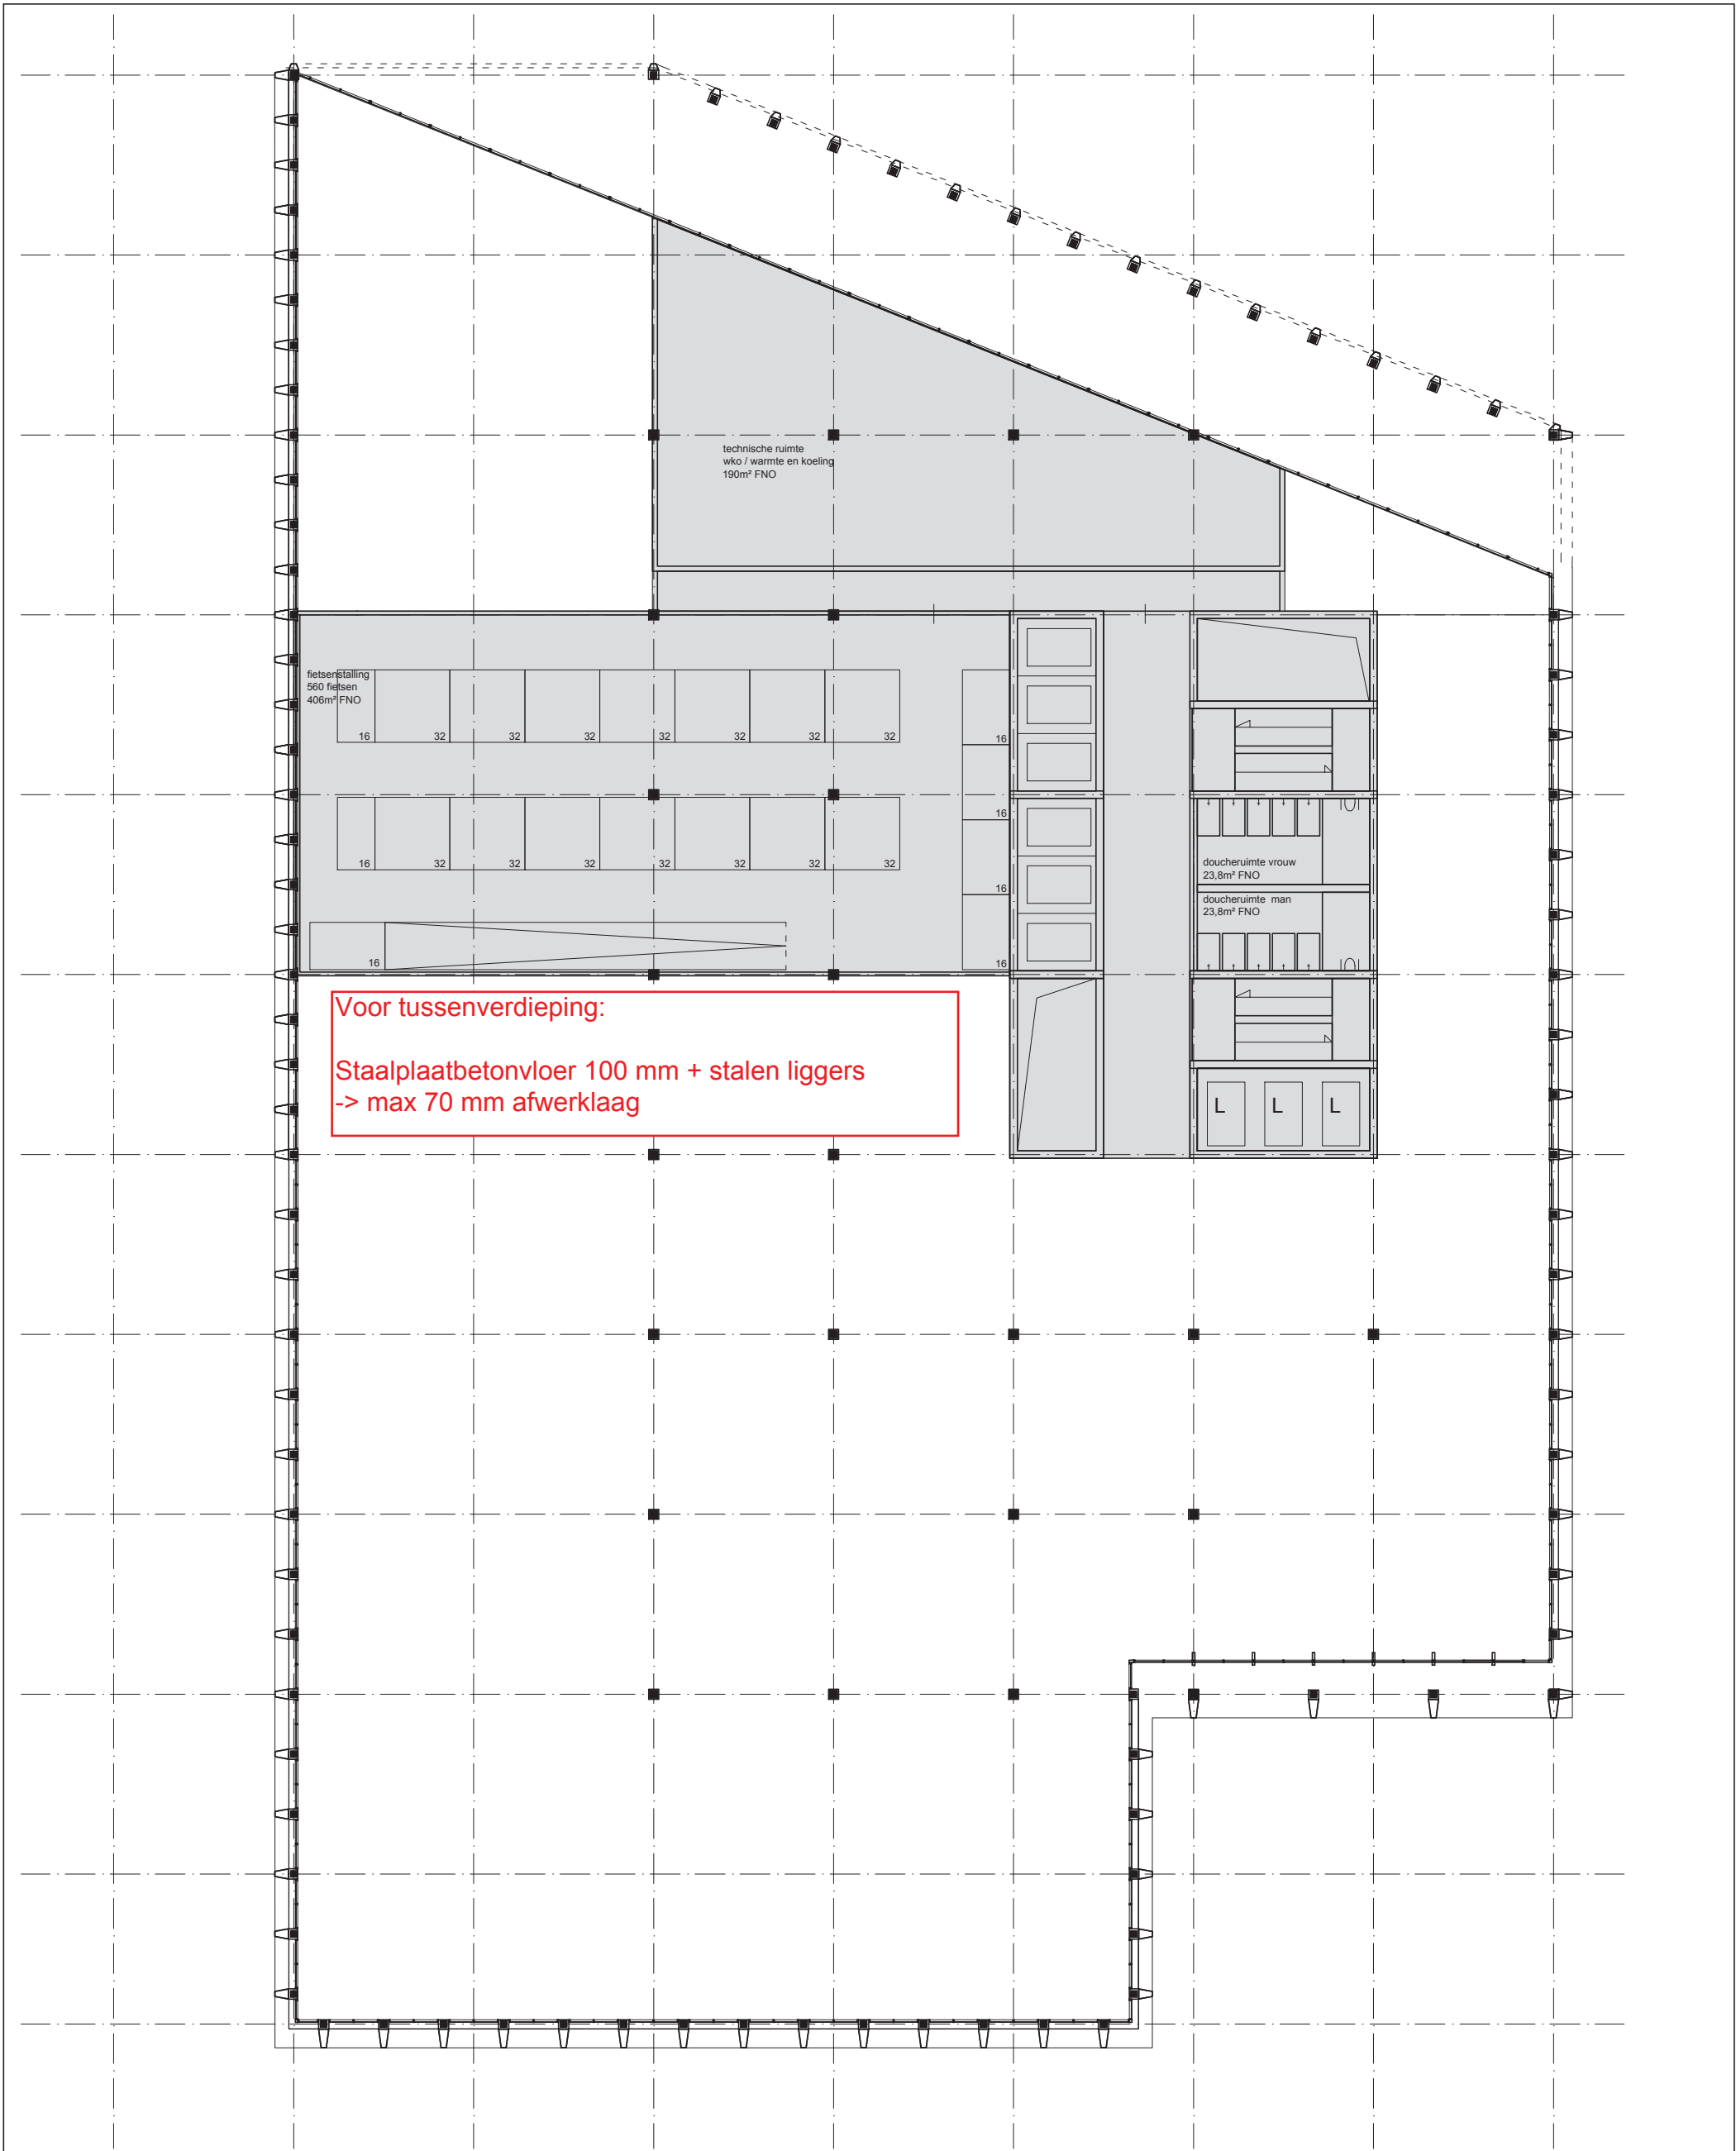
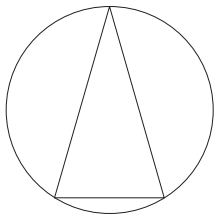
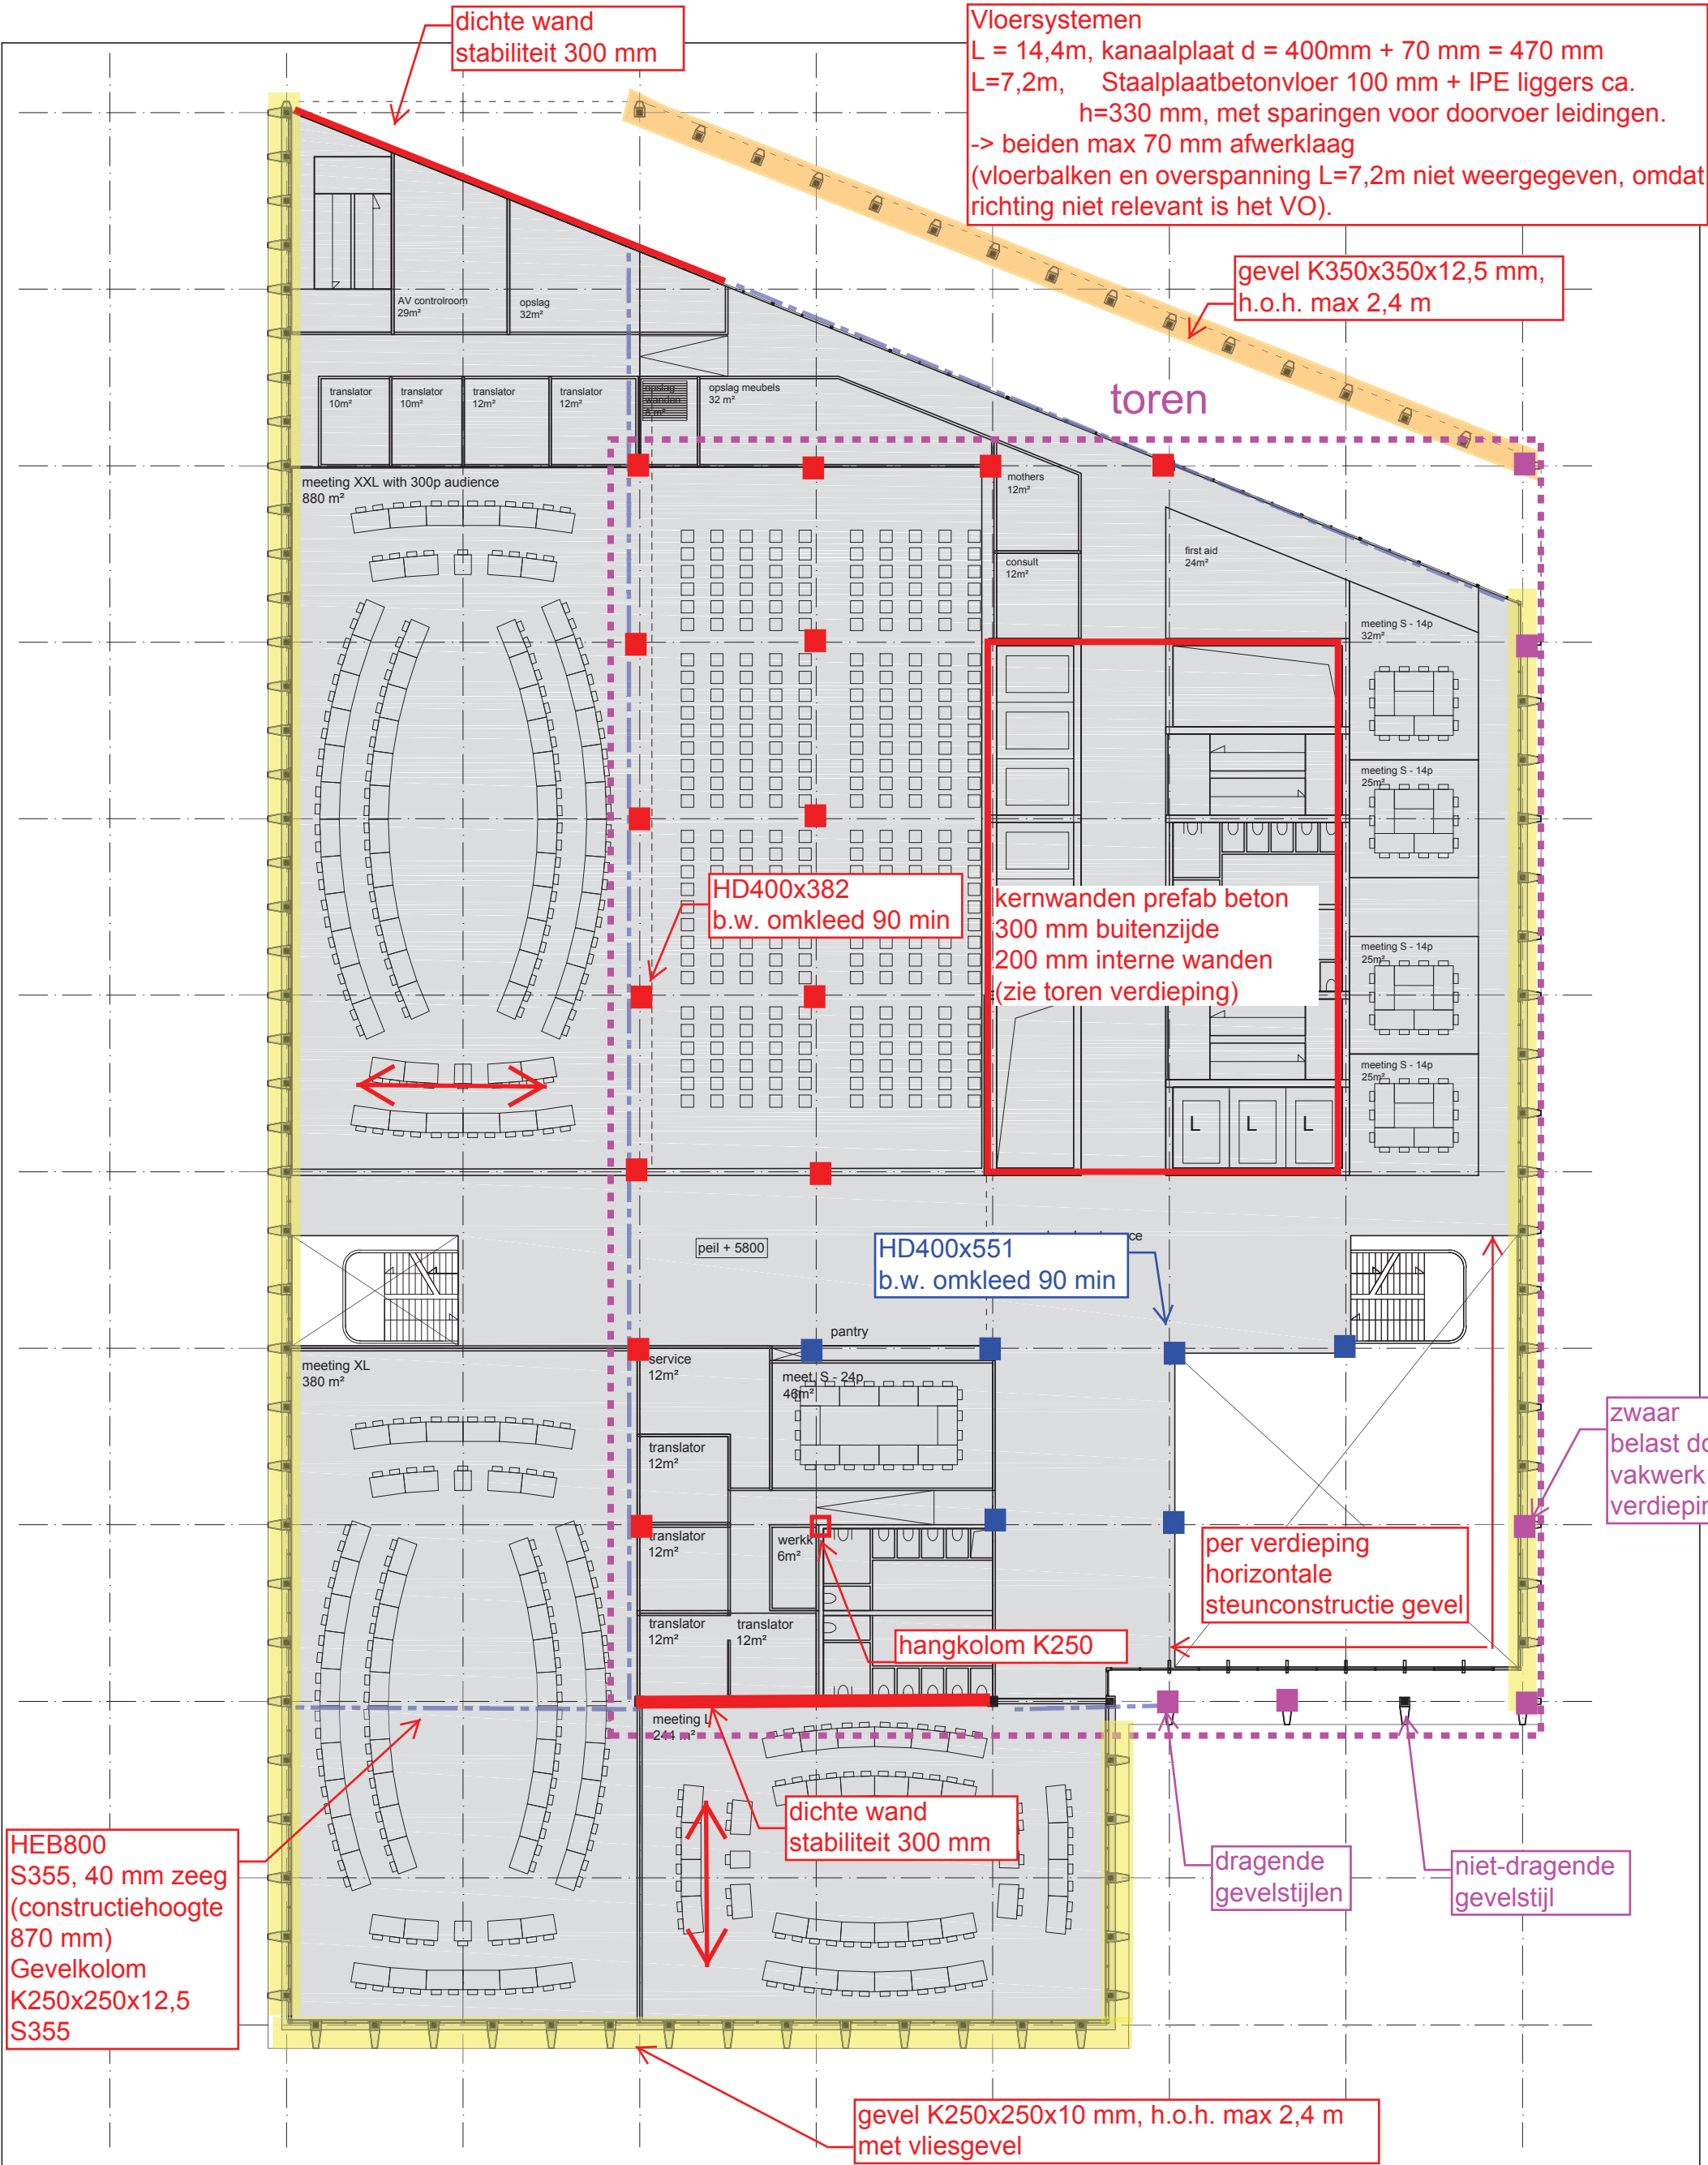


first floor
bicycle parking and technique
1010 m² gross area

Vivaldi building floorplans size. A3 scale 1:250 01-09-2017	VO	120
Rijksvastgoedbedrijf		
www.rijksvastgoedbedrijf.nl postbus 20952 2500 EZ Den Haag		

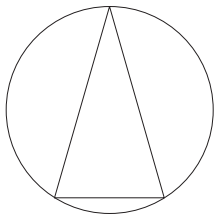

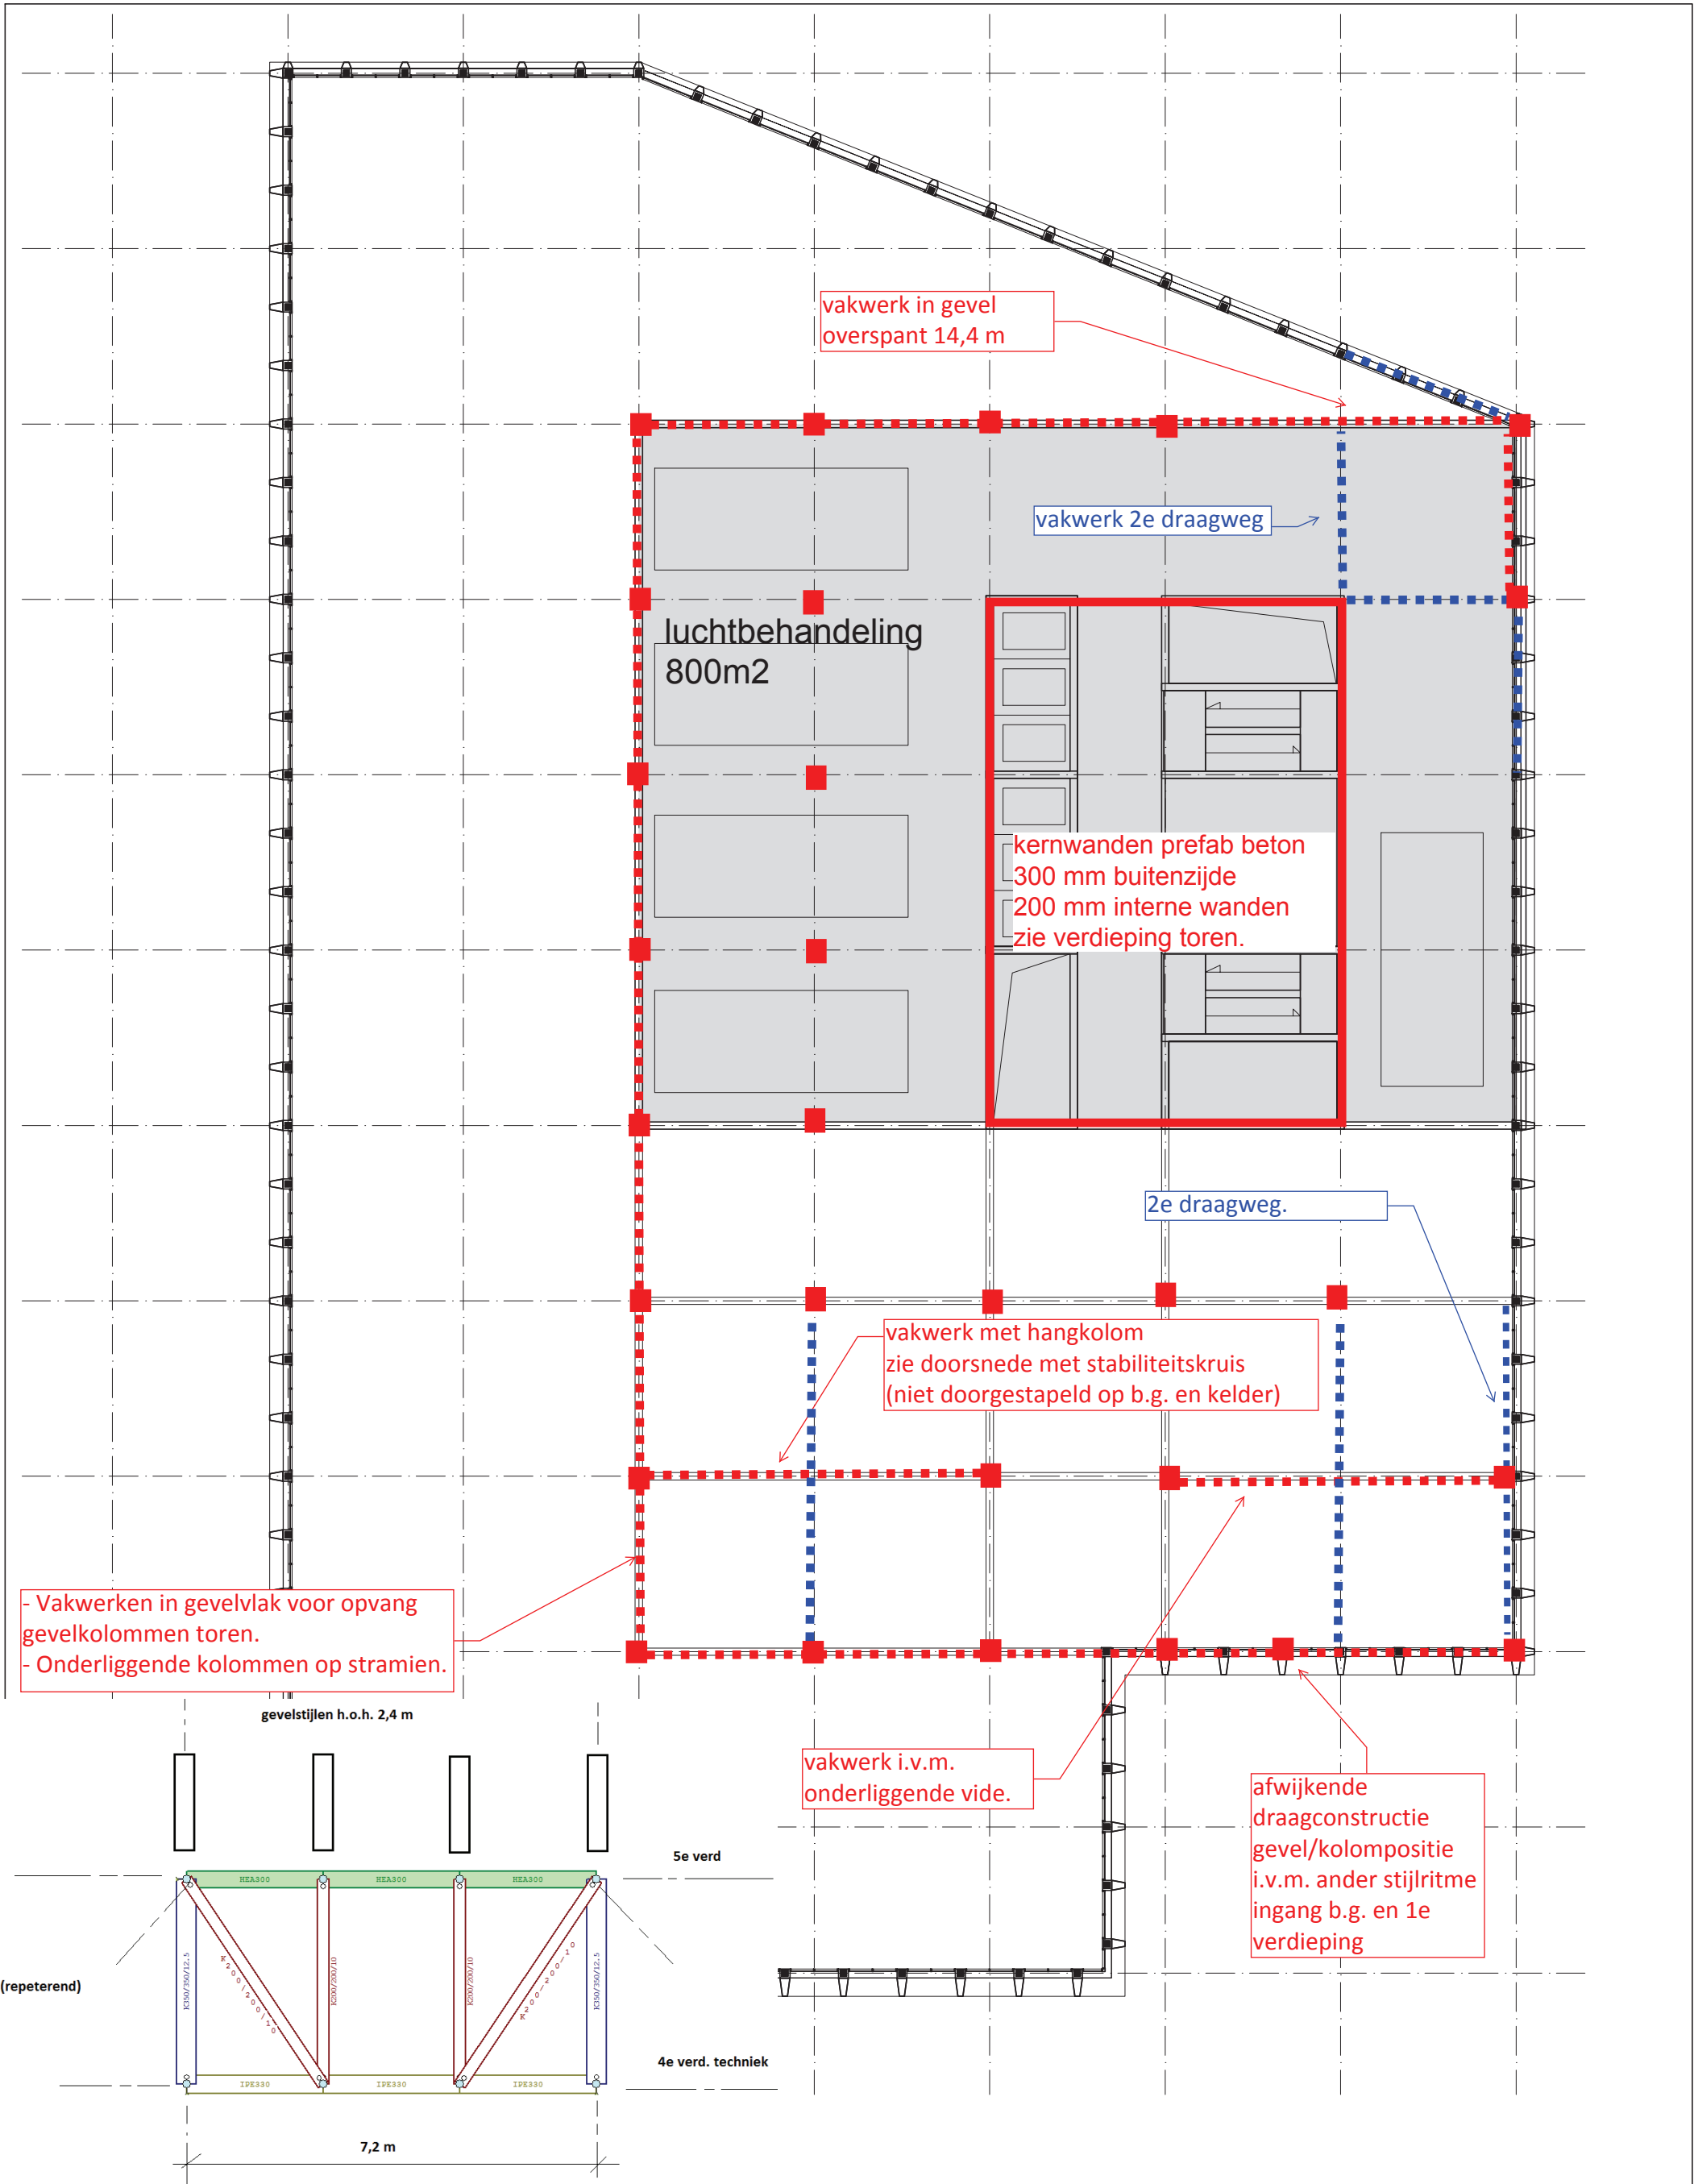



fourth floor
technique
1031 m² gross area

Vivaldi building
floorplans
size. A3 scale 1:250 01-09-2017

Rijksvastgoedbedrijf

www.rijksvastgoedbedrijf.nl | postbus 20952 | 2500 EZ | Den Haag

VO 150

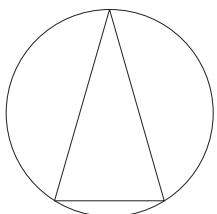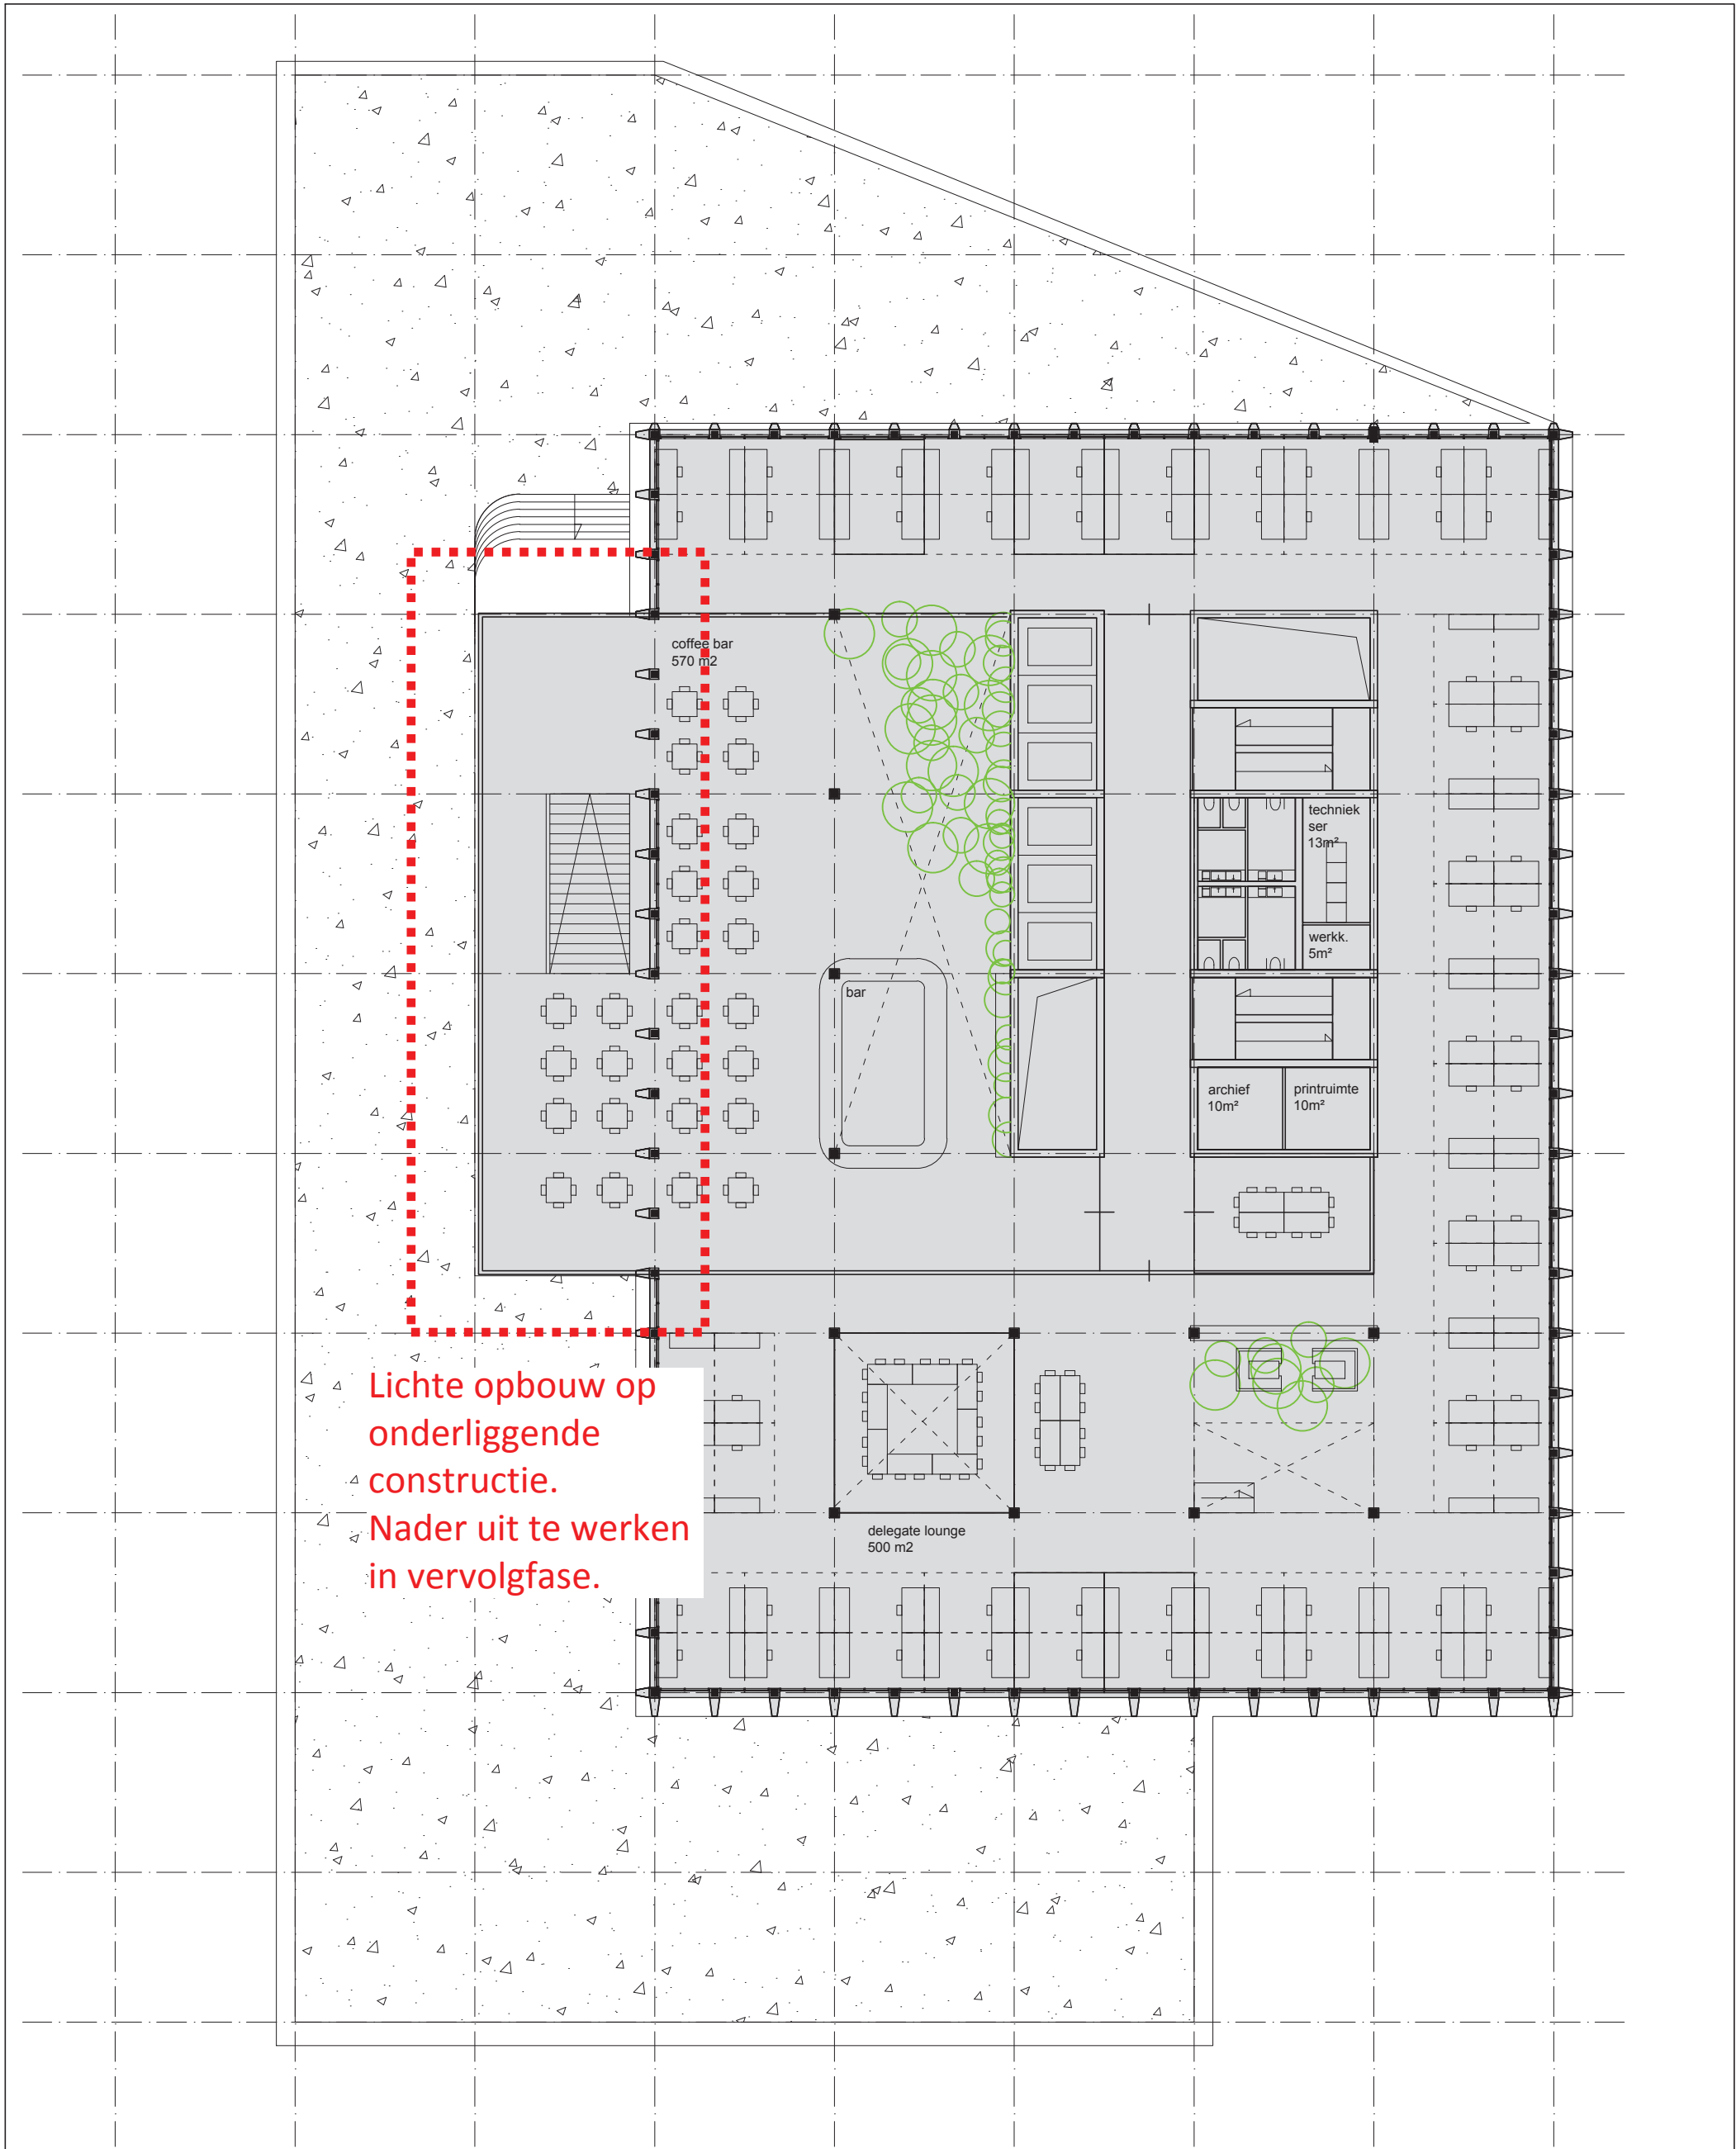

fifth floor
coffee bar and delegate lounge
about 64 workplaces
2041 m² gross area

Vivaldi building
floorplans
size. A3 scale 1:250 01-09-2017

Rijksvastgoedbedrijf

www.rijksvastgoedbedrijf.nl | postbus 20952 | 2500 EZ | Den Haag

VO 160

Vloersysteem
L=7,2m, Staalplaatbetonvloer 100 mm + IPE liggers ca.
h=330 mm, met springen voor doorvoer leidingen.
-> max 70 mm afwerklaag
(vloerbalken en overspanning L=7,2m niet weergegeven, omdat richting niet relevant is het VO).

- Midden kolommen, betongevuld (b.w. 90) en S355:
K400x16 floor 4-11 (onderste twee lagen S420 of zwaarder profiel)
K350x12,5 floor 11 - roof

kern
excentrisch
e = 3,6 m

kern
excentrisch
e = 7,2 m

gevel K250x250x10 mm, h.o.h. max 2,4 m
met vliesgevel

1,0 m
dicht

3,0 m
dicht


7,2 m
dicht

4,6 m
dicht

techniek
ser
13m²
werkk.
5m²
archief
10m²
printruimte
10m²

Stabiliteitskruis, zie aanzicht

Opmerking:
- Kernwanden in prefab beton, buitenwanden 300 mm en tussenwanden 200 mm.
- Dichte wanden indicatief aangegeven voor afschatting stijfheid (stabiliteit): over volledige hoogte kern. Ontwerpwijzigingen zijn mogelijk met aandacht voor voldoende dichte wanden. Opnieuw te beoordelen na wijziging.

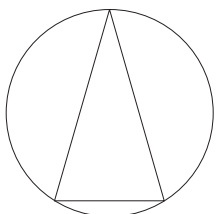

floors 6-20
even office floors
88 workplaces per floor (9m²/wpl)
1595 m² gross area

Vivaldi building
floorplans
size. A3 scale 1:250 01-09-2017

Rijksvastgoedbedrijf

www.rijksvastgoedbedrijf.nl | postbus 20952 | 2500 EZ | Den Haag

VO 170