

van de Eerste Wereldoorlog
 bouwvergunningnr. 170 / 88
 d.d. 24 AUG. 1988
 burgemeester en wethouders van Velsen,
 de burgemeester,

bandwaaende door zie
~~voor waarden~~
 kalkzandsteen W.F.
 metal.stud
 bestaand metselwerk
 gevelsteen(als best
 bestaande h.w.a.
 nieuwe h.w.a.

OPENBARE WERKEN VEI SEN


170

100


2-5-1488

22 JUL 19

Ymuiden.

OPEN
B'F.

owg. velsen velserbeek 1 1981 LA velsen 02550-19126
afd. bouwkunde architect s.schaafsma hbo bna /fd

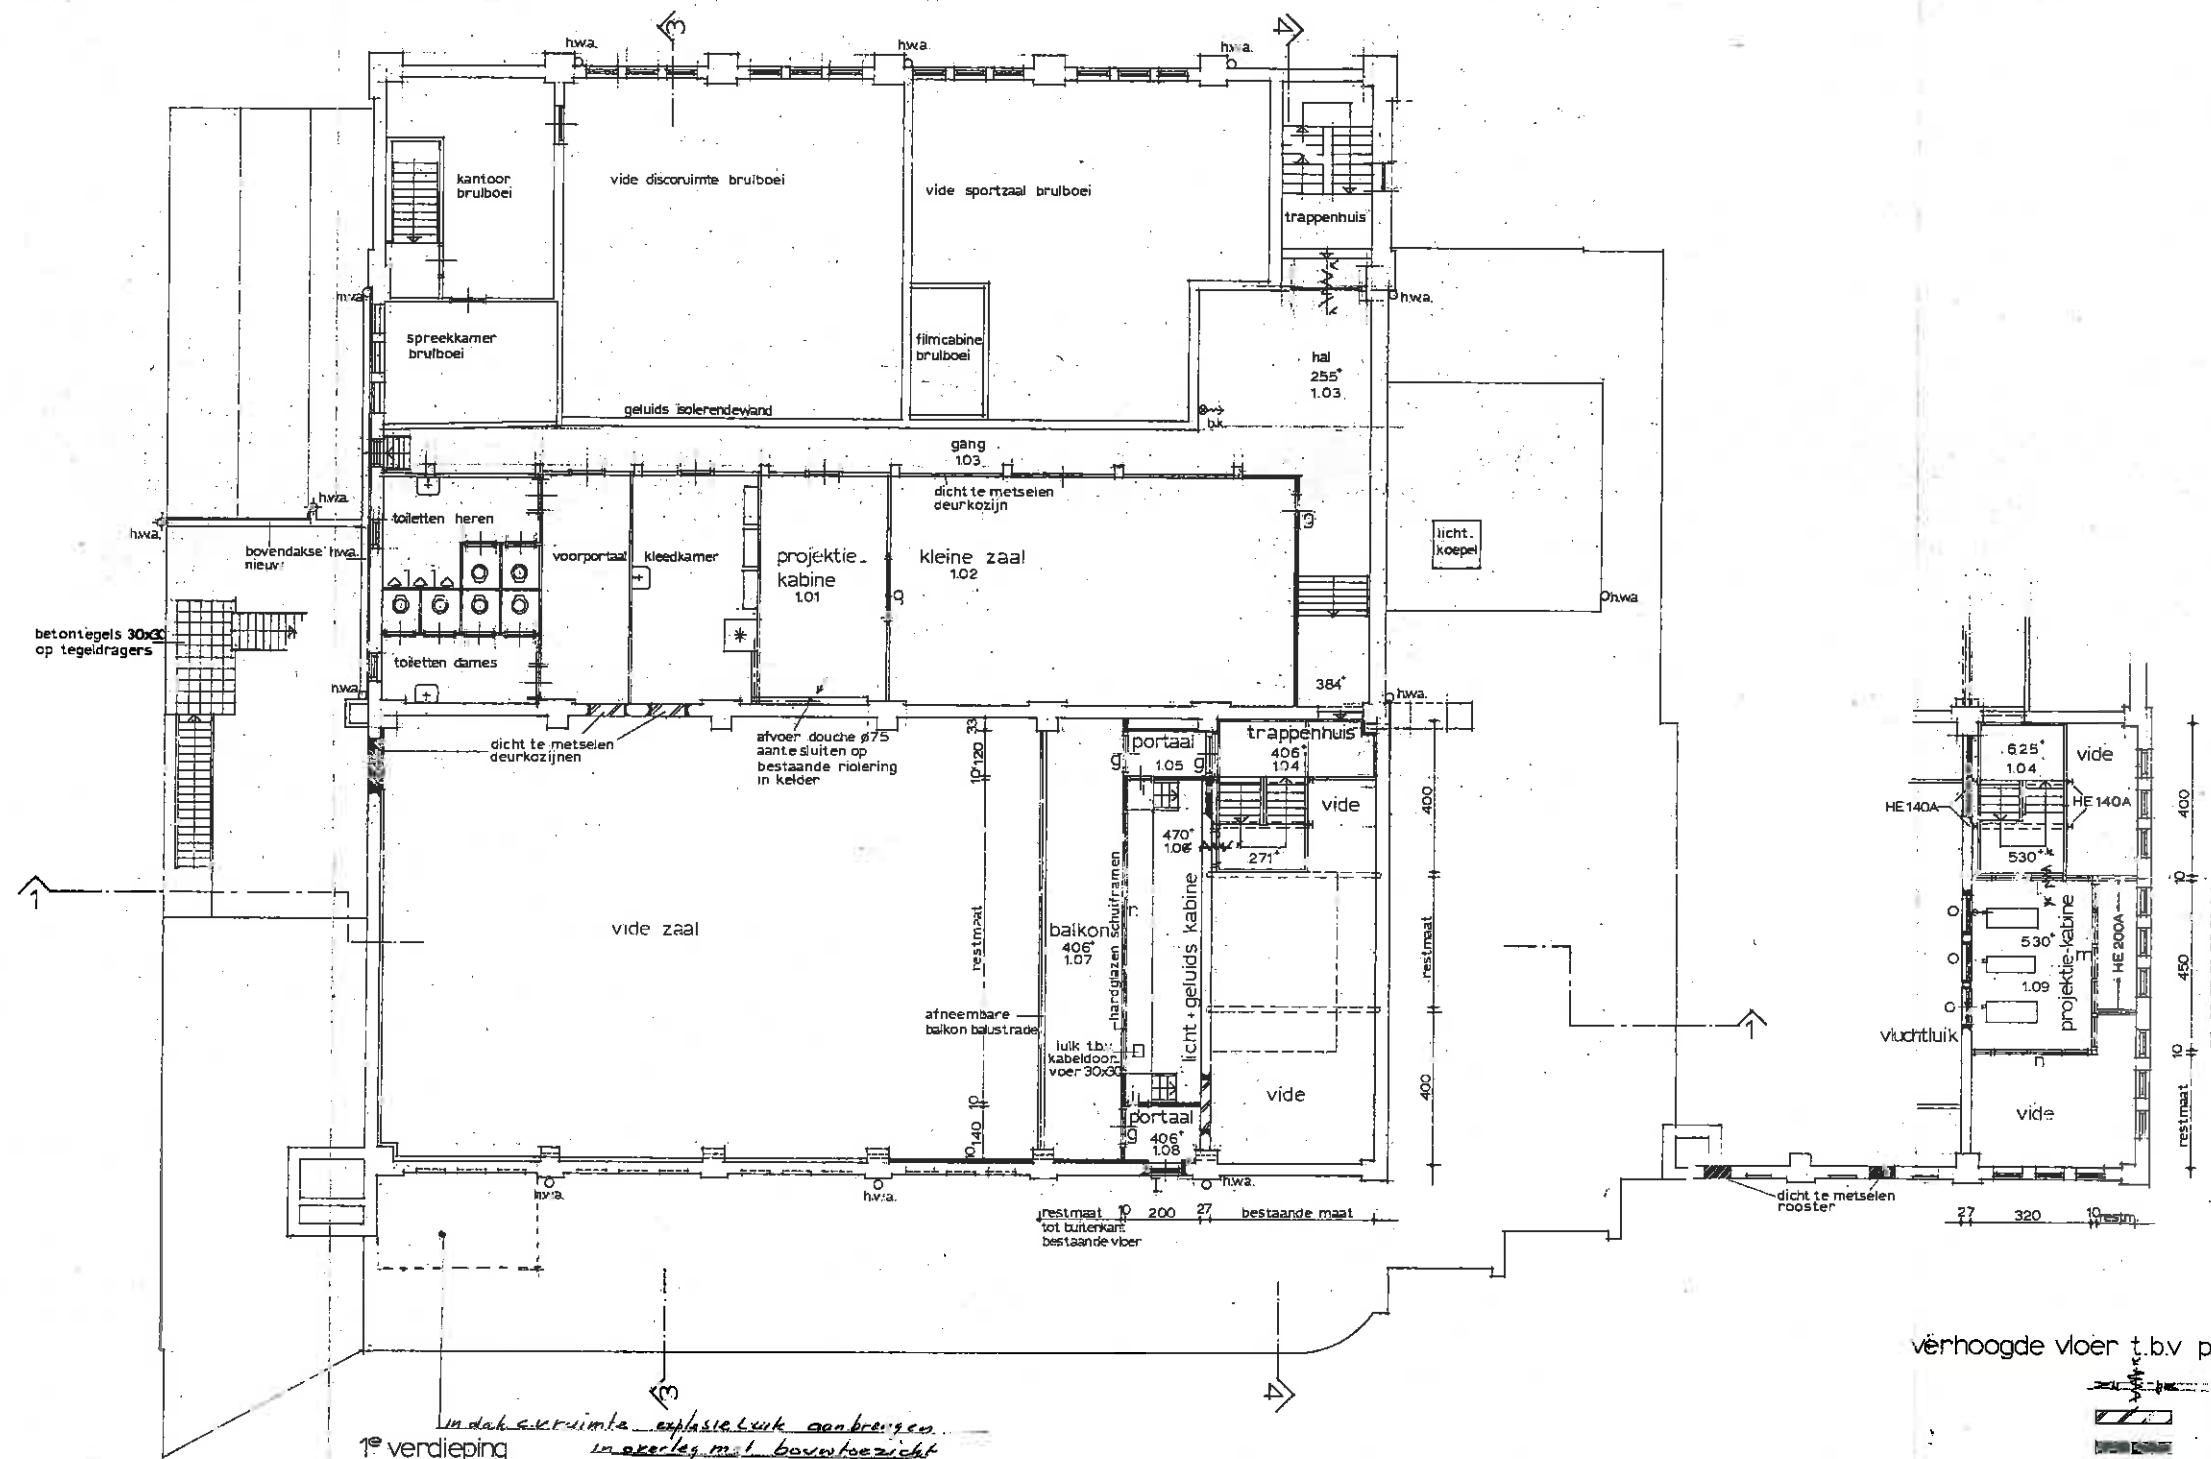

1^o verdieping
 in dakruimte explosievluk aanbrengen
 in overleg met bouwtoezicht

Wetgeving Invoering art. 17, lid 2
 van de Bouwverordening
 bouwvergunning: 170/88
 d.d. 23 AUG. 1988
 door de Wethouders van Velsen,
 de Burgemeester,

Handwritten signature and initials

**NB. ZIE OOK
 VOORWAARDEN
 BOUWVERGUNNING
 EN VOORSCHRIFTEN
 BOUWVERORDENING**

verhoogde vloer t.b.v projectie kabine



- kalkzandsteen W.F.
- metal-stud
- bestaand metselwerk
- gevelsteen (als bestaand)
- bestaande hwa
- nieuwe hwa

OPENBARE WERKEN VELSEN		DERNIEFTE D.



witte teater kanaalstraat 257 ijmuiden
 plattegrond 1^o verdieping nieuwe toestand

22 april 1988 schaal 1:100 formaat 60x80
 ovg. velsen velsersbeek 1 1981 LA velsen 02550-19126
 afd. bouwkunde architect s. schaafsma hbo bne / f.d.

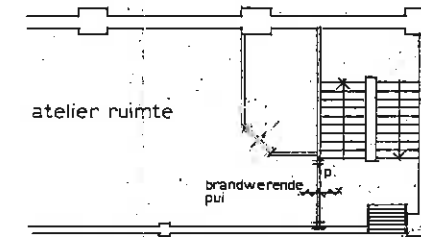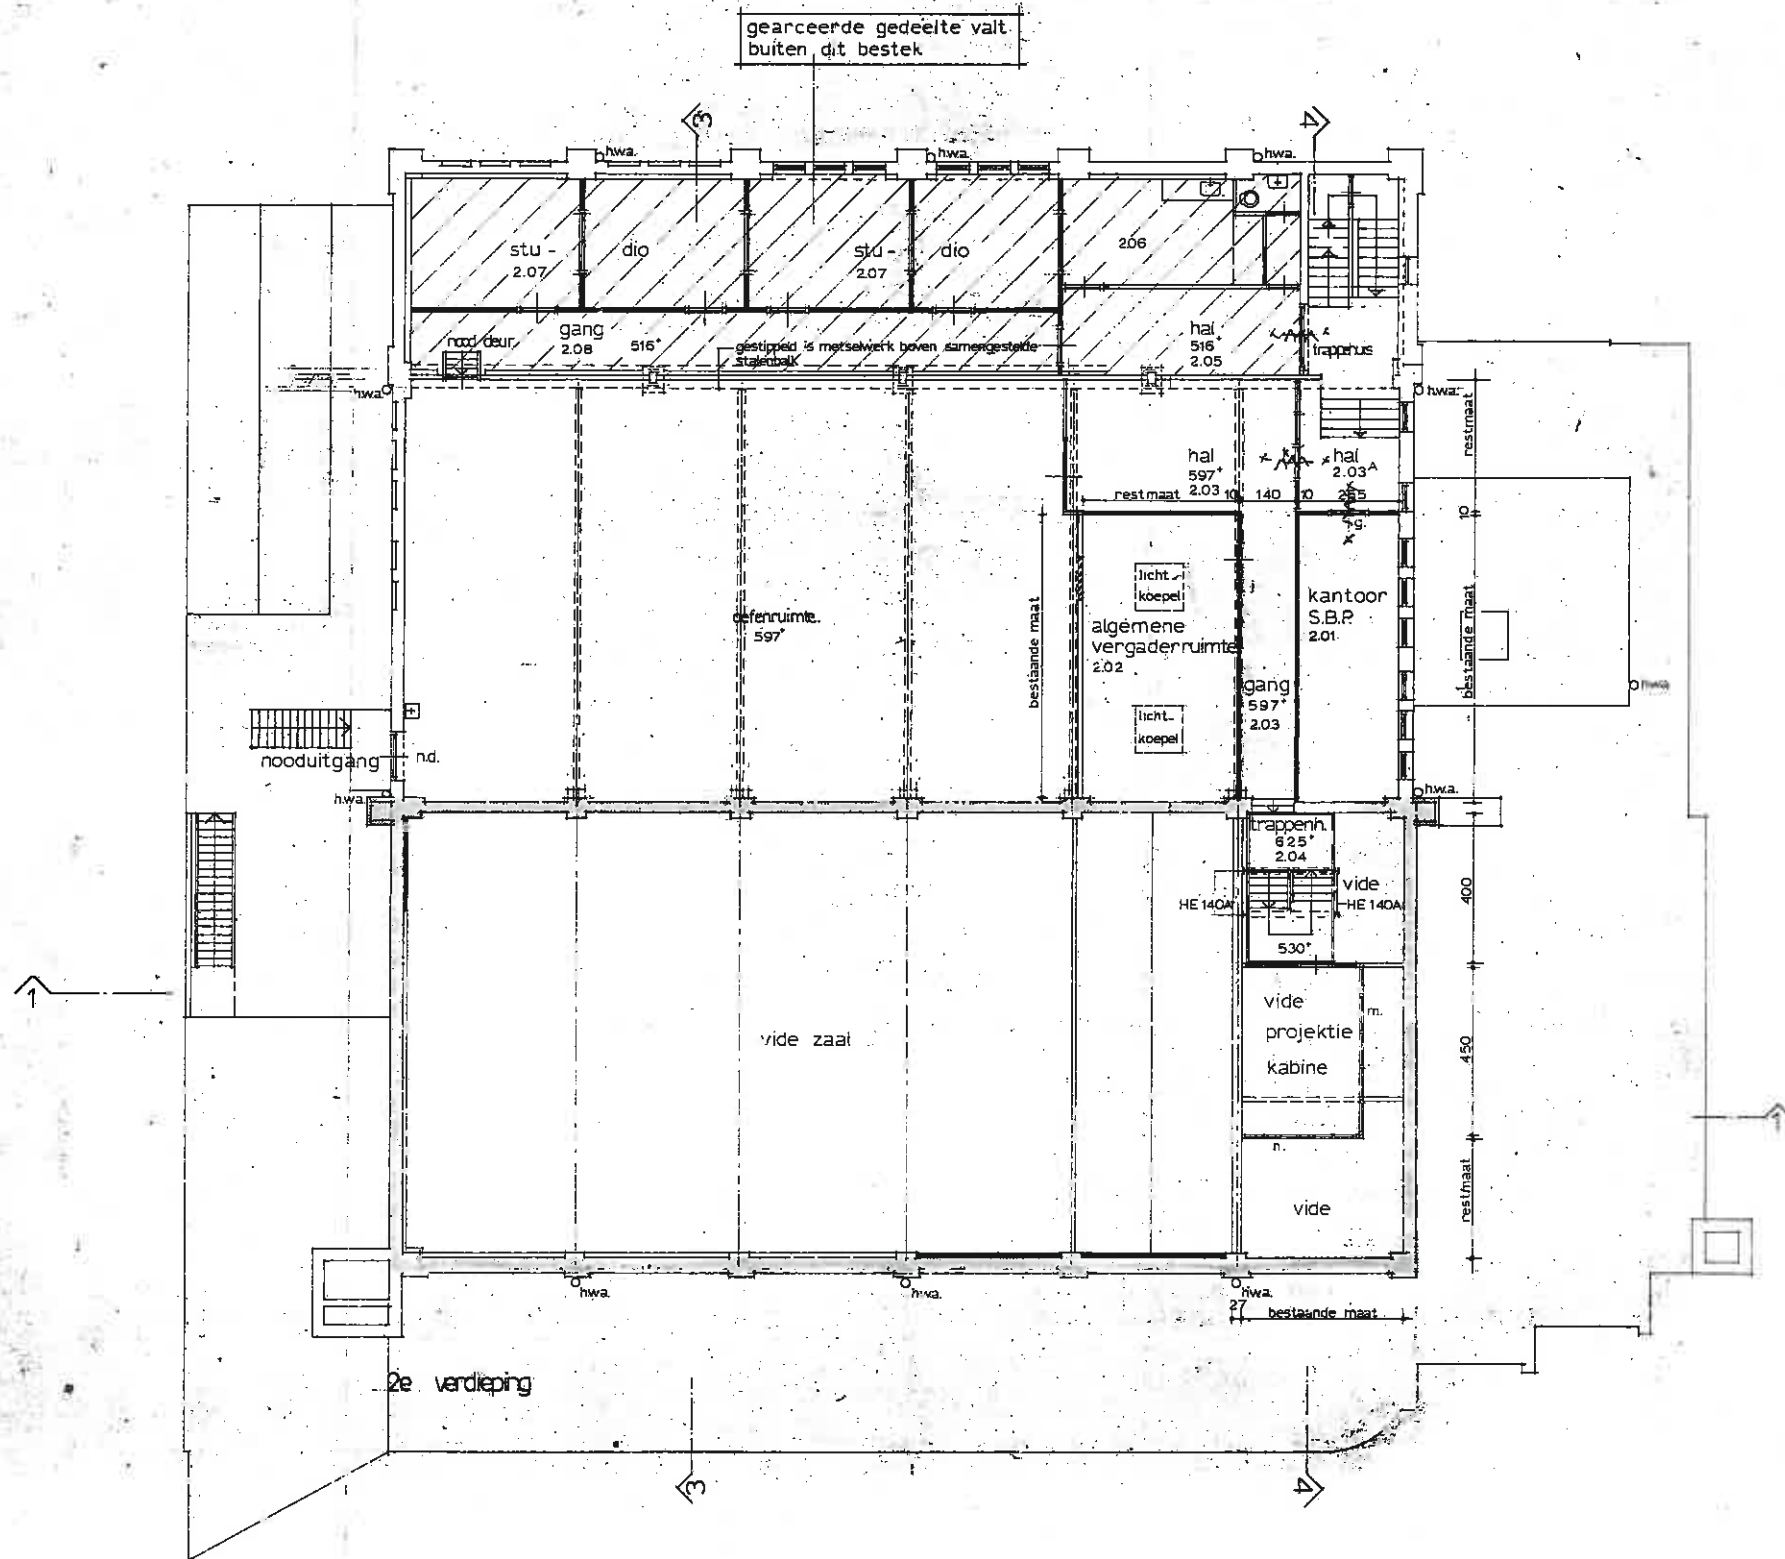


3e verdieping

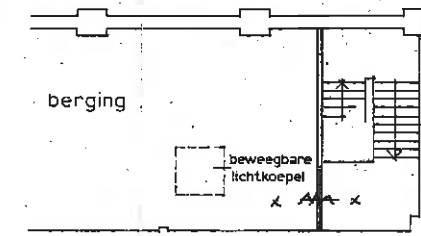

4e verdieping

voorschrift ingevolge art. 24, lid 2
van de bouwverordening
bouwvergunningnr. 170/88
23 AUG. 1988
ontworpen door en vervaardigd door
de architect, de bouwmastestor

**NB. ZIE OOK
VOORWAARDEN
BOUWVERGUNNING
EN VOORSCHRIFTEN
BOUWVERORDENING**

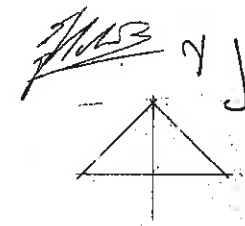

- metal-stud
- bestaand metselwerk
- kalkzandsteen W.F.
- bestaande h.w.a.
- nieuwe h.w.a.
- brandwerende deur, zie bouwverordening

OPENBARE WERKEN VELSEN		REF. NO. VAN

**INEN
B.T.**

witte teater kanaalstraat 257 ijmuiden
plattegrond 2e verdieping nieuwe toestand
22april 1988 schaal 1:100 formaat 60x80
owg, velsen velserbeek 1 1981 LA velsen 02550-19126
afd bouwkunde architect s.schaafsma hbo bna / f.d.