unica technisch beheer

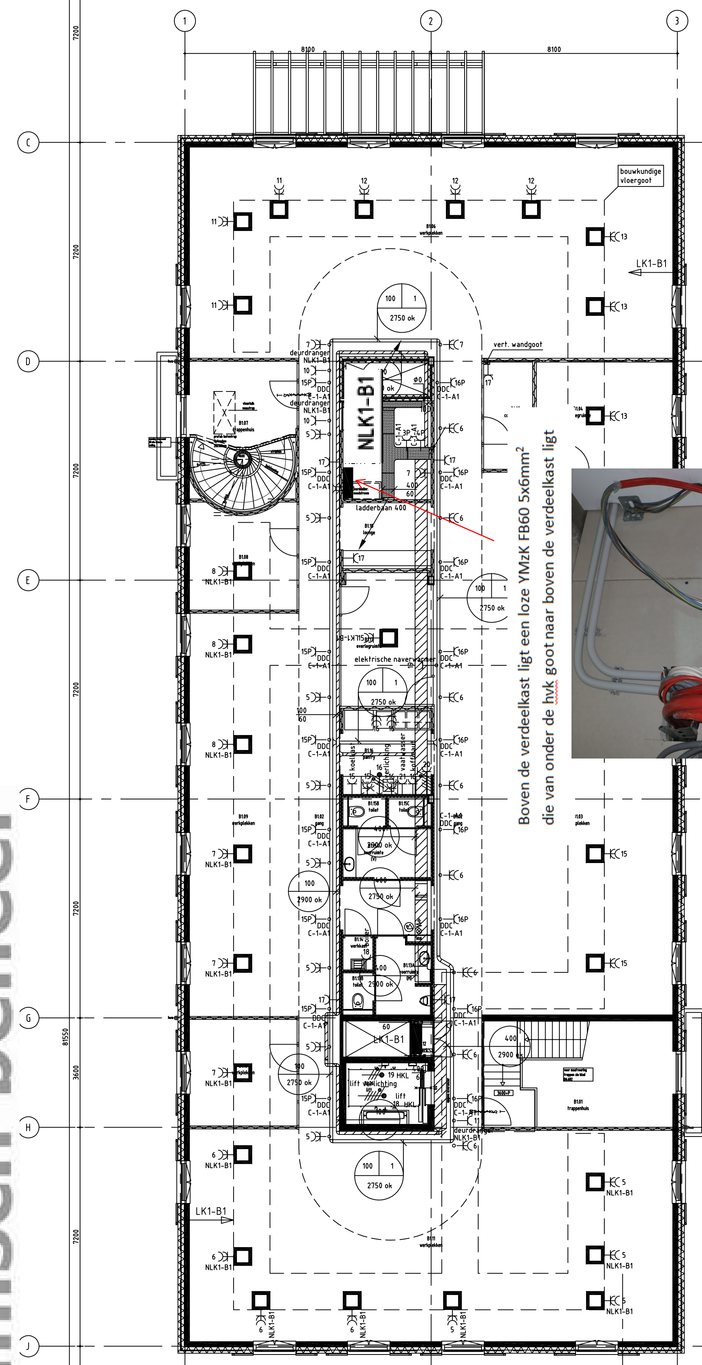

Gebouw B

De Hoeve

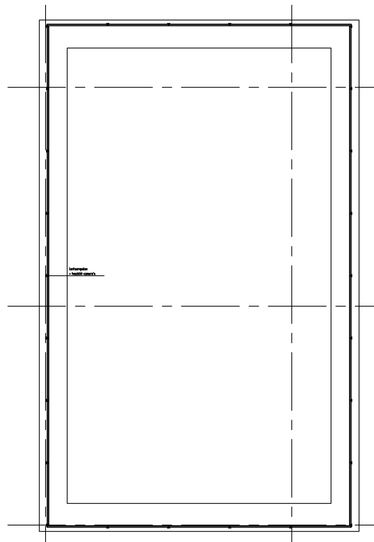

Gebouw C

RID

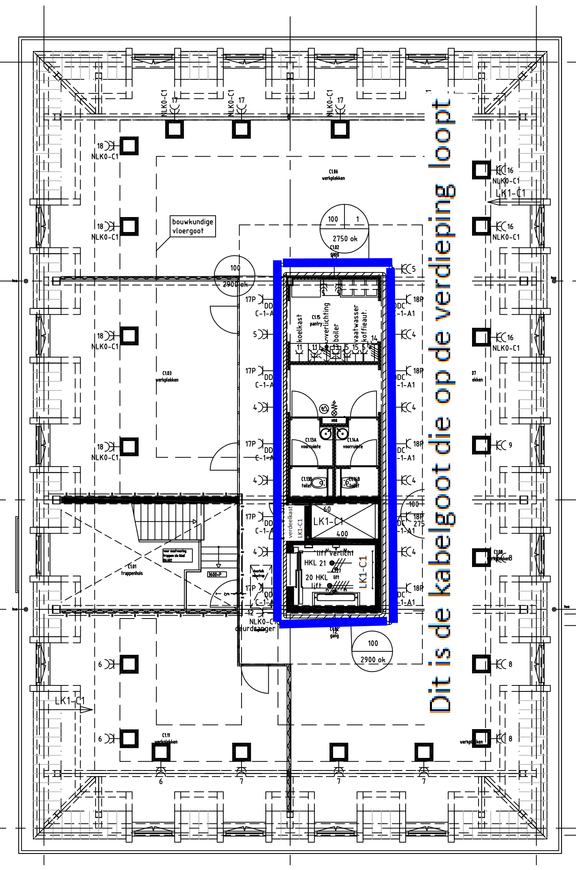

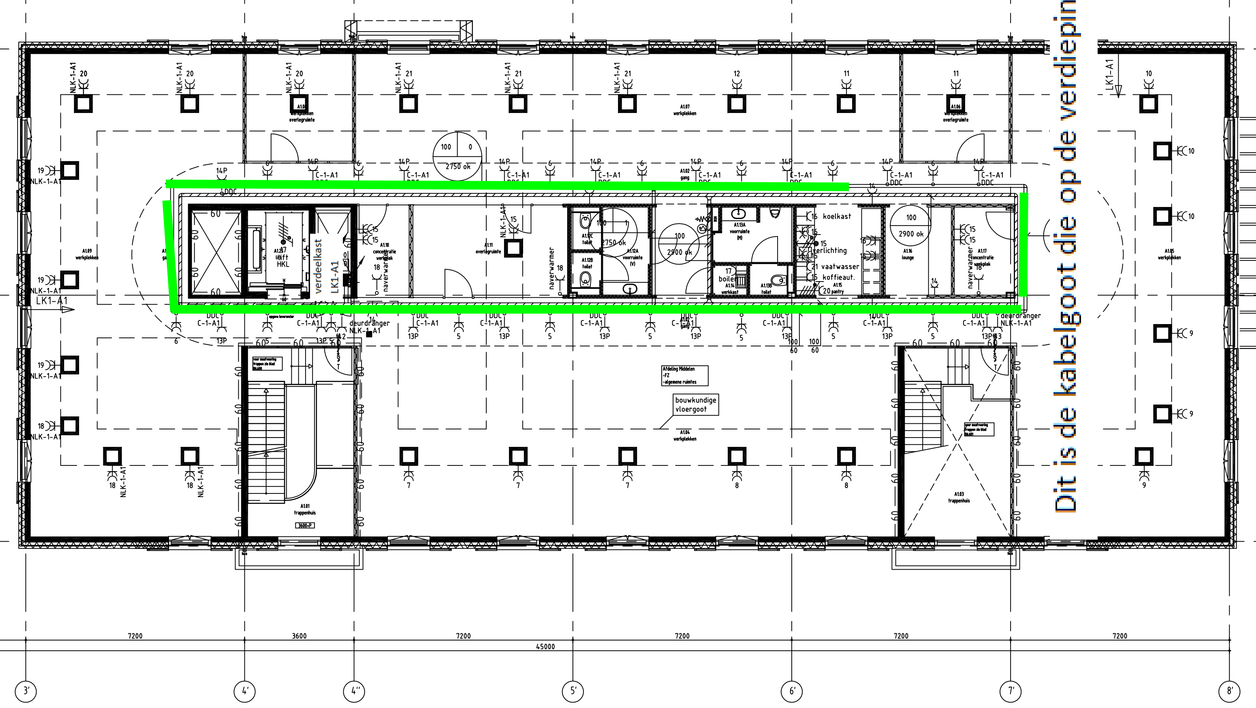

Gebouw A

HET WOUD

Hoogte[#]

schakelaars	h: 1050mm+vl
wcd inbouw	h: 300mm+vl
wcd opbouw	h: 1050mm+vl
data asp	h: 300mm+vl
cai	h: 300mm+vl
PIR	h: 2700mm+vl
handmelder	h: 1500mm+vl
	(opgenomen in brandslanghaspelkast)
slow whoop	h: 2700mm+vl
CO	h: 1500mm+vl
LPG	h: 150mm+vl
Kaartlezer	h: 1400mm+vl
Intercom	h: 1600mm+vl
temperatuur opnemer	h: 1500mm+vl

tenzij gemaatvoerd in tekening, excl. voorzieningen in wand/vloergoot opbouw in ruimte:
S-1.09
S-1.19
B0.15
B0.16
B0.17

Symbolenlijst

Symbol	Omschrijving
	Data goot
	Ladderbaan
	Energie goot
	Mast
	Aansluitpunt 1 fase
	Aansluitpunt 3 fasen
	Temperatuursopnemer
	Verdeelinrichting
	Vloerput of energiezuil vierkant
	Wandcontactdoos 1 voudig
	Wandcontactdoos 1 voudig, boven plafond
	Wandcontactdoos met tekstplaat
	Wandcontactdoos 2 voudig
	Wandcontactdoos 2 voudig, boven plafond
	Wandcontactdoos 3 fasen, nul en beschermingscontact

ARCADIS
Infrastructuur - Water - Milieu - Gebouwen
Lichtenauerlaan 100
Postbus 4205
3006 AE Rotterdam
Tel: 010 253 22 22
Fax: 010 436 13 98
info@arcadis.nl
www.arcadis.nl

unica
DOCUMENTEN REGISTRATIE
Unica Installatietechniek B.V.
De Overmaat 19
Postbus 30204, 6803 AE Arnhem
tel. 026 - 3202323 fax. 026 - 3202324

ter informatie	projectnr.	50112020
ontwerp	ter goedkeuring	
bestektekening	voor uitvoering	
bestend voor revisie	voortgang	
revisie	gecontroleerd door	
veranderen d.d.	paraaf	
ingekomen d.d.		
vervallen d.d.		

Revisie

code	gekeend	wijzigingsdatum	gedaan
A	HTE	26-6-2013	

project:
Gemeentekantoor te Doorn

onderwerp:
Krachtinstallatie
Te verdieping

schaal: 1:100 | datum: 22-4-2013 | gekeend: HTE | projectleider: M. Weber | formaat: A0

projectnummer: 50112020 | Blad:

unica installatietechniek
Luchtbehandeling
Koeltechniek
Warmtetechniek
Tekeltechniek
Sanitair/riolering
Warmte en koelnetwerk
Gas installatie
Symbolen/tekeningen
De Overmaat 19
Postbus 30204
6803 AE Arnhem
Telefoon 026-3202323
Telefax 026-3202324
Internet http://www.unica.nl
ISO 9001 DURAN VERSTAAL Certificaat.nl

tekeningnummer:
E4 - 01 - 0 - 02
discip. / type | vloer | deel | volgnr.

file: E1-01-0-00.dwg

B-aref datum: n:\tl06_ib170_2012-09-18