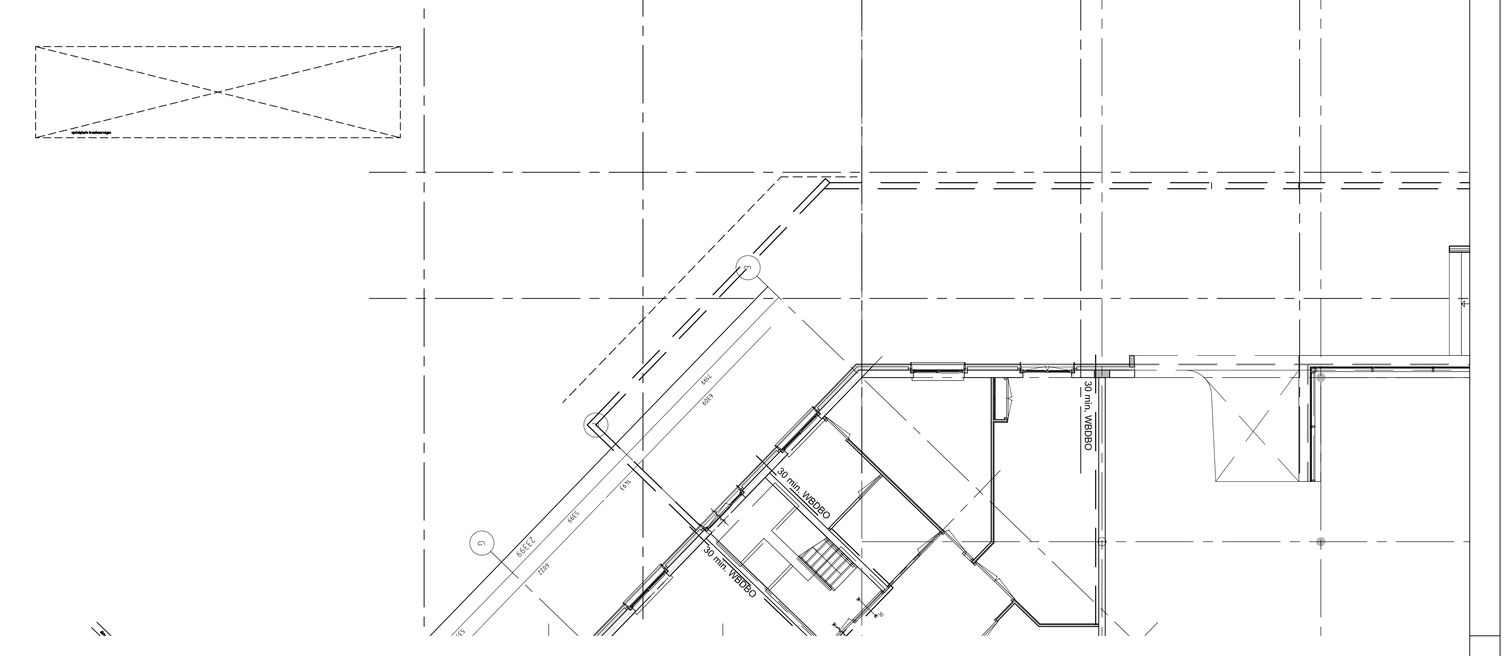

Hoogte #

schakelaars	hs 1050mm+vl
wcd inbouw	hs 300mm+vl
wcd opbouw	hs 1050mm+vl
data asp	hs 300mm+vl
data	hs 300mm+vl
PIR	hs 2700mm+vl
handmelder	hs 1500mm+vl
	loggenomen in brandslangkaspelkast
slow whoop	hs 2700mm+vl
CO	hs 1500mm+vl
LPG	hs 1500mm+vl
Kaartlezer	hs 1400mm+vl
intercom	hs 1600mm+vl
temperatuur opnemer	hs 1500mm+vl

tenzij gemaatvoerd in tekening, excl. voorzieningen in wand/vloer/goot opbouw in ruimte:
S-139
B0.15
B0.16
B0.17

Symbolenlijst

Symbool	Omschrijving
	Data goot
	Ledersaan
	Energie goot
	Mast
	Aansluitpunt 1 fase
	Aansluitpunt 1 fase, boven plafond
	Aansluitpunt met beetpand
	Temperatuuropnemer
	Verdeelinrichting
	Verwarmingstextiel 1 fase
	Vlaarpot of energiezuil verkeart
	Wandcontactdoos met kastpaat
	Wandcontactdoos 1 voudig
	Wandcontactdoos 1 voudig, boven plafond
	Wandcontactdoos 2 voudig
	Wandcontactdoos 2 voudig, boven plafond
	Wandcontactdoos 3 fasen, nul en beschermingscontact

ARCADIS
Infrastructuur - Water - Milieu - Gebouwen
Liebknechtlaan 100
Postbus 4205
3006 AE Rotterdam
Tel. 010 253 22 22
Fax 010 436 13 98
info@arcadis.nl
www.arcadis.nl

unica
DOCUMENTEN REGISTRATIE
Unica Installatietechniek B.V.
De Overmaat 19
Postbus 30204, 6803 AE Arnhem
tel. 026 - 3202230, fax 026 - 3202233
ter clearing/kt. | projectnr. 50112020
ontwerp | ter goedkeuring
bestekteekening | voor uitvoering
bestekt voor revisie | voorlopig
revisie | gecontroleerd door
verzonden d.d.
ingekomen d.d.
verwerken e.d.
paraaf

revisie

Revisie

project:
Gemeentekantoor te Doorn

onderwerp:
Krachtinstallatie
begane grond

schaal:	1:100	datum:	22-4-2013	getekend:	HTE	projectleider:	M. Weber	formaat:	A0

unica installatietechniek
De Overmaat 19
Postbus 30204
6803 AE Arnhem
Telefoon 026-3202230
Telefax 026-3202233
Internet http://www.unica.nl

rev	tek.	gekeurd	wijziging	datum	gezien
B	HTE		Zb-6-2013		
A	SP		21-5-2013		

projectnr: 50112020

tekeningnummer:
E4 - 00 - 0 - 02
discip / type | veer | deel | volgnr.

file: E1-00-0-00.dwg

B-aref datum x:\Tek_AVW_2010-09-18