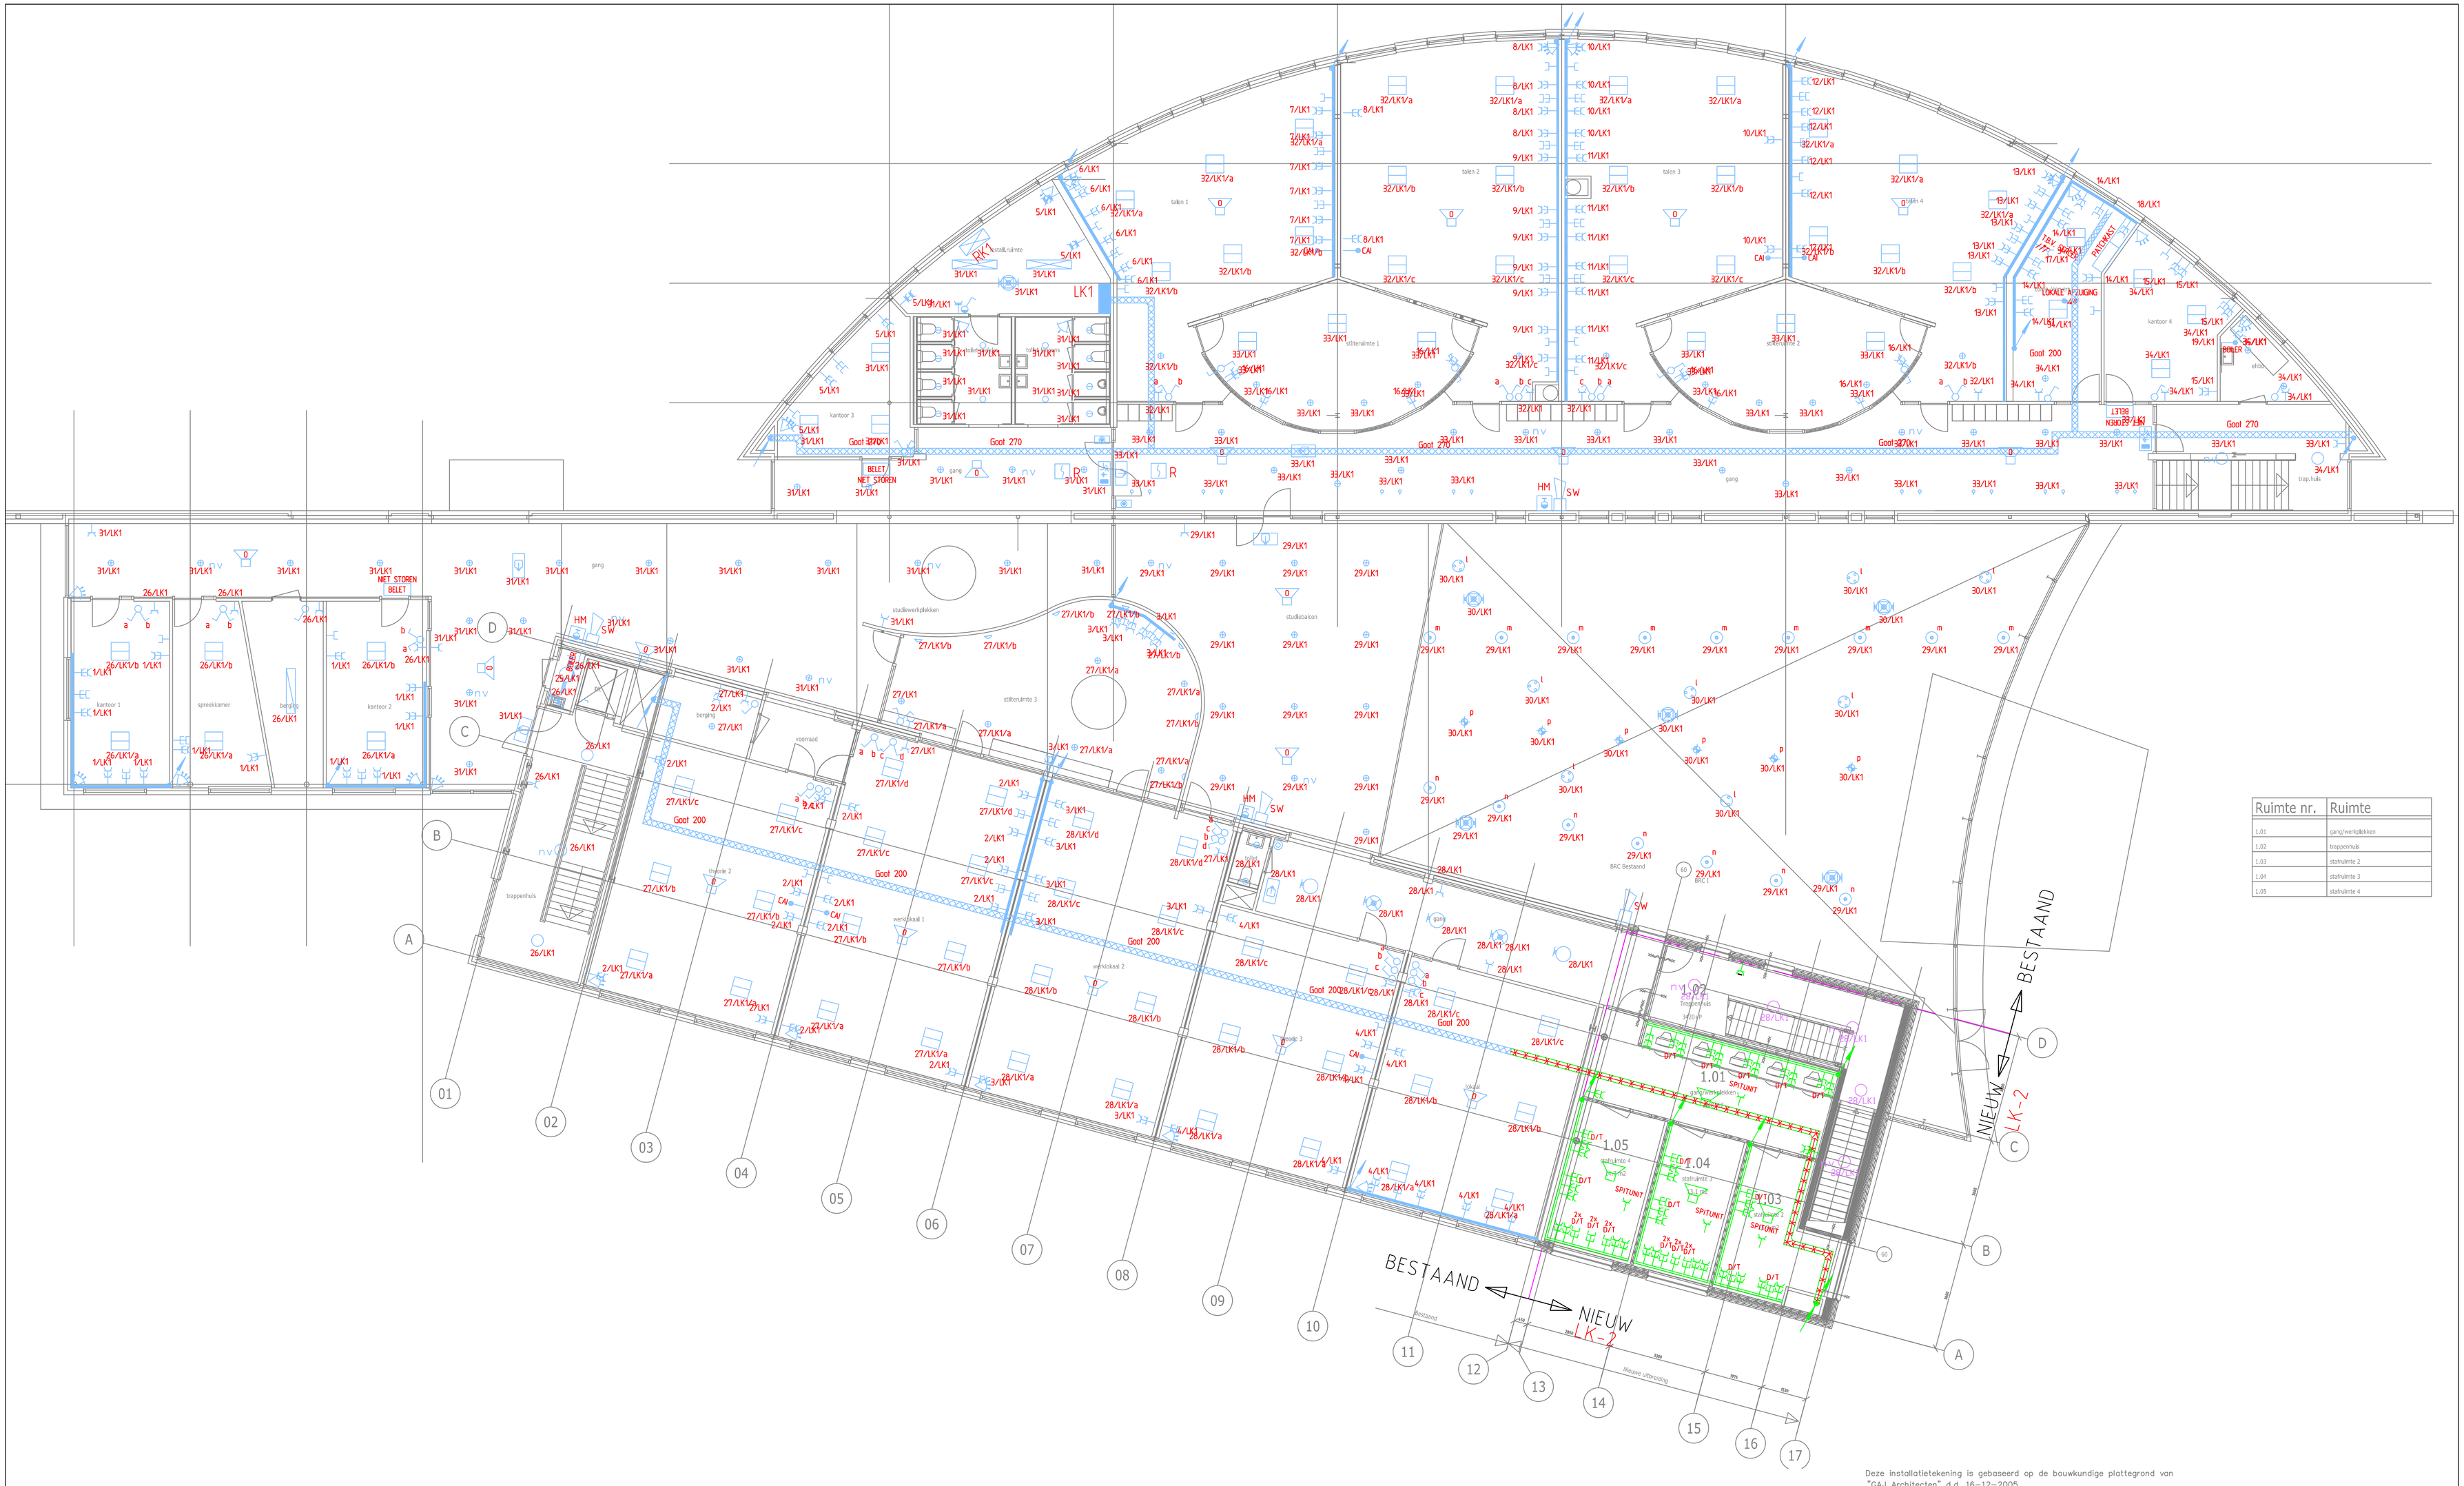

Ruimte nr.	Ruimte
1.01	gang/werkplekken
1.02	trappenhuis
1.03	stafruimte 2
1.04	stafruimte 3
1.05	stafruimte 4

Deze installatietekening is gebaseerd op de bouwkundige plattegrond van "GAJ Architecten" d.d. 16-12-2005

BESTAANDE INSTALLATIE — NIEUWE INSTALLATIE

TE VERPLAATSEN INSTALLATIE

0 1 2 3 4 5 6 7 8 9 m

PROJECT: OOSTERLICHT COLLEGE TE VIANEN		DATUM: 24-02-2006	GEZIEN: PBR
OMSCHRIJVING: OVERIGE INSTALLATIES 1E VERDIEPING		GETEKEND: RVE	GECONTR.: RNIJ
VALSTAR SIMONIS RAADGEVENDE INGENIEURS RIJSWIJK • APELDOORN • EINDHOVEN	Laan van Westenenk 731A 7334 DL APELDOORN Telefoon: (055) 5263777 Telefax: (055) 5263770 apeldoorn@valstar-simonis.nl		TEKENINGNUMMER 29470 E-D - 32101

AUTEURSRECHTEN VOORBEHOUDEN VOLGENS DE WET