



CFP 816

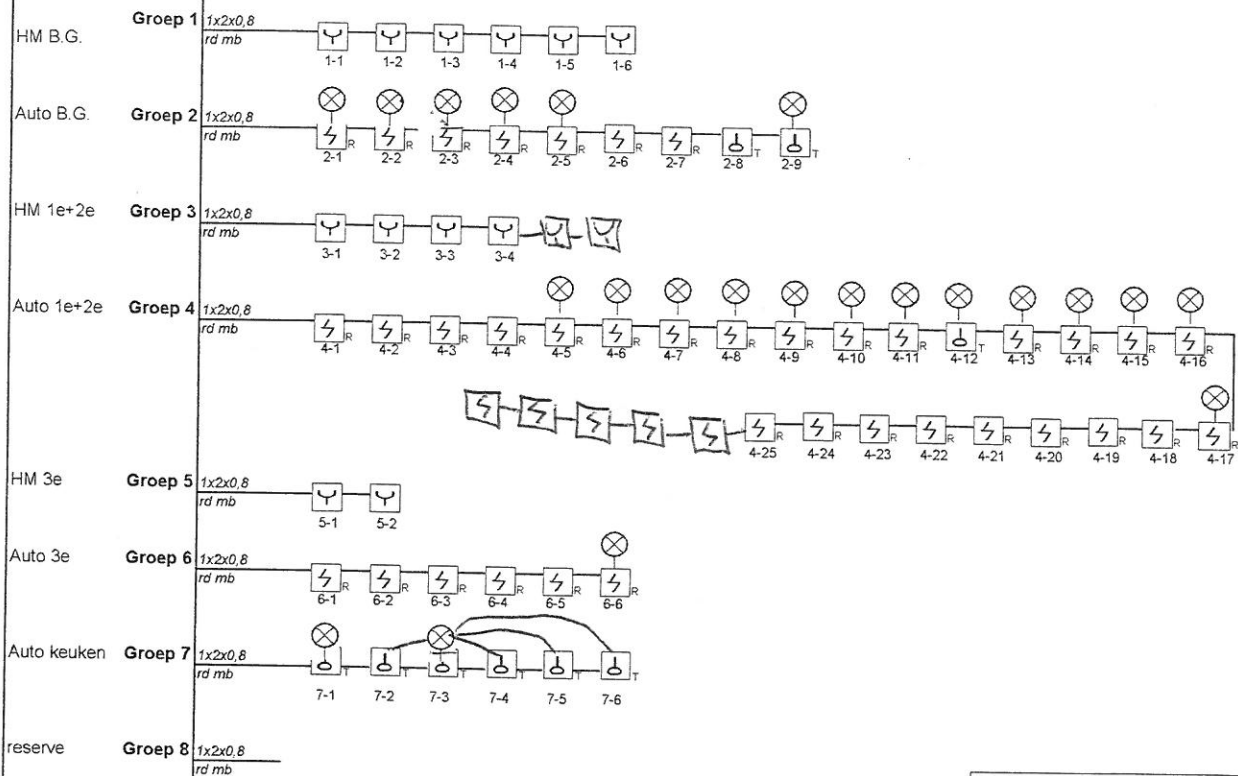

Ingangen

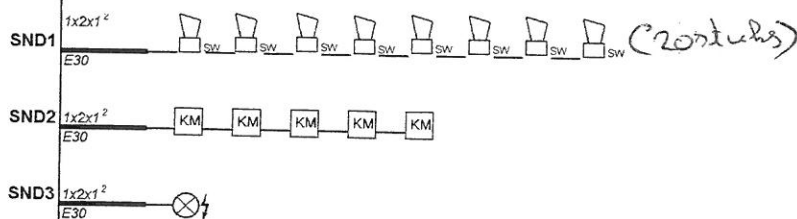

Brand PAC Hillisafely 273 af. cod. 250107
 1x2x1² PAC 1108
 E30 storing PAC Hillisafely 274 af. cod. 250107
 E30 gasafsluiting Rensen

Uitgangen

Accu's: 2 x 7 Ah

230VAC, Gr.: __ LK __

LEGENDA

- Optisch
- Multicriteria
- Thermomaximaal
- Thermodifferentiaal
- Beam met reflector
- Handbrandmelder
- Nevenindicator
- Filter
- Slowwhoop
- NP (Neven-) of BP (Brandweerpaneel)
- Alarmoverdrager
- ISRA-punt
- Kleefmagneet

Project:		Adres: Uithoflaan 1	
Oosterlicht college Vianen		PC: 4133 GZ	
Omschrijving:		Plaats: Vianen	
Blok-schema Brandmeld Installatie		A: xx-xx-xx Get.: XX Gez.: XX	
Get.: MR		B: xx-xx-xx Get.: XX Gez.: XX	
Datum: 15-10-13		C: xx-xx-xx Get.: XX Gez.: XX	
Schaal: nvt		Projectnr:	
Formaat: A3		Blad:	
		HS5298	
		1 van 1	