

# Legenda:

- EVT-1, Perforatiepaneel, 1HE
- V-1000B, Modulair systeemframe, met hierin van rechts naar links opgenomen:  
V-1072B, Somversterker en lijnuitgang naar de (priority-)inputs van de eindversterkers.  
V-1014BZ, Buzzer generator, (zoemer voor werktijdsignalering). Dit signaal wordt weergegeven in alle zones zolang het (externe) stuurkontakt (bijv. schakelklok) gesloten is, echter met een maximum van 60 seconden. Het maximum kan op de module (printpotmeter) worden ingesteld tussen 5 sec. < Tmax < 60 sec.
- NB: in deze installatie wordt de module niet gebruikt, maar dient als reserve.
- V-1015DD, Oproep-attentiesignaal (ding-dong). Dit signaal wordt (als lestdijsignaal) eenmalig weergegeven bij het sluiten van het stuurkontakt uit de schakelklok. (V-1472B)
- V-1051B, Microfooningang, bij indrukken van de spreektoets, brandt het lampje.  
V-1002B, Blinde plaat, reserveplaats voor twee modules.  
V-1002B, Blinde plaat, reserveplaats voor twee modules.  
V-1472B, Schakelklokmodule met twee wisselkontakten, 40 geheugenplaatsen, autom. zomer/wintertijd, programmeerbaar per sec. of per minuut, impuls lengte programmeerbaar van 1 - 99 min. niet vluchtig geheugen en gangreserve van 3 jaar.
- In dit systeem wordt kontakt 1 gebruikt voor het aansturen van de V-1015B als lestdijsignaal.

- EVT-1, Perforatiepaneel, 1HE
- VP-1240B, Eindversterker 100 V / 240 W voor het aansturen van de luidsprekergroepes.
- EB-3, Blind paneel, 3HE
- EB-3, Blind paneel, 3HE
- EB-3, Blind paneel, 3HE


## Opmerkingen:

De kast bestaat uit een wanddeel met hier in aangebracht de aansluitklemmen, en een scharmierend kastdeel (met frontdeur) waarin de apparatuur is gemonteerd.



**CHARLES GOFFIN**  
COMMUNICATIESYSTEMEN B.V.  
TEL. 030-6377499 FAX. 030-6371677  
MEIDOORNKADE 4 3992 AE HOUTEN

ONDW. Oproep- en lestdiinstallatie  
PROJ. Oosterlicht College te Vianen  
GET. CK DD 19-11-02  
GEW. CK DD 15-04-03 TTT. 0:1:21:28  
DOSSIER 1222 TEK NR. 3921-01.dwg

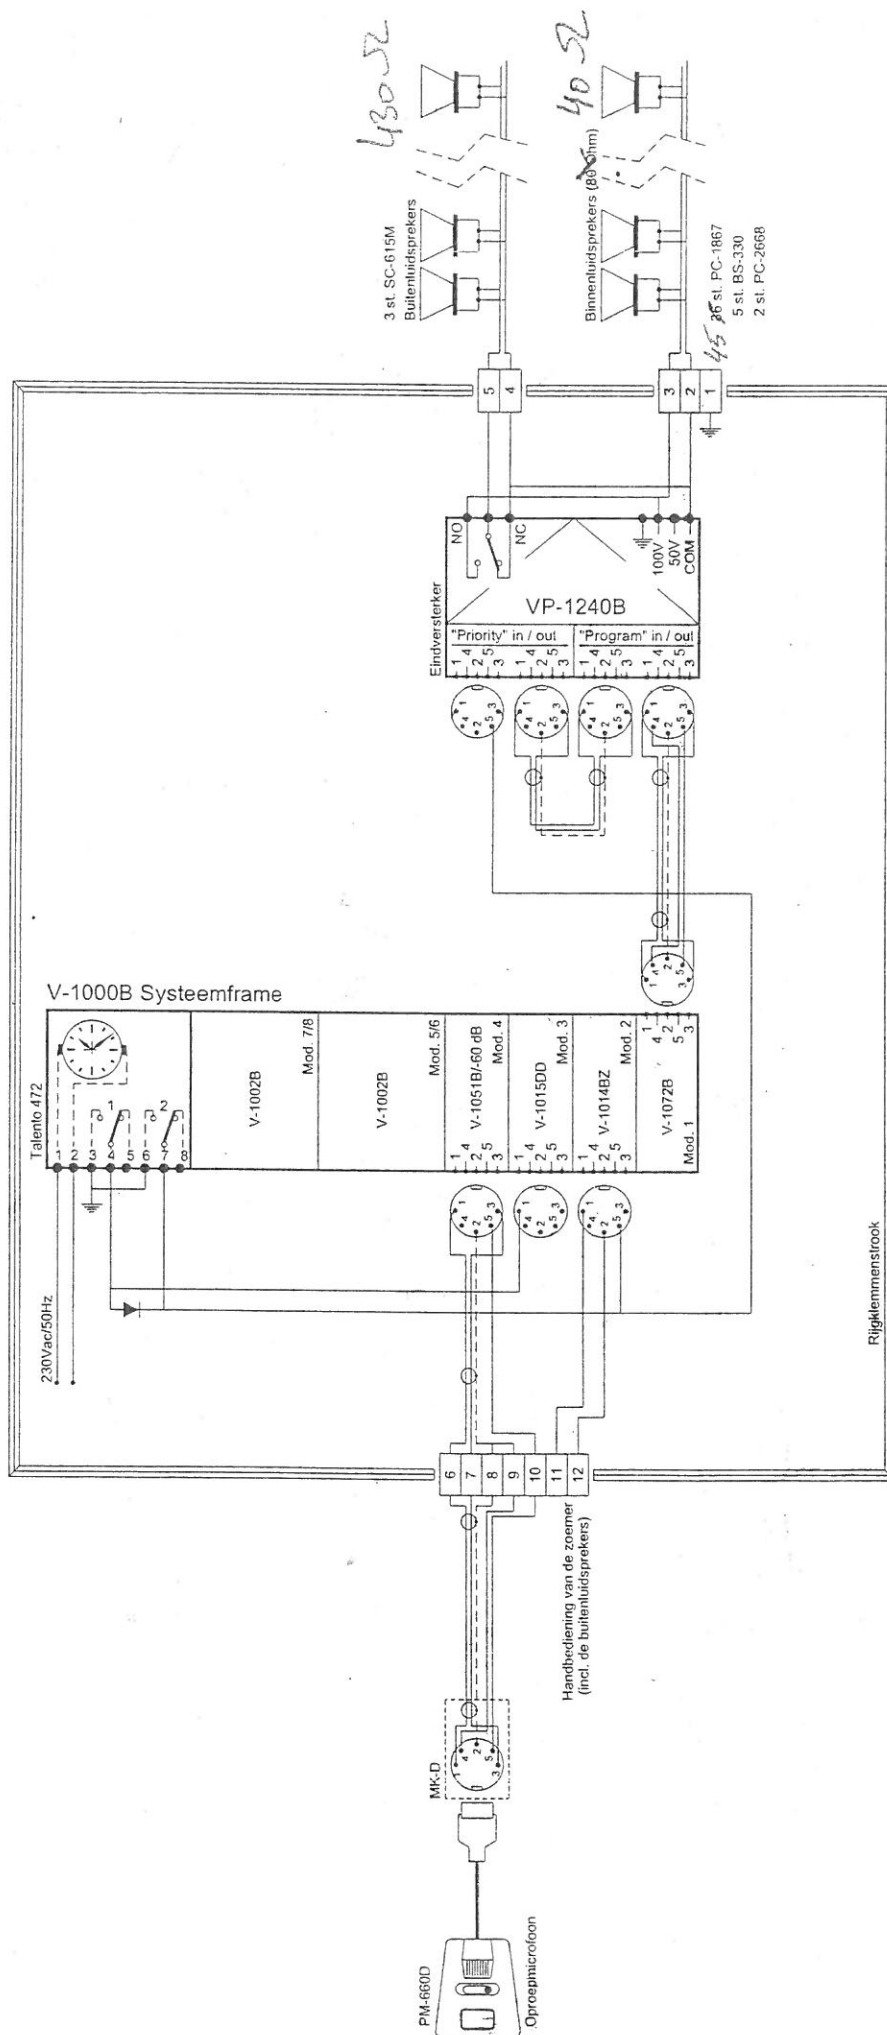

**Lestijdsignalering:**  
 Kanaal 1 van de klok is het "10 min. rooster" (buitensprekers doen niet mee)  
 Kanaal 2 van de klok is het "50 min. rooster" (buitensprekers doen wel mee)

Omdat een pulsduurprogrammering per tijdschip 2 geheugenplaatsen inneemt ("aan" + "uit"), moet de klok voor het 10 min. rooster geprogrammeerd worden in de cyclustijd mode. (per 10 minuten een puls i.p.v. aan/uit pulsen)  
 Omschakeling van kanaal 1 naar kanaal 2:  
 Kanaalknop vasthouden totdat in het display een klokssymbool verschijnt.



**CHARLES GOFFIN**  
 COMMUNICATIESYSTEMEN B.V.  
 TEL. 030-6377499 FAX. 030-6371677  
 MEIDOORNKADE 4 3992 AE HOUTEN

ONDW. Oproep- en lestijdsinstellatie (schema)  
 PROJ. Oosterlicht College te Vianen  
 GET. CK DO 19-11-02  
 GEW. CK DO 15-04-03 TTT. 0-3:16.3  
 DOSSIER 1222 TEK. NR. 3921-02.dwg