

1. Wandcontactdozen directie, directie secr., kluis, balie, garderobe
2. Wandcontactdozen hoofdmeterkast, wandgoot techniek
3. Wandcontactdozen beeldende vorming
4. Wandcontactdozen theorie 1
5. Frisdrank automaat centrale hal
6. Frisdrank automaat centrale hal
7. Podium zuil
8. Wandcontactdozen de straat
9. Wandcontactdozen congerie
10. Wandcontactdozen werkplaats, docenten kamer
11. Wod's in wanden + vloerzuil handel & administratie
12. Wod's wandgoot achterste kolom handel & administratie
13. Wandcontactdozen werklokaal verzorging
14. Wandcontactdozen werklokaal verzorging, voorportaal
15. Wandcontactdozen werklokaal biologie V2 0.5
16. Boiler ruimte 0.22
17. Boiler ruimte 0.37
18. Boormachine ruimte 0.07
19. Boormachine ruimte 0.07
20. Boormachine ruimte 0.07
21. Soldeertafel ruimte 0.07
22. Soldeertafel ruimte 0.07
23. Zaagtafel ruimte 0.08
24. Boormachine ruimte 0.08
25. Boiler ruimte 0.08
26. Koffie apparaat ruimte 0.22
27. Voeding alarm
28. Voeding telefoon
29. Voeding brandmeld installatie
30. Voeding geluid
31. Verlichting directie, directie secr., kluis, balie, garderobe.
32. Verlichting trappenhuis, Werkkast, berging, techniek, toiletten,
33. Verlichting toiletten, beeldende vorming, berging, theorie 1
34. Verlichting de straat, hoofdingang
35. Verlichting de straat, hoofdingang, congerie
36. Verlichting werkplaats, docenten kamer, handel & adm., etalage.
37. Verlichting werklokaal verzorging, voorruimte, werklokaal biologie, trappenhuis
38. Buitenverlichting
39. Vaatwasser ruimte 0.22
40. Boiler ruimte 0.23
41. Bronwater + drankautomaat ruimte 0.22
42. Boiler in werklokaal 0.03
43. Wod's in wandgoot voorste kolom handel & administratie
44. Wod's in HKL ruimte t.b.v. Kennisnet
45. Reserve
46. Reserve
47. Reserve

48. Veegmachine


- K1 .Keramische oven
- K2 .Dimmer Rack
- K3 .Kracht wod's ruimte 0.20
- K4 .Voeding lift
- K5 .Voeding kast LK0
- K6 .Voeding kast LK1
- K7 .Hydrofoor
- K8 .
- K9 .
- K10 .32 A cpe wcd Kracht receptie
- K11 .VOR ding noodgebouw
- K12 .CEE form wcd habij toneel
- K13 .Voeding Regelkast CV/Luchtbehandeling -kracht podium
- K14 .Onderverdeel kast LK0 begane grond
- K15 .Onderverdeel kast LK1 1e verdieping
- K16 wcd dimmerpack podium 63A
- K17 Bakkerij

Oosterlicht College  
Uithoflaan 1  
Vianen

Opdrachtgever: Van  
der Linden



Ondernemingsweg 52  
2404 HN Alphen a/d Rijn  
Tel : 0172-430911  
Fax : 0172-420754  
rijsburger.bv@dutchnet.nl

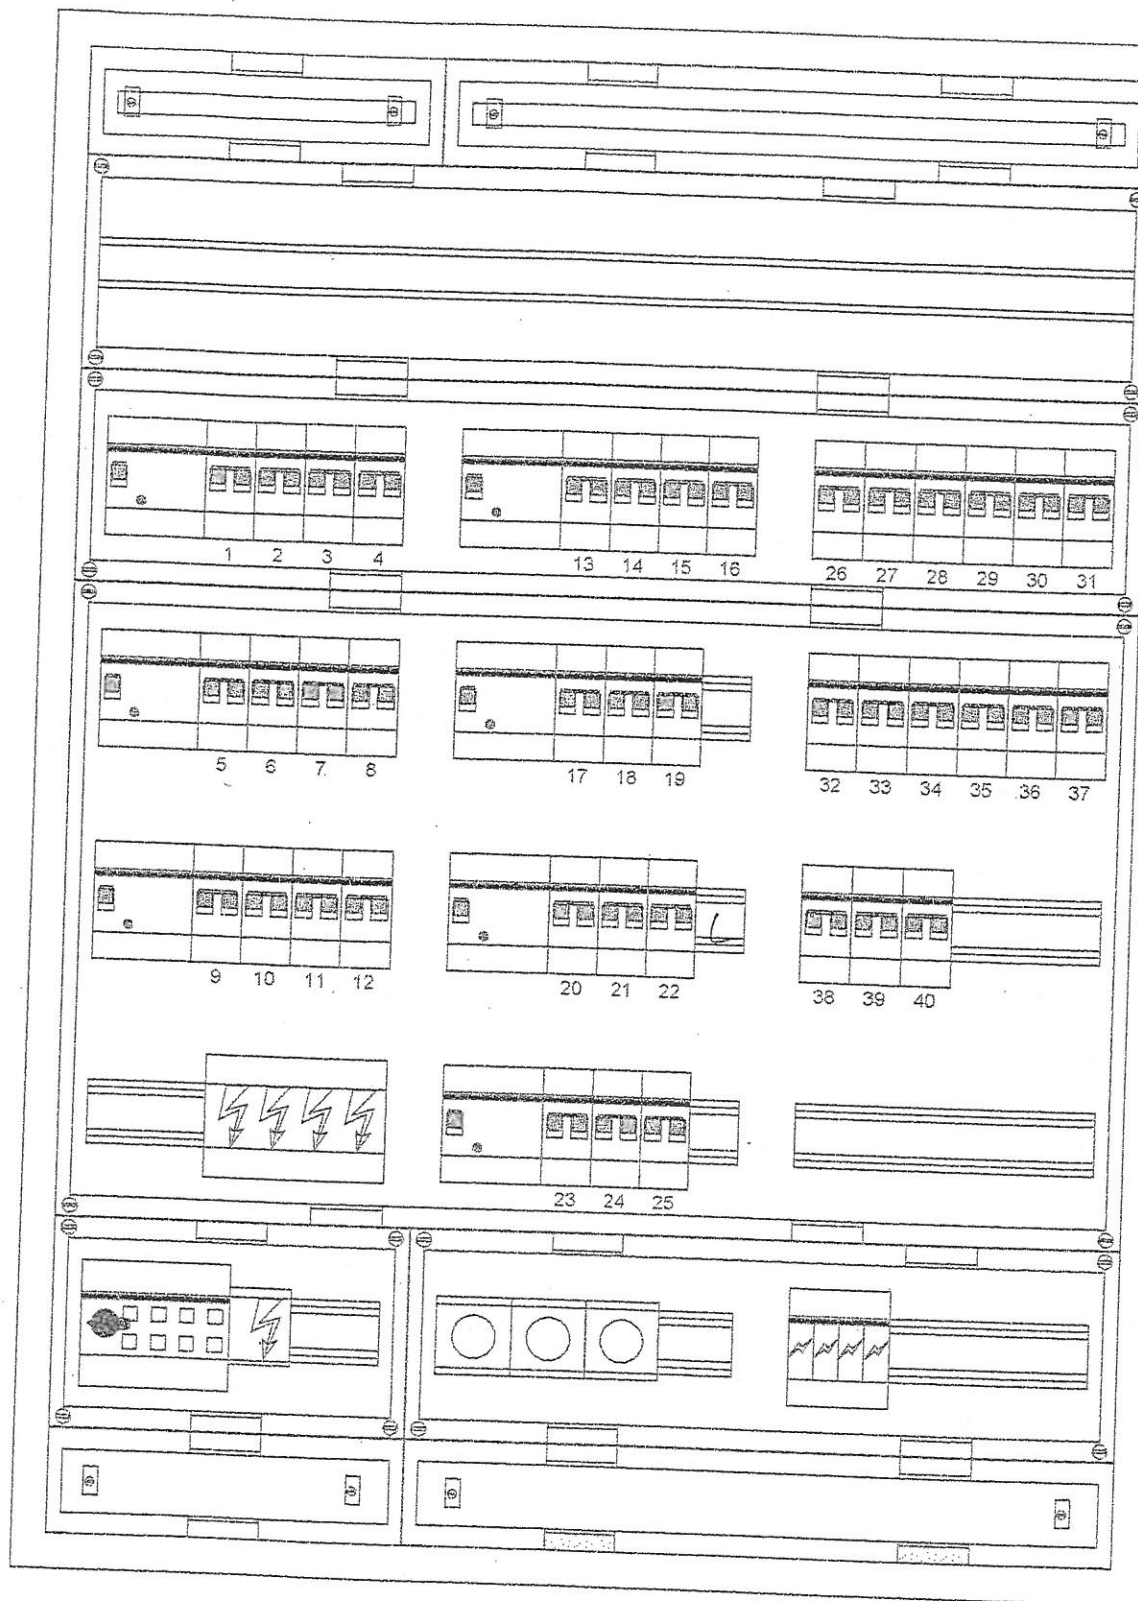

Kast LK1

1<sup>o</sup> verd.

- Q1
1. Wandcontactdozen kantoor 1, spreekkamer, berging, kantoor 2
  2. Wandcontactdozen berging, theorie 2, werklokaal 1
  3. Wandcontactdozen werkruimte 2, stilte ruimte 3
  4. Wandcontactdozen theorie 3, theorie 4
- Q2
5. Wandcontactdozen kantoor 3, installatieruimte
  6. Wandcontactdozen wandgoot talen 1
  7. Wandcontactdozen wandgoot talen 1
  8. Wandcontactdozen talen 2
- Q3
9. Wandcontactdozen wandgoot talen 9
  10. Wandcontactdozen wandgoot talen 3
  11. Wandcontactdozen wandgoot talen 3
  12. Wandcontactdozen wandgoot talen 4
  13. Wandcontactdozen wandgoot talen 4
- Q4
14. Wandcontactdozen serverruimte
  15. Wandcontactdozen kantoor 4, ehbo
  16. Wandcontactdozen stilte ruimte 1 & 2
- Q5
17. Server
  18. Patchkast
  19. Boiler ruimte 1.28
- Q6
20. Wandcontactdozen werklokaal 3 2e verd.
  21. Wandcontactdozen werklokaal 4, stilte ruimte 2e verdieping
  22. Wandcontactdozen natuurkunde 2e verdieping
  23. Wandcontactdozen natuurkunde 2e verdieping
- Q7
24. Boiler ruimte 2.09
  25. Boiler ruimte 1.03
  26. Verlichting kantoor 1, spreekkamer, berging, kantoor 2, trappenhuis, werkkast
  27. Verlichting theorie 2, werklokaal 1, stilte ruimte 3
  28. Verlichting werklokaal 2, theorie 3, theorie 4, gang, trappenhuis
  29. Verlichting koof tot restaurant, vide
  30. Verlichting koof vide
  31. Verlichting koof kantoren, centrale gang, kantoor 3, toiletten
  32. Verlichting talen 1 t/m 4
  33. Verlichting stilte ruimte 1 & 2
  34. Verlichting serverruimte, kantoor 4, ehbo
  35. Verlichting trappenhuis, werklokaal 3, stilte ruimte 4, werklokaal 4, natuurkunde
  36. Verlichting gang 2e verdieping, kabinet
  37. Buitenverlichting
  38. ~~2V WCD~~ STUDIE BALKON
  39. Reserve
  40. Reserve


Oosterlicht College  
Uithoflaan 1  
Vianen

Opdrachtgever:  
Van der Linden



Ondernemingsweg 52  
2404 HN Alphen a/d Rijn  
Tel : 0172-430911  
Fax : 0172-420754  
rijnsburger.bv@dutchnet.nl



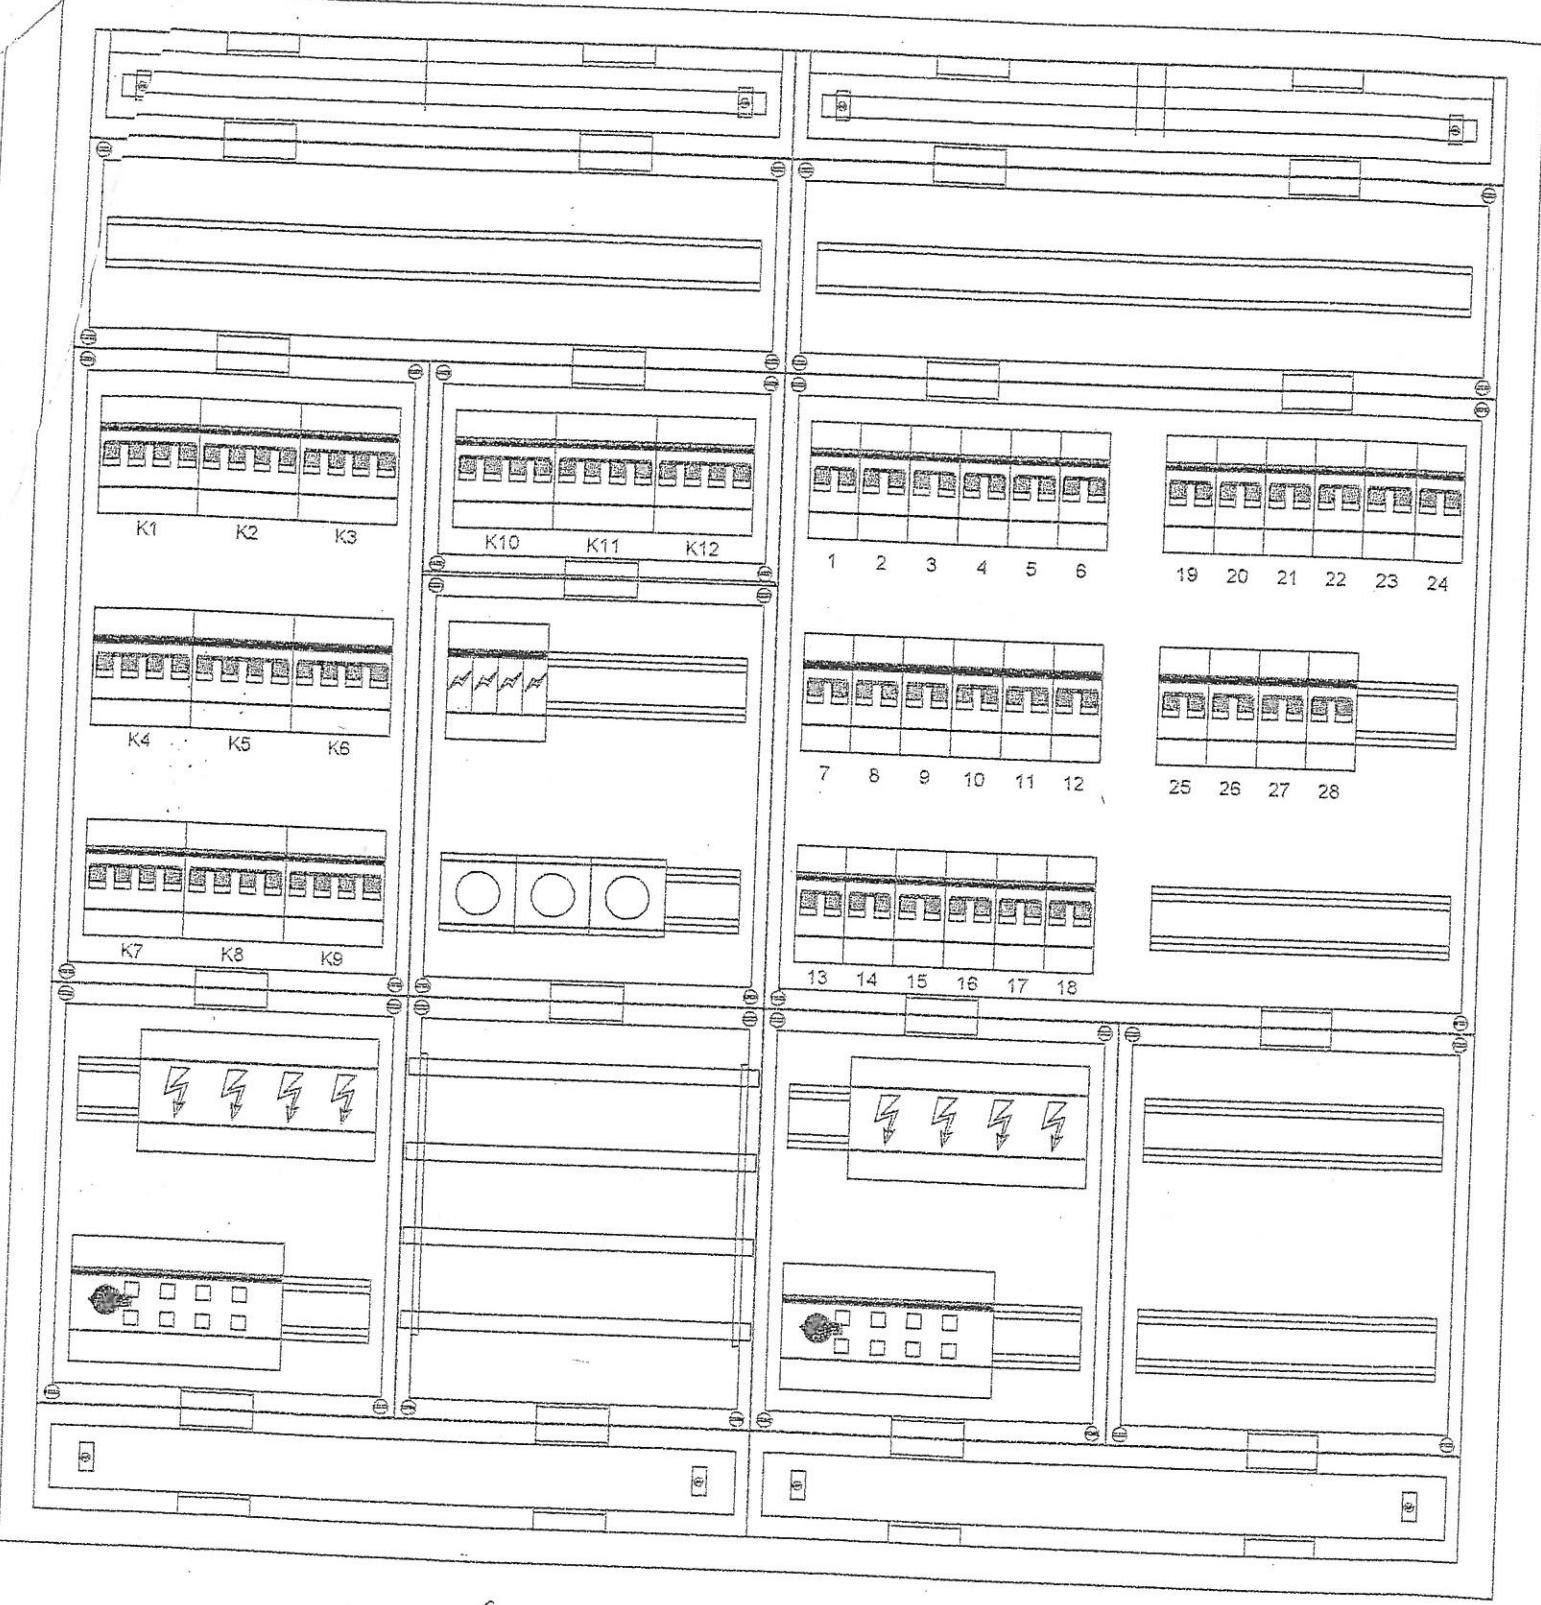

by keulen-

1. Wandcontactdozen algemeen
2. Wandcontactdozen algemeen
3. Elektrische oven
4. Elektrische oven
5. Elektrische oven
6. Elektrische oven
7. Elektrische oven
8. Elektrische oven
9. Elektrische oven
10. Elektrische oven
11. Wcd's meubel paneel
12. Koelkast, Vrieskast
13. Aubin marie
14. Menger, Vleessnijder, licht afzuigkap
15. Magnetron
16. Droogautomaat
17. Centrifuge
18. Wasmachine
19. Wasmachine
20. Warmkast
21. Verlichting miva, werkkast, provisie, keuken, kleedruimte, office, berging, strijken
22. Verlichting restaurant
23. Strijken
24. Reserve
25. Reserve
26. Reserve
27. Reserve
28. Reserve


- K1 .Hete lucht oven
- K2 .Kantelbare braadpan
- K3 .Friteuse
- K4 .Reserve
- K5 .Elektrische kookplaat
- K6 .Elektrische kookplaat
- K7 .Vaatwasser
- K8 .Boiler
- K9 .Boiler
- K10.Snelkook ketel
- K11.Reserve
- K12.Reserve

Lko

LkZ

Oosterlicht College  
Uithoflaan 1  
Vianen

Opdrachtgever:  
Van der Linden

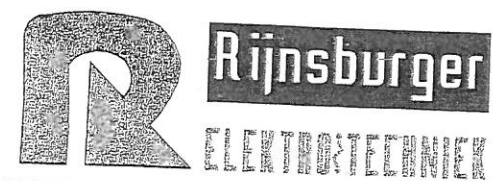

Ondernemingsweg 52  
2404 HN Alphen a/d Rijn  
Tel : 0172-430911  
Fax : 0172-420754  
rijnsburger.bv@dutchnet.nl