


kolommen optie 2

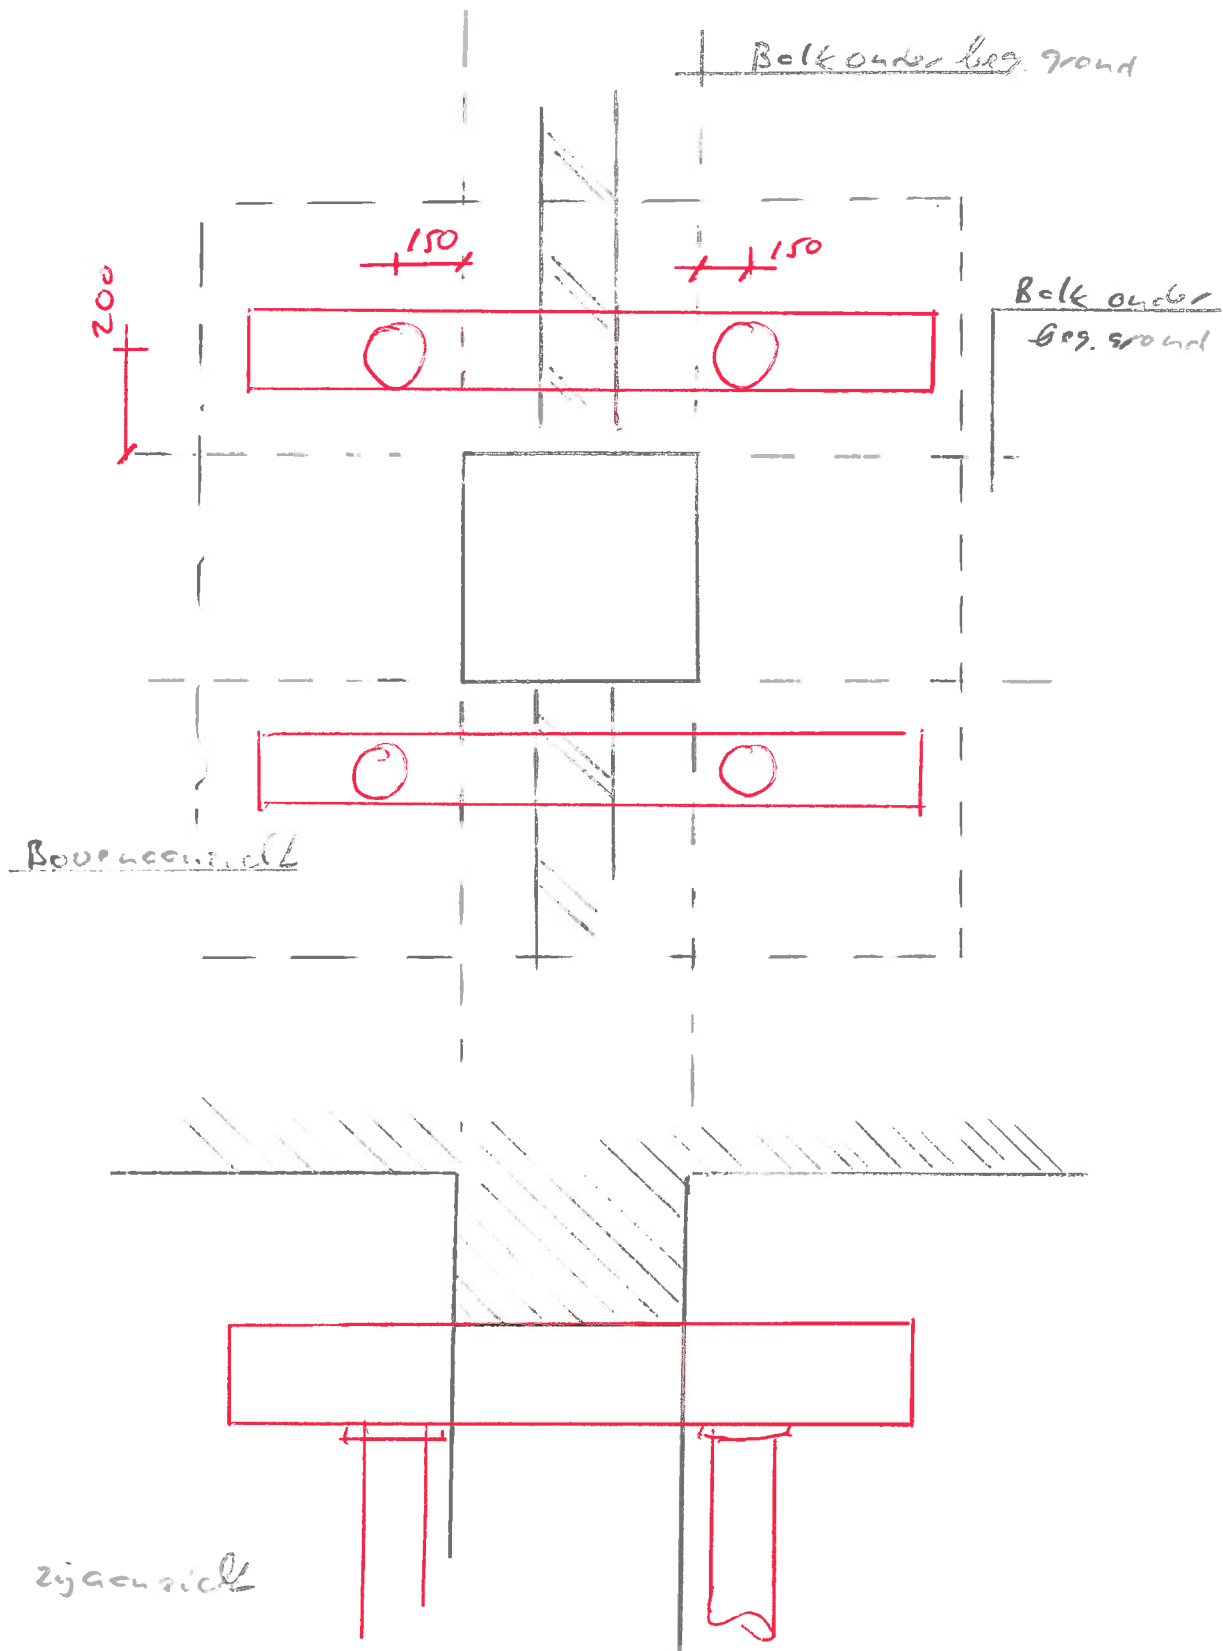

Werk V. Nieuwen Bod
R. H. Hardem

Werknr.

310-074

Par.


J

Datum

16.12.2004

PIETERS BOUWTECHNIEK

Balken.

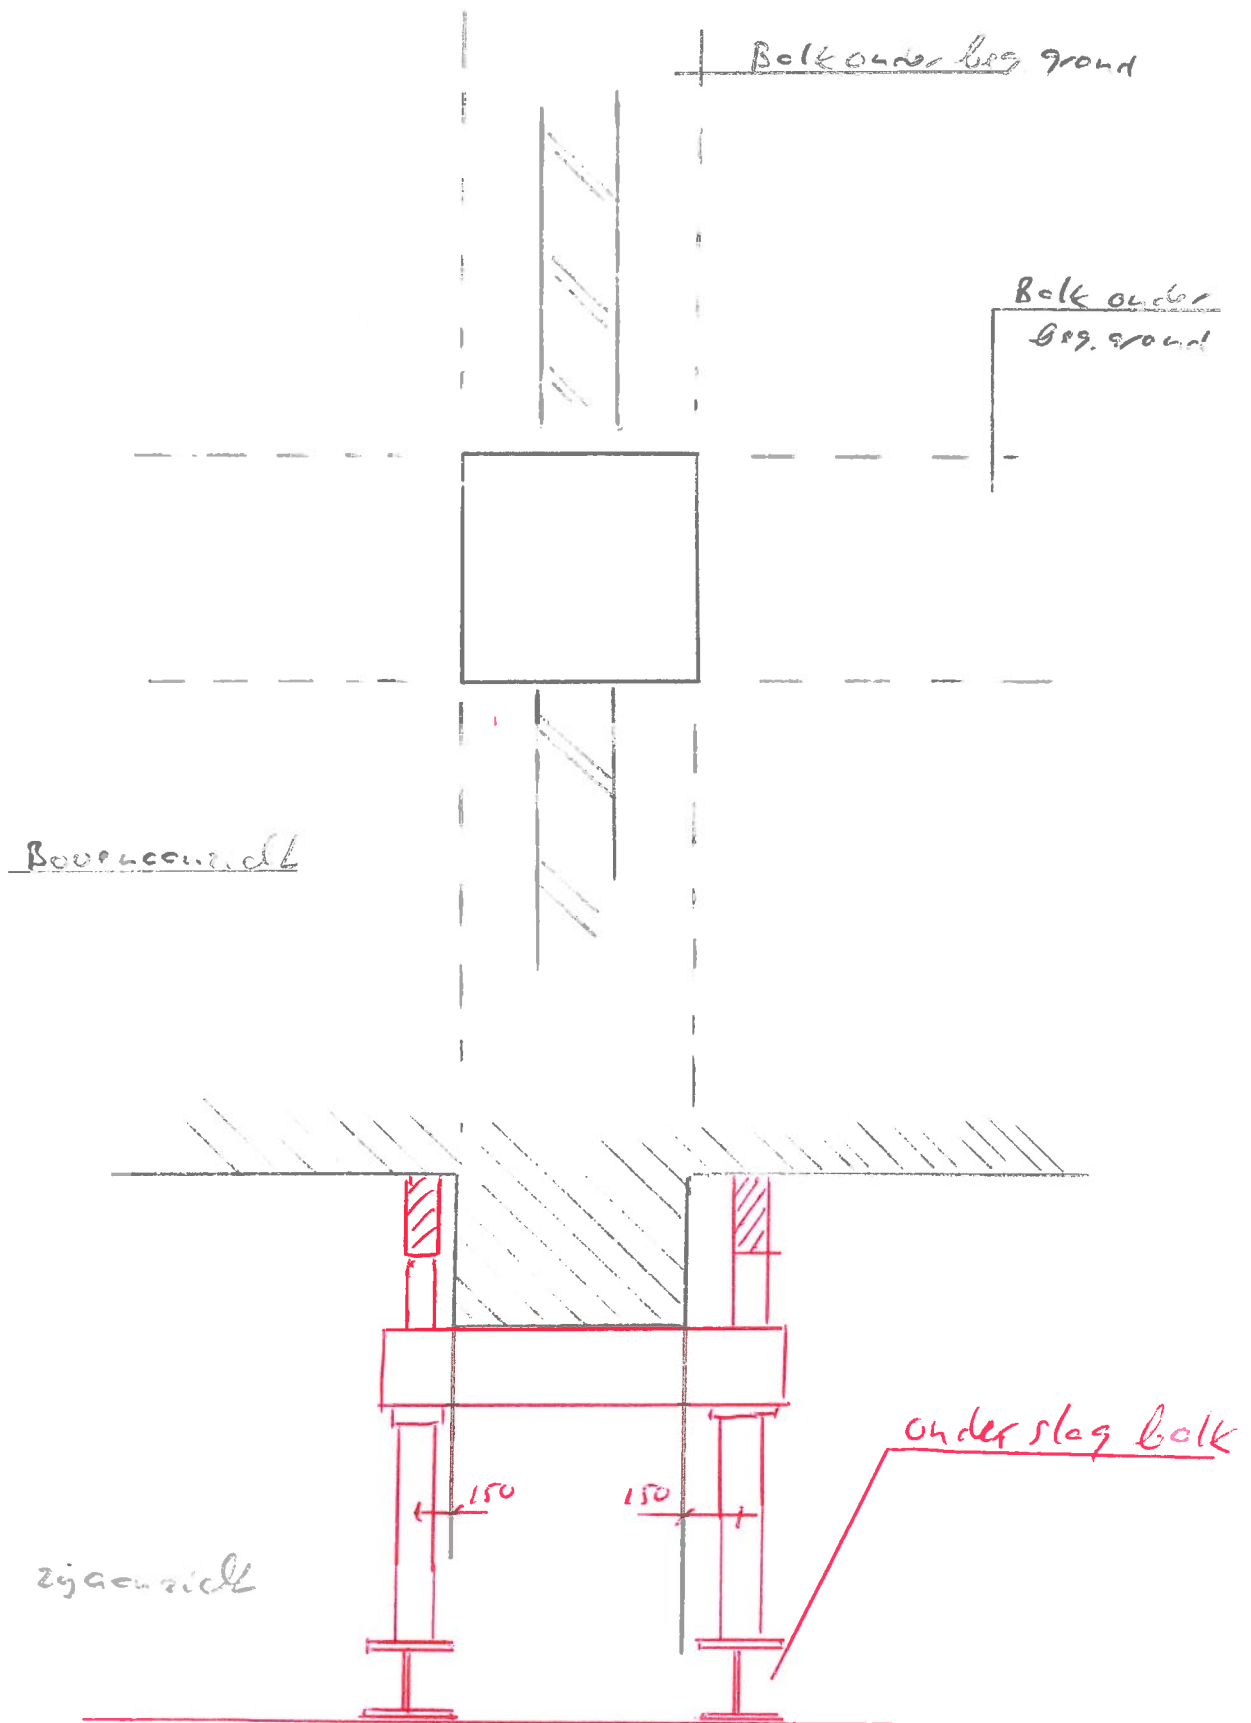

Werk <i>V. Meenen Bod</i> <i>Re Herdoren</i>		
Werknr. <i>310-074</i>	Par. <i>J</i>	Datum <i>16-12-2014</i>

Principe stempels

