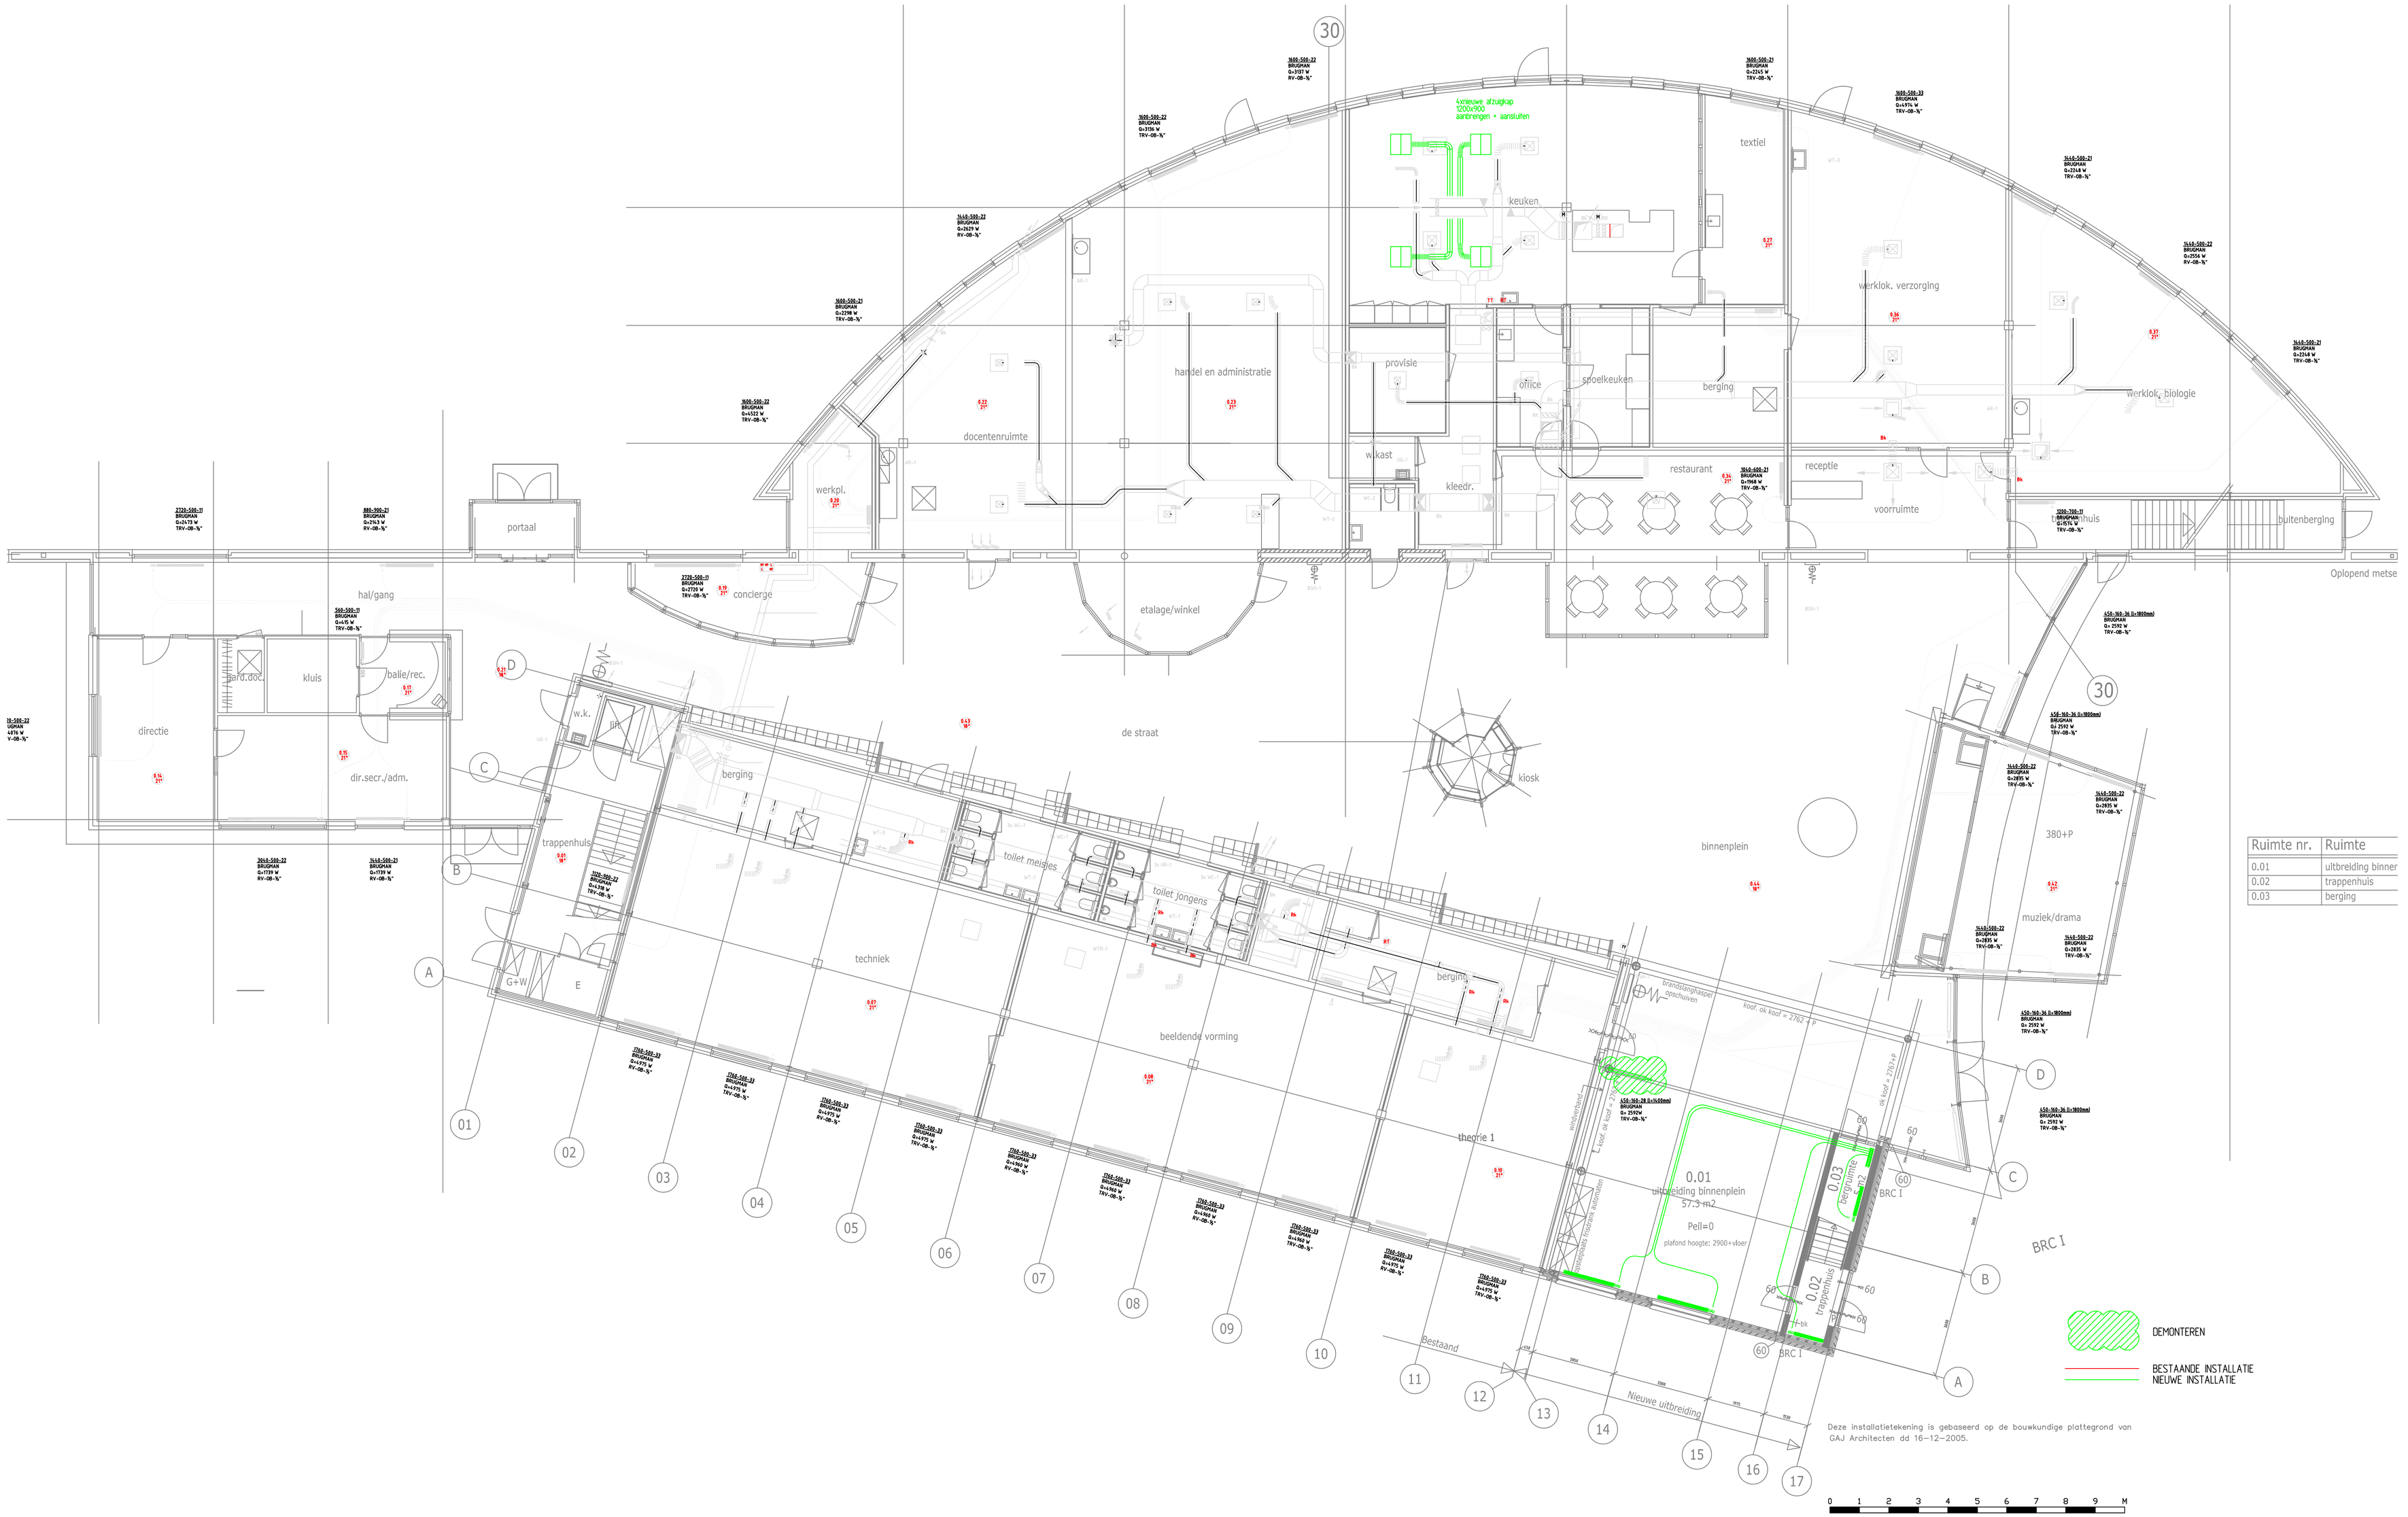

Ruimte nr.	Ruimte
0.01	uitbreiding binner
0.02	trappenhuis
0.03	berging

Deze installatietekening is gebaseerd op de bouwkundige plattegrond van GAJ Architecten dd 16-12-2005.

0 1 2 3 4 5 6 7 8 9 M

PROJECT:	OOSTERLICHT COLLEGE TE VIANEN	DATUM: 24-02-2006	GEZIEN: PBR
OMSCHRIJVING:	CV- EN LUCHT INSTALLATIES BEGANE GROND	GETEKEND: TDA	GECONTR.: RNIJ

VALSTAR SIMONIS
RAADGEVENDE INGENIEURS
RIJSWIJK • APELDOORN • EINDHOVEN

Laan van Westenenk 731A
7334 DL APELDOORN
Telefoon: (055) 5263777
Telefax: (055) 5263770
apeldoorn@valstarsimonis.nl

TEKENINGNUMMER
29470W-D - 32100

AUTEURSRECHTEN VOORBEHOUDEN VOLGENS DE WET