


| Ruimte nr. Ruimte |               |
|-------------------|---------------|

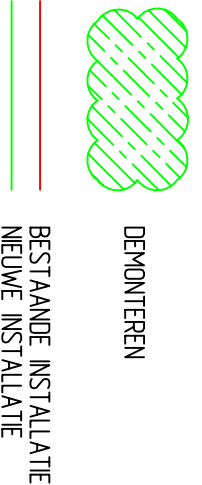

Deze installatiekening is gebaseerd op de bouwkundige plattegrond van Gau Architecten dd 16-12-2005.

|                |  |   |  |
|----------------|--|---|--|
| PROJECT        |  | OOSTERLICHT COLLEGE   |  |
| TE VIANEN      |  | PR  |  |
| OFGESCHRIJFDE  |  | CV - EN LUCHT INSTALLATIES  |  |
| 3E VERDIEPING  |  | TDA   |  |
| TEKENINGNUMMER |  | 294.70W - D - 32103   |  |
