

REVISIE FEBRUARI 2003


16x Closetcombinatie:

- Sphinx wandcloset Eurobase 21, wit.
- Pressalit closetzitting objecta, wit.
- Set bevestigingsschroeven 70mm, RVS.
- Grohe Dal inbouwreservoir Rapid-S 37171 (6-9l).
- Grohe Dal bedieningspaneel (classic 37053).
- Geesa closetrolhouder 5146A
- Geesa jas-/handdoekhouder 5254

OPSTELLING T.P.V. RUIMTE:

Ruimte	:0.11
Ruimte	:0.12
Ruimte	:1.11A
Ruimte	:1.18
Ruimte	:1.19

L			Projectnaam: Oosterlicht College te Vianen.	Datum: 11-02-2003
K				Get.: AvdV
J				Gez.:
I				Schaal: 1:10
H			Omschrijving: Closetcombinatie 53.31.11a	Project nr.: 12292
G				Status:
F				REVISIE
E				Formaat:
D			 OOSTENDORP INSTALLATIETECHNIEK BV TIEL telefoon (0344) 67 07 07 fax (0344) 621799 E-mail: installatietechniek@oostendorp.nl	A3
C				Tekening nr.:
B				S01
A				
	Gewijzigd	Getekend		
	Filename : S01.dwg			
	Xref :			
	Bouwk.tek. :			

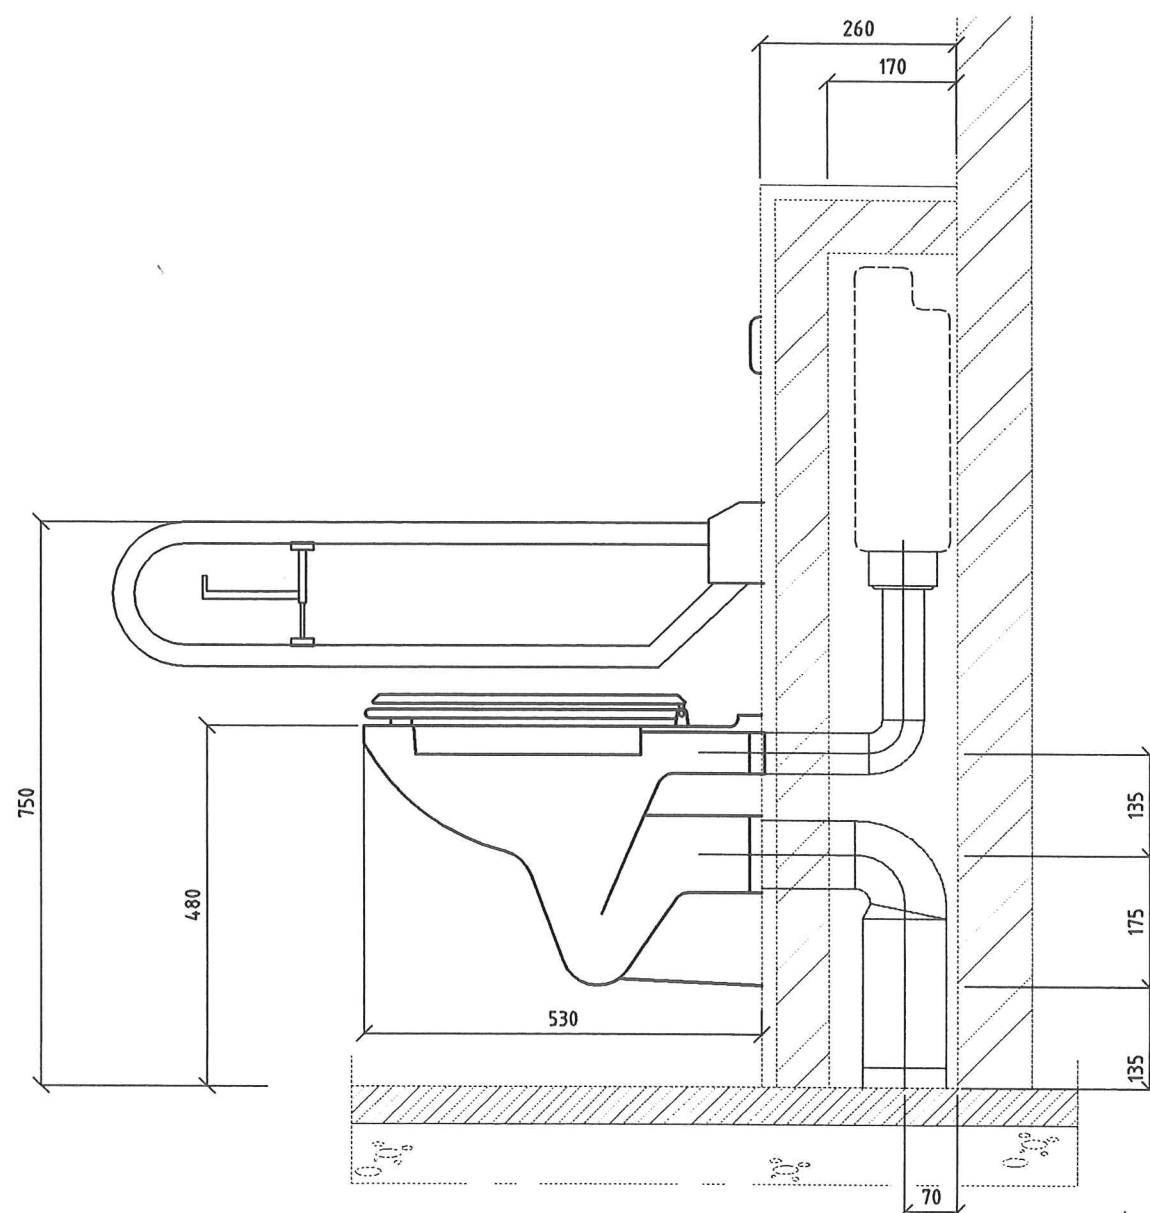


1x MIVA-closetcombinatie:


- Sphinx wandcloset Eurobase 21, wit.
- Pressalit closetzitting objecta, wit.
- Set bevestigingsschroeven 70mm, RVS.
- Grohe Dal inbouwreservoir Rapid-S 37171.
- Grohe Dal bedieningspaneel (classic 37053).
- 2 Linido opklapbare wandbeugels, 90 cm wit
- 1 Linido closetrolhouder
- Geesa jas-/handdoekhouder 5254



OPSTELLING T.P.V. RUIMTE:

Ruimte : 0.13
 Ruimte :
 Ruimte :
 Ruimte :
 Ruimte :

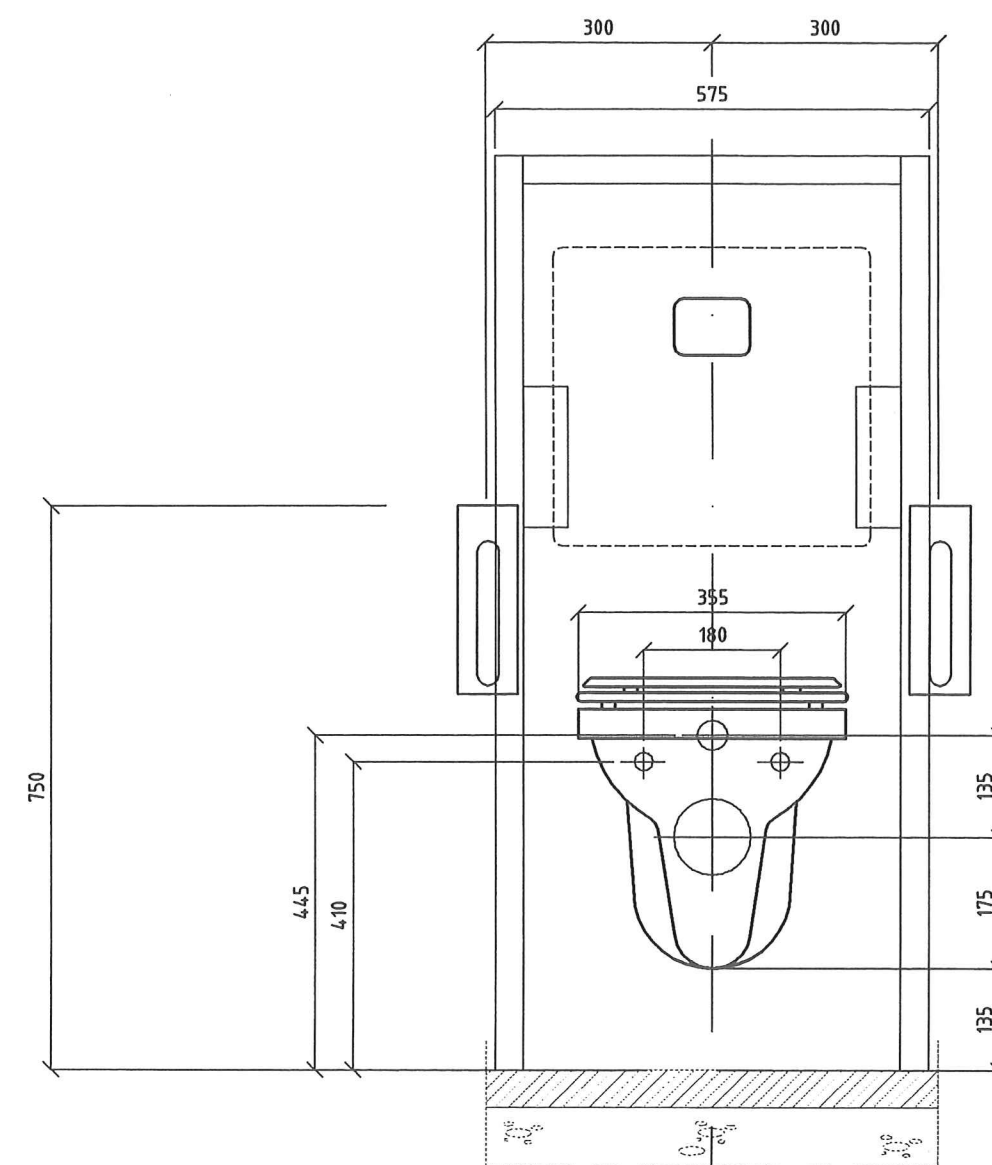

REVISIE FEBRUARI 2003

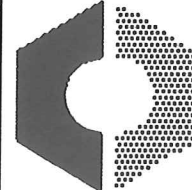L			Projectnaam:	Datum: 11-02-2003
K			Oosterlicht College te Vianen.	Get.: AvdV
J				Gez.:
I				Schaal: 1:10
H			Omschrijving:	Projekt nr.:
G			MIVA-Closetcombinatie	12292
F			53.31.11b	Status:
E				REVISIE
D				Formaat:
C				A3
B				Tekening nr.:
A				S02
	Gewijzigd	Gefekend	 OOSTENDORP INSTALLATIETECHNIEK BV TIEL telefoon (0344) 67 07 07 fax (0344) 621799 E-mail: Installatietechnik@oostendorp.nl	
	Filename	: S02.dwg		
	Xref	:		
	Bouwk.tek.	:		

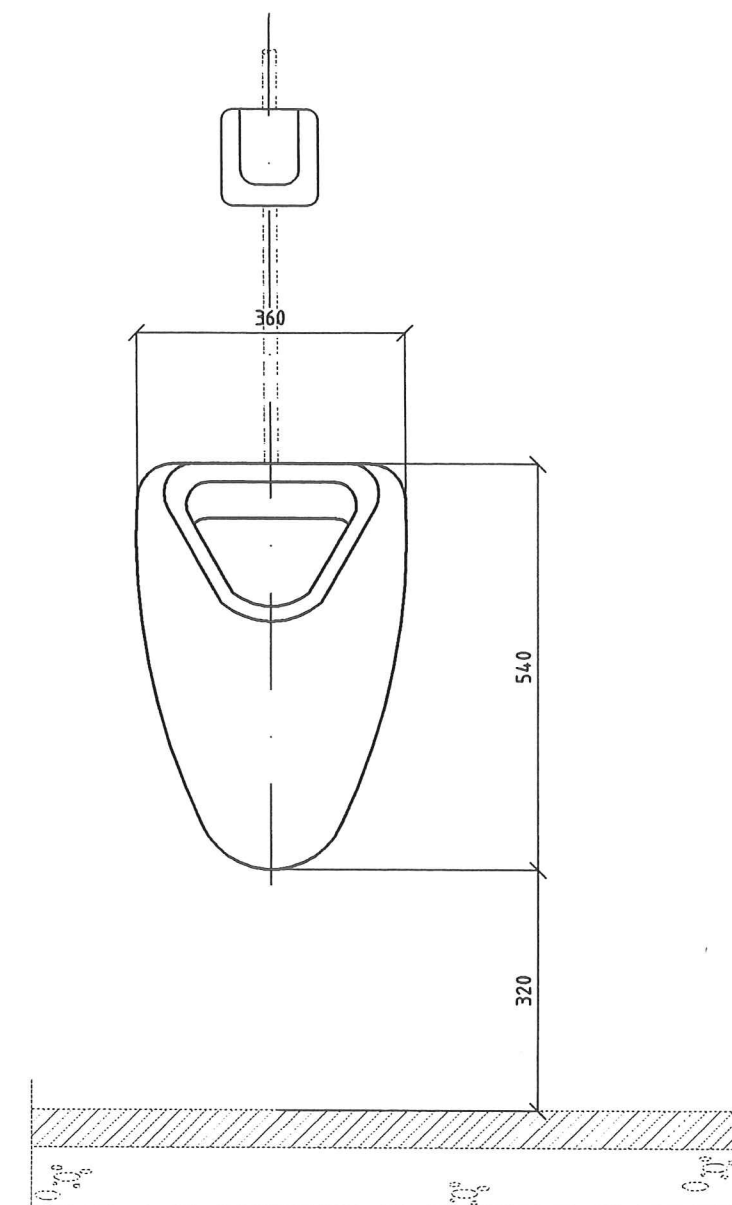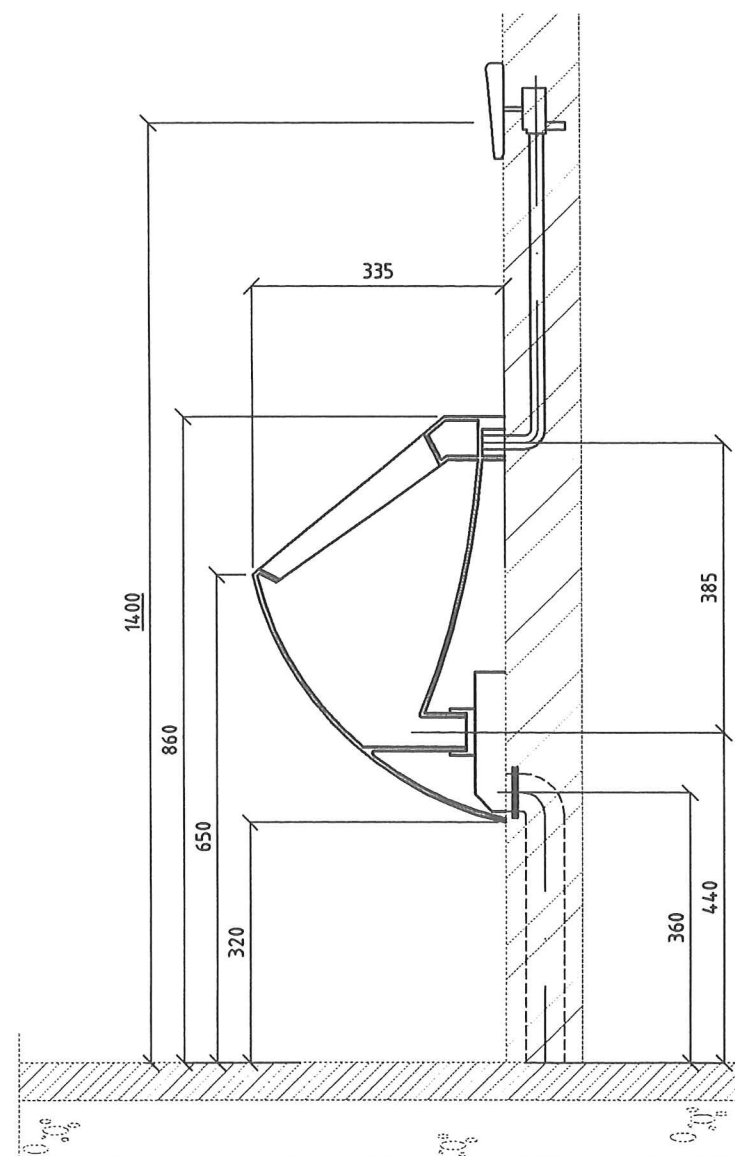

5x Urinoircombinatie:



- Sphinx urinoir Eurobase 70 met wand inlaat
- Sphinkx sifon achteruitlaat
- Geberit pneumatische handdrukker wit

OPSTELLING T.P.V. RUIMTE:

Ruimte :0.12
 Ruimte :1.19
 Ruimte :
 Ruimte :
 Ruimte :

REVISIE FEBRUARI 2003

L			Projectnaam:	Datum: 11-02-2003
K			Oosterlicht College te Vianen.	Get.: AvdV
J				Gez.:
I				Schaal: 1:10
H			Omschrijving:	Projekt nr.:
G			Urinoircombinatie (UR-1)	12292
F			53.31.22a	Status:
E				REVISIE
D				Formaat:
C				A3
B				Tekening nr.:
A				S03
	Gewijzigd	Getekend	 OOSTENDORP INSTALLATIETECHNIEK BV TIEL telefoon (0344) 67 07 07 fax (0344) 621799 E-mail: Installatietechniek@oostendorp.nl	
	Filename	: S03.dwg		
	Xref	:		
	Bouwk.tek.	:		

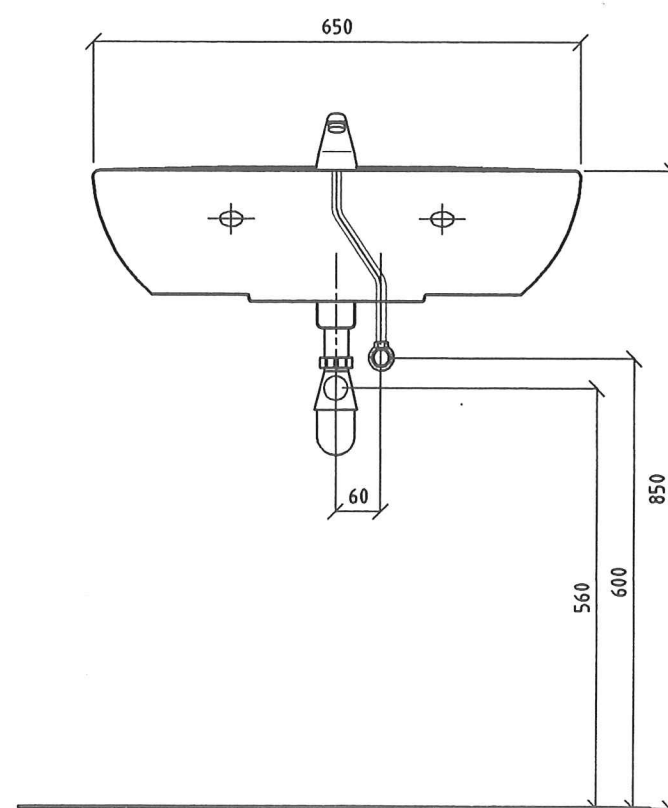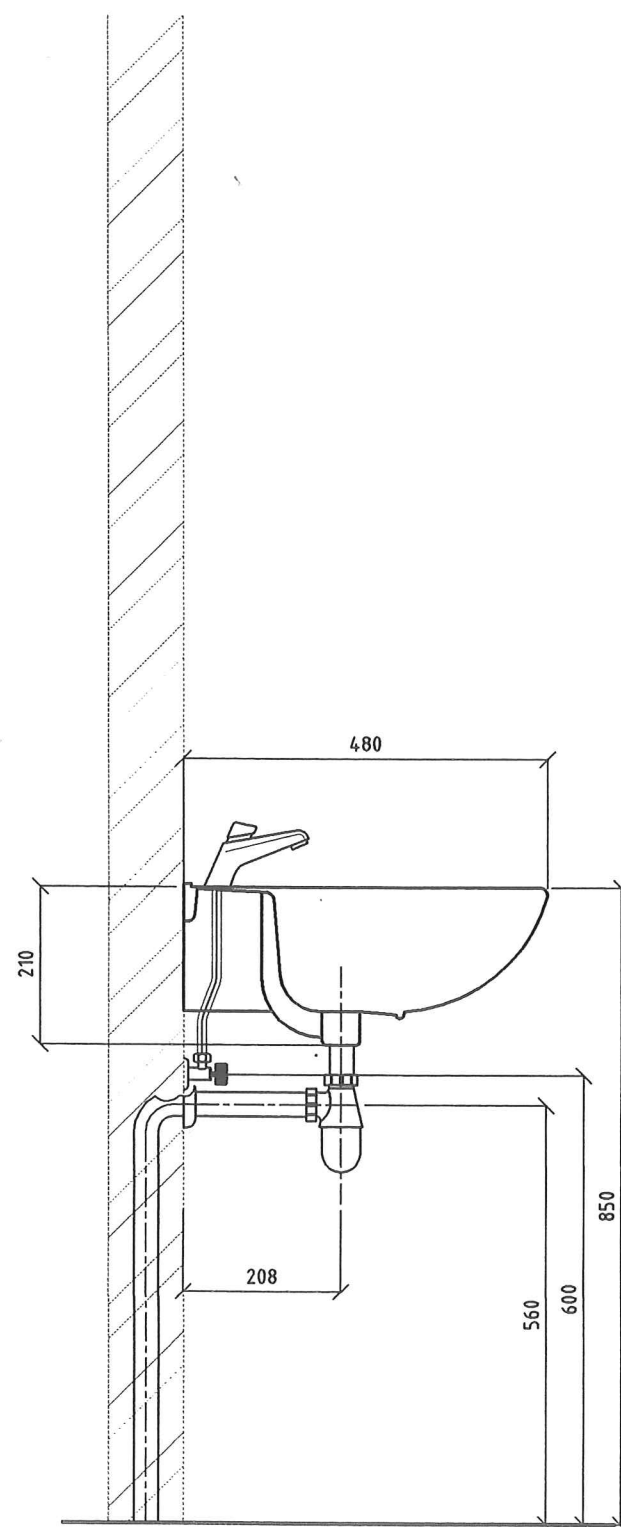

OPSTELLING T.P.V. RUIMTE:


Ruimte :0.11
 Ruimte :0.12
 Ruimte :1.18
 Ruimte :1.19
 Ruimte :

8x Wastafelcombinatie

- Sphinx wastafel Eurobase 65x48 cm
- Presto wastafelkraan, 605, 1/2", zelfsluitend, keramische schijf.
- Viega plugbekersifon muurbuis 5/4" chroom
- Schell hoekstopkraan 3/8"x12 mm chroom
- Muurplaat 3/8"x12 mm chroom
- Kettinghouder + ketting chroom
- Handdoekhouder CWS UNO 116 M SLOT (montage per 2 wastafels)
- Zeephouder CWS 405 (montage per wastafel)

REVISIE FEBRUARI 2003

L			Projectnaam:	Datum: 11-02-2003
K			Oosterlicht College te Vianen.	Get.: AvdV
J				Gez.:
I				Schaal: 1:10
H			Omschrijving:	Projekt nr.:
G			Wastafelcombinatie (WT-1)	12292
F			53.33.11a	Status:
E				REVISIE
D				Formaat:
C				A3
B				Tekening nr.:
A				S04
	Gewijzigd	Getekend		
	Filename : S04.dwg			
	Xref :			
	Bouwk.tek. :			


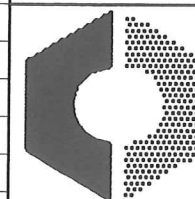


OOSTENDORP

INSTALLATIE TECHNIEK BV

TIEL telefoon (0344) 67 07 07 fax (0344) 621799

E-mail: Installatietechniek@oostendorp.nl

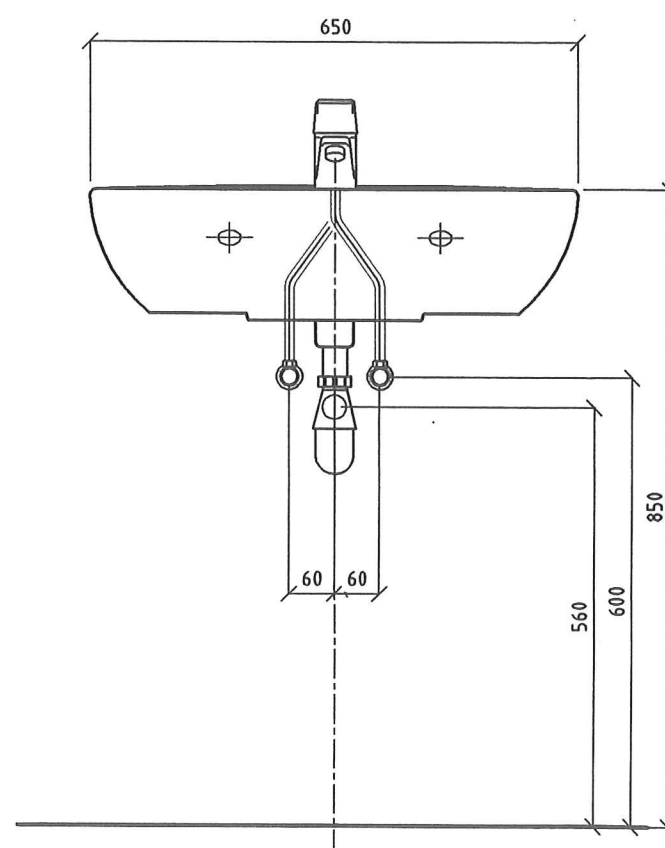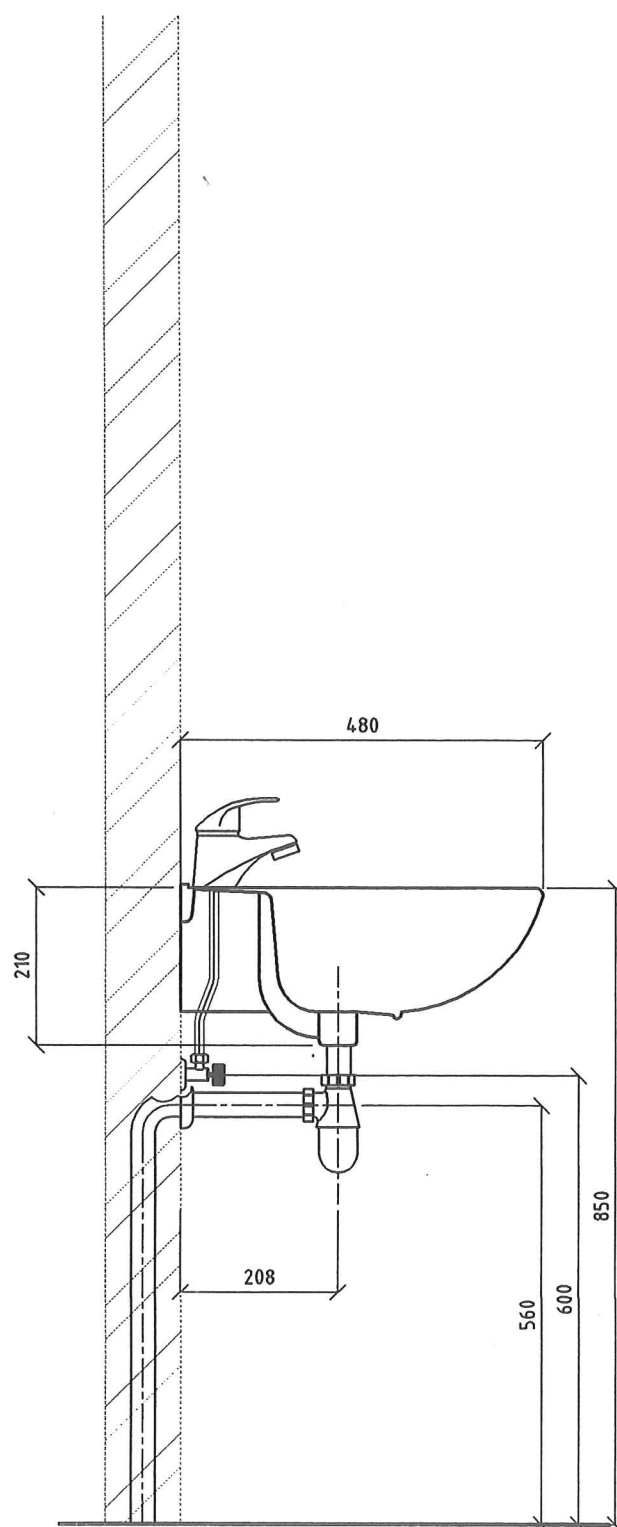

OPSTELLING T.P.V. RUIMTE:



Ruimte :0.07
 Ruimte :0.36
 Ruimte :1.28
 Ruimte :
 Ruimte :

3x Wastafelcombinatie

- Sphinx wastafel Eurobase 65x48 cm
- Venlo nimbus wastafelmengkraan, H3003A01, karamische schijf.
- Viega plugbetersifon muurbuis 5/4" chroom
- 2x Schell hoekstopkraan 3/8"x12 mm chroom
- 2x Muurplaat 3/8"x12 mm chroom
- Kettinghouder + ketting chroom
- Zeephouder CWS 405 (montage per wastafel)

REVISIE FEBRUARI 2003

L			Projectnaam:	Datum: 11-02-2003
K			Oosterlicht College te Vianen.	Get.: AvdV
J				Gez.:
I				Schaal: 1:10
H			Omschrijving:	Project nr.:
G			Wastafelcombinatie (WT-3)	12292
F			53.33.12a	Status:
E				REVISIE
D				Formaat: A3
C				Tekening nr:
B				S05
A				
	Gewijzigd	Getekend	<div>  <div> OOSTENDORP INSTALLATIETECHNIEK BV TIEL </div> </div>	
	Filename	: S05.dwg		
	Xref	:		
	Bouwtek.	:		
			telefoon (0344) 67 07 07 fax (0344) 621799 E-mail: Installatietechnik@oostendorp.nl	

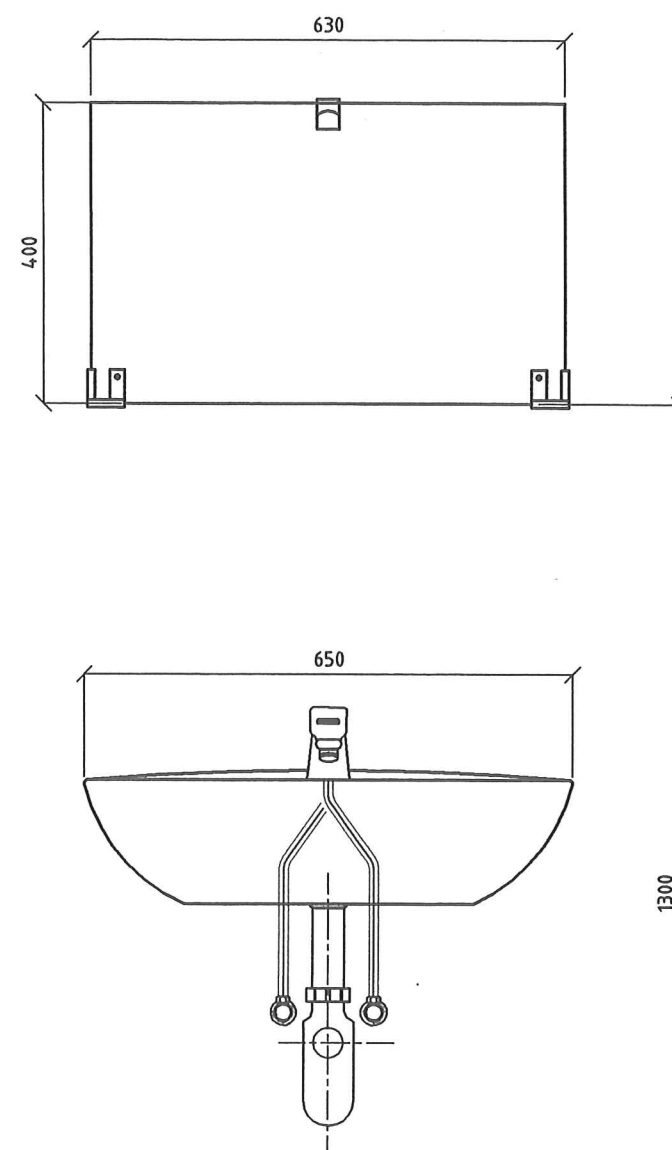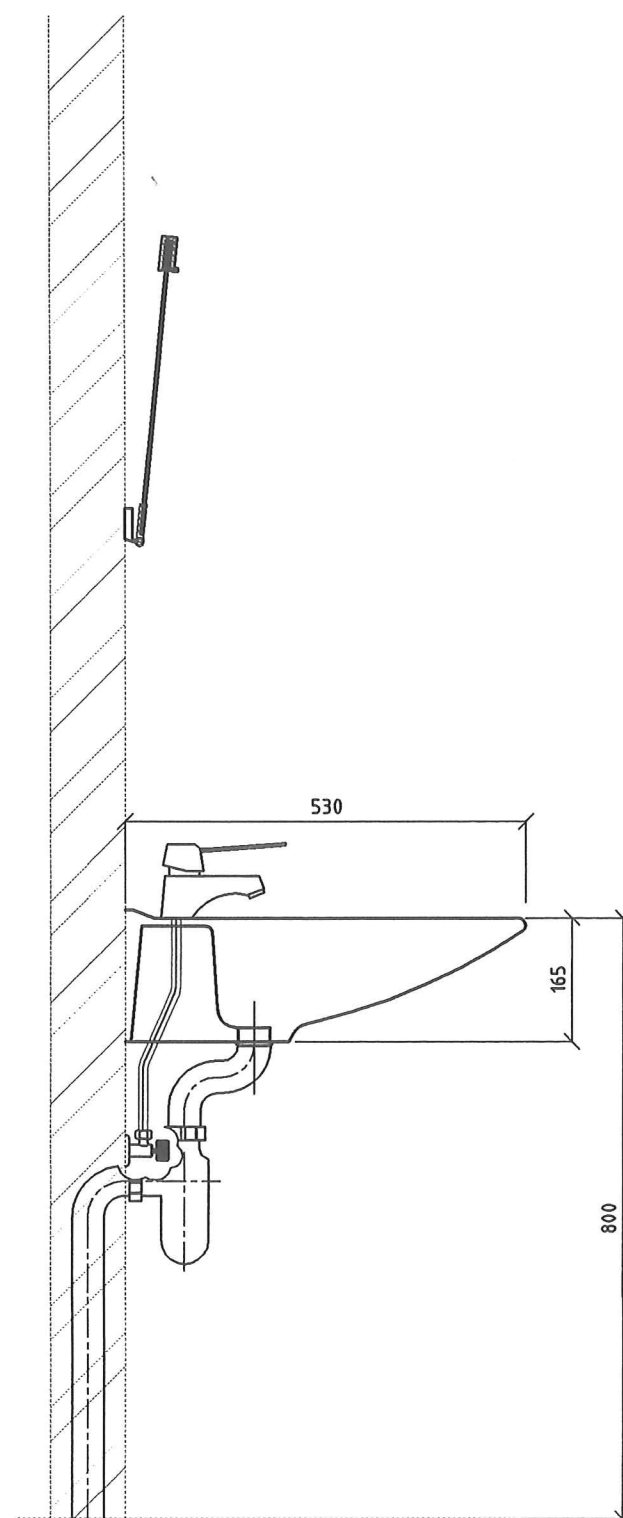

1x MIVA-Wastafelcombinatie


- Wastafel, wit, Sphinx, model Ergomed 65, 650x530mm; code 379.00 met overloop
- Set plugbouten met kunststofvulringen M10. en 2 consoles 240mm. lang.
- Viegener chr. afvoer, 704056, 1 1/4"x 32
- Muurbuis
- Wastafelkraan, Venlo, medical, 7809 A10, met keramische schijven.
- Spiegel, 630 x 400 cm, incl. HACEKA kiepspiegel garnituur Chroom 590
- 2x Schell hoekstopkraan 3/8"x12 mm chroom
- Kettinghouder + ketting chroom
- Zeephouder CWS 405.

OPSTELLING T.P.V. RUIMTE:

Ruimte : 0.13
 Ruimte :
 Ruimte :
 Ruimte :
 Ruimte :

REVISIE FEBRUARI 2003

L			Projectnaam:	Datum: 11-02-2003
K			Oosterlicht College te Vianen.	Get.: AvdV
J				Gez.:
I				Schaal: 1:10
H			Omschrijving:	Projekt nr.:
G			MIVA-wastafelcombinatie (WT-2)	12292
F			53.33.12b	Status:
E				REVISIE
D				Formaat:
C				A3
B				Tekening nr.:
A				S06
	Gewijzigd	Getekend		
	Filename : S06.dwg			
	Xref :			
	Bouwk.tek. :			



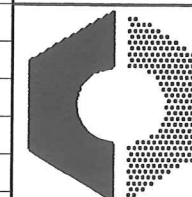


OOSTENDORP

INSTALLATIETECHNIEK BV

TIEL telefoon (0344) 67 07 07 fax (0344) 621799

E-mail: installatietechnik@oostendorp.nl

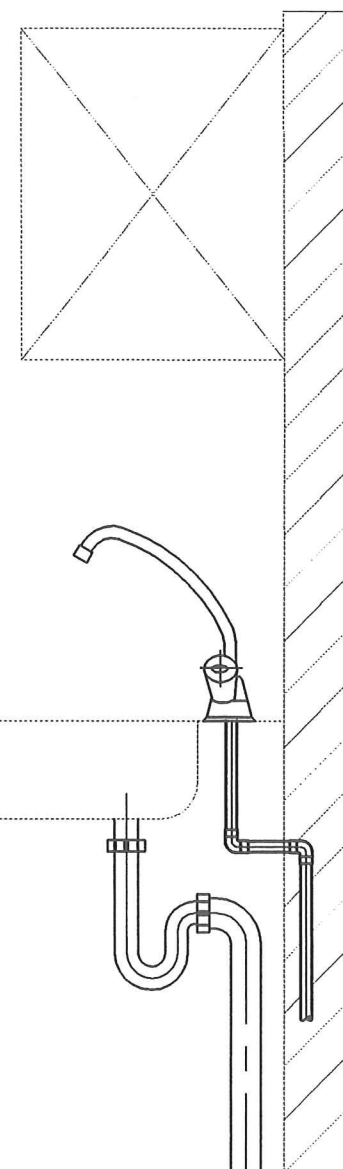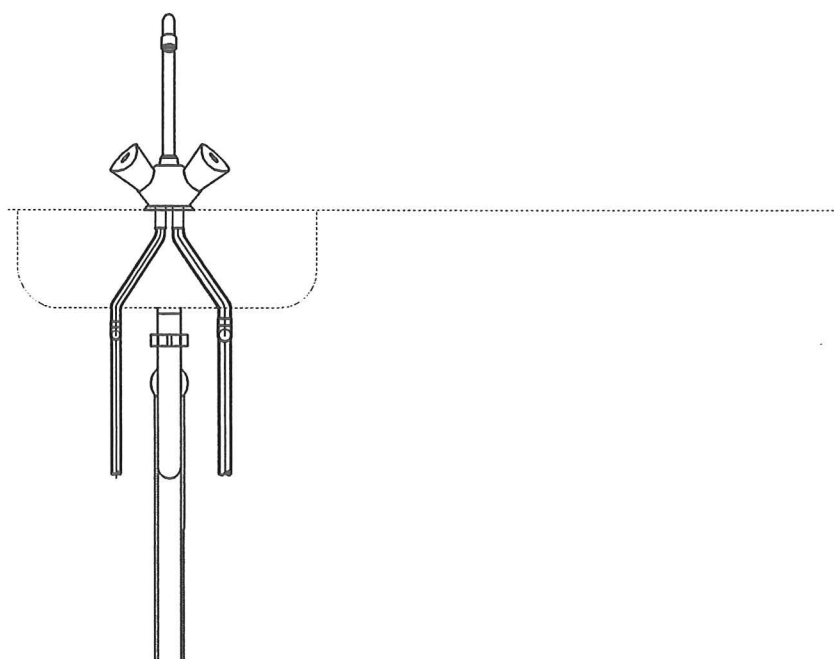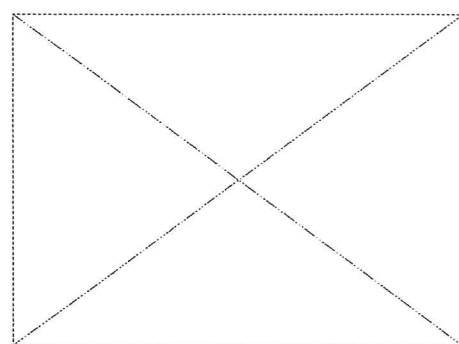

OPSTELLING T.P.V. RUIMTE:


Ruimte :0.22
Ruimte :0.23
Ruimte :0.37
Ruimte :2.09
Ruimte :

4x Aanrechtcombinatie



- Venlo nimbus Projekt keukenmengkraan, 2909A01, met keramische schijven.
- Viega sifoncombinatie 1.1/2 x 50

REVISIE FEBRUARI 2003

L			Projectnaam:	Datum: 11-02-2003
K			Oosterlicht College te Vianen.	Get.: AvdV
J				Gez.:
I				Schaal: 1:10
H			Omschrijving:	Projekt nr.:
G			Aanrechtcombinatie (AR-1)	12292
F			53.70.22a	Status:
E				REVISIE
D				Formaat:
C				A3
B				Tekening nr.:
A				S07
	Gewijzigd	Getekend		
	Filename : S07.dwg			
	Xref :			
	Bouwk.tek. :			

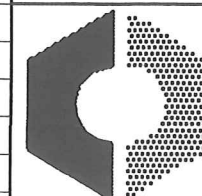

OOSTENDORP
INSTALLATIETECHNIEK BV
TIEL telefoon (0344) 67 07 07 fax (0344) 621799
E-mail: installatietechnik@oostendorp.nl

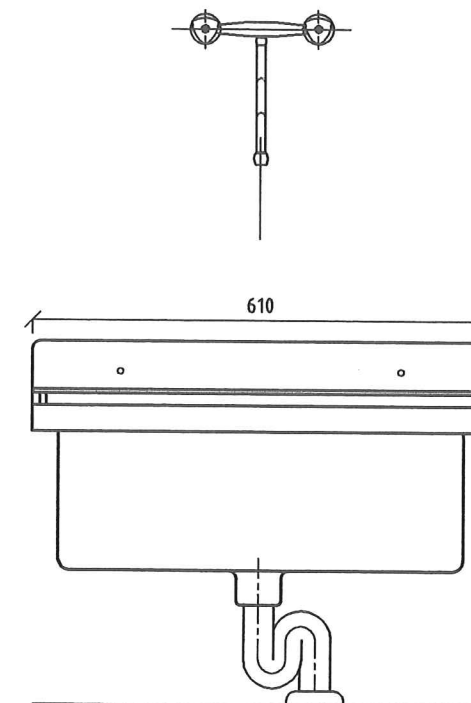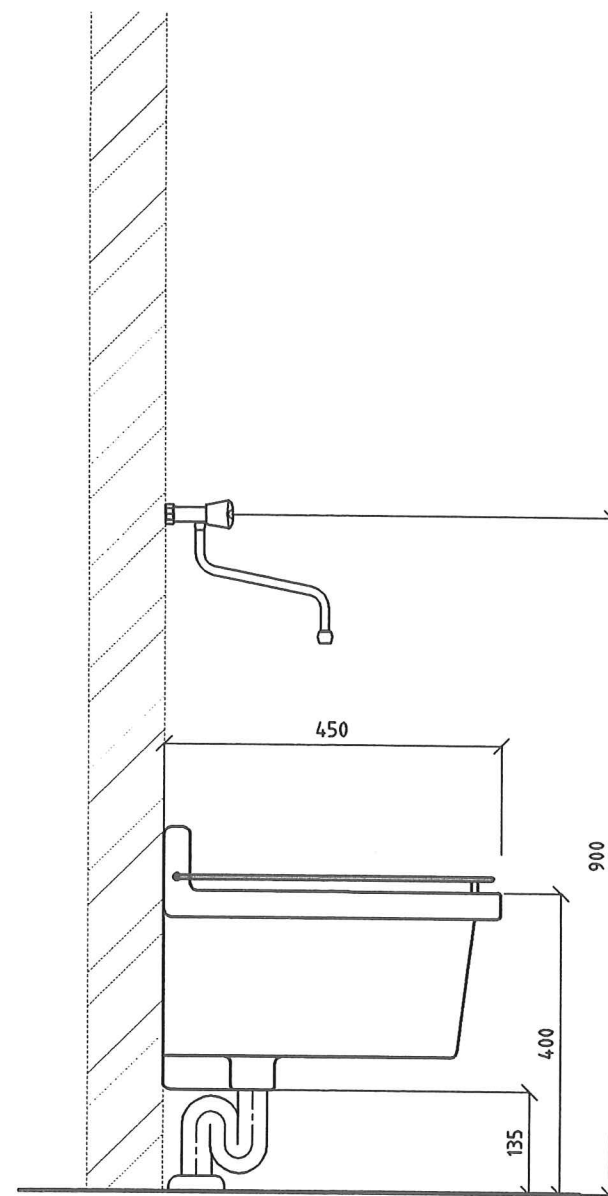

OPSTELLING T.P.V. RUIMTE:

Ruimte :0.03
 Ruimte :0.28
 Ruimte :1.03
 Ruimte :2.03
 Ruimte :

4x Uitstortgootsteencombinatie:


- Sphinx uitstortgootsteen 610x450 kleur, wit, met stootrand
- Venlo emmerrooster tbv. Arnhem 61, RVS
- Venlo projekt wandmengkraan 2930A01 met uitloop nr. 1020229, 3/4", 250mm
- Defa gootsteenconsole, wit, met schroeven.
- RVS spatscherm.

REVISIE FEBRUARI 2003

L			Projectnaam:	Datum: 11-02-2003
K			Oosterlicht College te Vianen.	Get.: AvdV
J				Gez.:
I				Schaal: 1:10
H			Omschrijving:	Projekt nr.:
G			Uitstortgootsteencombinatie (UG-1)	12292
F			53.34.22a	Status:
E				REVISIE
D				Formaat:
C				A3
B				Tekening nr.:
A				S08
	Gewijzigd	Getekend	 OOSTENDORP INSTALLATIETECHNIEK BV TIEL telefoon (0344) 67 07 07 fax (0344) 621799 E-mail: Installatietechnik@oostendorp.nl	
	Filename	: S08.dwg		
	Xref	:		
	Bouwk.tek.	:		

OPSTELLING T.P.V. RUIMTE:

Ruimte :0.27
 Ruimte :1.17
 Ruimte :
 Ruimte :
 Ruimte :

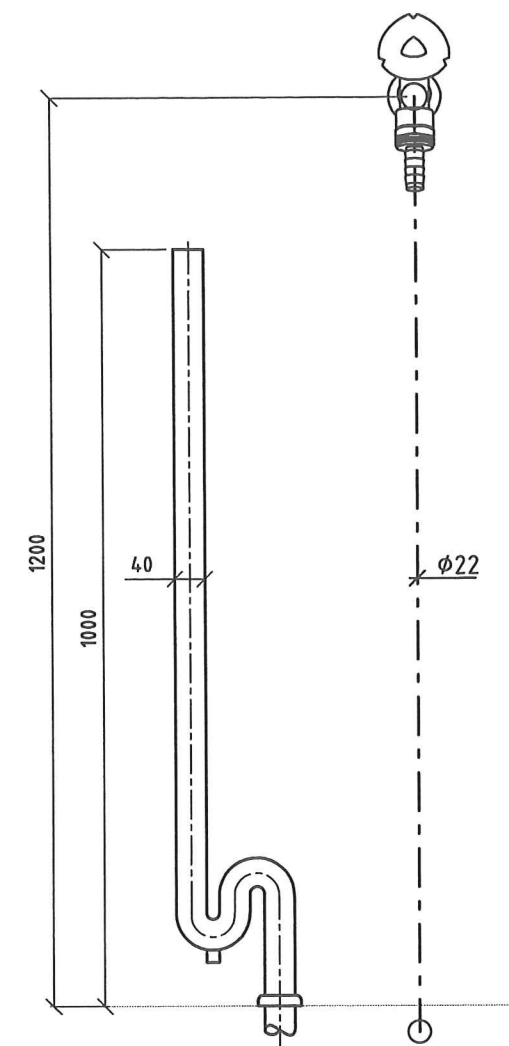


3x Tapkraan

- Venlo nimbus tapkraan, 3310001, met beluchter,
- Wats keerklep NN-1/2" chroom
- Kraanrozet chroom 1/2 x 5mm
- Slangkoppeling 3/4" moer x 1/2" slang.

REVISIE FEBRUARI 2003

L			Projectnaam: Oosterlicht College te Vianen.	Datum: 11-02-2003
K				Get.: AvdV
J				Gez.:
I				Schaal: 1:10
H			Omschrijving: Tapkraancombinatie (TK-1) 53.70.11a	Projekt nr.:
G				12292
F				Status:
E				REVISIE
D			 <div>OOSTENDORP</div> INSTALLATIETECHNIEK BVTIEL telefoon (0344) 67 07 07 fax (0344) 621799 E-mail: Installatietechniek@oostendorp.nl	Formaat:
C				A4
B				Tekening nr:
A				S09
	Gewijzigd	Getekend		
	Filename : S09.dwg			
	Xref :			
	Bouwk.tek. :			

. RUIMTE:

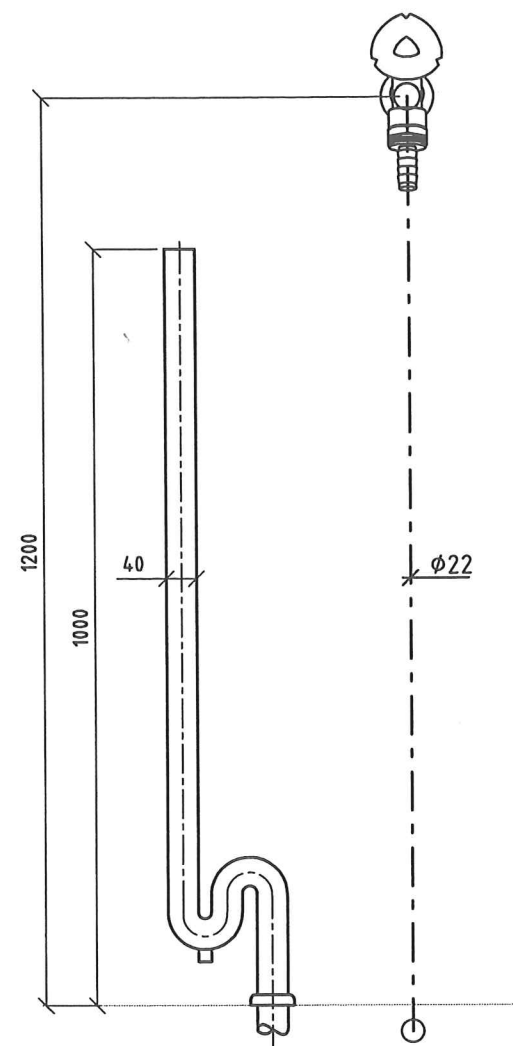


3x Tapkraan

- Venlo nimbus tapkraan, 3310001, met beluchter,
- Wats keerklep NN-1/2" chroom
- Kraanrozet chroom 1/2 x 5mm
- Slangkoppeling 3/4" moer x 1/2" slang.

REVISIE FEBRUARI 2003

Projectnaam: Oosterlicht College te Vianen.	Datum: 11-02-2003
	Get.: AvdV
	Gez.:
	Schaal: 1:10
Omschrijving: Tapkraancombinatie (TK-1) 53.70.11a	Projekt nr.: 12292
	Status:
 OOSTENDORP INSTALLATIETECHNIEK BV TIEL telefoon (0344) 67 07 07 fax (0344) 621799 E-mail: Installatietechnik@oostendorp.nl	REVISIE
	Formaat: A4
	Tekening nr:
	S09

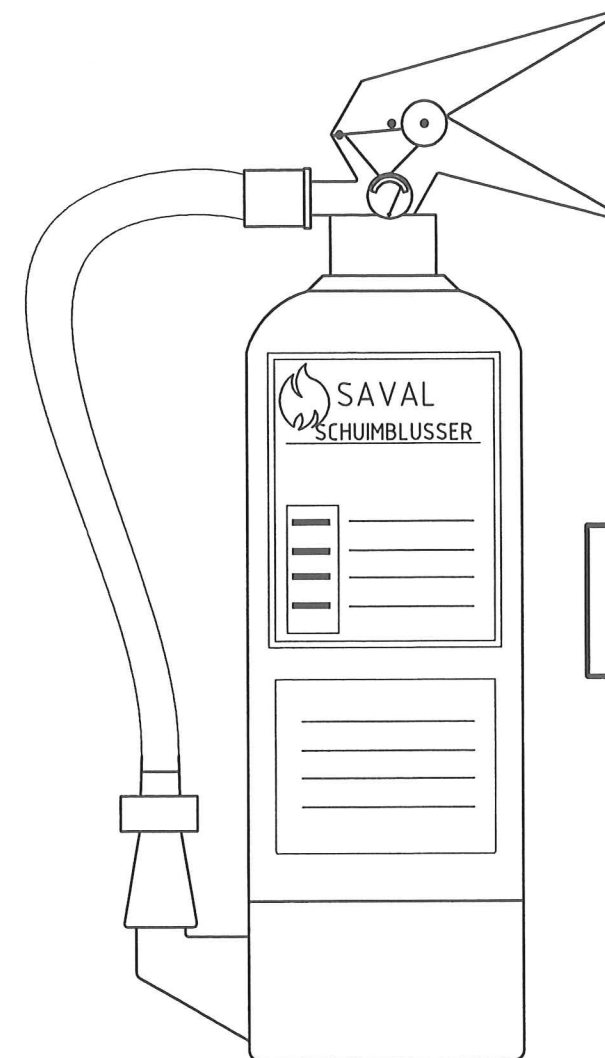

7x Schuimblusser PB


- Fabr: saval
- Type: B6P
- Inhoud 6 Kg.
- Hoogte 530mm.
- Diam. blusstof tank Ø162 mm.
- Netto Gewicht : 11.4 Kg.
- Werkdruk 13 Bar.
- Spuitduur 32 sec.
- Brandklasse AB
- Rijkskeurmerk 1439


I.O.M. BRANDWEER

OPSTELLING T.P.V. RUIMTE:

Ruimte	:0.19
Ruimte	:0.26
Ruimte	:1.06
Ruimte	:1.07
Ruimte	:1.17
Ruimte	:2.06
Ruimte	:2.08

REVISIE FEBRUARI 2003

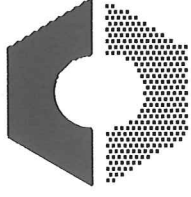L K J I H G F E D C B A	Gewijzigd	Getekend	Projectnaam: Oosterlicht College te Vianen.	Datum: 11-02-2003
				Get.: AvdV
				Gez.:
				Schaal: 1:10
			Omschrijving: Schuimblusser (SB-1)	Projekt nr.: 12292
				Status:
 OOSTENDORP INSTALLATIETECHNIEK BV TIEL telefoon (0344) 67 07 07 fax (0344) 621799 E-mail: Installatietechnik@oostendorp.nl				REVISIE
				Formaat: A4
				Tekening nr:
				S10

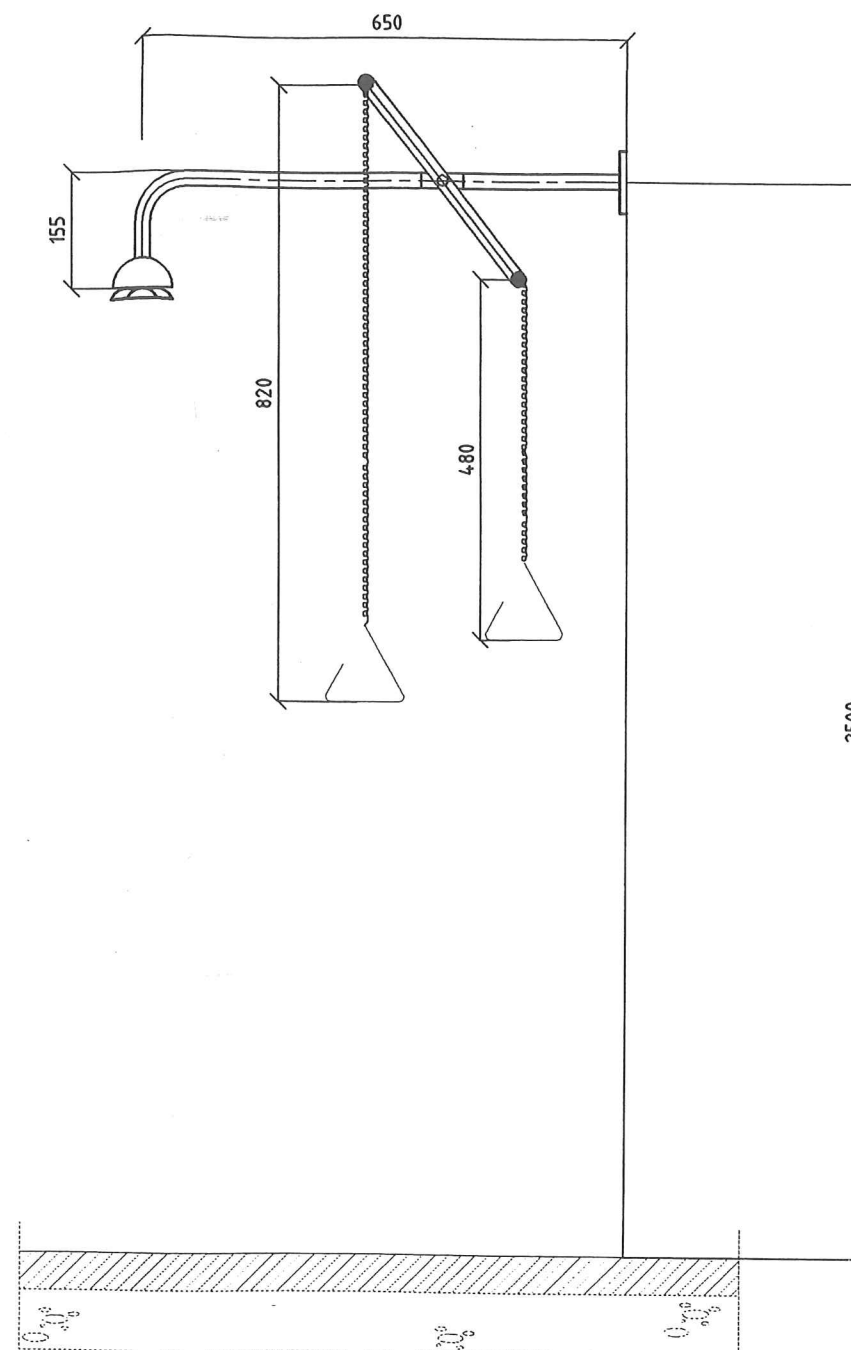

OPSTELLING T.P.V. RUIMTE:

Ruimte : 2.09
 Ruimte :
 Ruimte :
 Ruimte :
 Ruimte :

2x Noddouche:

- Noddouche Broen, 17082, 1/2", voorzien van 1 douchekop

REVISIE FEBRUARI 2003

L		
K		
J		
I		
H		
G		
F		
E		
D		
C		
B		
A		

Gewijzigd Getekend


Filename : S11.dwg

Xref :

Bouwk.tek. :

Projectnaam:
Oosterlicht College te Vianen.

Omschrijving:
Noddouchecombinatie (ND-1)

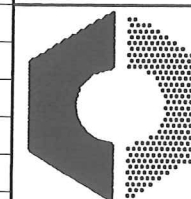

OOSTENDORP

INSTALLATIETECHNIEK BV

TIEL telefoon (0344) 67 07 07 fax (0344) 621799

E-mail: Installatietechniek@oostendorp.nl

Datum: 11-02-2003

Get.: AvdV

Gez.:

Schaal: 1:10

Projekt nr.:

12292

Status:

REVISIE

Formaat:


A3

Tekening nr.:

S11

OPSTELLING T.P.V. RUIMTE:

Ruimte :0.27
 Ruimte :1.17
 Ruimte :
 Ruimte :
 Ruimte :

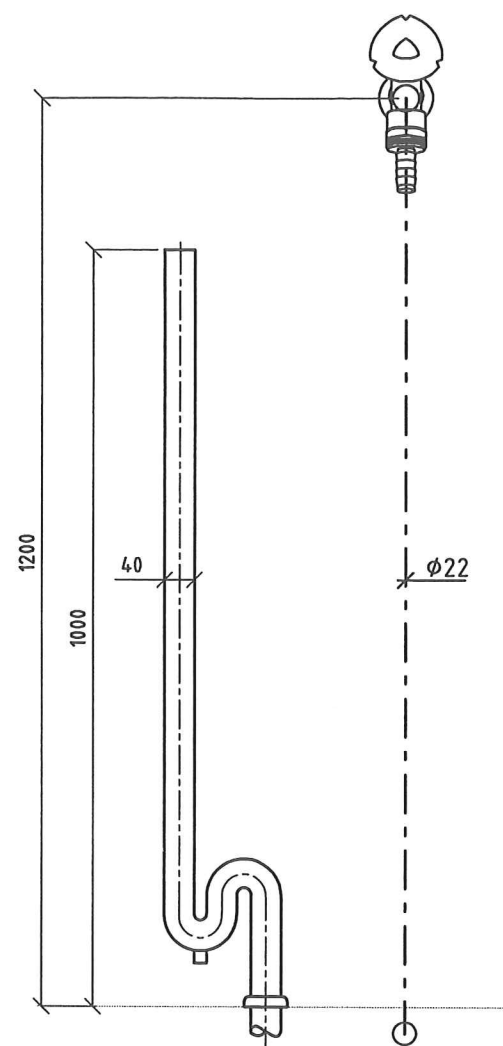


3x Tapkraan

- Venlo nimbus tapkraan, 3310001, met beluchter,
- Wats keerklep NN-1/2" chroom
- Kraanrozet chroom 1/2 x 5mm
- Slangkoppeling 3/4" moer x 1/2" slang.

REVISIE FEBRUARI 2003


Projectnaam: Oosterlicht College te Vianen.		Datum: 11-02-2003	
		Get.: AvdV	
		Gez.:	
		Schaal: 1:10	
Omschrijving: Tapkraancombinatie (TK-1) 53.70.11a		Projekt nr.: 12292	
		Status: REVISIE	
		Formaat: A4	
		Tekening nr.: S09	
Gewijzigd	Getekend		
lenam	: S09.dwg		
ref	:		
ouw.k.fek.	:		

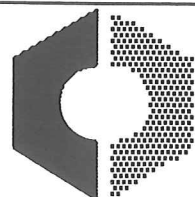

OOSTENDORP
 INSTALLATIETECHNIEK BV
 TIEL telefoon (0344) 67 07 07 fax (0344) 621799
 E-mail: installatietechnik@oostendorp.nl


OPSTELLING T.P.V. RUIMTE:

Ruimte :2.09
 Ruimte :
 Ruimte :
 Ruimte :
 Ruimte :


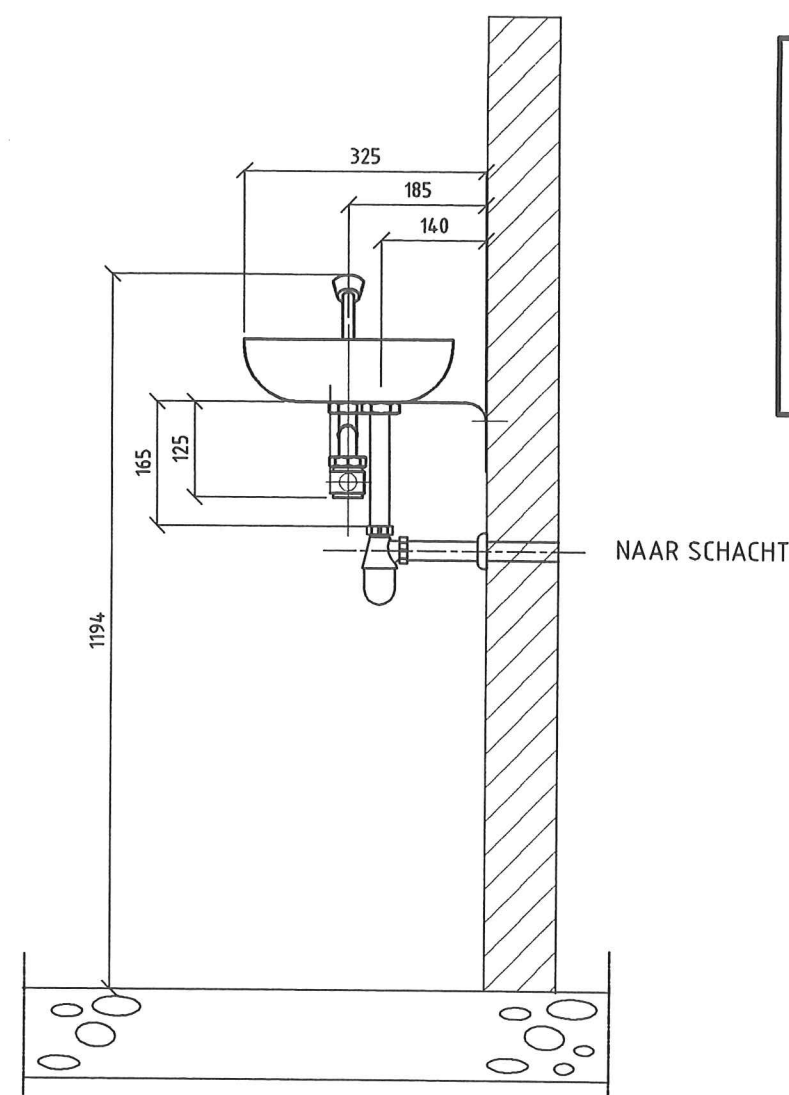


REVISIE FEBRUARI 2003

L K J I H G F E D C B A	Projectnaam: Oosterlicht College te Vianen.		Datum: 11-02-2003	
			Get.: AvdV	
			Gez.:	
			Schaal: 1:10	
	Omschrijving: Oogdouche combinatie (OD-1) 53.70.42a		Projekt nr.: 12292	
			Status: REVISIE	
			Formaat: A3	
			Tekening nr.: S12	
	Gewijzigd	Getekend		
	Filename	: S12.dwg		
	Xref	:		
	Bouw.k.fek.	:		

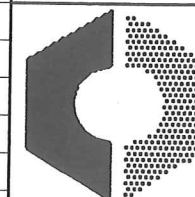

OOSTENDORP
 INSTALLATIETECHNIEK BV
 TIEL telefoon (0344) 67 07 07 fax (0344) 621799
 E-mail: installatietechnik@oostendorp.nl

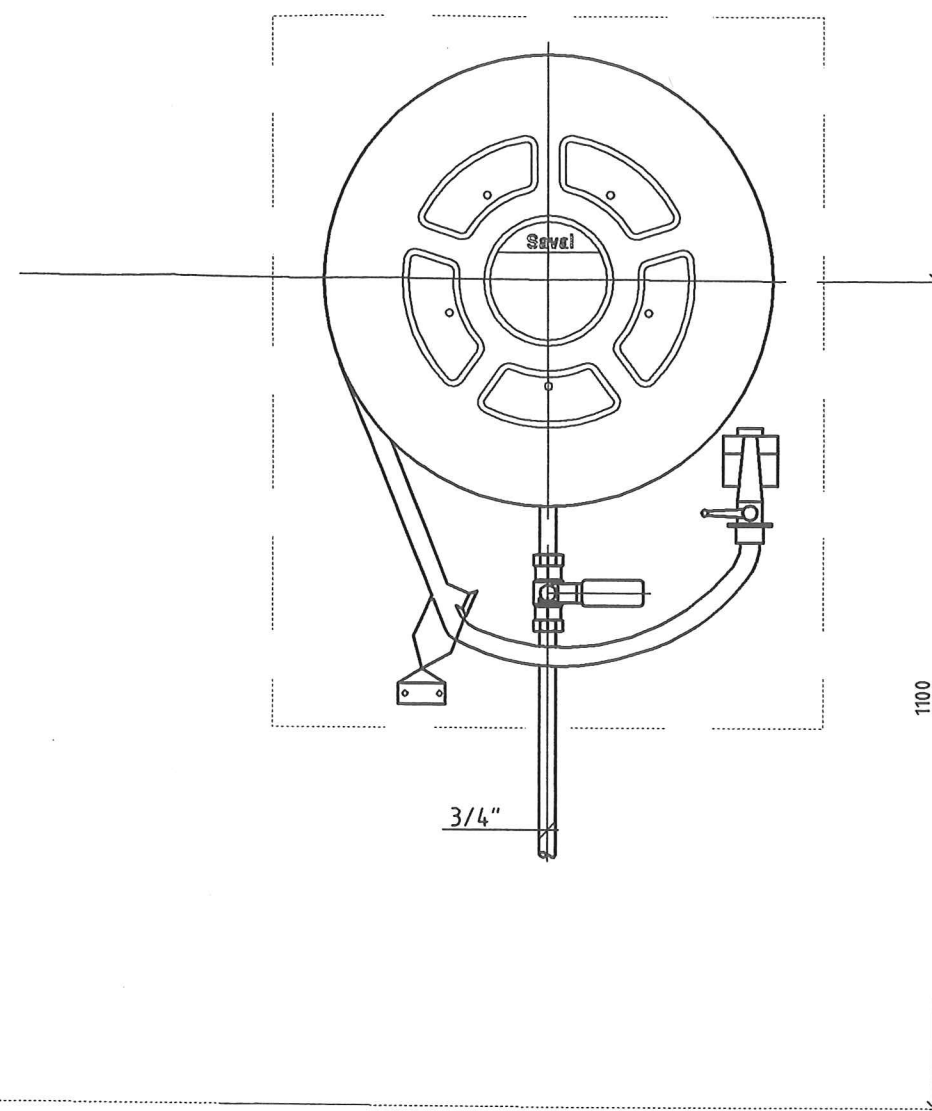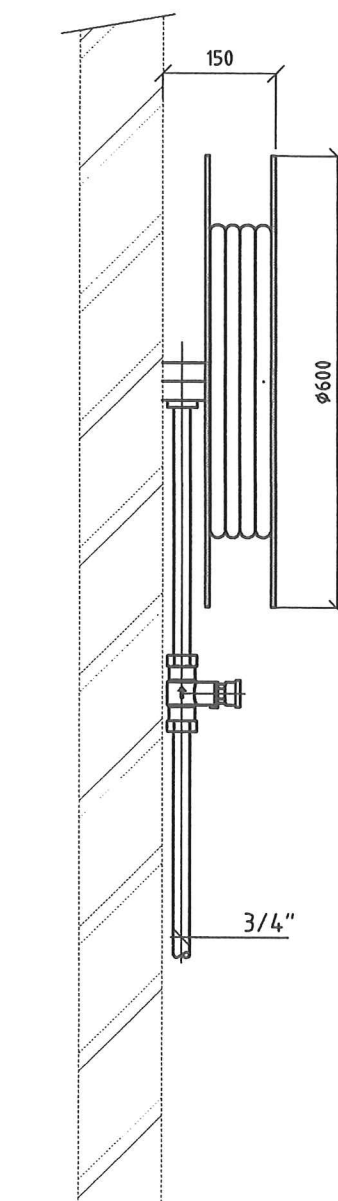

OPSTELLING T.P.V. RUIMTE:


Ruimte	:0.21	inbouw
Ruimte	:0.43	opbouw
Ruimte	:0.44	1x inbouw/1x opbouw
Ruimte	:1.29	inbouw
Ruimte	:1.30	inbouw
Ruimte	:1.32	inbouw
Ruimte	:2.04	inbouw
Ruimte	:2.09	opbouw

9x Brandslanghaspelcombinatie


- Saval brandslanghaspel type Deco D32; slang 3/4"; 25 mtr
- Saval Haspelkast type I-32 inbouw (6 stuks).

REVISIE FEBRUARI 2003

L			Projectnaam:	Datum: 11-02-2003
K			Oosterlicht College te Vianen.	Get.: AvdV
J				Gez.:
I				Schaal: 1:10
H			Omschrijving:	Project nr.:
G			Brandslanghaspelcombinatie (BSH-1)	12292
F				Status:
E				REVISIE
D				Formaat:
C				A3
B				Tekening nr.:
A				S13
	Gewijzigd	Getekend		
	Filename : S13.dwg			
	Xref :			
	Bouwk.tek. :			

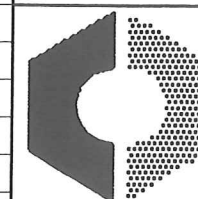

OOSTENDORP
INSTALLATIE TECHNIEK BV
TIEL telefoon (0344) 67 07 07 fax (0344) 621799
 E-mail: installatietechniek@oostendorp.nl

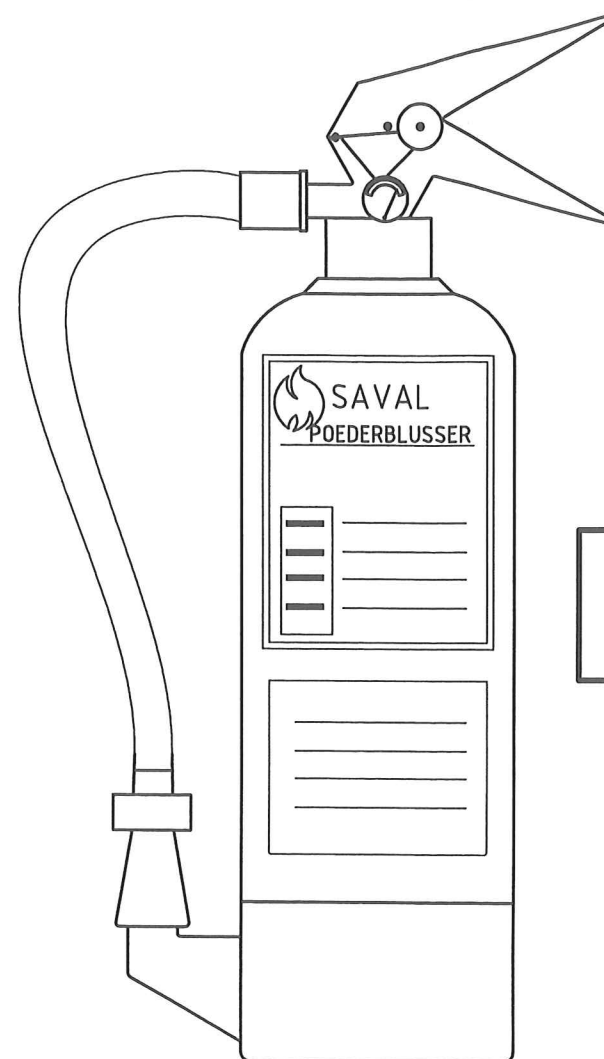


Poederblusser PB

- Fabr: saval
- Type: PG6
- Inhoud 6 Kg.
- Hoogte 443mm.
- Diam. blusstoffank ϕ 162 mm.
- Netto Gewicht : 10,6 Kg.
- Werkdruk 16 Bar.
- Spuitduur 16 sec.
- Brandklasse ABC
- Rijkskeurmerk 1400

I.O.M. BRANDWEER

REVISIE FEBRUARI 2003

L			Projectnaam: Oosterlicht College te Vianen.	Datum: 11-02-2003
K				Get.: AvdV
J				Gez.:
I				Schaal: 1:10
H			Omschrijving: Poederblusser (PB-1)	Project nr.:
G				12292
F				Status:
E				REVISIE
D			 <div>OOSTENDORP INSTALLATIETECHNIEK BV TIEL telefoon (0344) 67 07 07 fax (0344) 621799 E-mail: Installatietechniek@oostendorp.nl</div>	Formaat:
C				A4
B				Tekening nr.:
A				S14
	Gewijzigd	Getekend		
Filename : S14.dwg				
Xref :				
Bouwk.tek. :				


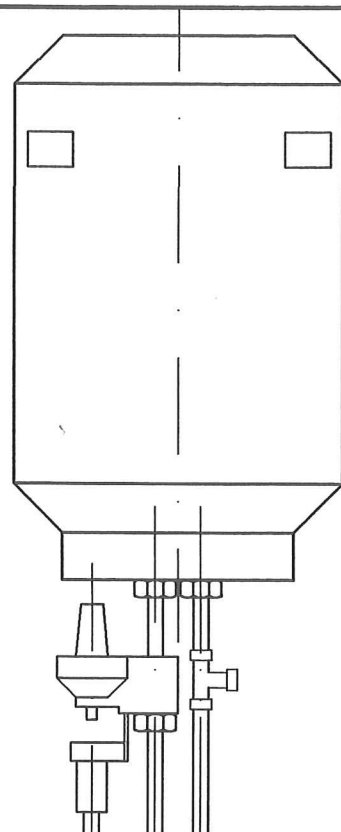


BOILER PLAATSEN IN BERGING 006.

WW-leiding Loopt in de vloer vanaf berging 006 (boiler) naar beeldende vorming 008 (wastrog).

1x Wastrogcombinatie

- Intersan muurwastrog TM5CH-R 300 cm RVS met hartmengkranen
- Viega sifoncombinatie 1.1/2 x 40
- Daalderop boiler 50 liter mono - plus
- Daalderop inlaatcombinatie

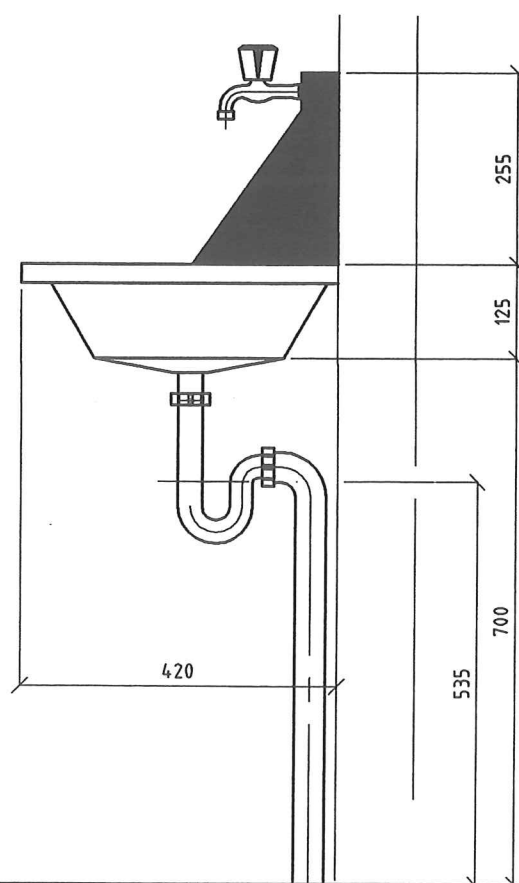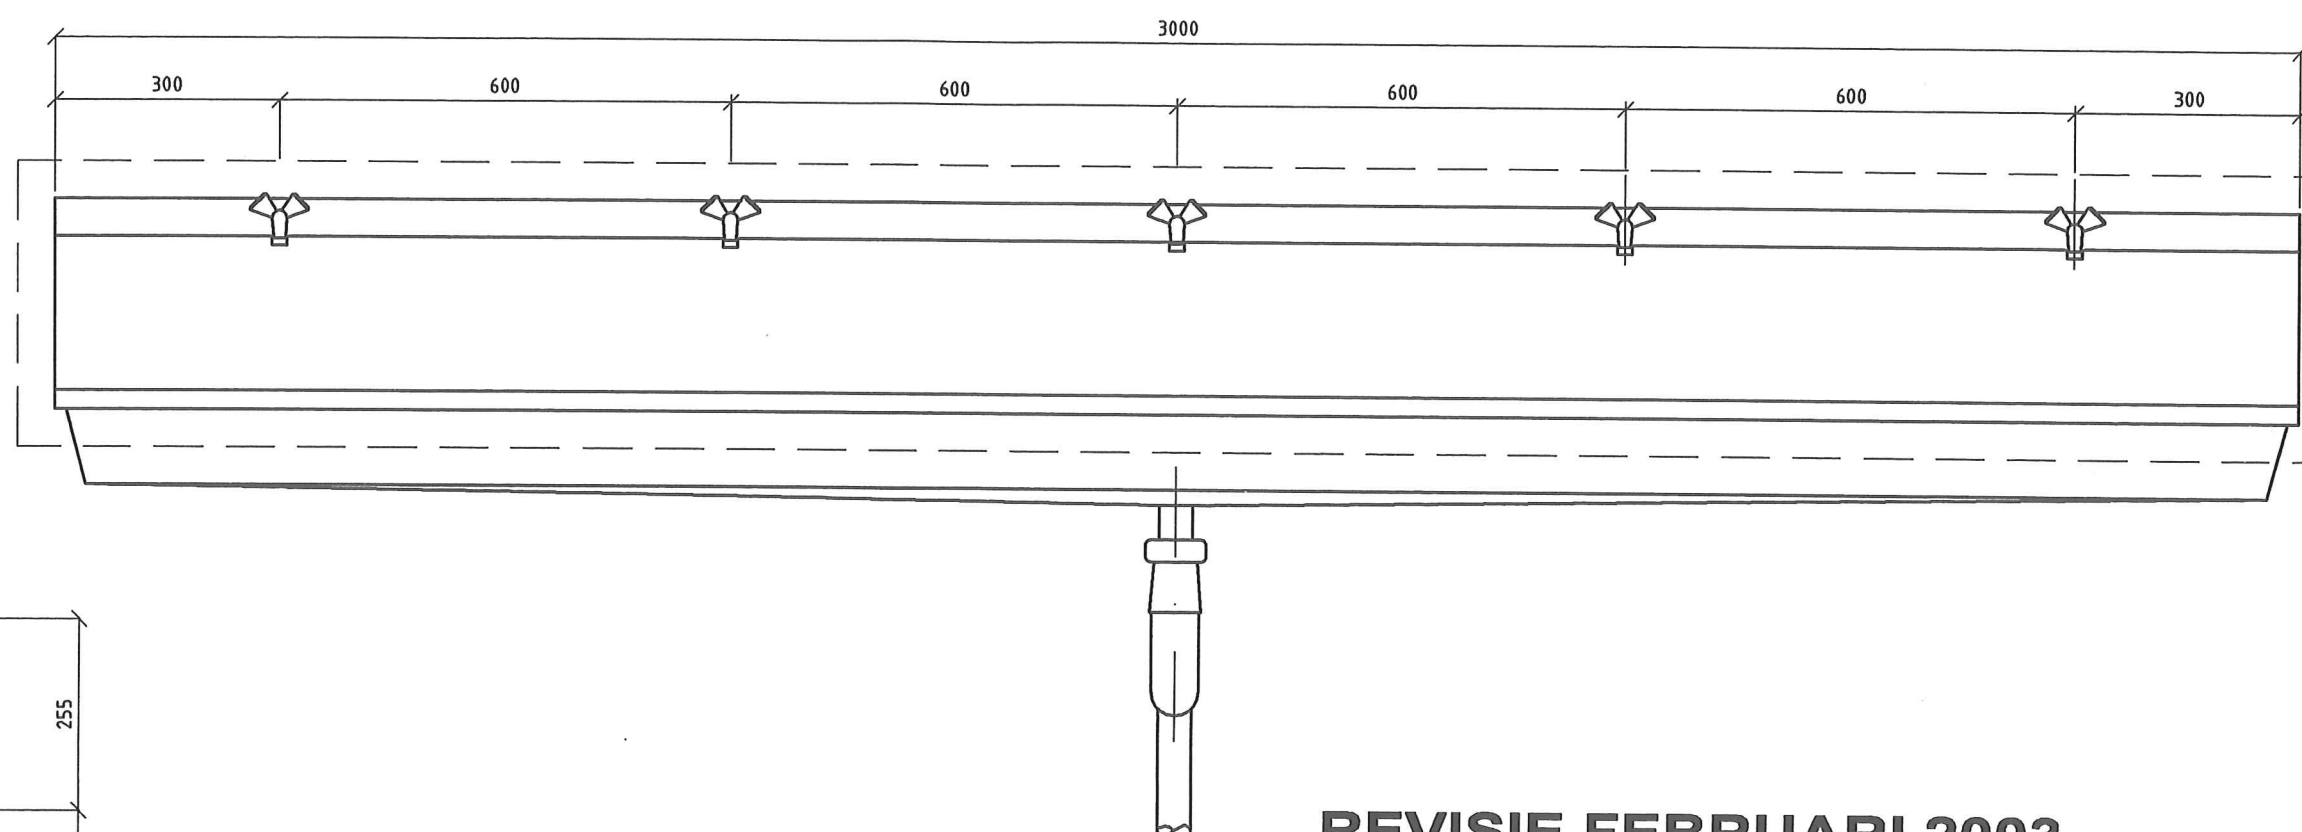


OPSTELLING T.P.V. RUIMTE:

Ruimte : 0.08
 Ruimte :
 Ruimte :
 Ruimte :
 Ruimte :

REVISIE FEBRUARI 2003

L		Projectnaam:	Datum: 11-02-2003
K		Oosterlicht College te Vianen.	Get.: AvdV
J			Gez.:
I			Schaal: 1:10
H		Omschrijving:	Project nr.:
G		Wastrogcombinatie (WTR-1)	12292
F		53.33.21a	Status:
E			REVISIE
D			Formaat:
C			A3
B			Tekening nr.:
A			S15
	Gewijzigd	Getekend	
	Filename : S15.dwg		
	Xref :		
	Bouwk.tek. :		

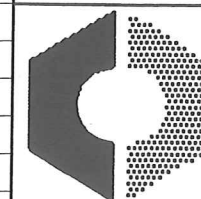

OOSTENDORP

INSTALLATIETECHNIEK BV

TIEL telefoon (0344) 67 07 07 fax (0344) 621799



E-mail: Installatietechniek@oostendorp.nl

OPSTELLING T.P.V. RUIMTE:

Ruimte :1.11A
 Ruimte :
 Ruimte :
 Ruimte :
 Ruimte :


1x Fonteincombinatie

- Sphinx fontein Eurobase 40x27,5 cm
- Presto wastafelkraan, 605, 1/2", zelfsluitend, keramische schijf.
- Viega plugbekersifon muurbuis 5/4" chroom
- Schell hoekstopkraan 3/8"x12 mm chroom
- Muurplaat 3/8"x12 mm chroom
- Kettinghouder + ketting chroom
- Handdoekhouder CWS UNO 116 M SLOT
- Zeephouder CWS 405

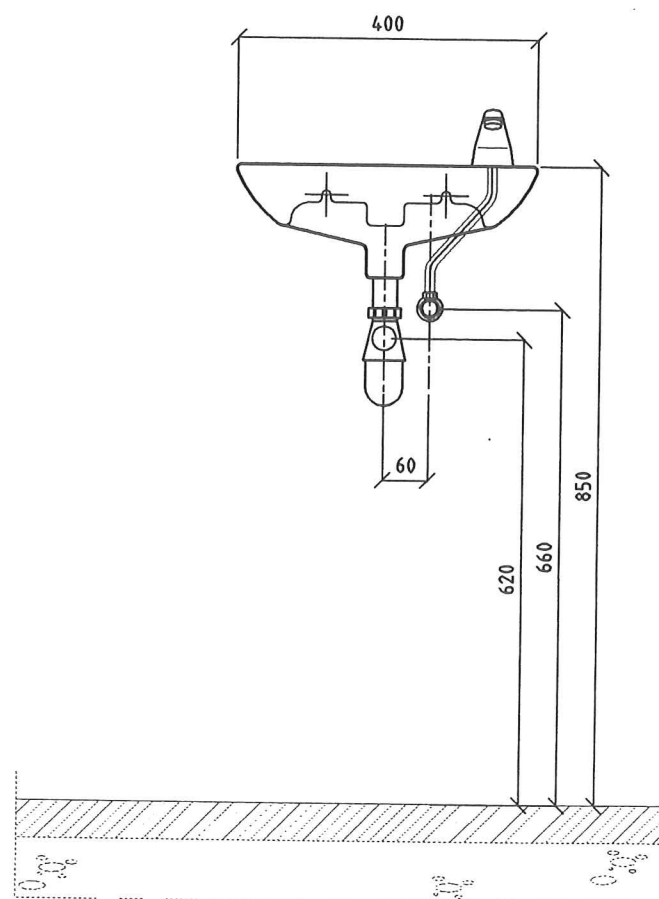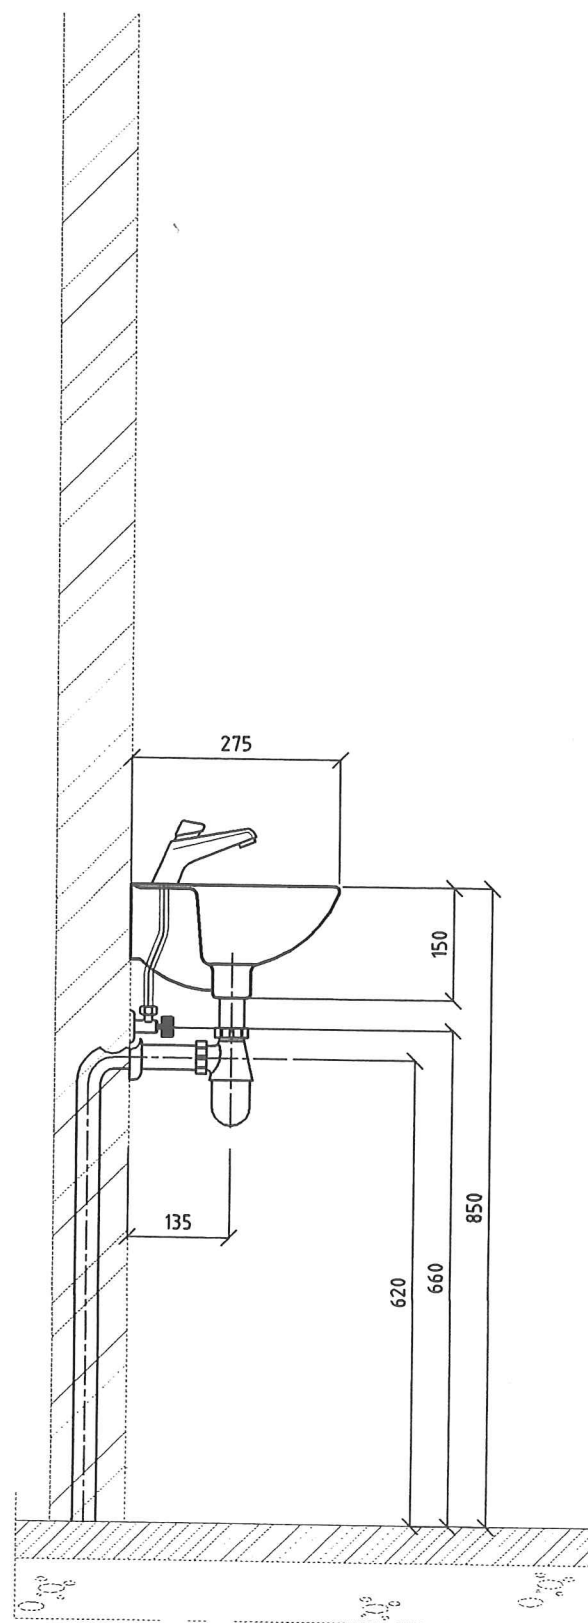

REVISIE FEBRUARI 2003

L			Projectnaam:	Datum: 11-02-2003
K			Oosterlicht College te Vianen.	Get.: AvdV
J				Gez.:
I				Schaal: 1:10
H			Omschrijving:	Project nr.:
G			Fonteincombinatie (F-1)	12292
F				Status:
E				REVISIE
D				Formaat:
C				A3
B				Tekening nr.:
A				S16
	Gewijzigd	Getekend		
	Filename : S16.dwg			
	Xref :			
	Bouwtek. :			

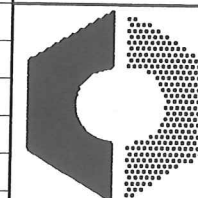

OOSTENDORP
 INSTALLATIETECHNIEK BV
 TIEL telefoon (0344) 67 07 07 fax (0344) 614460
 E-mail: installatietechniek@oostendorp.nl