



gasleidingberekening
staat van drukverlies

Stekke	Leidinge in m	g in mm	Soorten in mm	Lijn	Beleedig in m	g in m	g in m
A-B	18.9	DN65	13	672	131	458.68	0.026
B-C	25.0	DN65	8	632	133	438.68	0.019
C-D	9.0	2"	5	656	119	384.60	0.047
D-E	3.0	2"	4	133	115	182.60	0.02
A-C	23.9	15"	7	635	106	76.48	0.01
F-G	6.5	428Gul	2	4	67	44.48	0.11
G-H	18.9	428Gul	6	6	65	21.96	0.04
H-I	1.5	428Gul	3	2	60	10.96	0.024
H-J	1.5	428Gul	2	133	61	18.1	0.021
G-K	12.0	428Gul	6	65	65	19.32	0.024
A-C							
F-L	9.5	428Gul	2	4	67	33.6	0.076
L-M	8.0	428Gul	4	65	65	22.4	0.045
M-N	2.5	428Gul	3	12	62	11.2	0.022
H-O	2.5	428Gul	3	12	62	11.2	0.022
L-P	7.0	428Gul	7	1	62	11.2	0.021
A-B	26	15"	9	633	68	20.6	0.028
B-Q	4.5	428Gul	2	644	77	20.6	0.02
B-S	5	428Gul	0	68	68	18.0	0.023
S-T	3.5	428Gul	1	629	66	16.0	0.023
T-U	3.5	428Gul	0	68	68	12.0	0.015
U-V	3.0	428Gul	0	68	68	8.0	0.01
V-W	4.5	428Gul	3	637	41	4.0	0.027
V-X	3.0	428Gul	3	1	40	4.0	0.04
U-Y	1.0	428Gul	3	3	35	4.0	0.06
T-Z	1.0	428Gul	3	3	35	4.0	0.06
S-A'	1.0	428Gul	2	2	37	2.0	0.025
B-E'	1.5	428Gul	2	133	39	2.0	0.025

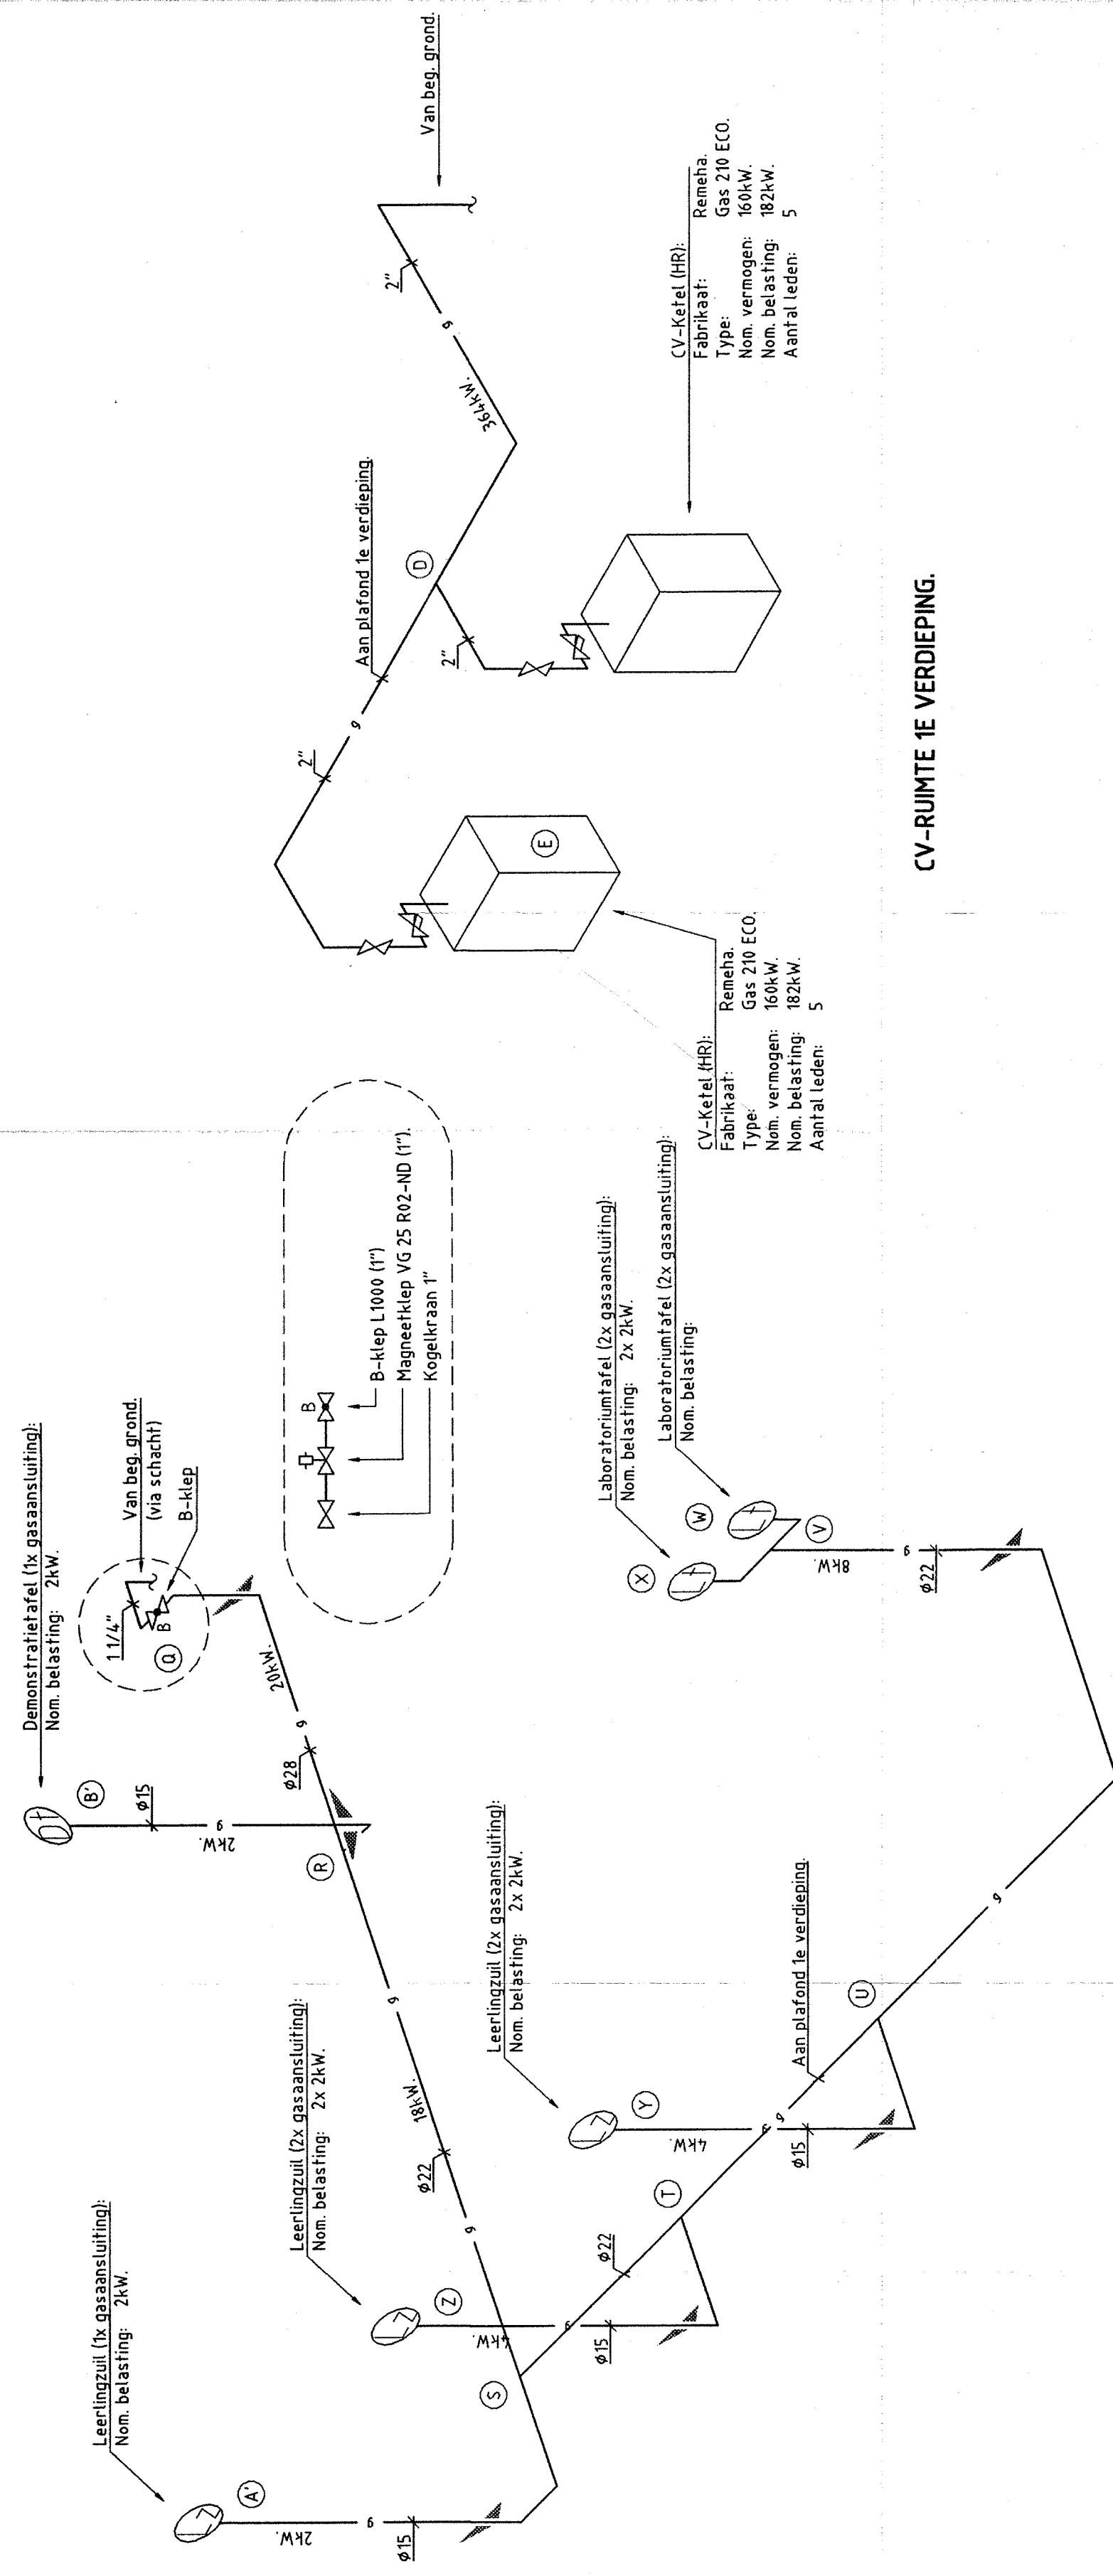

CV-RUIMTE 1E VERDIEPING.

NATUURKUNDE-LOKAAL 2E VERDIEPING.

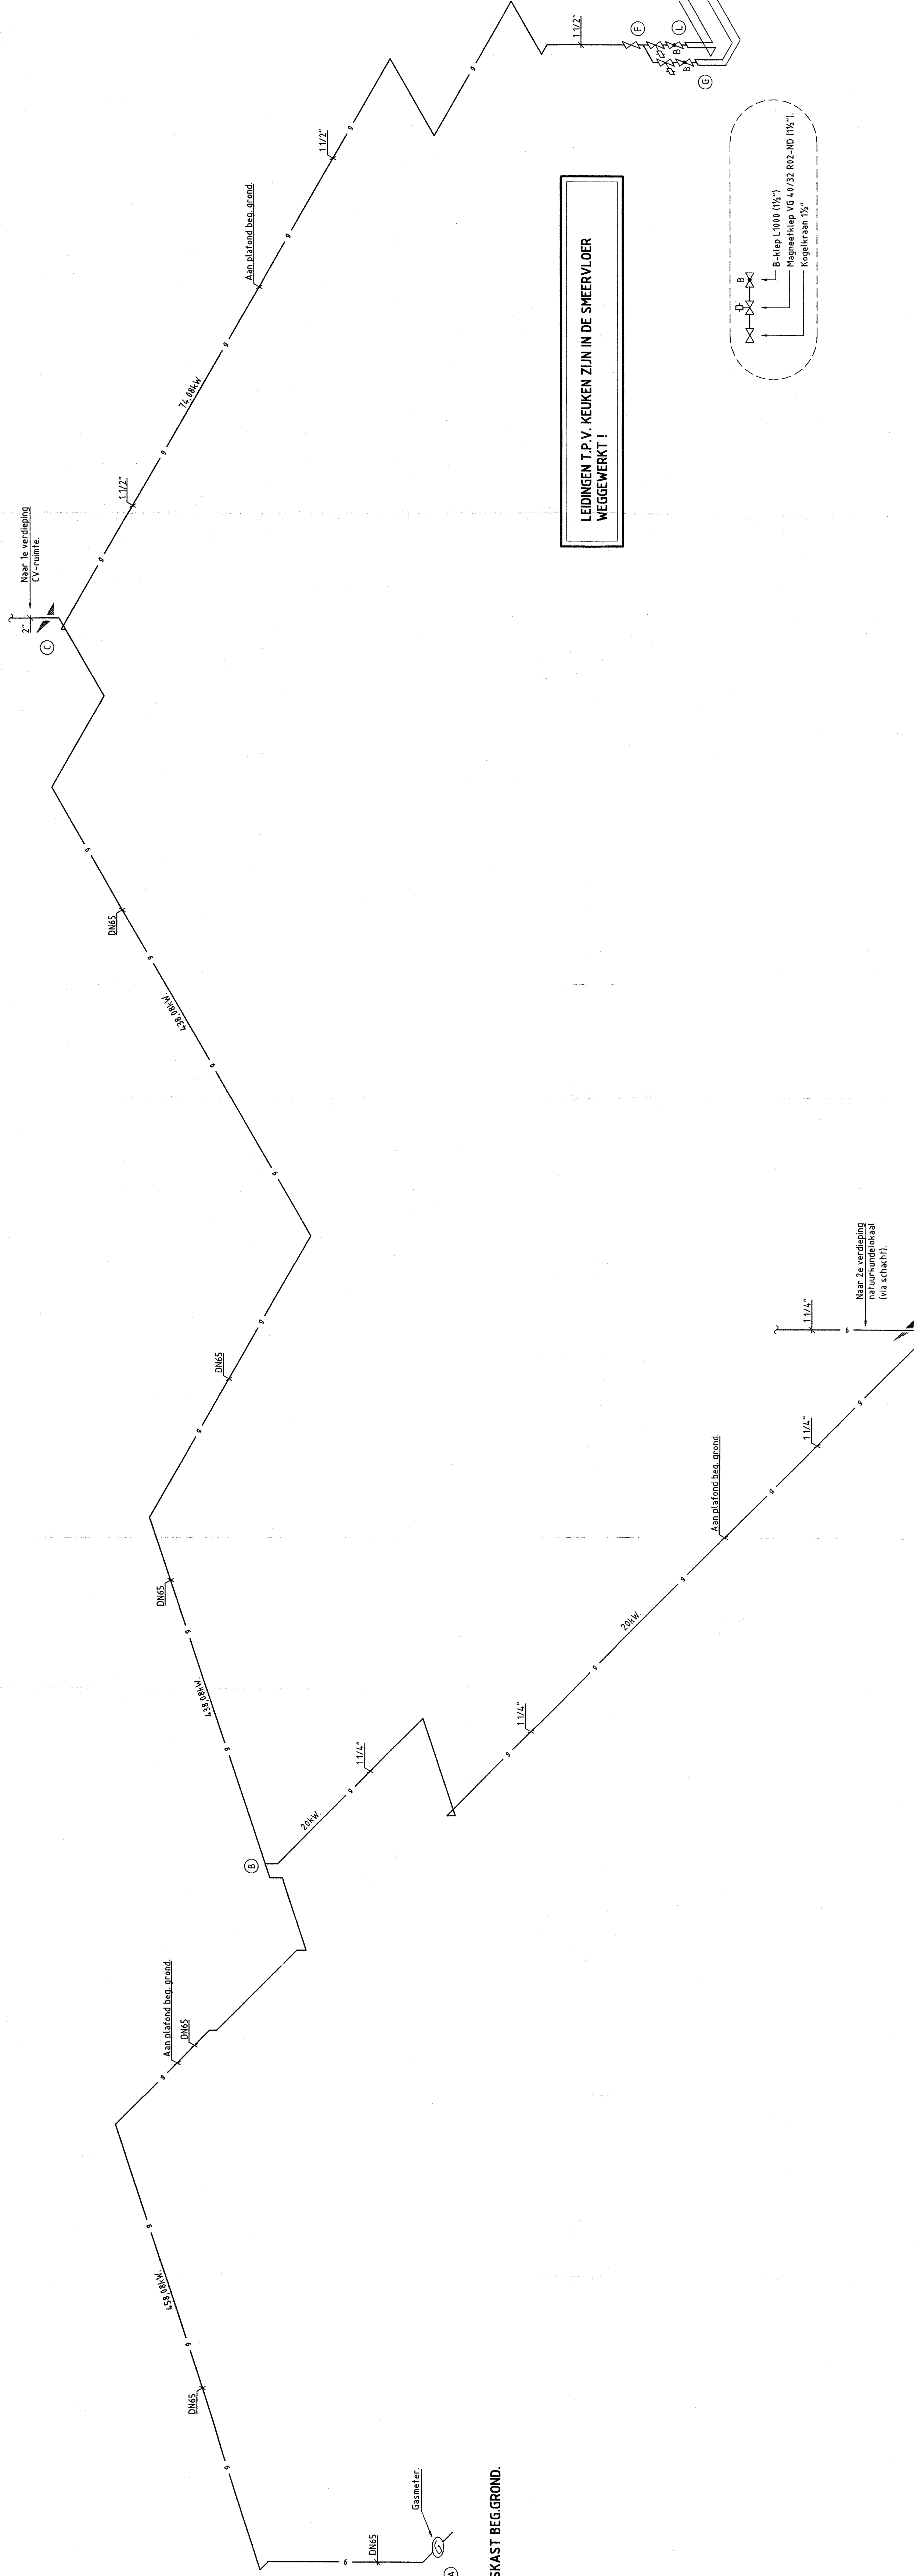

GASKAST BEG. GROND.

LEIDINGEN T.P.V. KEUKEN ZIJN IN DE SMEERVLOER
WEGGEWERKT !

LESKEUKEN BEG. GROND.

Revisie: _____

Gasleiding
Stalen buis volgens DIN EN 10224/7558
Koper volgens NEN 2300

REVISIE FEBRUARI 2003

OPDRACHTGEVER:	BOUWBEDRIJF VAN DER LINDEN BV
CONSTRUCTIEUR:	RAADGEVEND INGEBURENBUREAU HEIJM DE HEER BV
ARCHITECT:	GAU ARCHITECTEN
ADVISEUR:	VALSTAR SIMONIS RAADGEVEND INGENIEURS
Projectnaam:	Oosterlicht College te Vianen.
Beschrijving:	Gasleidingschema
Datum:	15-02-2003
Geplaatst:	Geplaatst
Gekeurd:	Gekeurd
Project nr.:	12292
Status:	Revisie
Formaat:	A0
Tekening nr.:	P02
Instellingscode:	INSTALATIETECHNIEK BV
Telefoon:	0344 67 87 87
Fax:	0344 67 8449
E-mail:	instalatietechniek@oostendorp.nl

OP FORNUIZEN EN BRANDERS
(MEER DAN 2 PITTEN)
IS EEN FACTOR VAN 0,7
TOEGEPAST !

