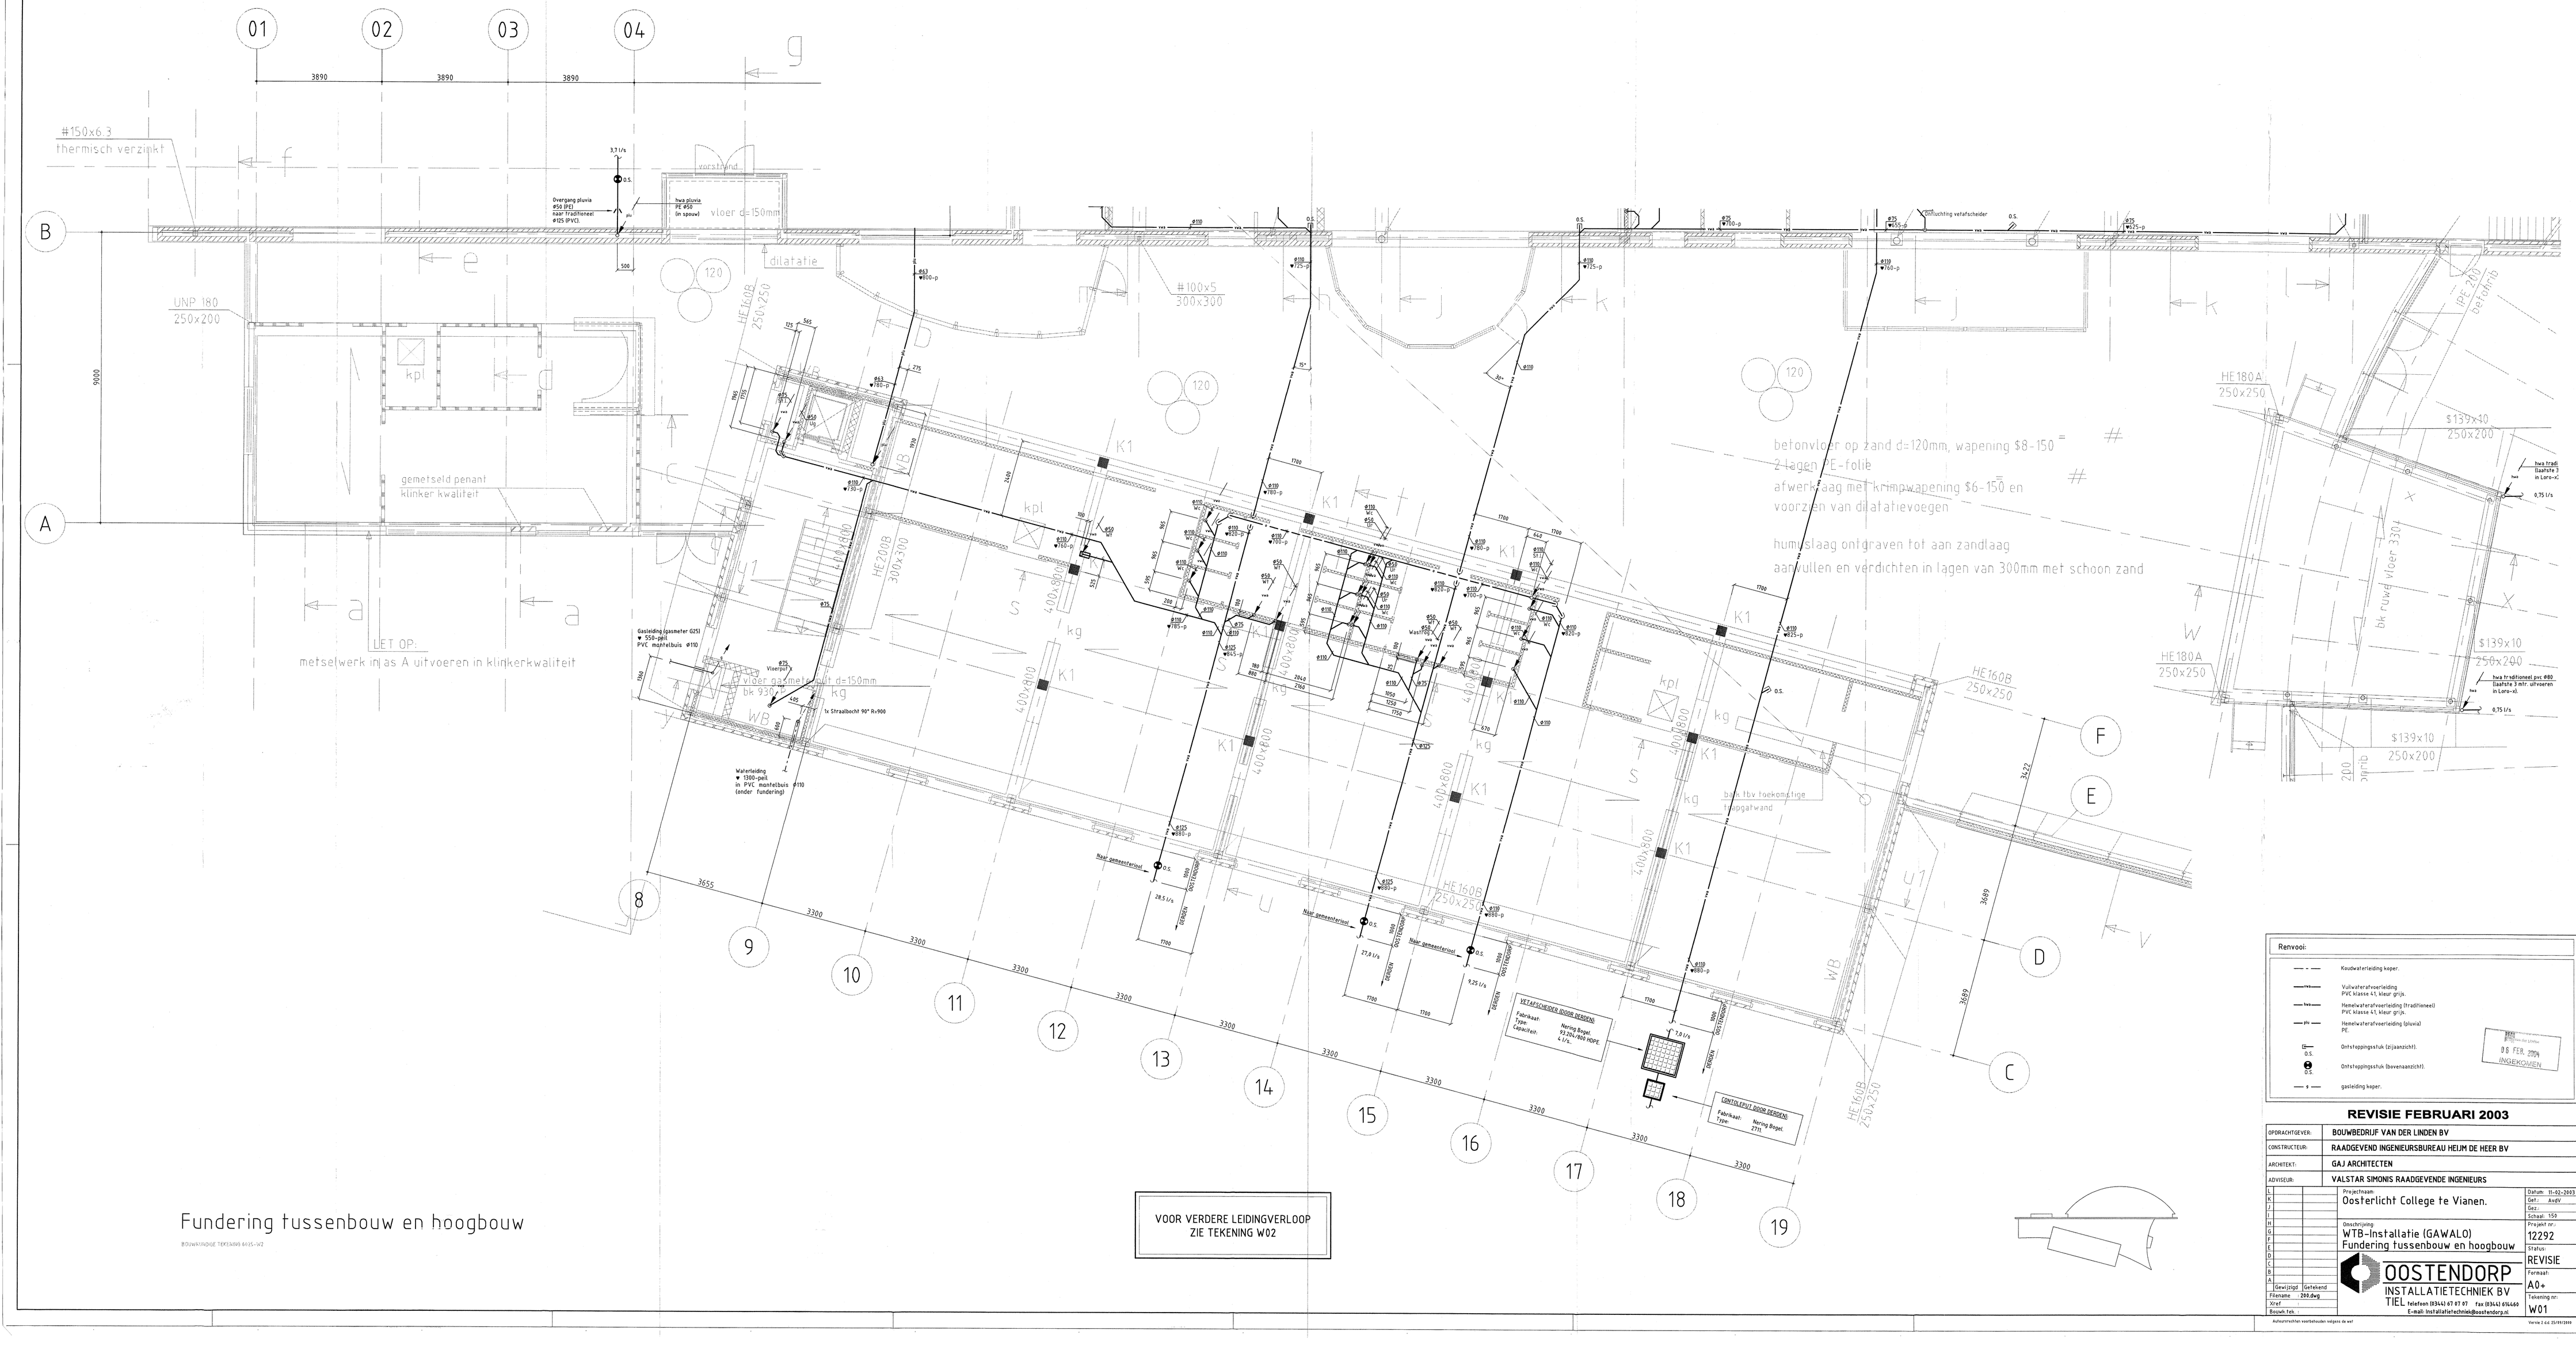

LET OP:
metselwerk in as A uitvoeren in klinkerkwaliteit

VOOR VERDERE LEIDINGVERLOOP
ZIE TEKENING W02

Renvooi:

- Koudwaterleiding koper.
- Vuilwaterafvoerleiding PVC klasse 4, kleur grijs.
- Hemelwaterafvoerleiding (tradfitoneel) PVC klasse 4, kleur grijs.
- Hemelwaterafvoerleiding (pluvia) PE.
- O.S. Ontstoppingsstuk (zijaanzicht).
- O.S. Ontstoppingsstuk (bovenaanzicht).
- gasleiding koper.

05 FEB. 2004
INGEKOMEN

REVISIE FEBRUARI 2003

OPDRACHTGEVER:	BOUWBEDRIJF VAN DER LINDEN BV
CONSTRUCTEUR:	RAADGEVEND INGENIEURSBUREAU HEIJM DE HEER BV
ARCHITECT:	GAJ ARCHITECTEN
ADVISEUR:	VALSTAR SIMONIS RAADGEVENDE INGENIEURS

L	Projectnaam:	Datum: 15-02-2003
K	Oosterlicht College te Vianen.	Get.: AvdV
J		Gez.:
I		Schaal: 1:50
H	Omschrijving:	Project nr.:
G	WTB-Installatie (GAWALO)	12292
F	Fundering tussenbouw en hoogbouw	Status:
E		REVISIE
D	OOSTENDORP INSTALLATIETECHNIEK BV	Formaat:
C	TIEL Telefoon (0344) 67 89 87 Fax (0344) 614449	A0+
B	E-mail: installatietechniek@oostendorp.nl	Tekening nr.:
A		W01

Gewijzigd: Getekend
Filename: 250.dwg
Xref:
Bouwh Tek:

Aansprakelijkheden voorbehouden volgens de wet

Versie 2.6.6 15/09/2000

Fundering tussenbouw en hoogbouw

BOUWKUNDIGE TEKENING W01/W2