


ZIE VOOR RENVOOI TEK. W11
INGEGECHEEN

| REVISIE FEBRUARI 2003 | |
|---|--|
| OPDRACHTGEVER | BOUWBEDRIJF VAN DER LINDE BV |
| CONTRACTOR | RAADGEVEND INGENIEURSBUREAU HEIJM DE HEER BV |
| ARCHITECT | GAJ ARCHITECTEN |
| ADVISEUR | VALSTAR SIMONIS RAADGEVEND INGENIEURS |
| Oosterlicht College te Vianen. | |
| WTB-Installatie (GAWALOI) | |
| Beg grond halfgrond deel | |
| 12292 | |
| DOOSTENDORP | |
| INSTALLATIETECHNIEK BV | |
| TIEL - telefoon (0344) 67 07 07 fax (0344) 66 46 46 | |
| E-mail: info@installatietechnik.nl | |
| W04 | |

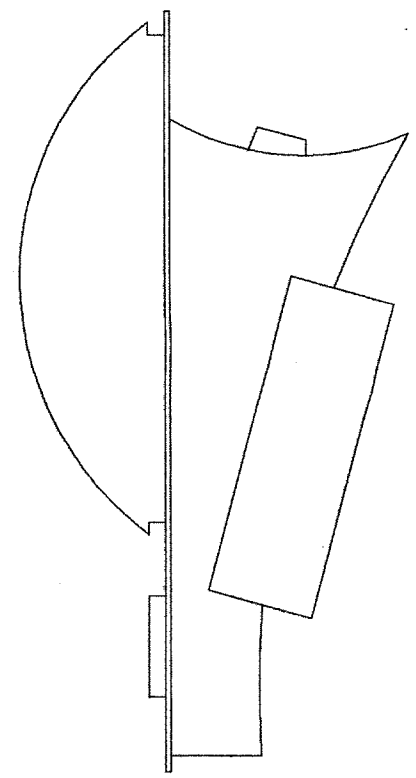

Beg grond halfgrond deel